


DBS1
Installationsutrymme i entre för
fördelning Värme KV, VV samt VM
se VS8 01 och VS8 02

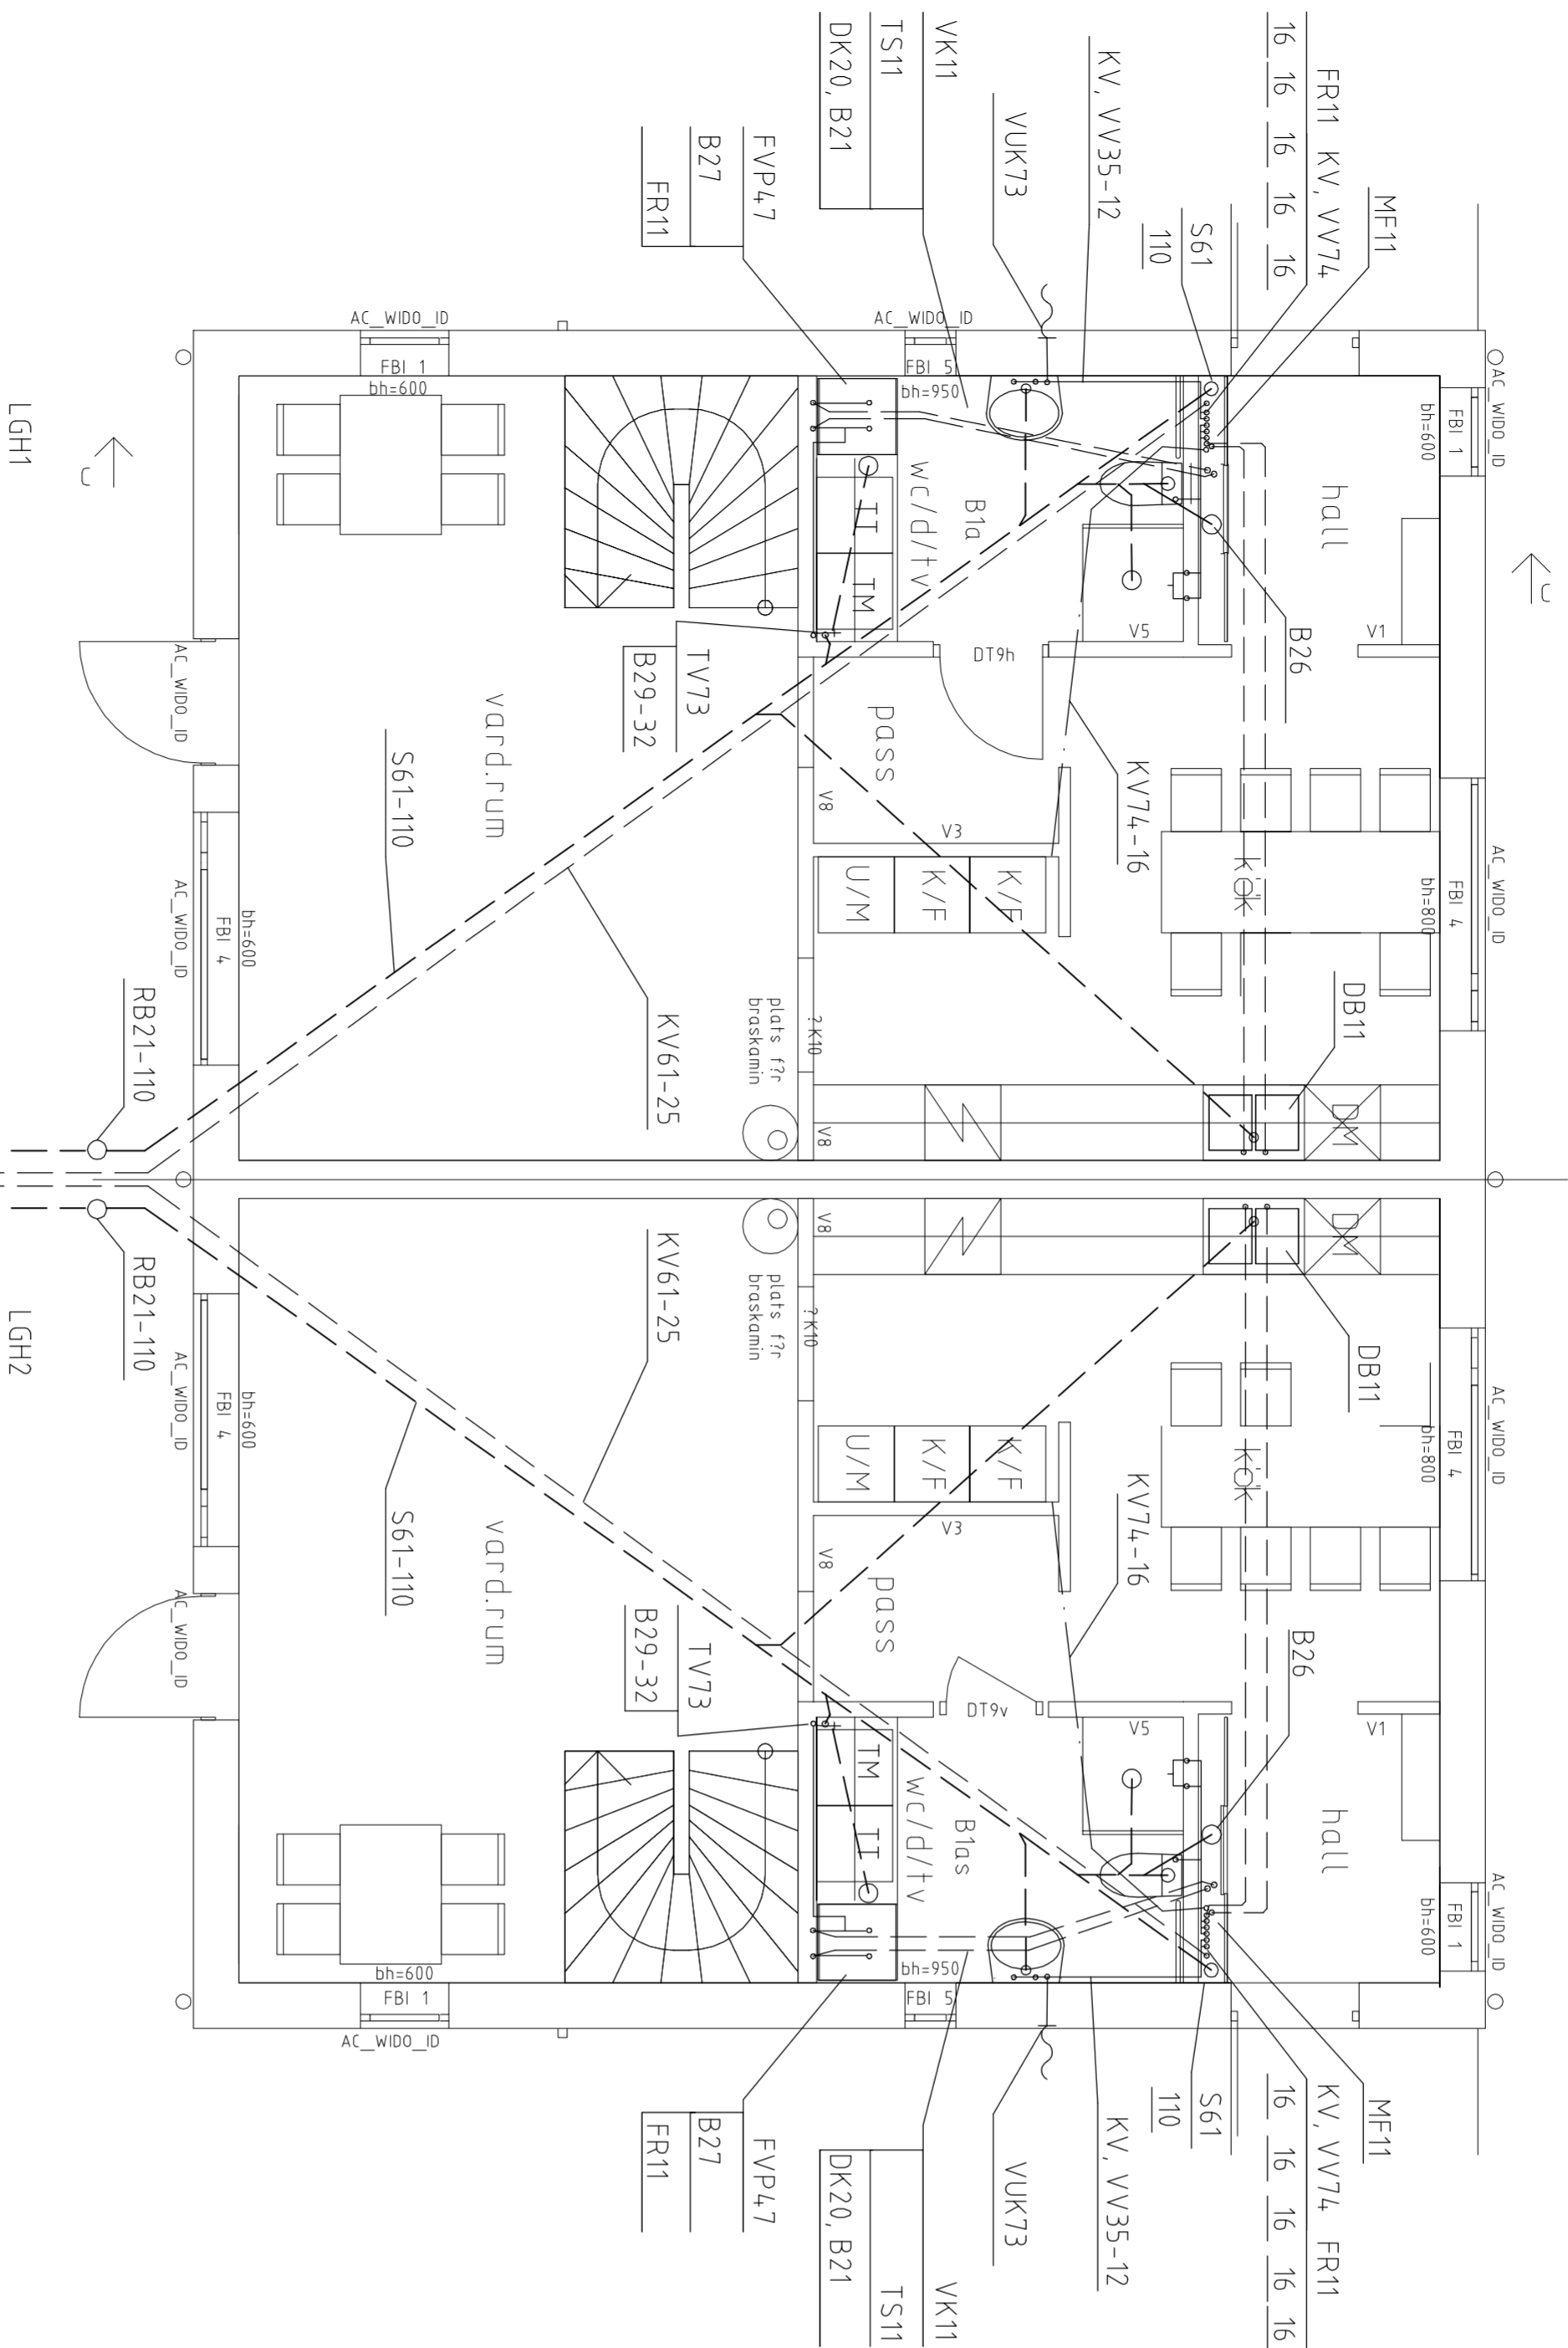

Kopplings- och anslutningsledningars
dimension om inget annat anges på ritning:
FVP KV: 22, VV: 22

B21 S: 75
B28 S: 75
B27 S: 75
B26 S: 50
B29 S: 75
DK KV: 16, VV: 16, S: 75
TS KV: 16, VV: 16, S: 50 (S: 75 i bjälklag och under bkg-plattor)
VK KV: 16, S: 110
DB KV: 16, VV: 16, S: 75
VUK73 KV: 15
MF KV32-22, KV61-25

Förberedelser för vattenmatning till K/F.

Ett extra avstic KV i installationsutrymme med avstängningsventil AV10.
Ett PEX-rör (KV74) förläggs från installationsutrymme till lämplig plats vid K/F via bjälklag
Vid anslutning av K/F monteras en AV11 AV10 skall vara kvar för säkerhets skull.

AV10 Avstängningsventil KV med gänga, förses med tät plugg.
AV11 Avstängningsventil KV med gänga för inkoppling av K/F.
kontrollera med leverantör av K/F vid val av ventilt för
rätt funktion/anslutningsdimension. Om AV11 monteras och inte
ansluts direkt till K/F skall den förses med tät plugg.

FÖRESKRIFTER

Samtliga kopplingar skall utföras med typgodkända detaljer och metoder.
Vattenrör som för läggs dolt utföras som PEX Rör i Rör.
Frånluftvärme pump inkopplas enligt tillverkarens anvisningar.
För att undvika att kallvatten blir för varmt, för läggs KV under
markisolering för bottenplattan.

Alla synliga isolerade KV- och VV-rör skall vara vita kompositrör.
Ledningar monteras med hänsyn till expansion
Dräneringsledning levereras och monteras av ME.
D71 Dagvattenledning redovisas på sep. utv. VA-ritning
SR71 Markavloppsrör för bevattnings slang med draglina, 45 graders böjar
och demonterbara fätkläck IL75.

S61 Spillvattenledning PP-rör med gummiringsfogning
S71 Spillvattenledning PP Markavlopp med gummiringsfogning
L61 Luftringsledning PP-rör med gummiringsfogning.
SA71 110 Stuprörsanslutning ansl. av ME.
KV, VV32 Kopparrör, isolerad Serie 42 Paroc 733-00.
KV, VV35 Kopparrör, hådda - kromade
KV, VV52 Kompositrör, vita.
KV, VV74, PEX-rör Rör i Rör.

KV61 Plaströr pe/pe 10. För läggs i skydds rör under byggnad
Skydds rör = PP Markavloppsrör Ø110.
MF11 Vattenmätarkonsol med ventiler. Backventil monteras efter mätare.
FRI1 Fördelingsrör KV, VV.
VUK73 Vaggvattenutkastare
TV73 Tappventil med giersugningsskydd och slangförskruvning.
Tvärtmaskin anslutes.
DB11 Diskbänk med blandare med avstängning för diskmaskin. Diskmaskin
anslutes.

BK16 Badkar med blandare och duschranörning
DK19 Duschbänk med blandare och duschranörning (tillval).
DK20 Duschbörna med blandare och duschranörning
TS11 Tvättställ med blandare
VK11 Toalettstol golvmonterad
B21 Golvbrunn Purus ODEN alt. BRAGE eller likvärdigt.
B27 Golvbrunn Purus ODEN alt BRAGE med vättlenås Purus N00D
eller likvärdigt.
B28 Golvbrunn Prevent med vättlenås
eller likvärdigt.

B29 Golvvattenlås. Med anslutningsrör och spilltratt. Tvättmaskin
anslutes.
B26 Spygatt Purus Minimax 50 eller likvärdigt. med vättlenås
B21 Purus N00D mini Max eller likvärdigt.
RB21 Rensbrunn 110.
FVP47 Frånluftsvärme pump Comfort Zone typ CE50. Elåpstron-effekt 4,0 kW,
med förstärkt cirk.pump för 0,24 l/s vid 20 kPa

Allt material och komponenter skall vara typgodkända och varit
förekommade på den svenska marknaden.
I övrigt gäller BBR.

BET	ANT	ANDRAGEN AVSER	DATUM	SIGN
RH RELATIONSHANDLING				
LÅNGBRODAL				
NCC Construction Sverige AB Region Södra Stockholm 171 81 Södra Brodal, Vällingby 31 Tel 08-585 530 00 www.ncc.se				
	Brunberg & Forsberg	Tel 08-617 61 00 Fax 08-650 19 81 e-post: nrb@brunbergforsberg.se		
	Ånkl	Tel 08-555 786 37 e-post: e-post:		
	SZ Konsult	Tel 08-545 228 09 Fax: e-post:		
	Brub	Tel 08-410 102 58 Fax: e-post:		
	Ingemarsson	Tel 070-505 60 37 e-post: e-post:		
	Tollhenshult	Tel 0346-814 20 Fax 0346-814 05 e-post: heimer@tollhenshult.com		
UPPERBÄR NR	RITAD AV / KONSTR. AV	HANDLAGARE		
	Kjell Arvidsson			
DATUM	ANSVARIG			
2011-12-01	Heimer Andersson			
PARHUS plan 1				
VA-INSTALLATIONER				
SKALA	NUMMER			BET
A1: 150 A3: 1100	V52.01P			