



TORDYVELVÄGEN  
INFART MED GÅNGBANA

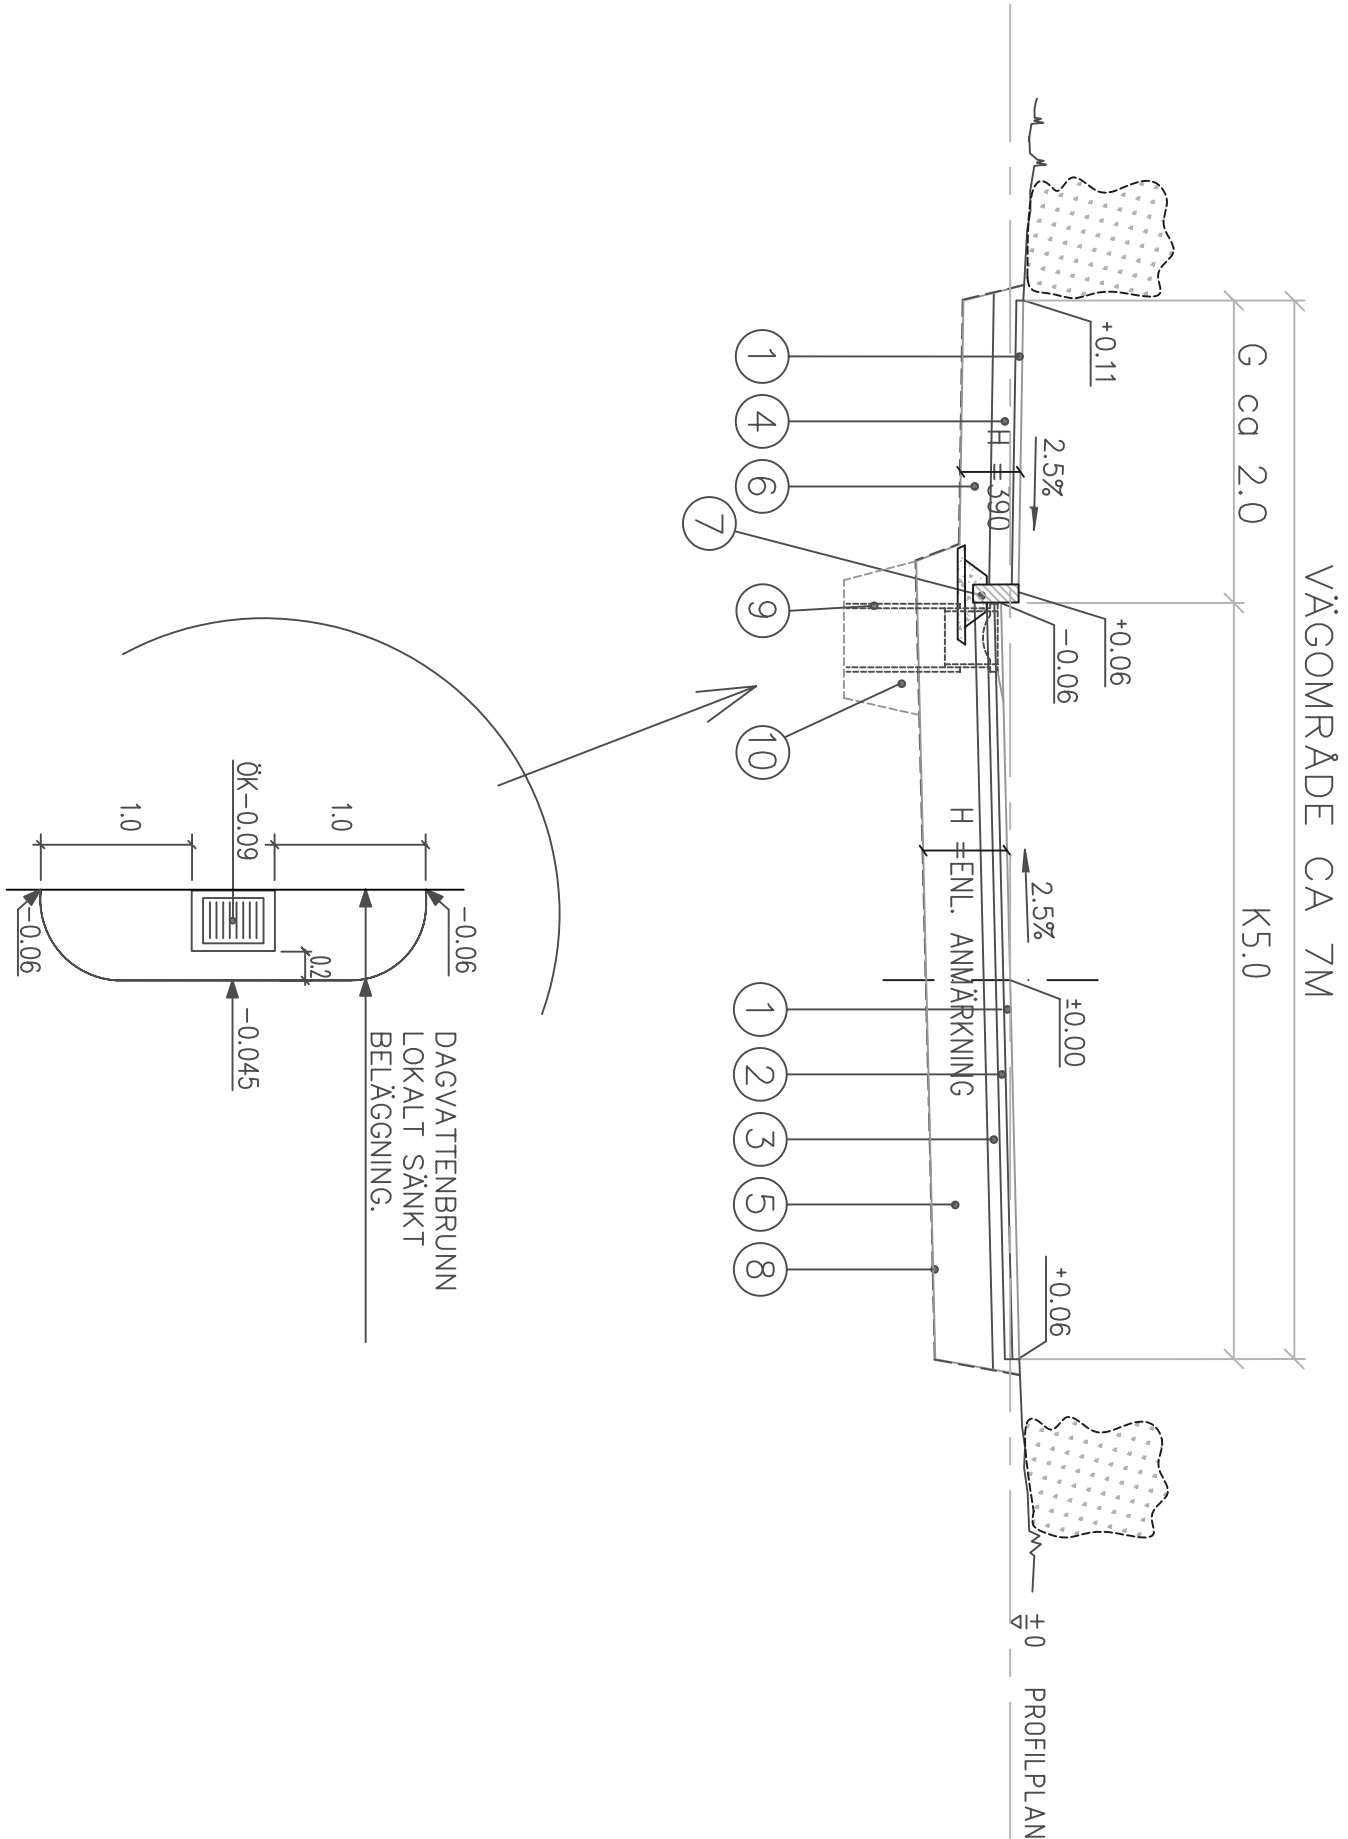

BOSTADSGATA  
UTFART TILL VANTÖRSV.

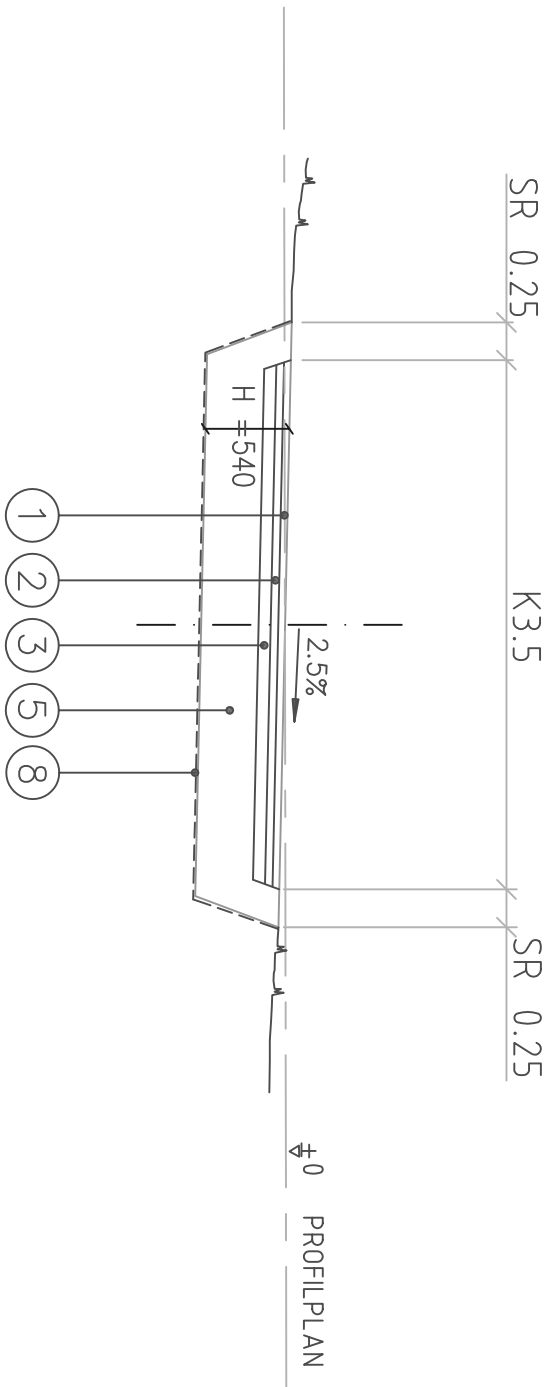

NR	BENÄMNING	MATERIAL	AMA 98	MÄTT I MM
1	SJUTLAGER	ABT11 160/220	DCC.24111	45
2	BUNDET BÄRLAGER	AG16 160/220	DCC.31111	50
3	OBUNDET BÄRLAGER	KROSS- / BERGMTRL	DCB.313	80
4	”	”	DCB.313	150
5	FÖRSTÄRKNINGSLAGER	KROSS- / BERGMTRL	DCB.213	380
6	”	”	”	200
7	KANTSTÖD	GRANIT, SATT I BETONG	DEC.14	120
8	GEOTEXTIL	BRUKSKLASS 3	DBB.131	
9	DAGVATTENBRUNN	PLAST Ø400	PDB.522	
10	KRINGFYLNING	MAKADAM	CEC.3111	

ANMÄRKNING  
ÖVERBYGGNAD TORDYVELVÄGEN ANPASSAS  
TILL BEFINTLIGA LEDNINGAR.

RELATIONSHANDLING  
Stockholm 2011-11-15

Jan-Olof Frörlinger  
NCC MARK

RELATIONSHANDLING

**NCC**

NCC Construction Sverige AB  
Region Bostad Stockholm  
SE-100 55 S-100 00, BK 08:583 523 06  
WWW.NCC.SE

SPÅNGBERG  
KONSULT

Responsible Engineer • Sign • Seal • Vx

Tel: 08-678 09 08 • Fax: 08-678 09 11 • e-mail: post@spangbergkonsult.se

Uppdrags nr 10505 RITAD/KONSTRUERAD AV SPÅ HUNDLÖJAD

Datum 2010.02.12 Ansvarig LARS SPÅNGBERG

LÅNGBRODAL  
KOMMUNALA VÄGAR  
NORMALSEKTIONER

Skala A1/A3 1:50/1:100 Nummer M16-10-02 BET