





radhusförråd

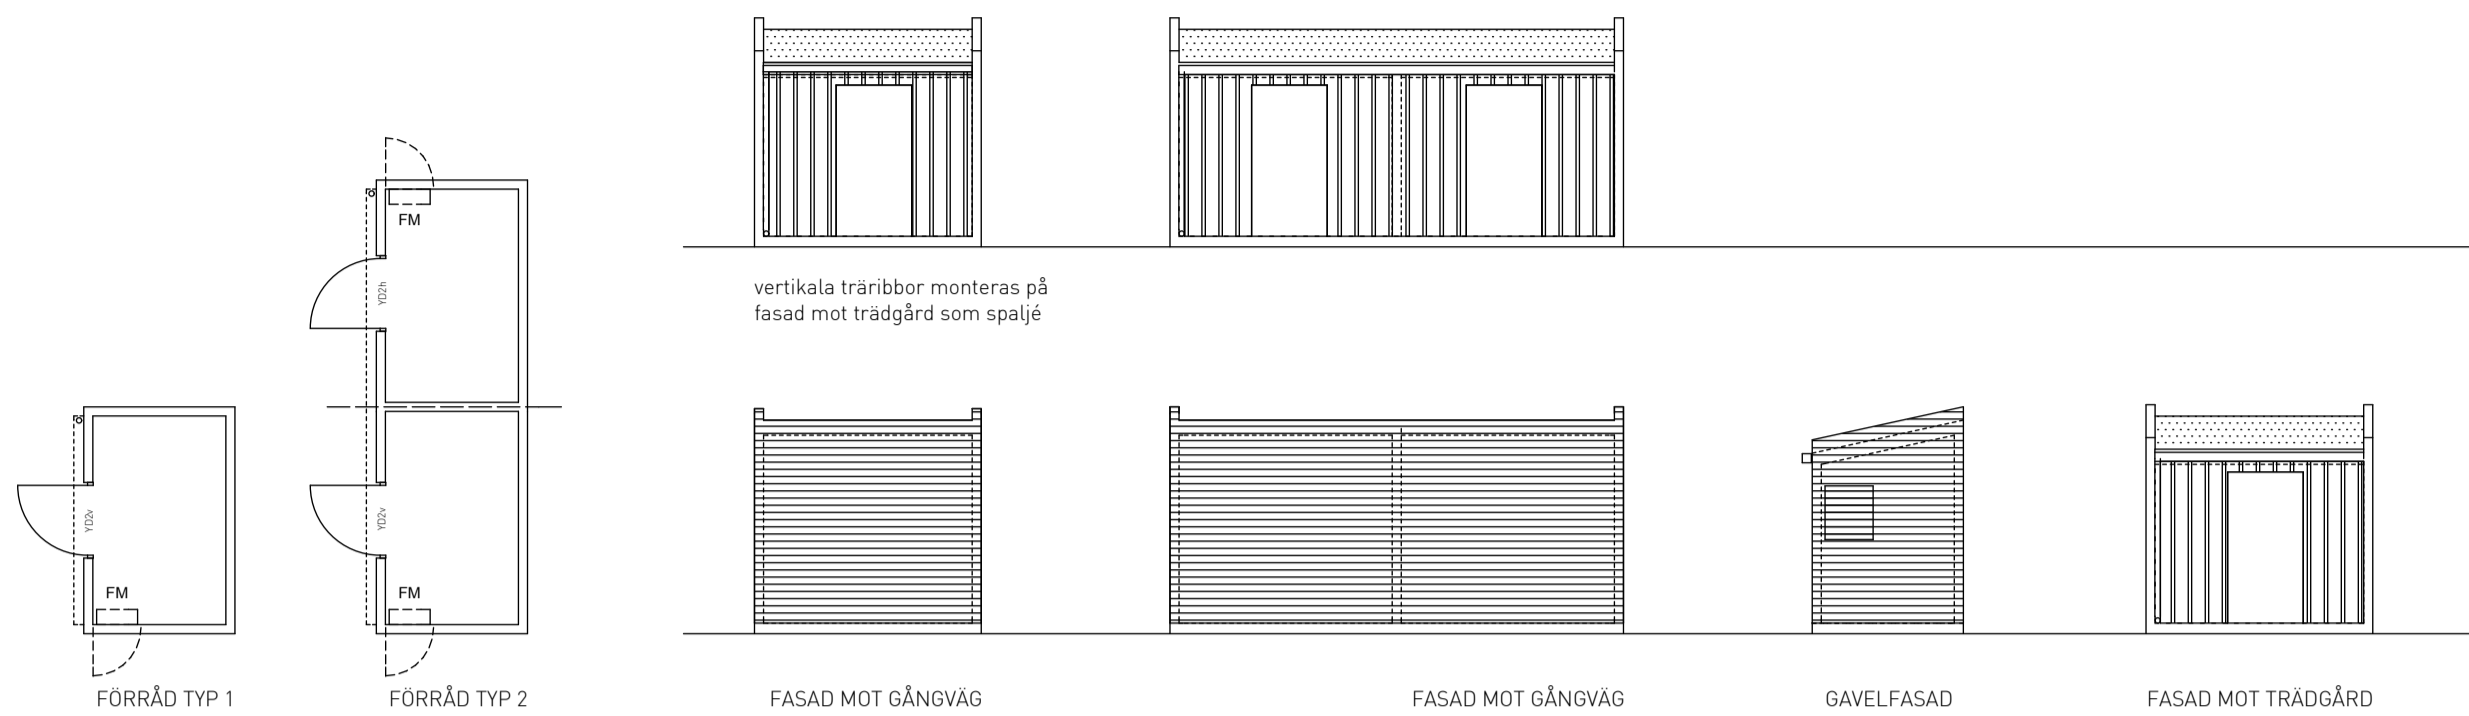


parhusförråd och carport

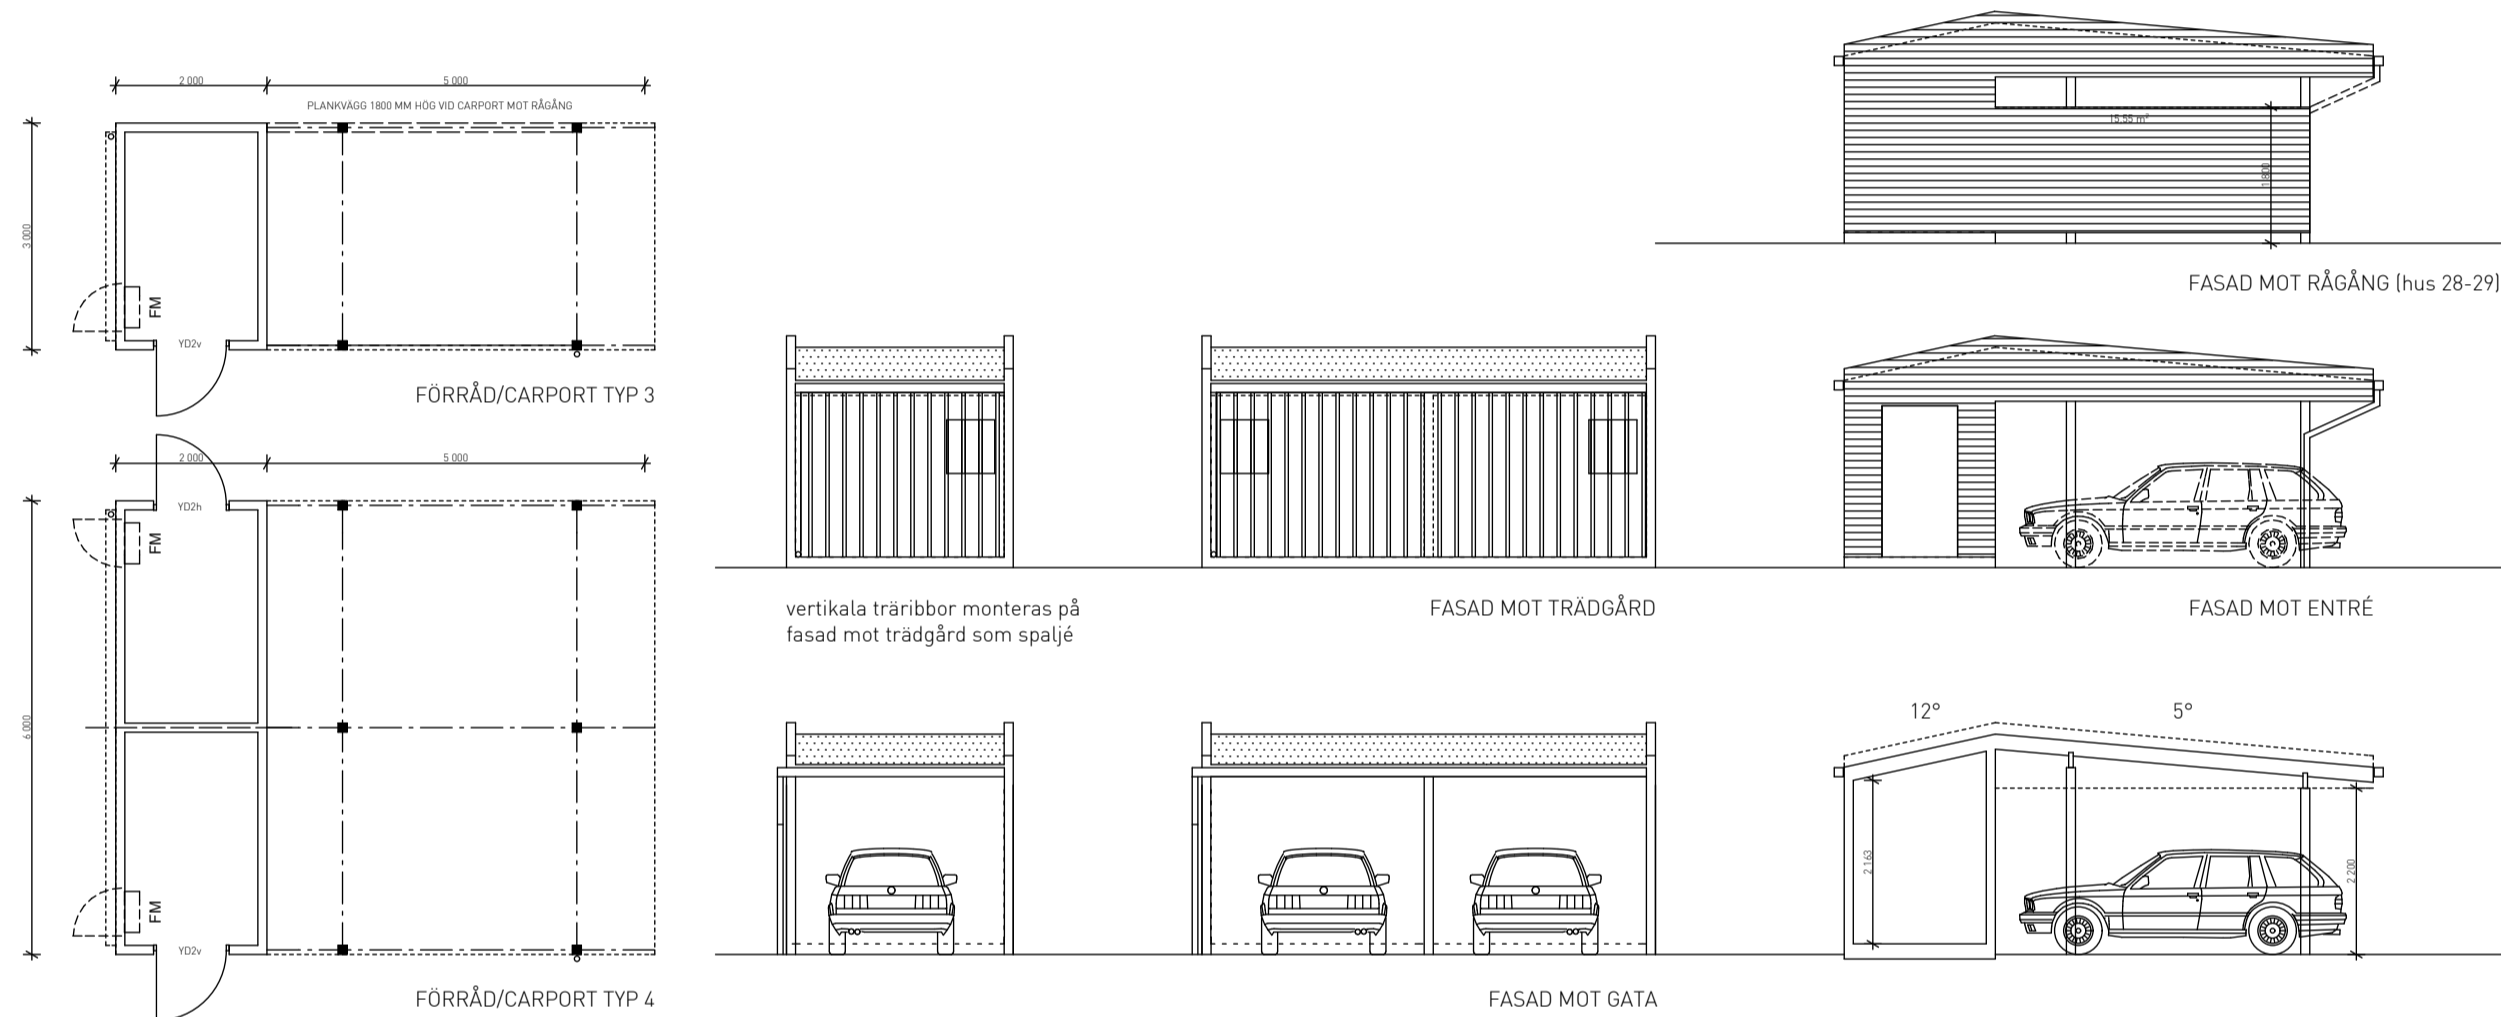


grovsoprum / teknikhus

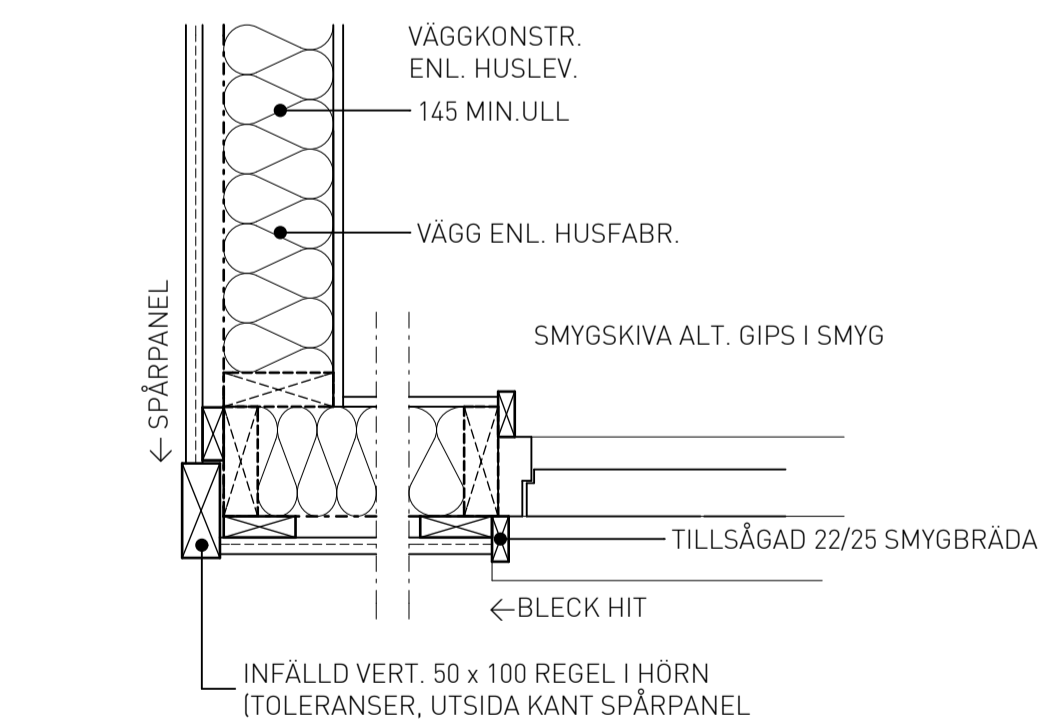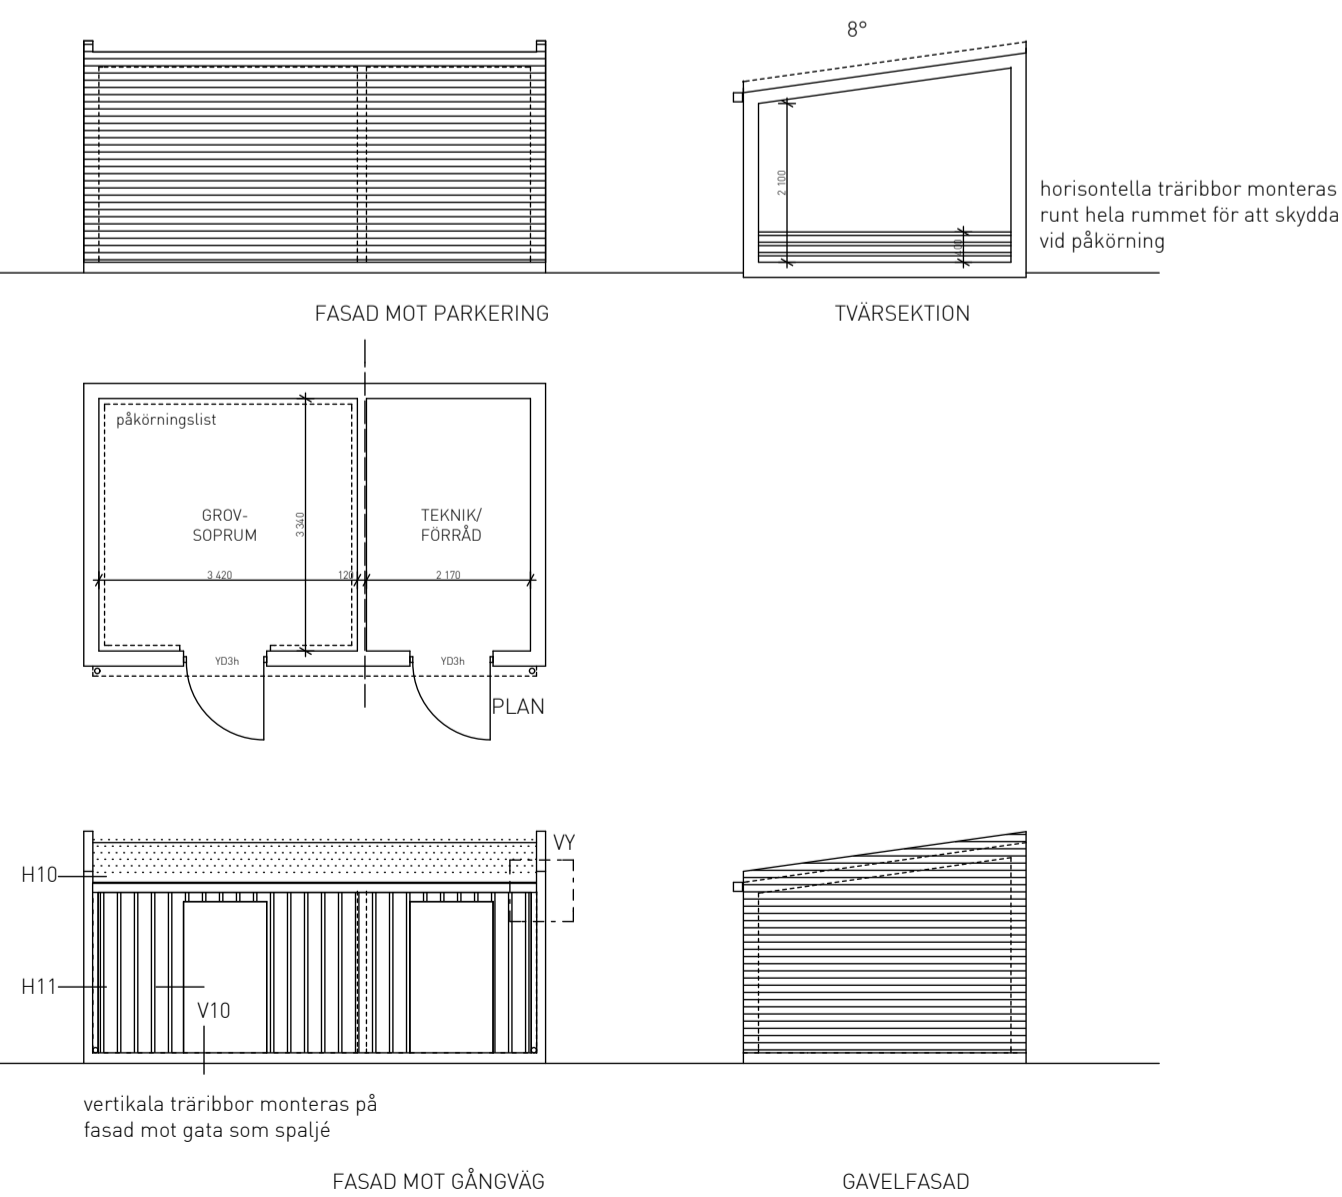


H10-snitt knut

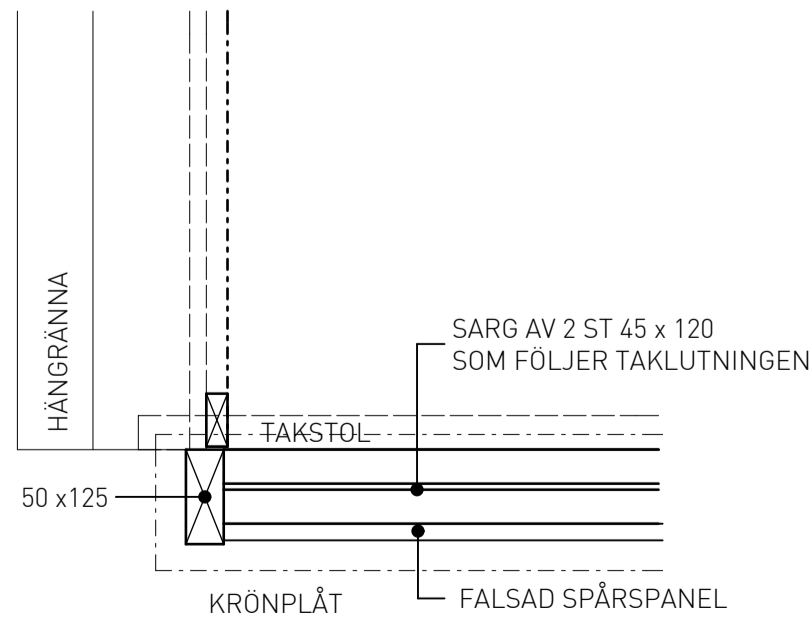

H11-snitt sarg

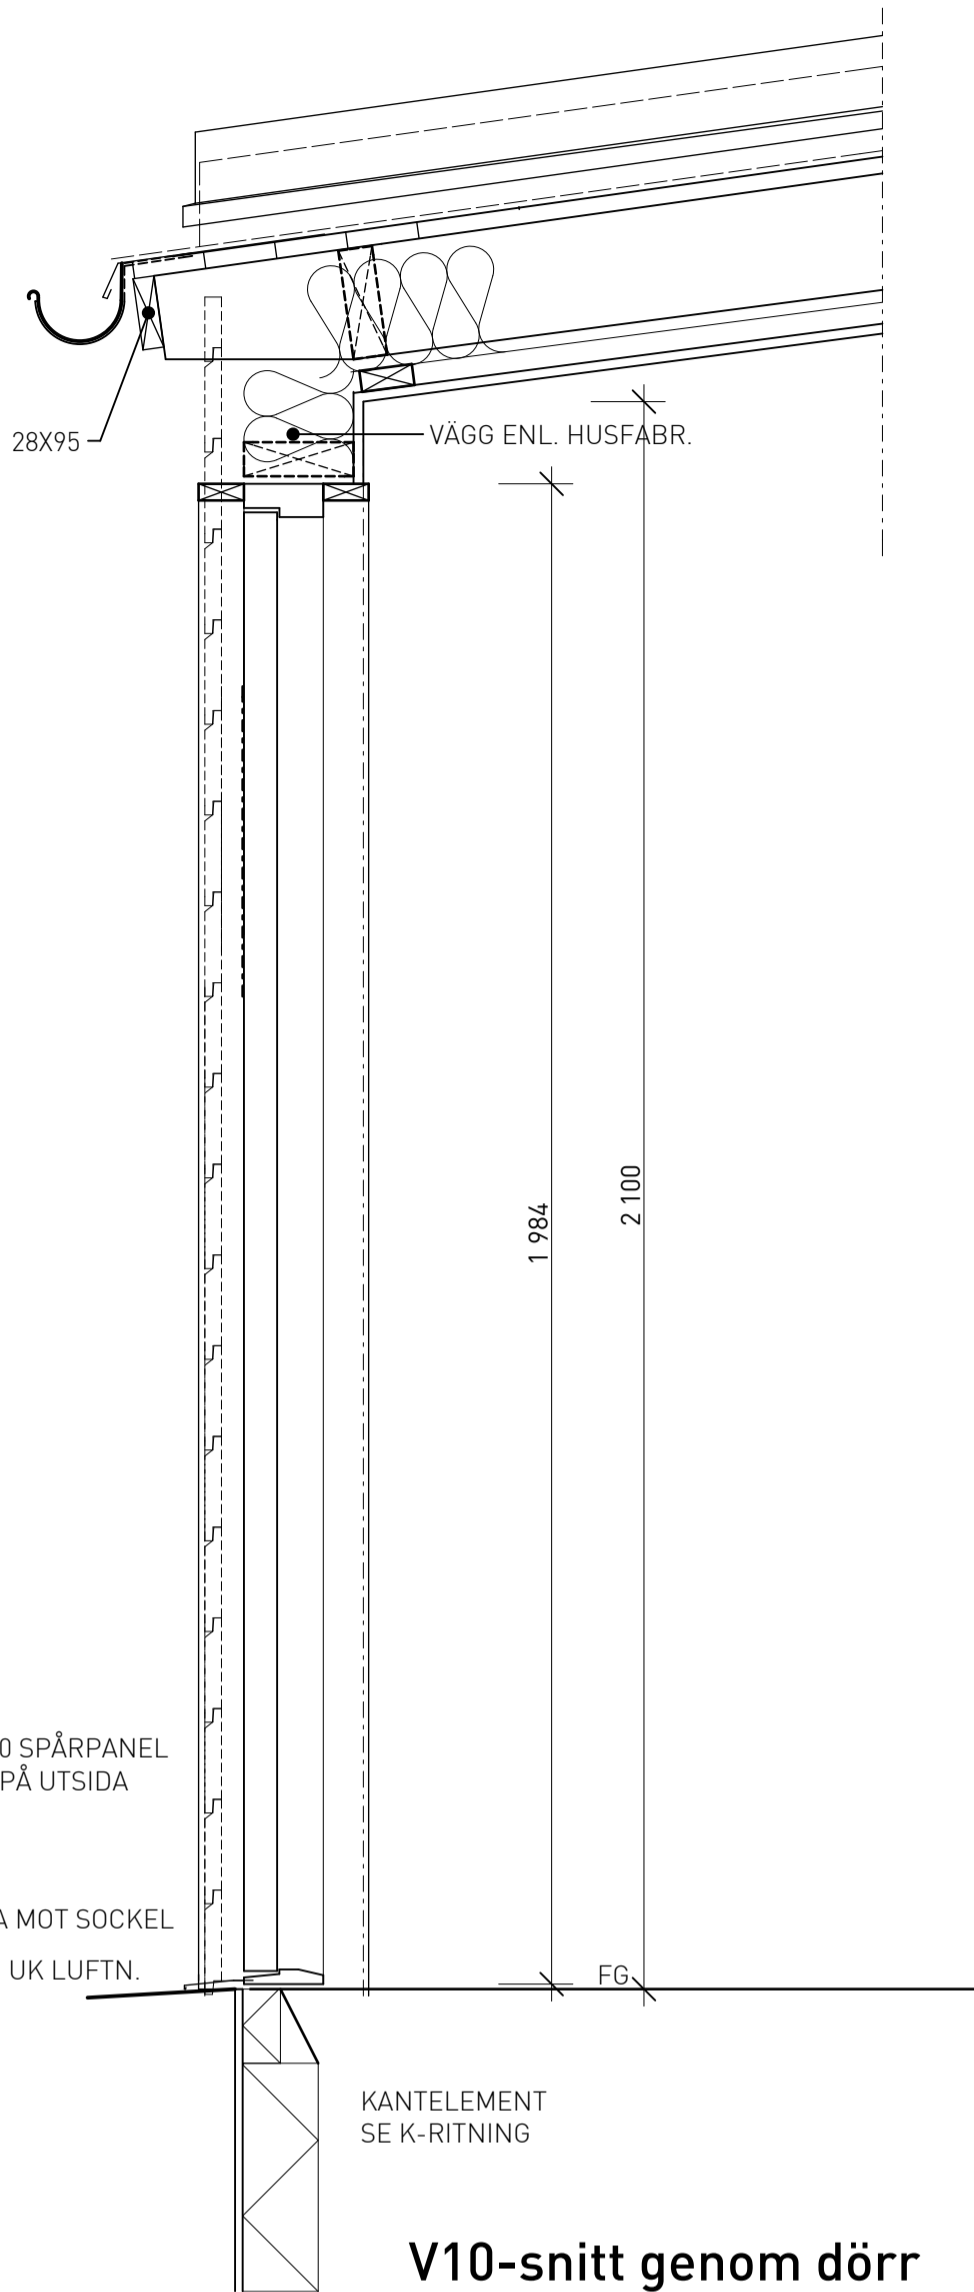

V10-snitt genom dörr

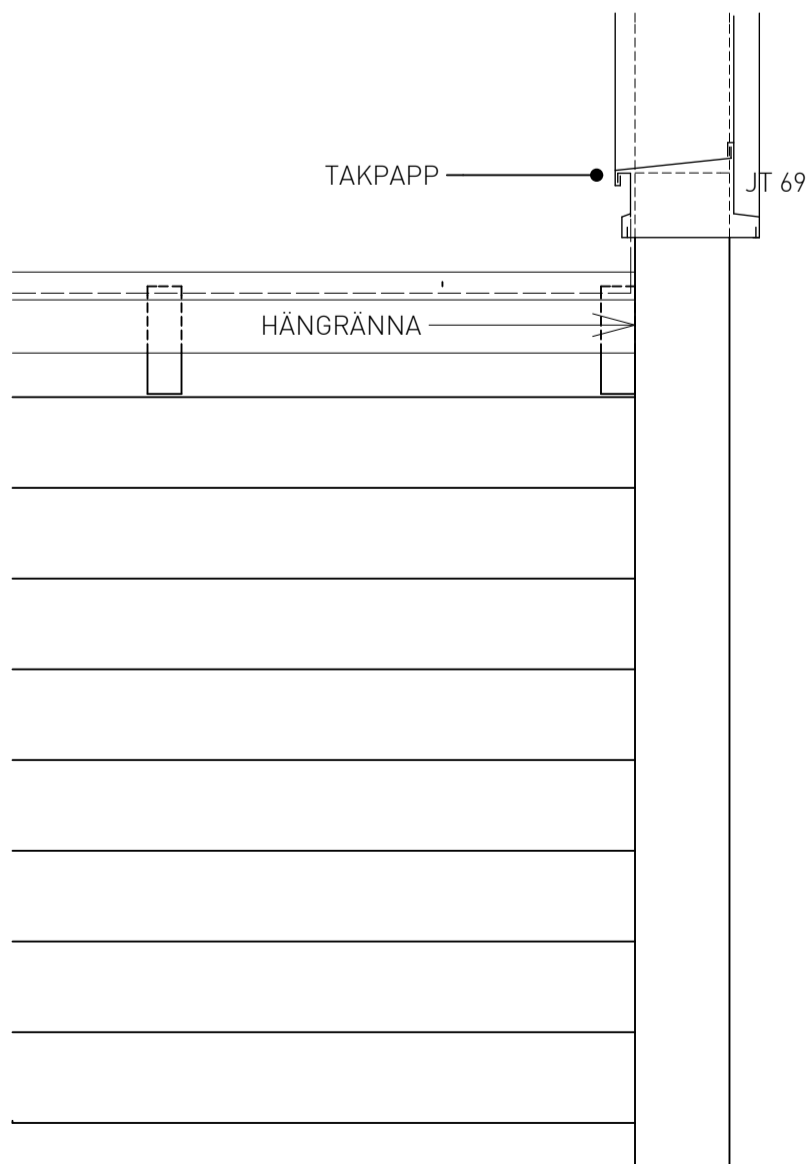

Vy knut med sarg

FÖRESKRIFTER

FÖRKLARING

FM=fasadmätarskåp  
Fasadmätarskåp i förråd byggs in bakom panelklädd "tapetlucka".

Vertikala ribbor monteras på fasad mot trädgård.

HÄNVISNING

Kulör och material se bilaga 2.



BET	ANT	ÄNDRINGEN AVSER	DATUM	SIGN
RELATIONSHANDLING				
LÅNGBRODAL				
<div><div></div><div>NCC Construction Sverige AB Region Boende Stockholm 170 80 Solna (besök: Vallgatan 3) tel 08-555 510 00 www.ncc.se</div></div>				
	Brunnberg & Forshed	Tel: 08-617 61 00 Fax: 08-650 19 81 e-post: n.n@brunnbergforshed.se		
	ÅWL	Tel: 08-555 756 37 Fax: e-post:		
	WSP	Tel: 08-545 228 09 Fax: e-post:		
	Briab	Tel: 08-410 102 58 Fax: e-post:		
	Ingemansson	Tel: 010-505 60 37 Fax: e-post:		
	Totalkonsult	Tel: 034-66 14 20 Fax: e-post:		
UPPDRAG NR	11117	RITAD AV / KONSTR AV	ANSVARIG	HANDLÄGGARE
DATUM	11117		ANN-CHRISTIN OHLANDER	IM
Komplementbyggnader				
SKALA A1	1:100	NUMMER	1:10	BET
A306-37				