

Kopplings- och anslutningsledningars dimension om inget annat anges på ritning.

FVP KV: 22, VV: 22

B21 S: 75

B28 S: 75

B27 S: 75

B26 S: 50

B29 S: 75

DK KV: 16, VV: 16, S: 75

TS KV: 16, VV: 16, S: 50 (S:75 i bjälklag


VK KV: 16, S: 110

DB KV: 16, VV: 16, S: 75

VUK73 KV: 15

MF KV32-22, KV61-25

OBS!  
Installationsutrymme i entré för fördelning Yärne KV, VV samt VM se V36.07 och V38.02

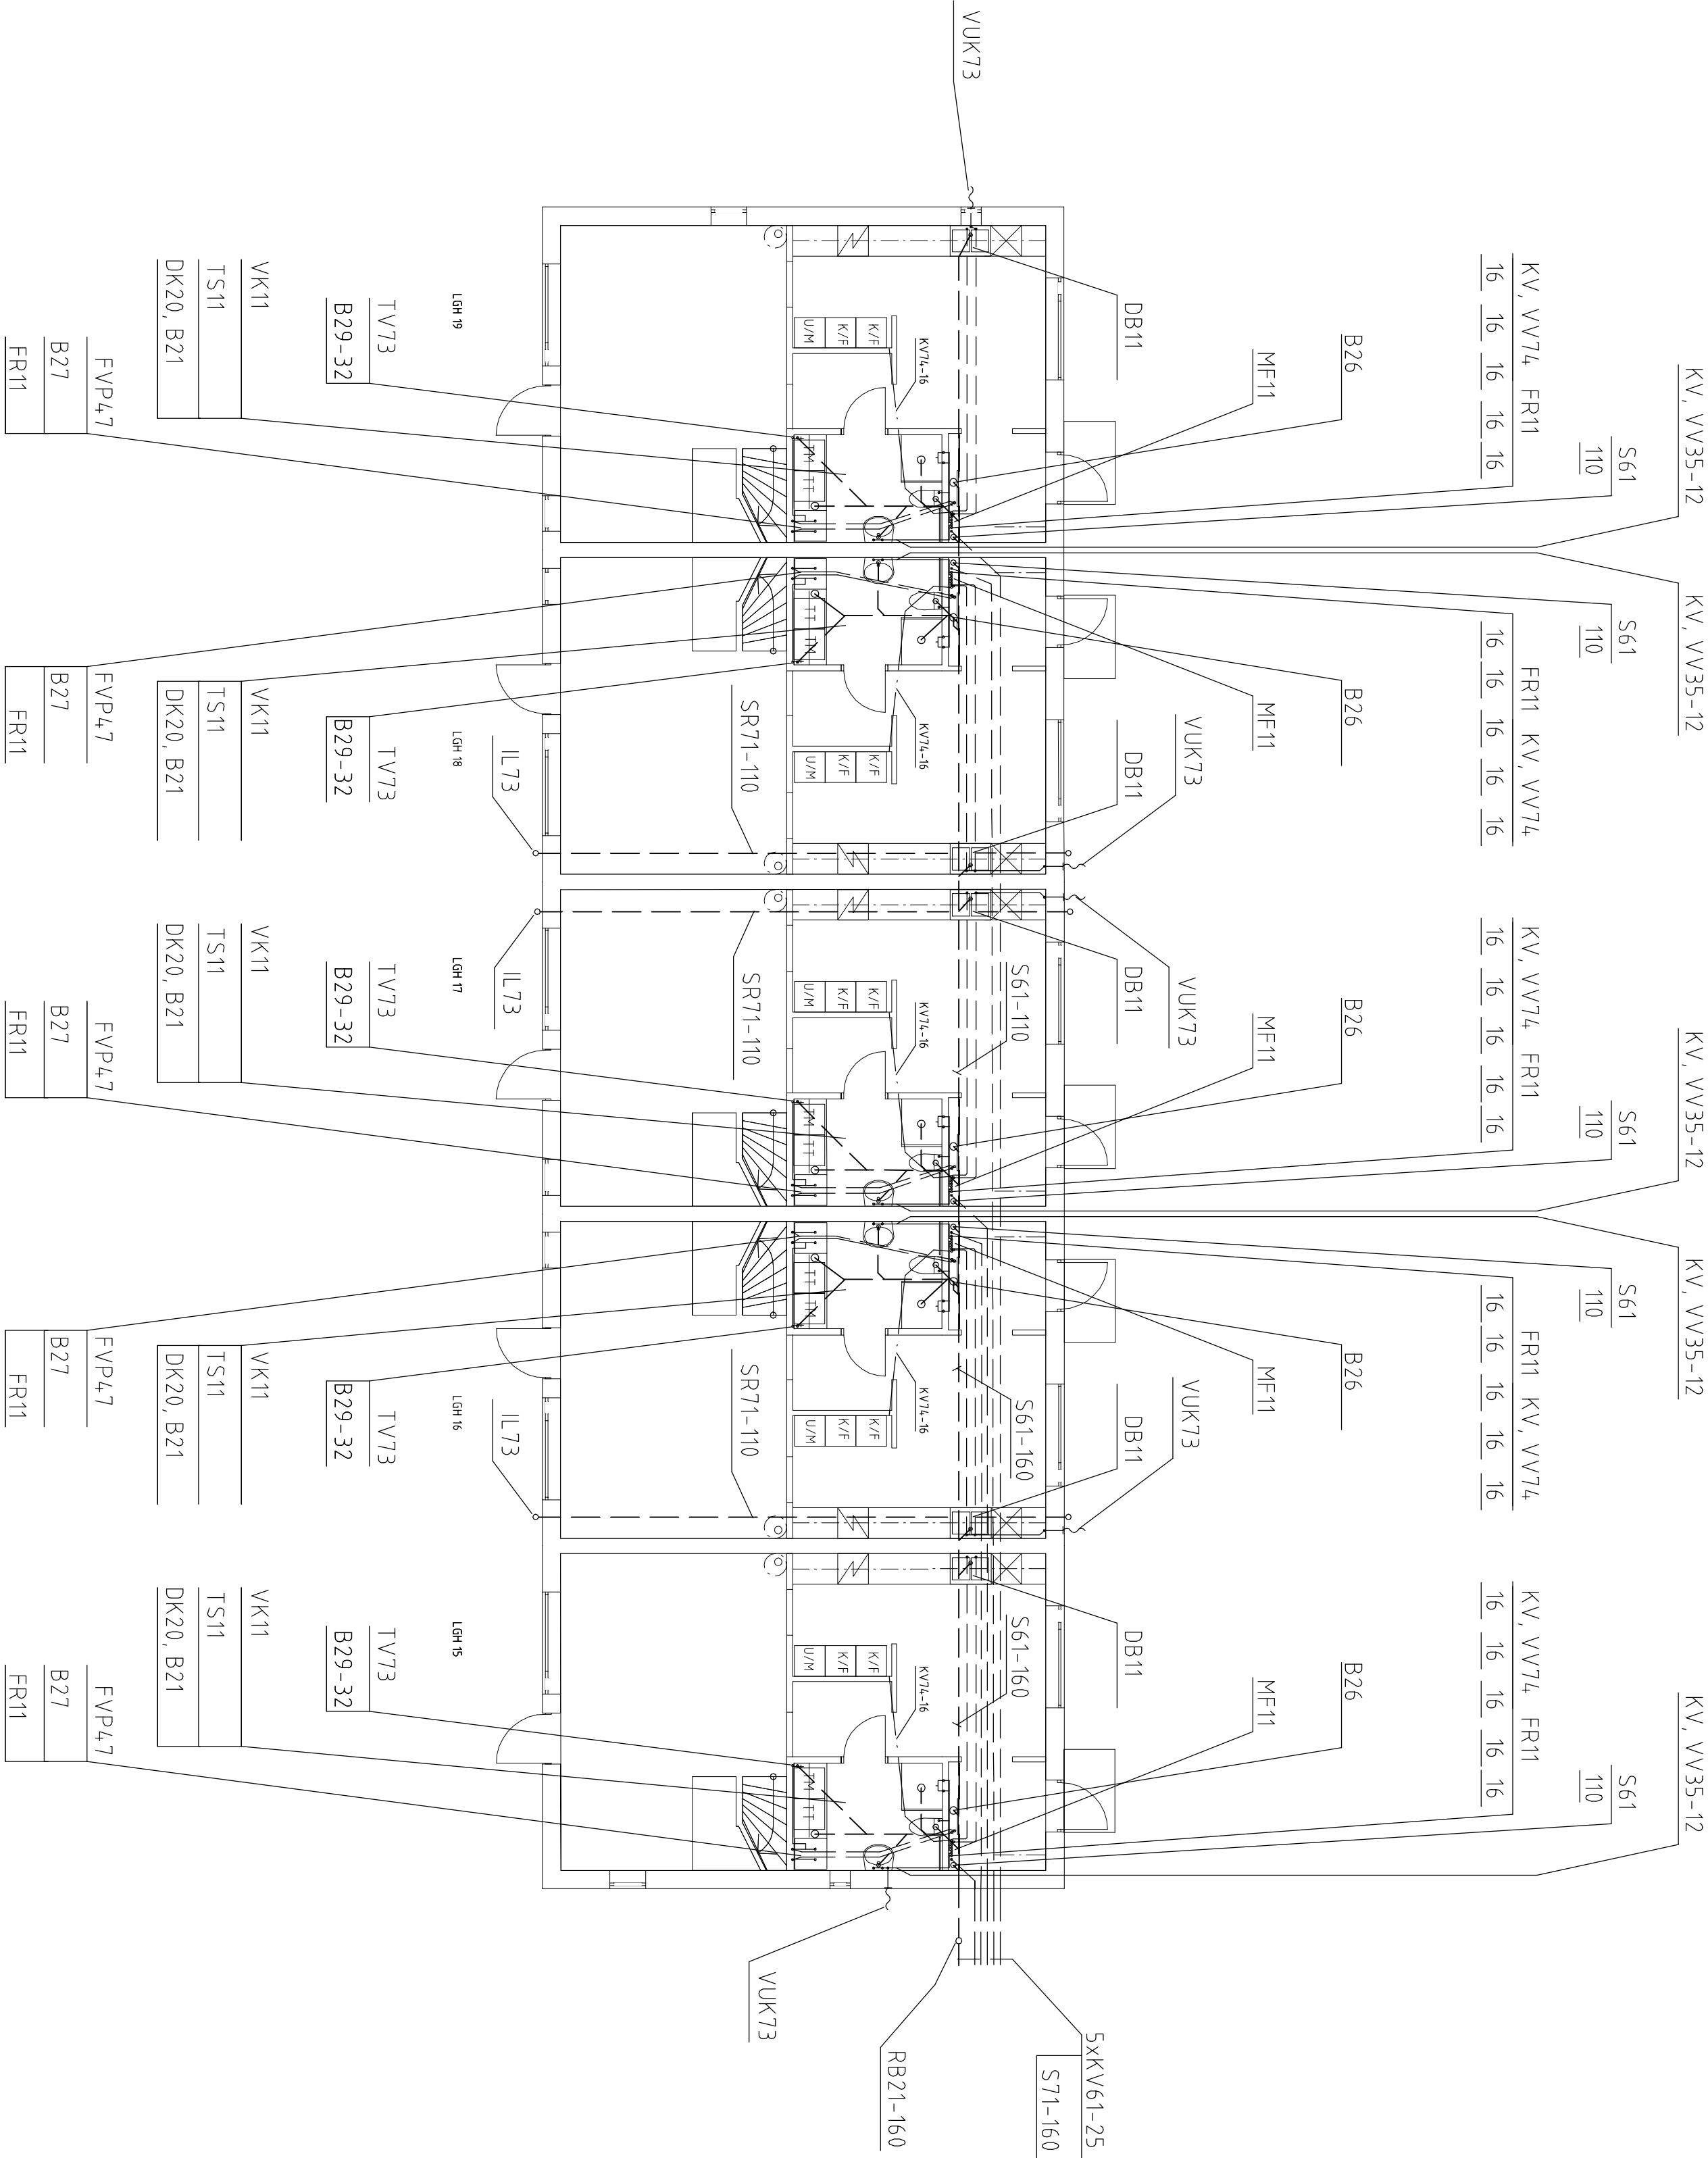

OBS! SR71-110 för läggs nära lägenhetsskyljande vägg för att inte mynnar ut under altan.

Förberedelser för vattenmätning till K/F.

Ett extra avstick KV i installationsutrymme med avstängningsventil AV10.

EH PEX-rör (KV74) för läggs från installationsutrymme till lämplig plats vid K/F via bjälklag

Vid anslutning av K/F monteras en AV11. AV10 skall vara kvar för säkerhets skull.

AV10 Avstängningsventil KV med gänga, förses med tät plugg

AV11 Avstängningsventil KV med gänga för inkoppling av K/F.

Kontrollera med leverantör av K/F vid val av ventil för

rätt funktion/anslutningsdimension. Om AV11 monteras och inte

ansluts direkt till K/F skall den förses med tät plugg

#### FÖRESKRIFTER

Samtliga kopplingar skall utföras med trygghärdade detaljer och metoder. Vattenrör som för läggs dolt utföras som PEX Rör i Rör.

Frånluftvärme pump inkopplas enligt tillverkarens anvisningar.

För att undvika att kallvatten blir för varmt, för läggs KV under markisolering för boffentplattan.

Alla synliga isolerade KV- och VV-rör skall vara vita kompositrör.

Fogning med vit mekanisk koppling.

Ledningar monteras med hänsyn till expansion.

Dräneringsledning levereras och monteras av ME.

D71 Dagvattenledning redovisas på sep. utv. VA-ritning.

SR71 Markvloppsrör för belysnings slang med draglina, 45 graders böjar

och demonterbara täcklock IL73.

S61 Spillvattenledning PP-rör med gummiringsfogning.

S71 Spillvattenledning PP Markvlopp med gummiringsfogning.

L61 Luftningsledning PP-rör med gummiringsfogning.

S471 110 Stuprörsanslutning ansl. av ME.

KV, VV32 Kopparrör, isolerad Serie 4,2 Paroc 733-00.

KV, VV35 Kopparrör, hårdad – kromade.

KV, VV52 Kompositrör, vita.

KV, VV74, PEX-rör Rör i Rör.

KV61 Plastsrör pe/pn 10. För läggs i skydds rör under byggnad.

Skydds rör = PP Markvloppsrör Ø110

MF11 Vattenmätarkonsol med ventiler. Backventil monteras efter mätare.

FR11 Fördelingsrör KV, VV.

VUK73 Vaggvattenutkastare

TV73 Tappventil med återströmningsskydd och slangförskrivning.

Tvättmaskin anslutes.

DB11 Diskbank med blandare med avstängning för diskmaskin. Diskmaskin anslutes.

BK16 Badkar med blandare och duscharrordning (Hilvall).

DK19 Duschplats med blandare och duscharrordning.

DK20 Duschhörna med blandare och duscharrordning.

TS11 Tvättställ med blandare

VK11 Toalettstol golvmonterad

B21 Golvbrunn Purus ODEN alt. BRAGE eller likvärdigt.

B27 Golvbrunn Purus ODEN alt. BRAGE med vattenlås Purus N000

eller likvärdigt.

B28 Golvbrunn Prevent med vattenlås

eller likvärdigt.

B29 Golvvattenlås. Med anslutningsrör och spilltratt. Tvättmaskin anslutes.

B26 Spygeft Purus MinMax 50 eller likvärdigt med vattenlås

Purus N000 mini Max eller likvärdigt.

RB21 Rensbrunn 110

FVP47 Frånluftsvärme pump Comfort Zone typ CE50. Elpatron-effekt 4,0 kW, med förstärkt cirk.pump för 0,24 l/s vid 20 kPa

Allt material och komponenter skall vara typgodkända och vanligen förekommande på den svenska marknaden.

I övrigt gäller BBR.

BET	ANT	ANDRINGEN AVSER	DATUM	SIGN
RH RELATIONSHANDLING				
LÅNGBRÖDAL				
NCC Construction Sverige AB Region Södra Skåne 171 85 Södra Brodal, Västgöta 31 441 00 565 570 00 www.ncc.se				
		Burnberg & Forsberg	Tel: 08-617 61 00 Fax: 08-650 19 81 e-post: rh@burnbergforsberg.se	
		Åkyl	Tel: 08-555 786 37 e-post:	
		SZ Komulit	Tel: 08-545 228 09 Fax: e-post:	
		Bråb	Tel: 08-410 902 58 Fax: e-post:	
		Ingemarsson	Tel: 070-505 60 37 Fax: e-post:	
		Tel: 0346-814 20 Fax: 0346-814 05		
		Tel: 0346-814 05		
		e-post: hennel@ncc.se		
		RIAD AV / KONSTRUKTÖR		
		Karl Arvidson		
		HANDLAGARE		
		Hennel Andersson		
		2011-12-01		
		RADHUS typ 2 LÅNGA B lgh 15-19 plan 1		
		VA-INSTALLATIONER		
		SKALA		
		A1: 1:100		
		A3: 1:200		
		NUMMER		
		V52.10R		
		BET		