
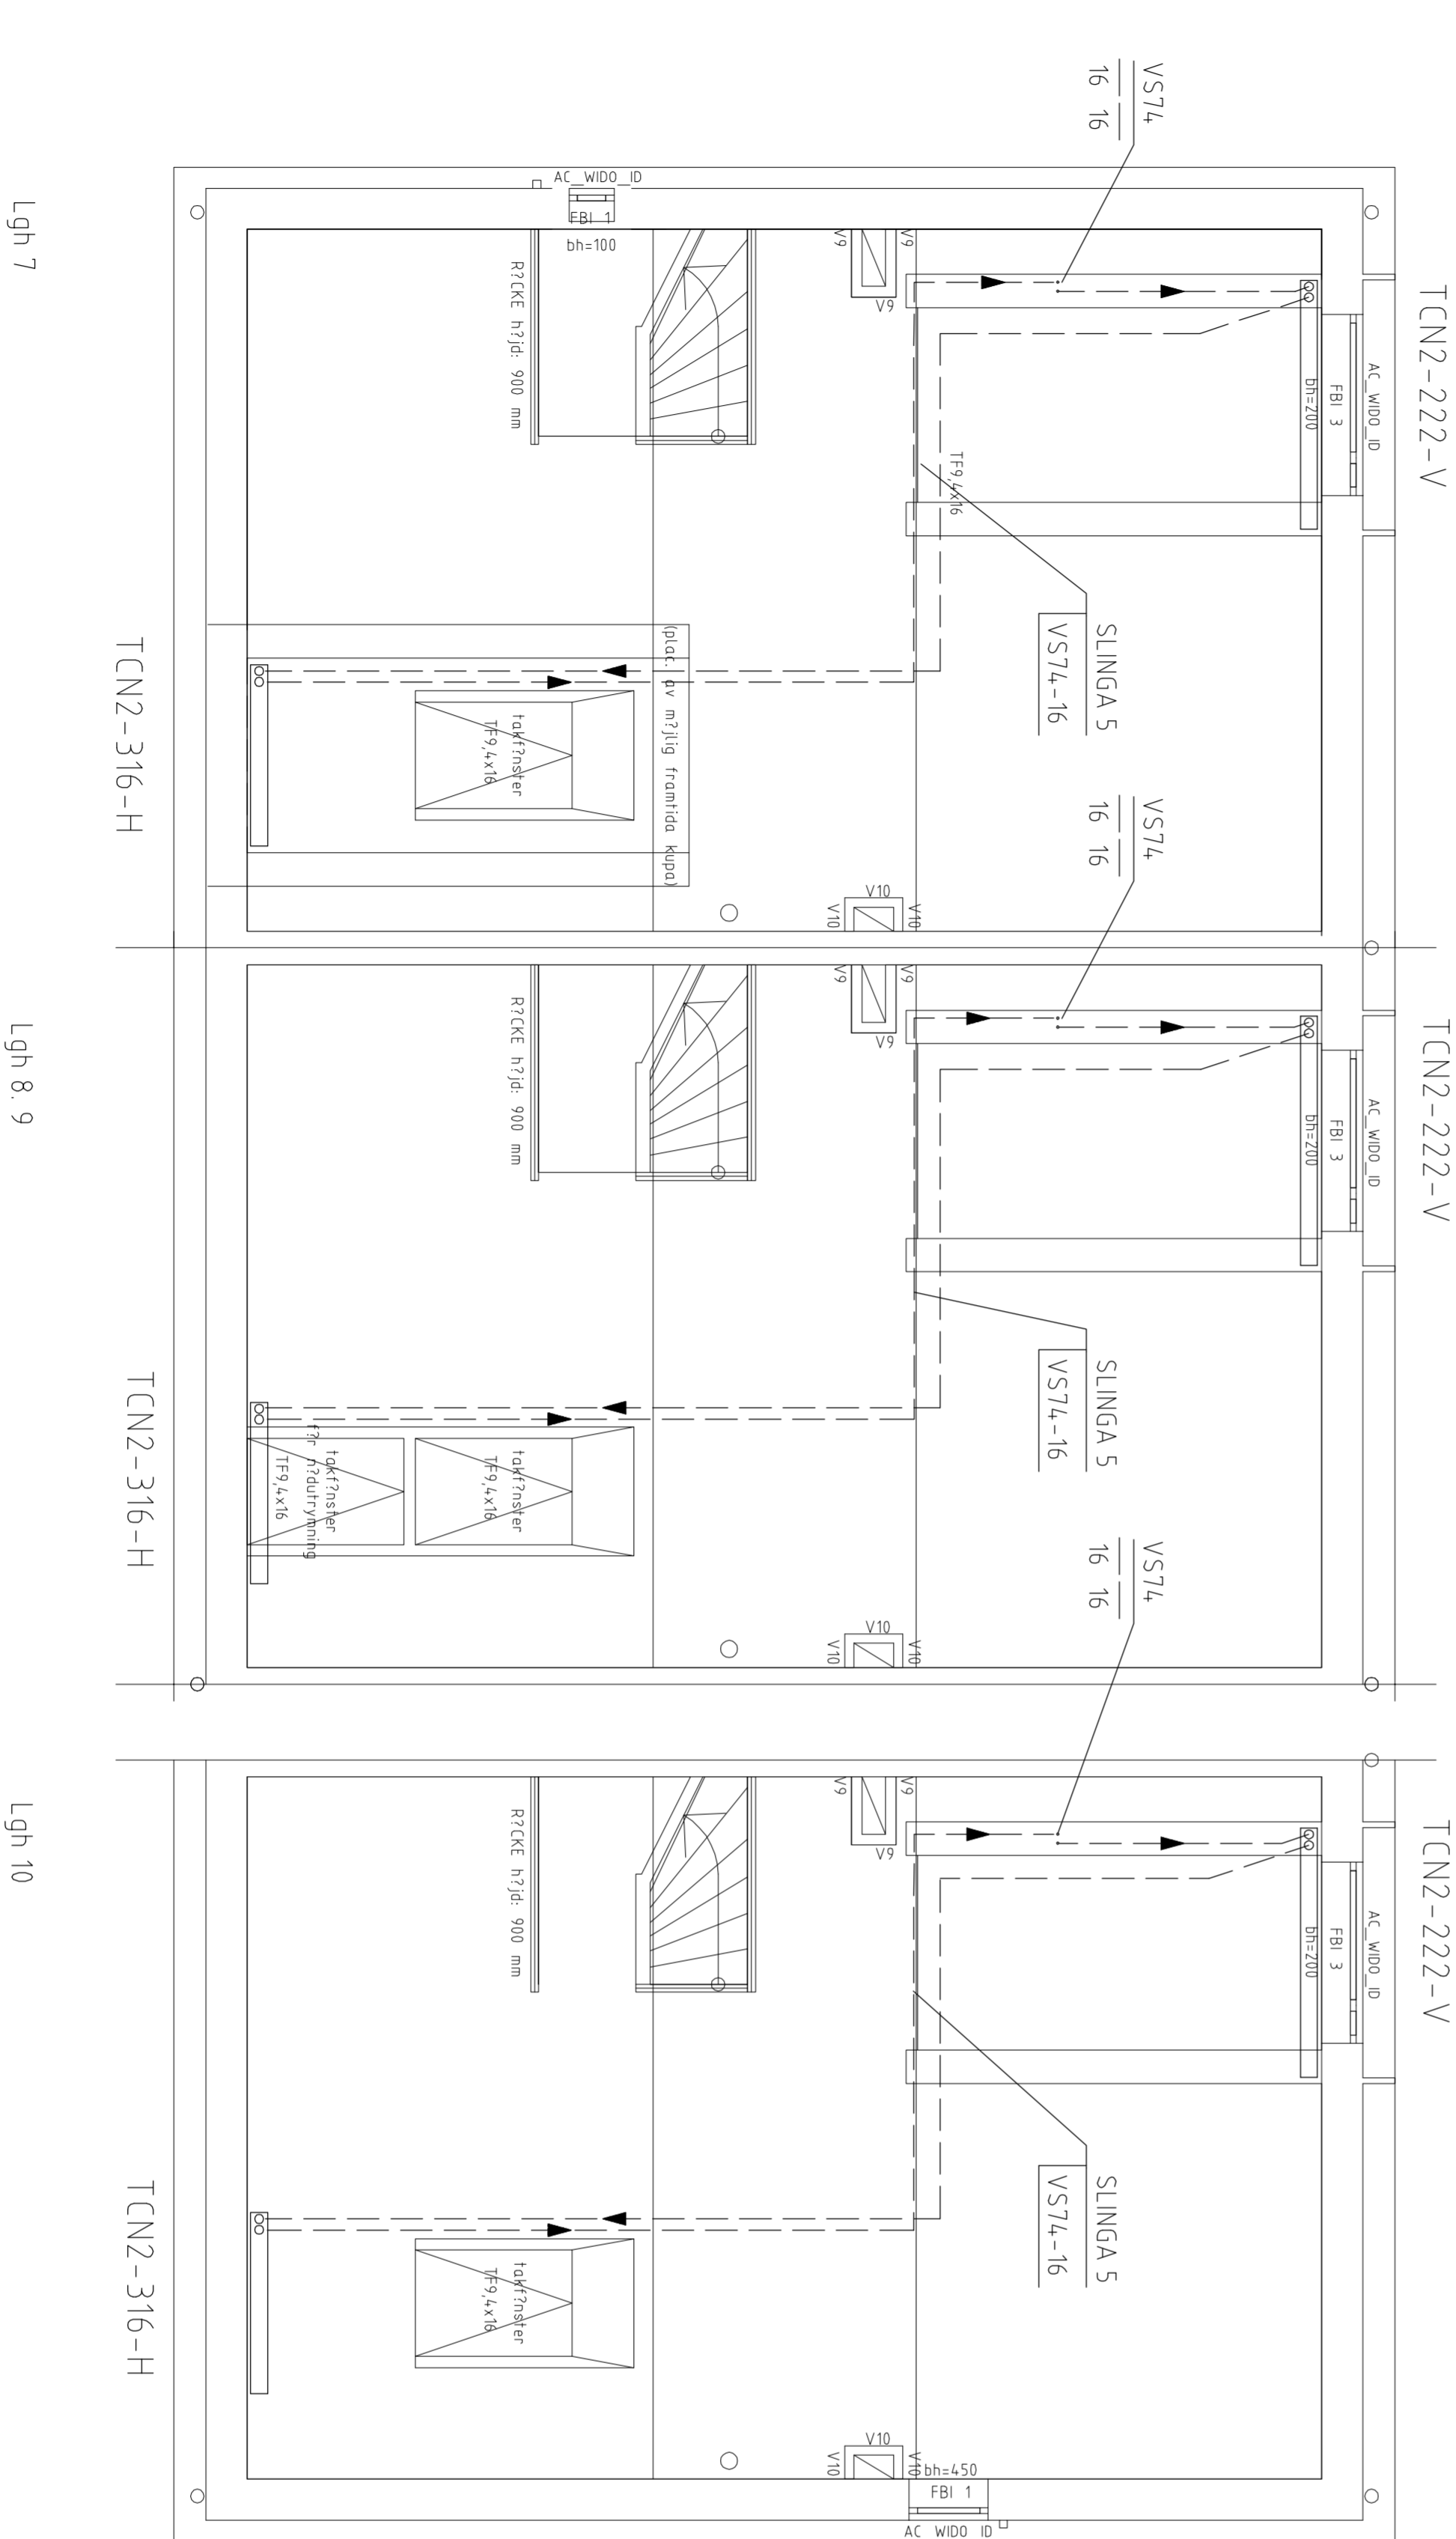


För lägenheter med alternativt planlösning på plan 2 och/eller 3, se V56:04

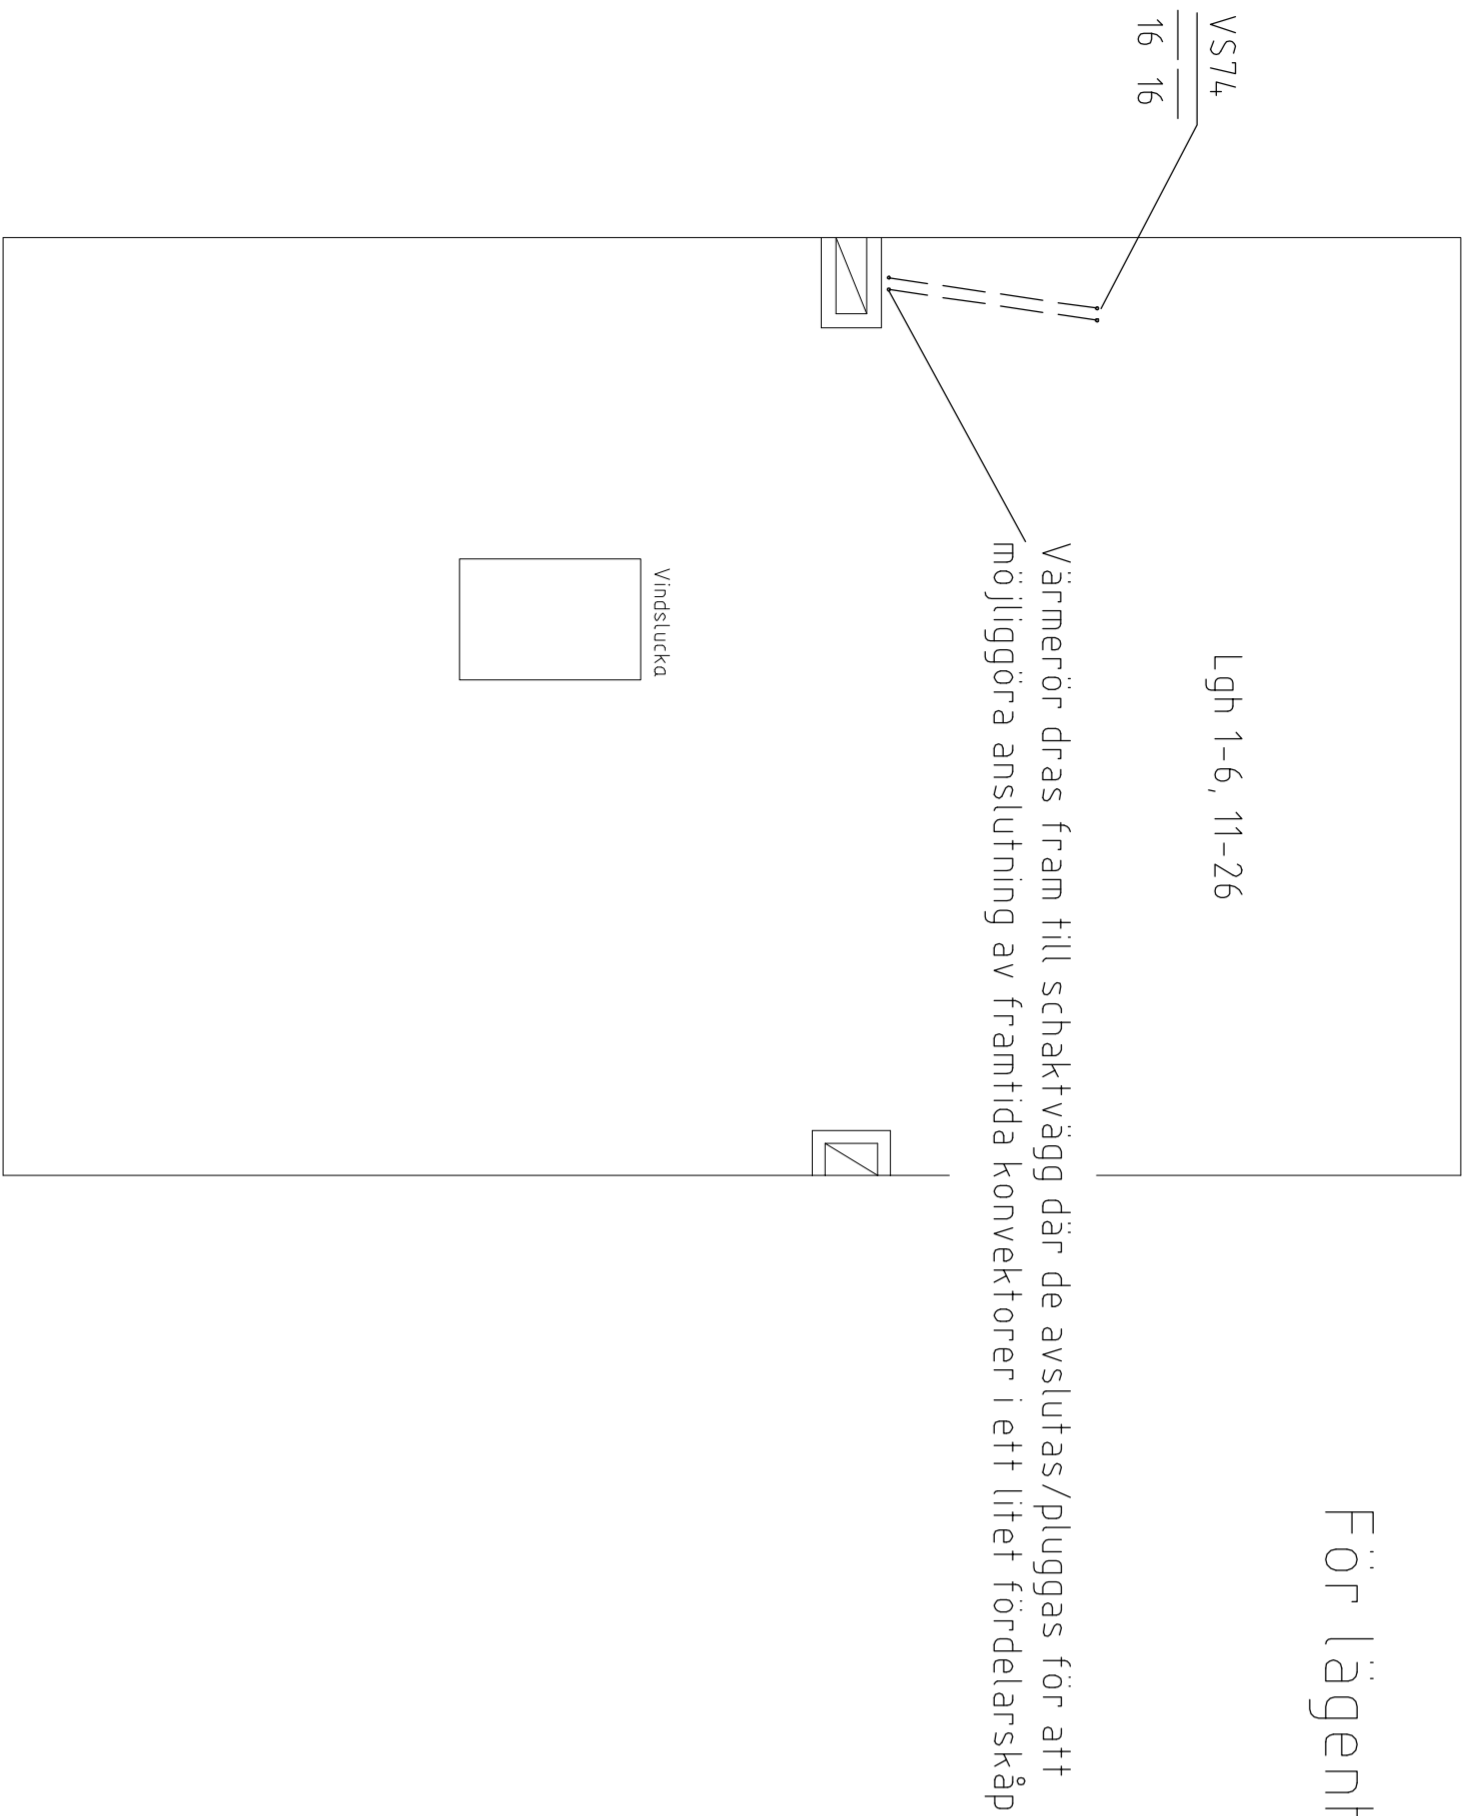

FÖRESKRIFTER

Samtliga kopplingar skall utföras med typgodkända detaljer och metoder.

Frånluftvärme pump inkopplas enligt tillverkarens anvisningar.

Ledningar monteras med hänsyn till expansion.

VS74 Värmebärare sekundär, LK:s värmerör PE-X RIR.

FR21 Fordelingsrör Radiatorslingor Med avstängningsventil och strypventil till respektive radiatorslinga.

TP Radiatorer fabriktat Thermopanel med förmonterade koppel för boftenanslutning, fabriksinställda ventiler för flöde 35 %. Radiatorer som anges med Ventilinställning 50 %, ändras inställningsvärdet från 35 % till 50 % av RE. Utleufsfärdn Thermopanels typ EV

TCN Konvektorer fabriktat Thermopanel med förmonterade koppel för boftenanslutning, fabriksinställda ventiler för flöde 35 %. Radiatorer som anges med Ventilinställning 50 %, ändras inställningsvärdet från 35 % till 50 % av RE.

Allt material och komponenter skall vara typgodkända och vanligen förekommande på den svenska marknaden.

I övrigt gäller BBR.

Inställningsvärden för radiatorslingor:

Slinga 3: 0,030 l/s 2,55 kPa
Slinga 4: 0,030 l/s 2,95 kPa
Slinga 5: 0,059 l/s 19,3 kPa

Värme pumpens cirk pump hastighet: 3

Volym radiator system ca 75 liter.

BET	ANT	ANORDNING AVSER	DATUM	SIGN
RH RELATIONSHANDLING				
LÅNGBRODAL				
NCC				
NCC Construction Sverige AB Region Boreas Stockholm 770 85 Solna Industri Västgata 31 141 08 585 510 10 www.ncc.se				
UPPDRAG NR 2584 RITAD AV / KONSTR. AV Kjell Arrvasson HÄNDLAGGARE Häner Andersson				
DATUM 2011-12-01 ANSVARIG Häner Andersson				
VÄRME-INSTALLATIONER RADHUS PLAN 3 MED INREDD VIND				
SKALA A1: 1:50 A3: 1:100	NUMMER V56-03R	BET		