




KVARTERSGATA
KÖRBANA, P-PLATS OCH GÅNGBANOR

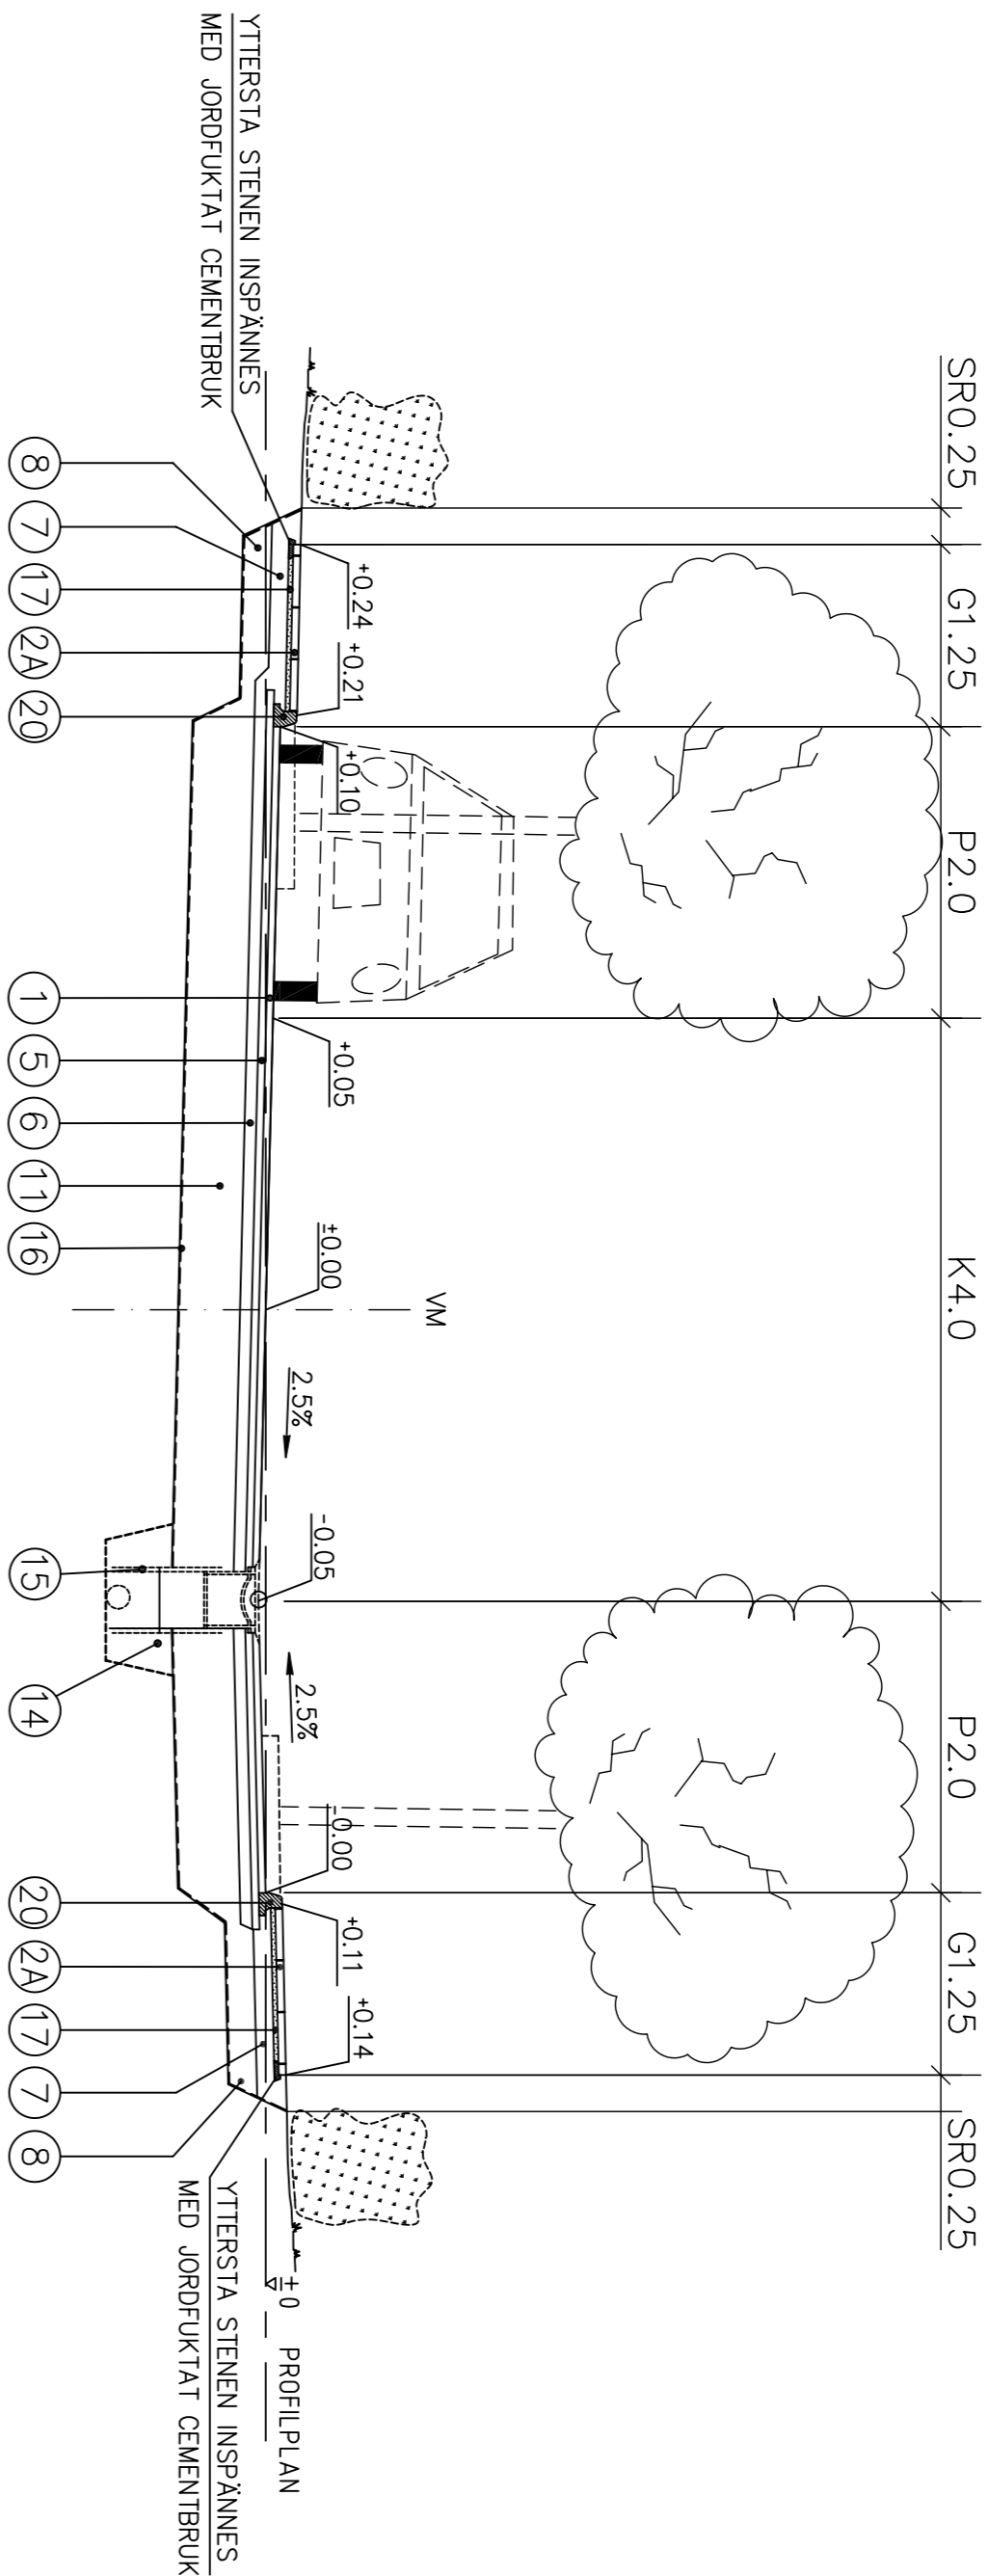


TRÄD VID KVARTERSGATAN

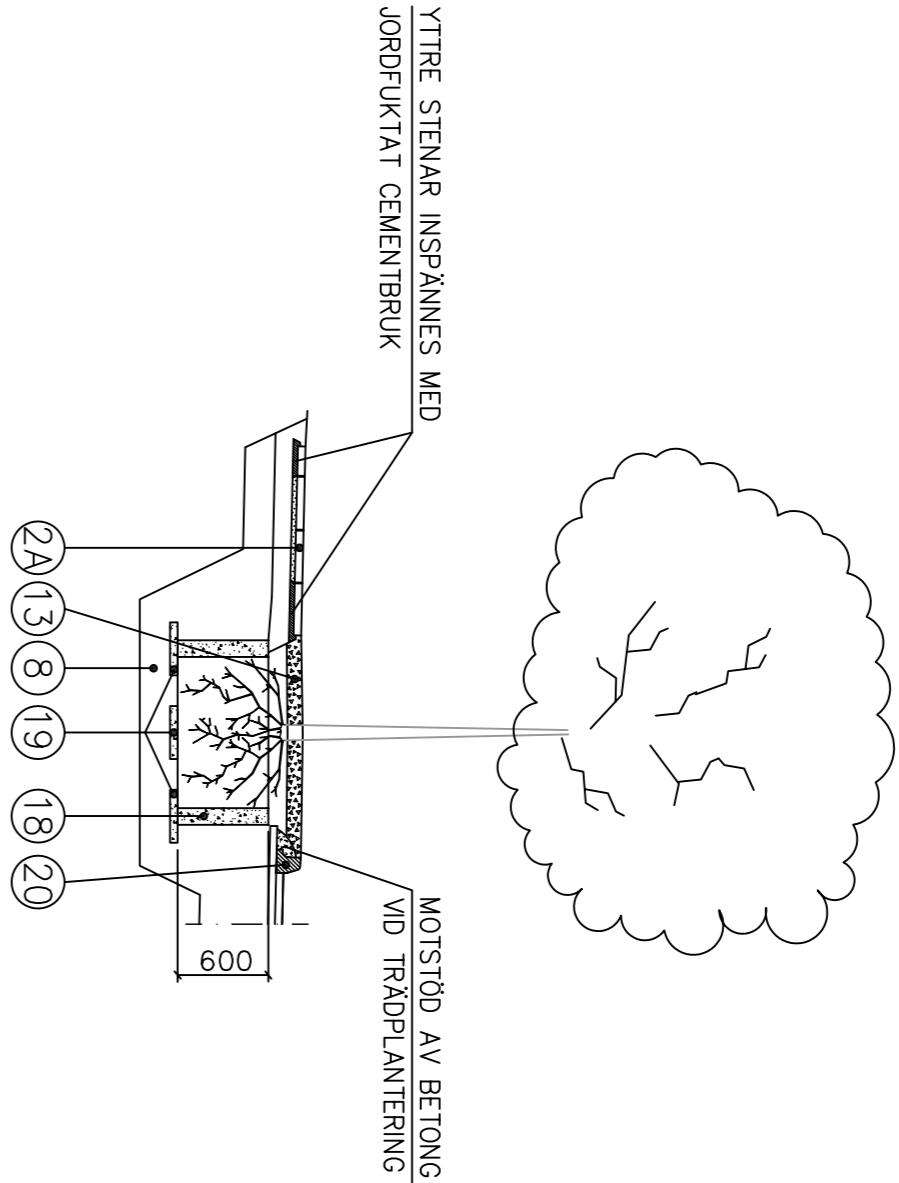


ÖVRIGA ASFALTYTOR
PARKERING, INFARTER, GÅNGVÄG.

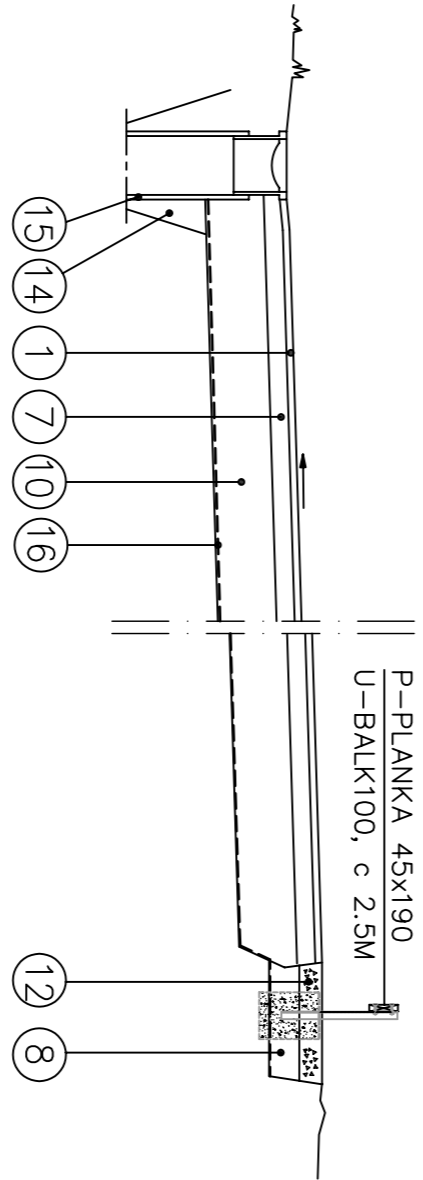


PLATTYTOR TYP ENTRÉ

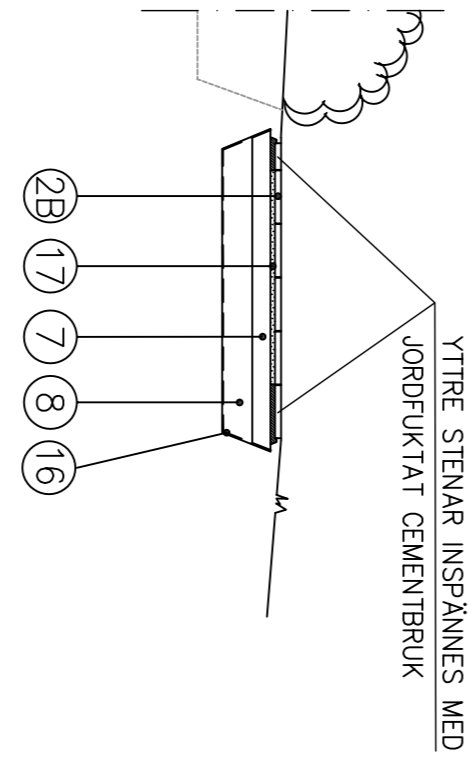

GÅNGVÄG

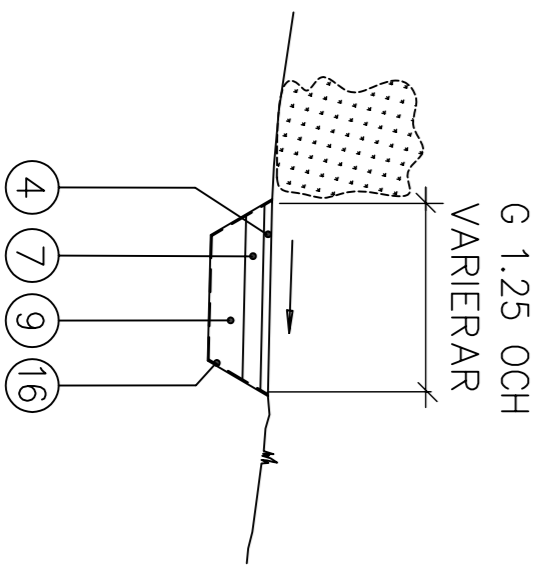

BELÄGGNING VID UTEPLATS

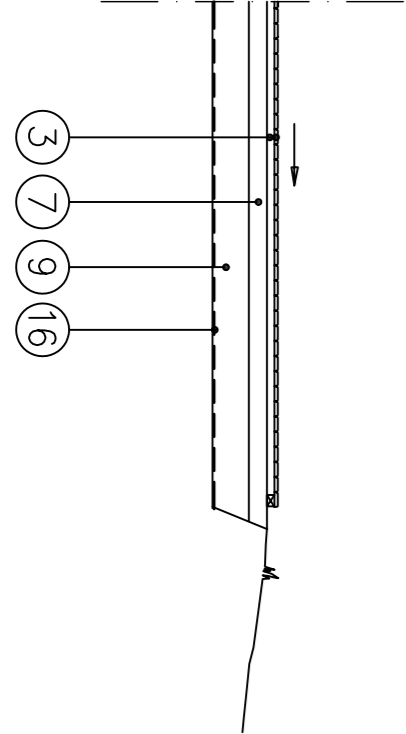

GRÄSYTOR

G1: TORVLÄGGNING – VÄXTBÄDD TYP 1
GRÄSTORV 30 MM
VÄXTJORD 70 MM
FUKTH. LAGER 200 MM
PLANTERINGSYTOR
BUSKAR – VÄXTBÄDD TYP 1, 600 MM
TRÄD – VÄXTBÄDD TYP 1, 600 MM
PLANTERINGSSTÖD TYP 1
VÄXTJORD SKALL UTGRÄS AV 300 MM
MATJORD, SAMT 300 MM FUKTH.

NR	BENÄMNING	MATERIAL	AMA KOD	MÄTT I MM
1	SLUTLAGER	ABT11 160/120	DCC.24111	45
2A	SLUTLAGER	BTG-MARKPLATTOR 350x350x50 1/2-STENSFÖRBAND FÄRG: LJUSGRÅ	DCG.21	40
2B	SLUTLAGER	BTG-MARKPLATTOR 350x350x40 1/2-STENSFÖRBAND FÄRG: LJUSGRÅ	DCG.21	40
3	SLUTLAGER TRÄTRALL	TRYCKIMPR. TRÄ TRALL 22x95, REGEL 50x75	DCG.332	72
4	SLUTLAGER	STENMJÖL 0-8 MM	DCB.42	50
5	BUNDET BÄRLAGER	AG16 160/220	DCG.3111	50
6	OBUNDET BÄRLAGER	KROSSMATERIAL	DCB.313	80
7	”	”	”	120
8	FÖRSTÄRKNINGSLAGER	KROSS-/BERGMATERIAL	DCB.213	200
9	”	”	”	240
10	”	”	”	380
11	”	”	”	425
12	BELÄGGNING	MAKADAM 8-32		150
13	”	MAKADAM 32-63		100
14	KRINGFYLNING	SINGEL/MAKADAM	CEC.3111	
15	DAGVATTENBRUNN	PLAST Ø400	PDB.522	
16	MATERIALSKILL LAGER	GEOTEXTIL KLASS 3	DBB.111	
17	SÄTT-/FOGсанд	ENL. TABELL DCG/2 RESP DCG/3	DCG.2	30
18	TRÄDGROPSFUNDAMENT	BTG Ø1000	DCG.21	600
19	UPPLAGSPLOTTA	BTG-PLATTOR 350x350x50	DCG.21	
20	KANTSTÖD, G-STÖD	BTG TYP D, LIMMAS O. SPIKAS PÅ AG	DEC.25	160

HÄNVISNINGAR
NORMALSEKTIONER FÖR TOROVELVÄGEN, RESP.
UTFART MOT VÄNDRÖSVÄGEN, REDOVISAS PÅ
RITNING NR M16-10-02.

RELATIONSHANDLING
Stockholm 2011-11-15

Jan-Olof Fröilinger
NCC MARK

RELATIONSHANDLING

NCC
NCC Construction Sverige AB
Region Bostad Stockholm
tel 08-585 510 00, fax 08-585 525 06
www.ncc.se

SPÅNGBERG
KONSULT
Konsulting Engineering • Bygg • Vård • VV

TEL: 08-670 00 00 • FAX: 08-670 00 11 • e-mail: post@spangbergkonsult.se
UPPHÅLL NR 10505
ANVÄNDARE SPÅ
HANDLAGARE SPÅ
2010.03.22 LARS SPÅNGBERG

LÅNGBRODAL
NORMALSEKTIONER INOM
KVARTERSMARK

SKALA A1/A3
1:50/1:100
M16-10-05