


Kopplings- och anslutningsledningars dimension om inget annat anges på ritning:
FVP KV: 22, VV: 22
B21 S: 75
B28 S: 75
B27 S: 75
B26 S: 50
B29 S: 75
DK KV: 16, VV: 16, S: 75
TS KV: 16, VV: 16, S: 50 (S:75 i bjälklag
VK KV: 16, S: 110
DB KV: 16, VV: 16, S: 75
VUK73 KV: 15
MF KV32-22, KV61-25

OBS!
Installationsutrymme i entré för fördelning Väme, KV, VV samt VM se V5801 och V5802

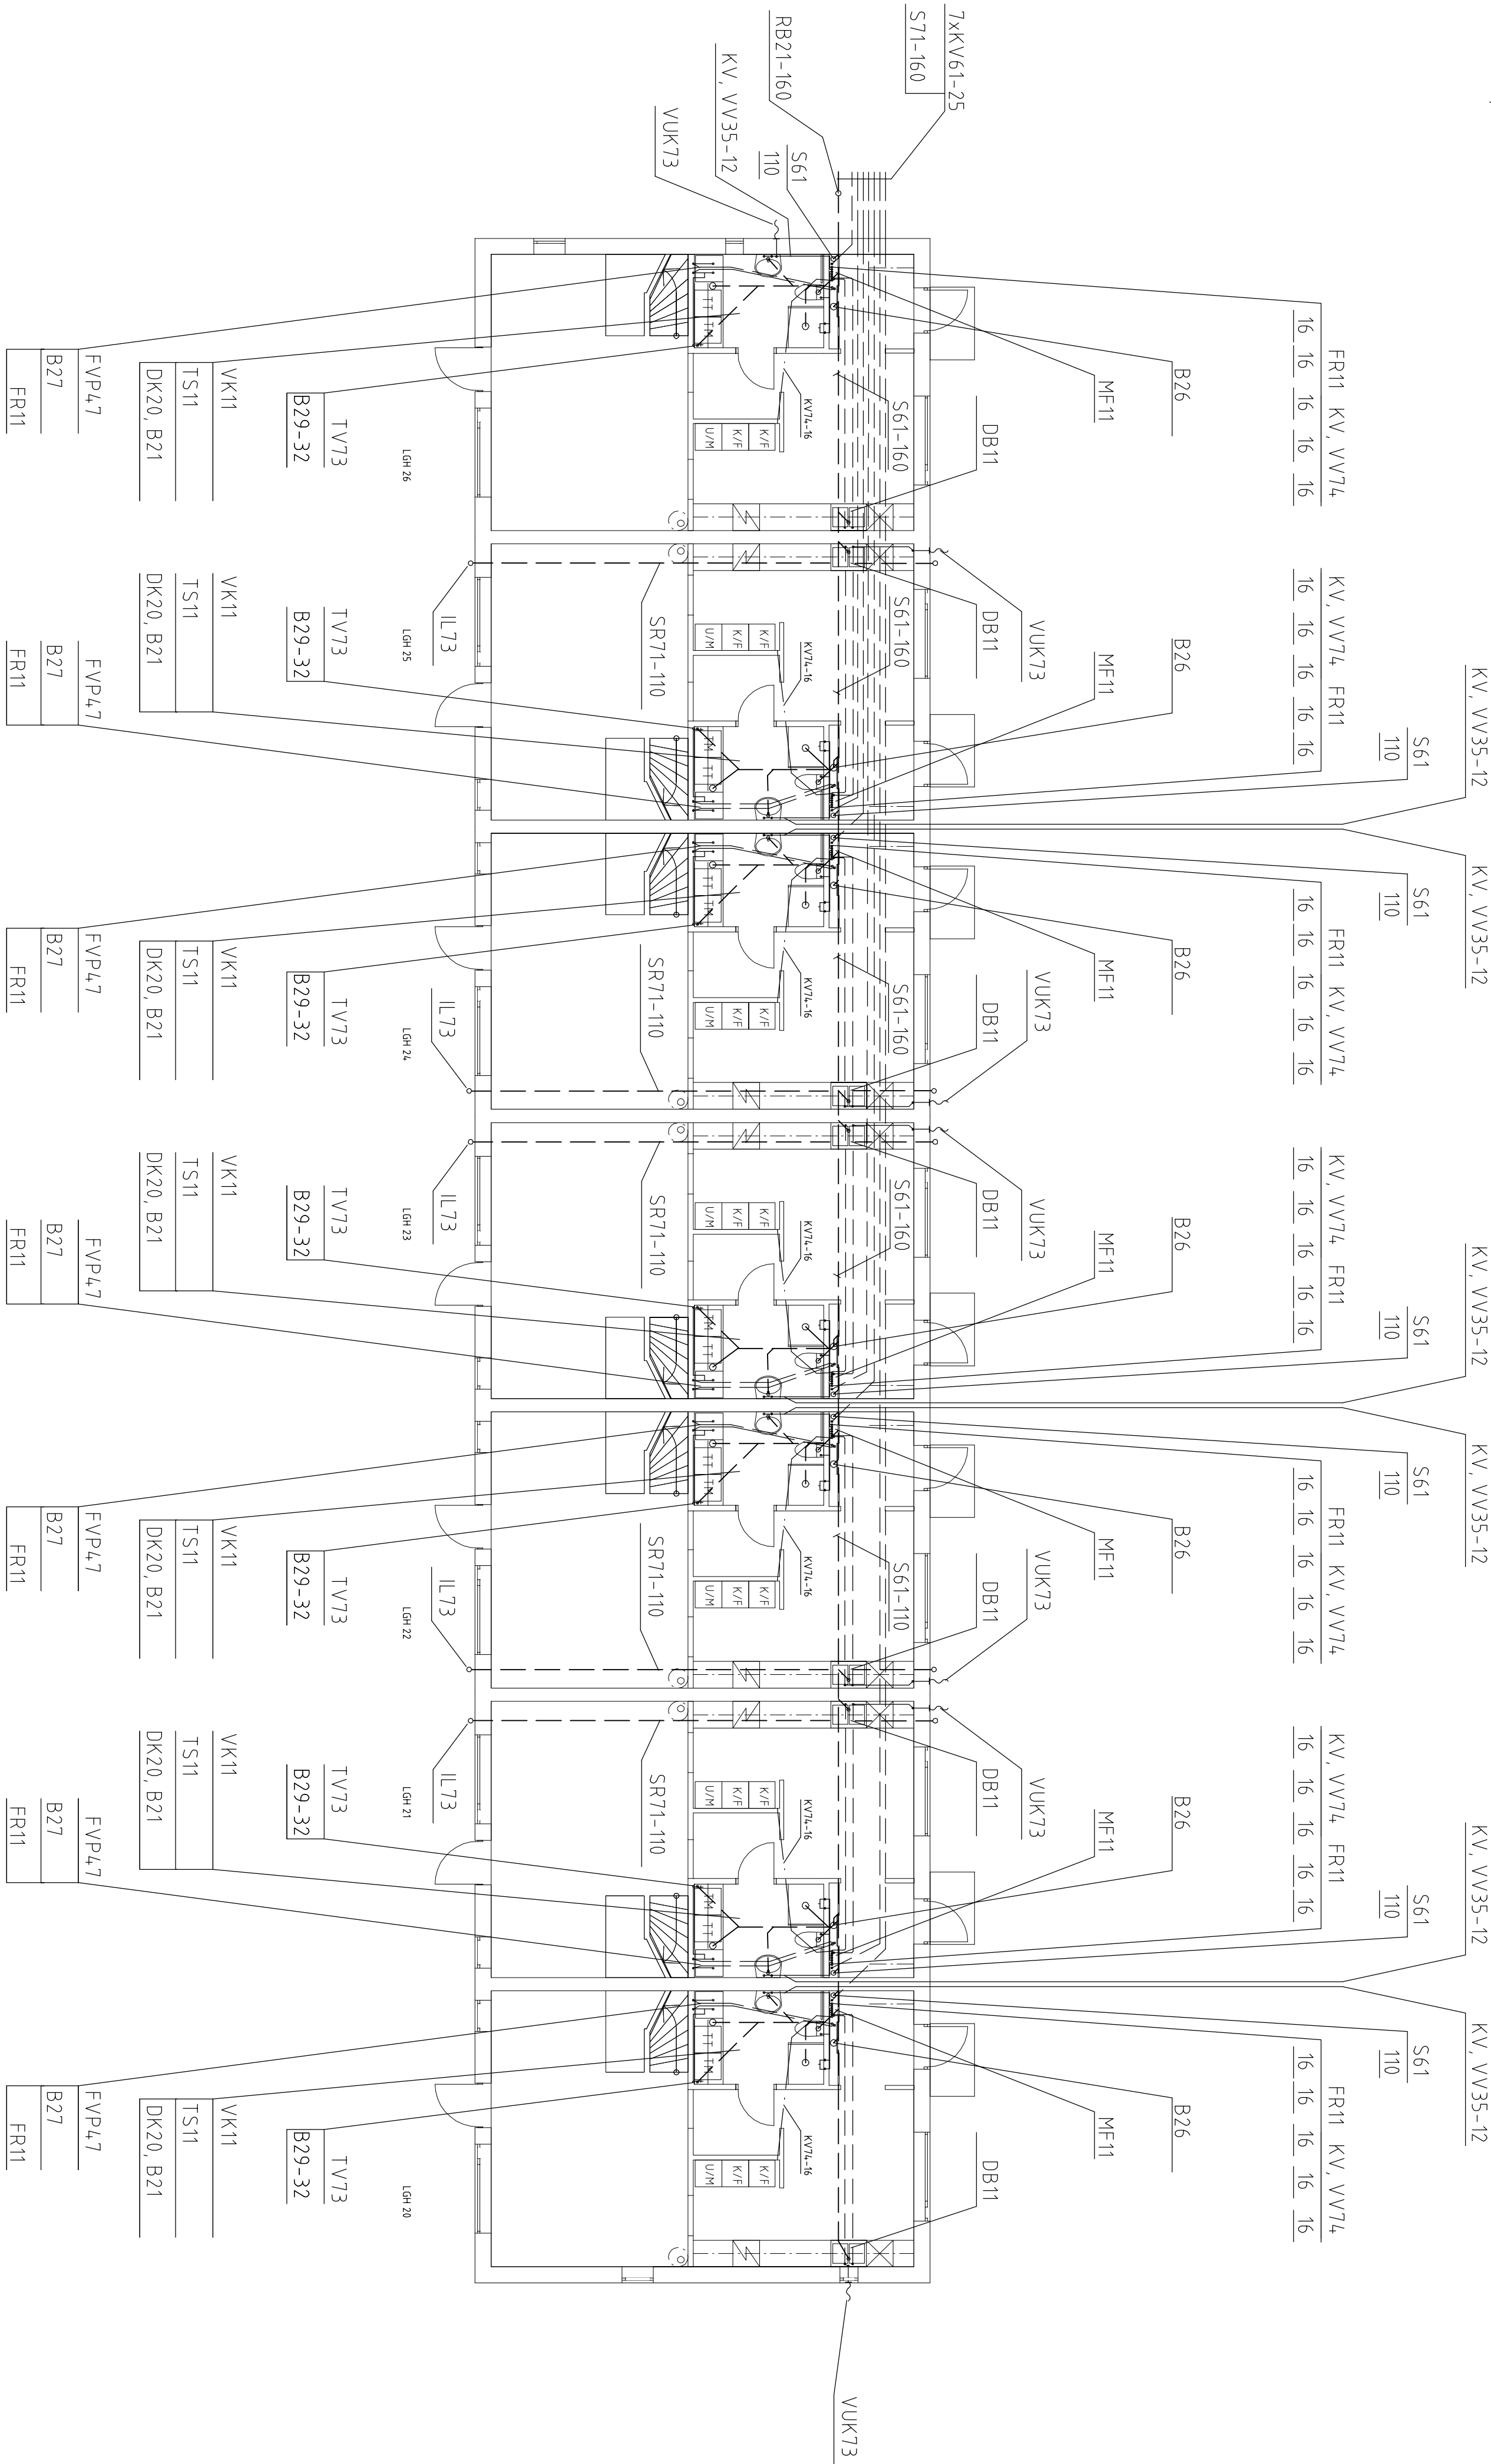

Förberedelser för vattenmatning till K/F.

Ett extra avstick KV i installationsutrymme med avstängningsventil AV10.

Ett PEX-rör (KV74) förläggs från installationsutrymme till lämplig plats vid K/F via bjälklag

Vid anslutning av K/F monteras en AV11. AV10 skall vara kvar för säkerhets skull.

AV10 Avstängningsventil KV med gänga, förses med tät plugg.
AV11 Avstängningsventil KV med gänga för inkoppling av K/F.
Kontrollera med leverantör av K/F vid val av ventill för rätt funktion/anslutningsdimension. Om AV11 monteras och inte ansluts direkt till K/F skall den förses med tät plugg.

OBS! SR71-110 förläggs nära lägenhetsskiljande vägg för att inte mynnar ut under altan.

FÖRESKRIFTER

Samtliga kopplingar skall utföras med typgodkända detaljer och metoder. Vattenrör som förläggs dolt utföres som PEX Rör i Rör.

Frånluftvärme pump inkopplas enligt tillverkarens anvisningar. För att undvika att kallvatten blir för varmt, förlägges KV under markisolering för bofteenplattan.

Alla synliga oisolerade KV- och VV-rör skall vara vita kompositrör. Fogning med vit mekanisk koppling.

Ledningar monteras med hänsyn till expansion.

Dräneringsledning levereras och monteras av ME.

D71 Dagvattenledning redovisas på sep. utv. VA-ritning.

SR71 Markavloppsrör för belysnings slang med draglina, 45 graders böjar och demonterbara täcklock IL73.

S61 Spillvattenledning PP-rör med gummiringsfogning

S71 Spillvattenledning PP Markavlopp med gummiringsfogning

L61 Luftningsledning PP-rör med gummiringsfogning.

SA71 110 Stuprörsanslutning ansl. av ME

KV, VV32 Kopparrör. Isolerad Serie 4,2 Paroc 733-00.

KV, VV35 Kopparrör, hårda – kromade.

KV, VV52 Kompositrör, vita.

KV, VV74, PEX-rör Rör i Rör.

KV61 Plastström = PP Markavloppsrör Ø110

MF11 Vattenmätarkonsol med ventiler. Backventil monteras efter mätare

FR11 Fördelningsrör KV, VV.

VUK73 Vaggvatten/Hastare

TV73 Tappventill med åter sugningsskydd och slangförskruvning.


DB11 Diskbank med blandare med avstängning för diskmaskin. Diskmaskin anslutes.

BK16 Badkar med blandare och duscharrordning (tillval).

DK19 Duschplats med blandare och duscharrordning.

DK20 Duschorna med blandare och duscharrordning.

TS11 Tvättställ med blandare

VK11 Toalettstol golvmonterad.

B21 Golvbrunn Purus ODEN alt. BRAGE eller likvärdigt.

B27 Golvbrunn Purus ODEN alt. BRAGE med vattenlås Purus N000

eller likvärdigt

B28 Golvbrunn Prevent med vattenlås.

eller likvärdigt.

B29 Golvavvattenlås. Med anslutningsrör och spilltratt. Tvättmaskin anslutes.

B26 Snyggt Purus MinMax 50 eller likvärdigt med vattenlås

Purus N000 mini Max eller likvärdigt.

RB21 Rensbrunn 110

FVP47 Frånluftsvärme pump Comfort Zone typ CES0 Elpatron-effekt 4,0 kW,

med förstärkt cirk.pump för 0,24 l/s vid 20 RPa.

Allt material och komponenter skall vara typgodkända och vanligen förekommande på den svenska marknaden.

I övrigt gäller BBR.

BET	ANT	ANDRIGEN AVSER	DATUM	SIGN
RH RELATIONSHANDLING				
LÅNGBRODAL				
NCC Construction Sverige AB Region Södra Stockholm 171 85 Södra Brodal, Vällingby 31 Tel 08-585 530 00 www.ncc.se				
	Brunberg & Forslund	Tel 08-617 61 00 Fax 08-650 19 81 e-post: rh@brunbergforslund.se		
	Åml	Tel 08-555 786 37 e-post:		
	SZ Konsult	Tel 08-545 228 09 Fax:		
	Bruab	Tel 08-410 102 58 Fax:		
	Ingemarsson	Tel 070-505 60 37 e-post:		
	Tollhensrud	Tel 0346-814 20 Fax 0346-814 05 e-post: hennertollhensrud.com		
UPPERBÄR NR	RITAD AV / KONSTR. AV	HANDLAGARE		
	Kjell Arvidsson			
DATUM	ANSVARIG	Henne Arvidsson		
	2011-12-01			
RADHUS typ 2 LÅNGA C lgh 20-26 plan 1				
VA-INSTALLATIONER				
SKALA	ANT	NUMMER		BET
A1: 1:100		V52.13R		
A3: 1:200				