


Kopplings- och anslutningsledningars dimension om inget annat anges på ritning:

VUK KV: 16

Vattenmätare inkopplas enligt  
anvisningar från Stockholm Vatten AB

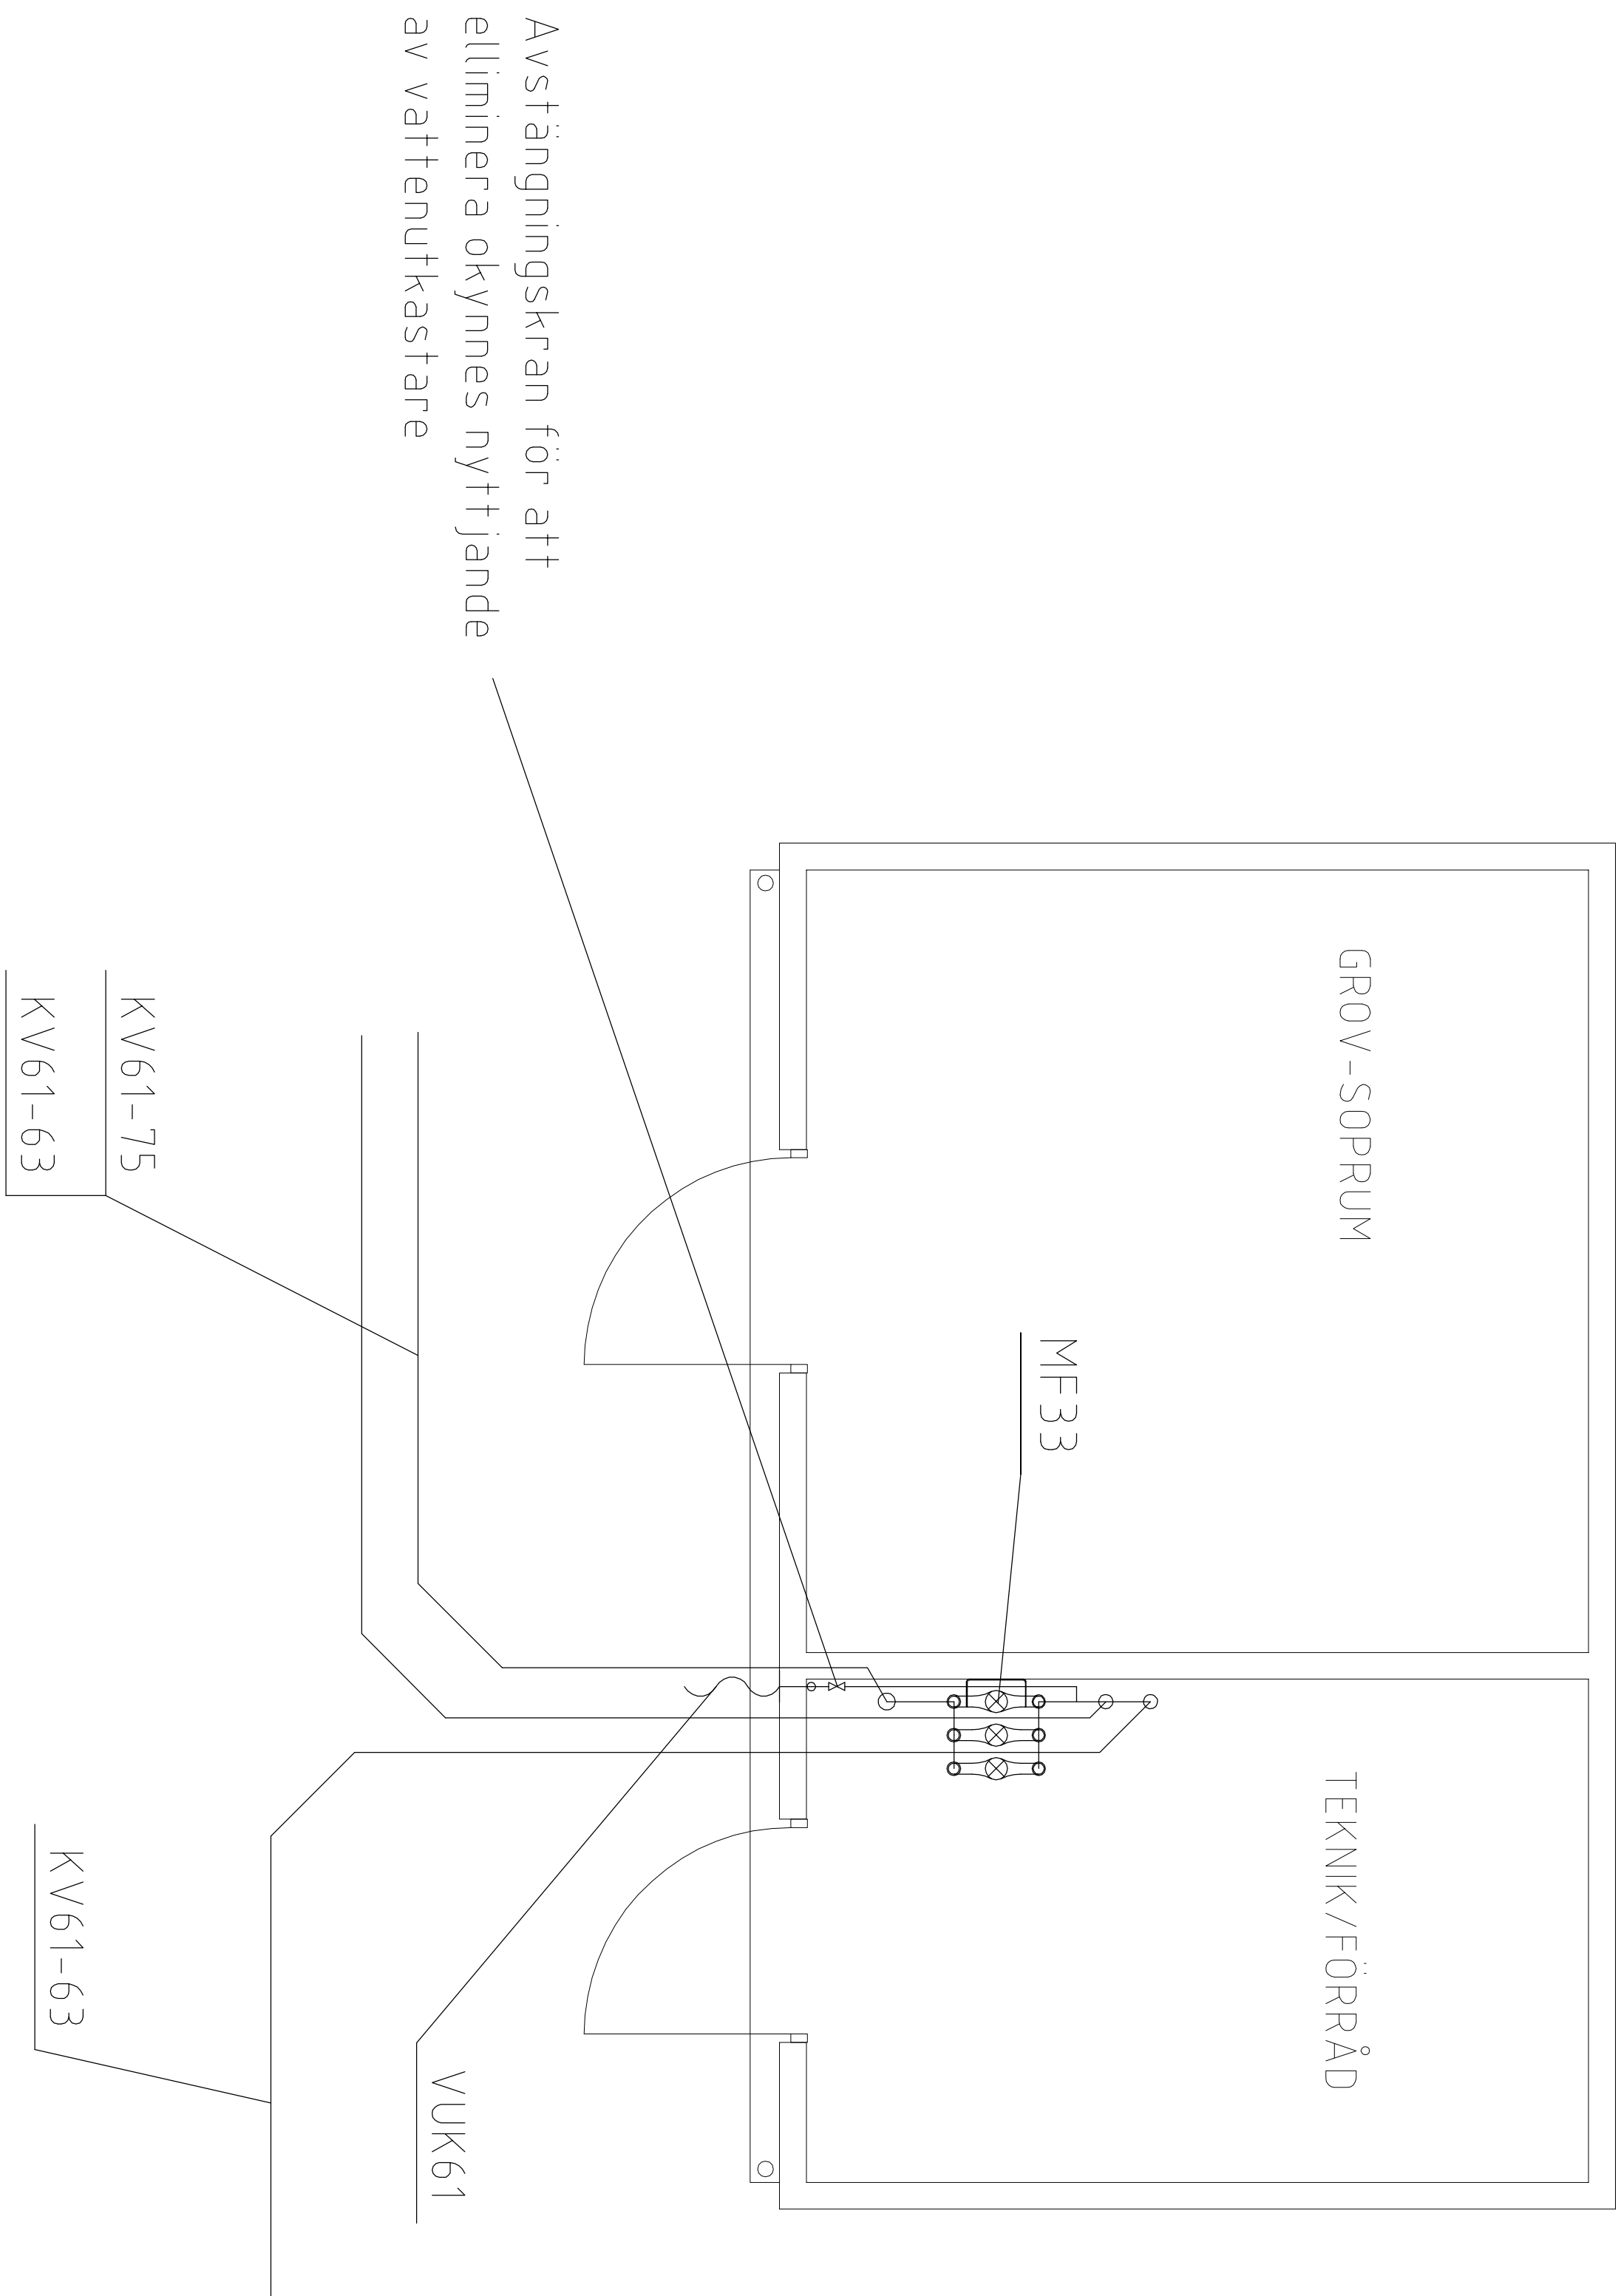

DENNA RITNING ÄR VÅR EGENDOM OCH FÅR EJ UTAN VÅRT  
MEDGIVANDE KOPIERAS, FÖREVISAS ELLER ANVÄNDAS PÅ ANNAT SÄTT.

FÖRESKRIFTER

Samtliga kottlingar skall utföras med typgodkända detaljer och metoder. För att undvika att kallvatten blir för varmt, förhålls KV under markisoleringen för bottenplattan. Synliga osolerade KV- och VV-för skall vara vita kompositrör. Fogning med förkromad mekanisk koppling. Redningar monterats med hänsyn till expansion.

Ledningar monteras med hänsyn till expansion

Dräneringsledning levereras och monteras av ME

Dagvattenledningingar redovisas på separat VA-ritning

KV61 Plaströr pe/pn 10. Förläggas i skyddsrör under byggnad.  
Skyddsrör = PP Markavloppsrör ø110.


MF33 Trippelvattenmätare med avfängningsventiler. Anvisad modell av Stockholm Vatten AB - 3xQN 2,5 inkl. kontrollerbara backventiler

VUK61 Väggtentenkastare för kallt vatten

Beträffande leveransomfattning av VVS-utrustning enligt leveransavtal med husleverantören.

Allt material och komponenter skall vara tryggsäkrade och vanligen förekommande på den svenska marknaden.

Övrigt gäller BBR och regler för Saker vattennedstation.

BIT	ANT	ANDRÖMNING AVSEER	DATUM	SIGN
RH RELATIONSHANDLING				
LÅNGBRODAL				
 <p>NCC Construction Sverige AB Region Borens län 710 80 Skara basen, Valjevägen 31 Tel. 08-545 50 00 www.ncc.se</p>				
		Bromberg & Forslund	Tel. 08-617 61 00 Fax: 08-640 11 81 e-post: n.forslund@nccgroup.se	
		Åml	Tel. 08-555 786 37 Fax: 08-555 786 37 e-post:	
		SZ Konsult	Tel. 08-545 528 09 Fax: e-post:	
		Brab	Tel. 041-10 02 58 Fax: e-post:	
		Ingemarsson	Tel. 041-10-505 00 37 Fax: e-post:	
		Totalskollst	Tel. 0346-811 20 Fax: 0341-814-811 05 e-post: hennel@totalskollst.com	
		UPPRÄG NR	RITAD AV / KONSTR. AV	HAND. ÅGÅRE
		DATUM	Kontroll avfärdig	
		2011-10-01	Hennel, Andersson	
			ANSVARIG	
SKALA				
A1: 1/25				
A3: 1/50				
		NUMMER	V552-01T	BIT
TEKNIKUS/GROVSOPRUM VA-INSTALLATIONER				