

FÖRESKRIFTER

Installationerna skall utföras i enlighet med Elinstallationsreglerna SS 436 4:0 00 utgåva 2 och Svensk Standard SS 437 01 46. Krav på skyddsklass med hänsyn till placering inom zon skall beaktas. Gruppledings ledarearea skall vara FK 1,5 mm2 om ej annat anges. Ledningar till armatur och uttag utomhus skall vara EKK. Armaturer enligt separat armaturförteckning. Där tillförlägg saknas monteras lampputtag.

Anslutning till yttre nät enligt anvisningar från el-leverantören. Vid inkoppling av tele/data/tv skall nätägarens anvisningar följas. Tomrör för ev. slävrökeverk för vattenmätare, lastomkoppling och dylikt enligt lokala föreskrifter. (Anges ej på ritning)

Tele/data/tv utföres som elnåtsdistriberat system.

VP Frånluftsvärmepump Comfortzone 50  
Frånluftsvärmepump inkopplas enligt tillverkarens anvisningar.

Golvvärme inkopplas enligt tillverkarens anvisningar.  
Rörutlopp för golvvärmegolvare: antal och placering enligt golvvärmeleverantören.




GC Gruppcentral, normcentral med ca. 20 % reservplåster.  
FM Fasadmätarskåp för inbyggnad, med låda för tele-anslutning. Huvudsäkring dimensioneras av el-installatör bl.a. med hänsyn till eventuell belastningsväkt.

V Belysning och uttag på vind.  
1 Enkelt vägguttag +1000 i samband med brytare.  
Monteras i 2-facksram.  
- Dubbelt vägguttag +200 där ej annat anges.  
4 Trevägsuttag i hörnbox.  
8 Tvåvägsuttag +800 mm över golv.  
11 Tvåvägsuttag +1150 mm över golv.  
12 Envägsuttag +1200 mm över golv.  
13 Tomrör och dosor för framtida märks. Utvändig rörutlopp placeras i nivå med fönstrets överkant. Tomrör drages från kopplingsdosa till GC.  
14 Envägsuttag +1300 mm över golv.


I lägenhet/skilljande väggar skall brandklassade dosor användas.  
Utomhusbelysning monteras generellt +1900 mm i förhållande till golv.

Bokstav "a, b, c..." anger samband mellan strömsäljare och belysningsarmatur eller uttag.  
Siffror i ringar hänvisar till sättningsgrupp placerad i GC.  
Se enlinjeschema för parhus respektive radhus.

I övrigt gäller BBR.

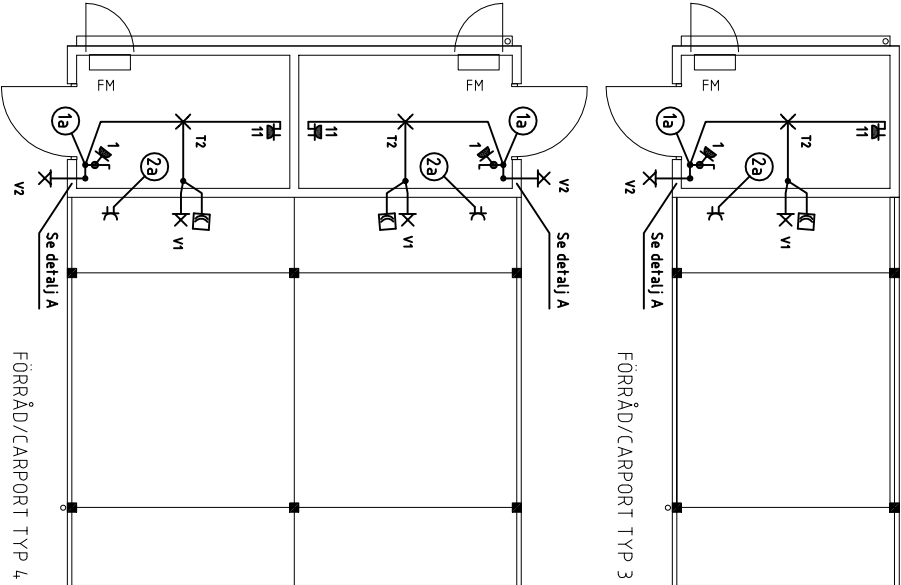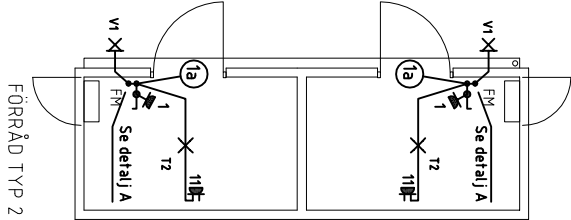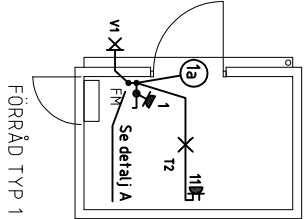


Detalj A

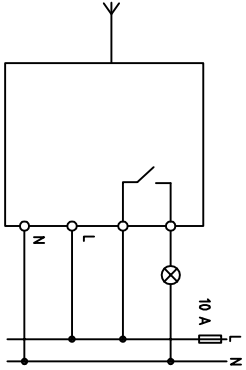

- G X Garderobsbelysning
- ▽ Temperaturgivare.
- Runstermostat ansluttes till golvvärmecentral enligt golvvärmeleverantörens anvisningar.
- X Armatur på vägg
- X Armatur i tak
- L Lampputtag på vägg
- Rörelsedetektor

- Brytare
- Dubbel brytare
- Trappomkastare
- Vägguttag med dubbla uttag
- Återfjädrande tryckknapp
- Trådlös tryckknapp Elio Connect
- E 17 007 01

Elio Connect Aktörpuck rök, E 17 007 4,3  
Monteras i dosa  
Vid montering skall tillverkarens anvisningar följas.

BET	ANT	ÄNDRINGEN AVSER	DATUM	SIGN
RH RELATIONSHANDLING				
LÅNGBRODAL				
<div><div><div><div>NCC Construction Sverige AB</div><div>Region Boreas, Stockholm</div><div>T10 80 Sofia (Borås, Västgötan 3)</div><div>Tel 08-585 510 00</div><div>www.ncc.se</div></div></div></div>				
		Brunberg & Fenshed	Tel: 08-617 61 00 Fax: 08-650 19 81 e-post: n@brunbergfenshed.se	
		AWL	Fax: Tel: 08-555 786 37 e-post:	
		SZ Konsult	Tel: 08-545 228 09 Fax: e-post:	
		Briab	Tel: 08-410 102 58 Fax: e-post:	
		Ingemarsson	Tel: 010-505 60 37 Fax: e-post:	
		Totalskult	Tel: 0346-71 31 40 Fax: 0346-814 05 e-post: nielsen@totalskult.com	
UPPRÄG NR		RITAD AV / KONSTR AV	HANDLAGARE	
		Fredrik Östman		
DATUM	ANSVARIG			
2011-12-06	HA			
FÖRRÅD/CARPORT EL-INSTALLATIONER				
SKALA A1: 1:50 A3: 1:100	NUMMER		BET	
	E63-12			