
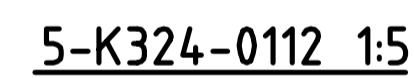
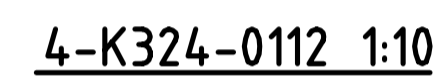



MÅTT I MM

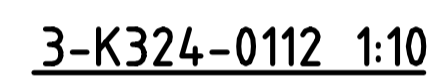

FÖRESKRIFTER SE RITNING K300-0001

GRUNDPLANER SE RITNING K324-0001-0009

BET	ANT	ANDRINGEN AVSER	DATUM	SIGN
RELATIONSHANDLING 11-11-11				
<div style="text-align: center;">  <p>NCC Construction Sverige AB Region Boende Stockholm 170 80 Solna (besök: Valgatan 3) tel 08-585 510 00 www.ncc.se</p> </div>				
		Brunnberg & Forshed	Tel: 08-617 61 00 Fax: 08-650 19 81 e-post:	
		AWL	Tel: 08-555 786 37 Fax: e-post:	
		WSP Byggsprojektering	Tel: 08-688 60 00 Fax: 08-688 69 25 e-post: n.n@wspgroup.se	
		Briab	Tel: 08-410 102 58 Fax: e-post:	
		Ingemansson	Tel: 010-505 60 37 Fax: e-post:	
		Totalkonsult	Tel: 034-6B 14 20 Fax: e-post:	
UPPDRAG NR		RITAD AV	KONSTR AV	UPPDRAGSLEDARE
10136729		HV /		H.VÄNMAN
DATUM		ANSVARIG		
2010-08-19		L.HÄGGBOM		
HUS NR 1-34				
BOSTÄDER				
GRUNDSNITT 3, 4				
SKALA	NUMMER		BET	
A1: 1:10 A3: 1:20	K324-0112			