


STANDARDMELLANVÄGGAR


V1

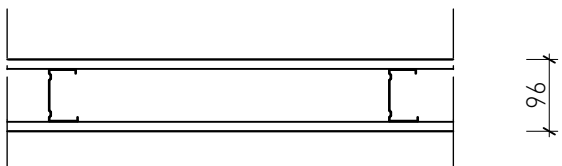

70 TAK- OCH GOLVSKENA *
13 GIPSSKIVA
70 REGEL C 450
VÄGGANSLUTNING MED 70 SKENA
13 GIPSSKIVA
BRANDKLASS: EI 30
LJUDKLASS: R'w 30 dB

SKJUTDÖRR / KLK


V2

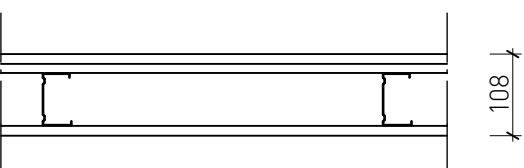

70 TAK- OCH GOLVSKENA *
13 GIPSSKIVA
12 PLYWOOD
70 REGEL C 450
VÄGGANSLUTNING MED 70 SKENA
KORTLINGAR FÖR HYLLA
13 GIPSSKIVA
BRANDKLASS: EI 60
LJUDKLASS: R'w 35 dB

SÖVRUM / KLK


V3

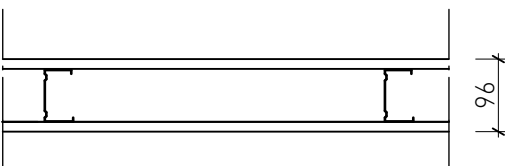

70 TAK- OCH GOLVSKENA *
13 GIPSSKIVA
70 REGEL C 450
VÄGGANSLUTNING MED 70 SKENA
KORTLINGAR FÖR HYLLA
13 GIPSSKIVA
BRANDKLASS: EI 60
LJUDKLASS: R'w 35 dB

BADRUMSVÄGG


V4

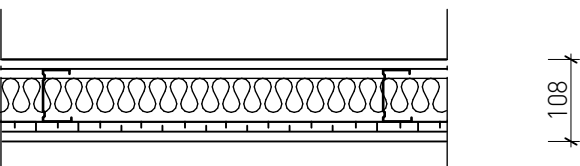

70 TAK- OCH GOLVSKENA *
13 OORGANISKA SKIVA MOT BADRUM,
12 PLYWOOD
70 REGEL C 450
MIN 45 ISOVER PIANO LJUDSKIVA
VÄGGANSLUTNING MED 70 SKENA
13 GIPSSKIVA
BRANDKLASS: EI 60
LJUDKLASS: R'w 35 dB

BADRUMSVÄGG / HALL


V7

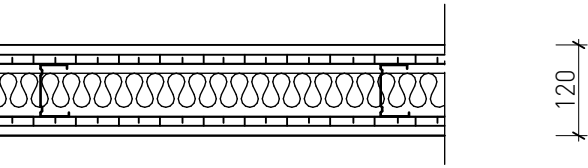

70 TAK- OCH GOLVSKENA *
13 OORGANISKA SKIVA MOT BADRUM,
12 PLYWOOD
70 REGEL C 450
MIN 45 ISOVER PIANO LJUDSKIVA
VÄGGANSLUTNING MED 70 SKENA
12 PLYWOOD
13 GIPSSKIVA
BRANDKLASS: EI 60
LJUDKLASS: R'w 35 dB

SCHAKTVÄGG / VÅTRUM

V8

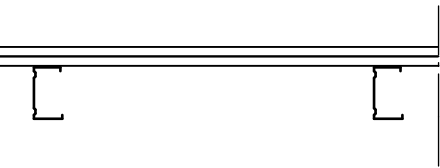

13 OORGANISKA SKIVA MOT BADRUM,
13 GIPS
70 X 45 regel
BRANDKLASS: EI 30
LJUDKLASS: R'w 25-30 dB

SCHAKTVÄGG

V9



2x13 GIPS
70 X 45 regel
BRANDKLASS: EI 30

FÖRKLARINGAR

ALLA MÅTT ANGES I mm
VÄGGAR AV GIPSSKIVOR SKALL
MONTERAS ENL. GYPROCS ANVISNINGAR
ISOLERING MELLAN STÅLREGLAR SKA VARA
ISOVER 4127 (ISOVER PIANO RULLE S450)
ISOLERING MELLAN TRÄREGLAR SKA VARA
ISOVER 3707 (ISOVER TRÄREGELSKIVA 450)

HÄNVISNINGAR

Littera se planer:
A306-01 - 15 Planer

BET	ANT	ÄNDRINGEN AVSER	DATUM	SIGN
RELATIONSHANDLING				
LÅNGBRODAL				
<div><div></div><div><div>NCC Construction Sverige AB</div><div>Region Boende Stockholm</div><div>170 80 Solna (besök: Valgatan 3)</div><div>tel 08-555 510 00</div><div>www.ncc.se</div></div></div>				
	Brunnberg & Forshed		Tel: 08-617 61 00 Fax: 08-650 19 81 e-post: n.n@brunbergforshed.se	
	ÄWL		Tel: 08-555 786 37 Fax: e-post:	
	WSP		Tel: 08-545 228 09 Fax: e-post:	
	Briab		Tel: 08-410 102 58 Fax: e-post:	
	Ingemansson		Tel: 010-505 60 37 Fax: e-post:	
	Totalkonsult		Tel: 034-68 14 20 Fax: e-post:	
UPPDRAG NR NCCS 0135		RITAD AV / KONSTR AV LH /		HANDLÄGGARE IM
DATUM 111117		ANSVARIG ANN-CHRISTIN OHLANDER		
Innerväggar				
SKALA A1 1:10		NUMMER A363-01		BET