


Kopplings- och anslutningsledningars dimension om inget annat anges på ritning:
FVP KV: 22, VV: 22
B21 S: 75
B28 S: 75
B27 S: 75
B26 S: 50
B29 S: 75
DK KV: 16, VV: 16, S: 75
TS KV: 16, VV: 16, S: 50 (S:75 i bjälklag)
VK KV: 16, S: 110
DB KV: 16, VV: 16, S: 75
VUK73 KV: 15
MF KV32-22, KV61-25

OBS!
Installationsutrymme i entré för fördelning Värme, KV, VV samt VM se V58.01 och V58.02

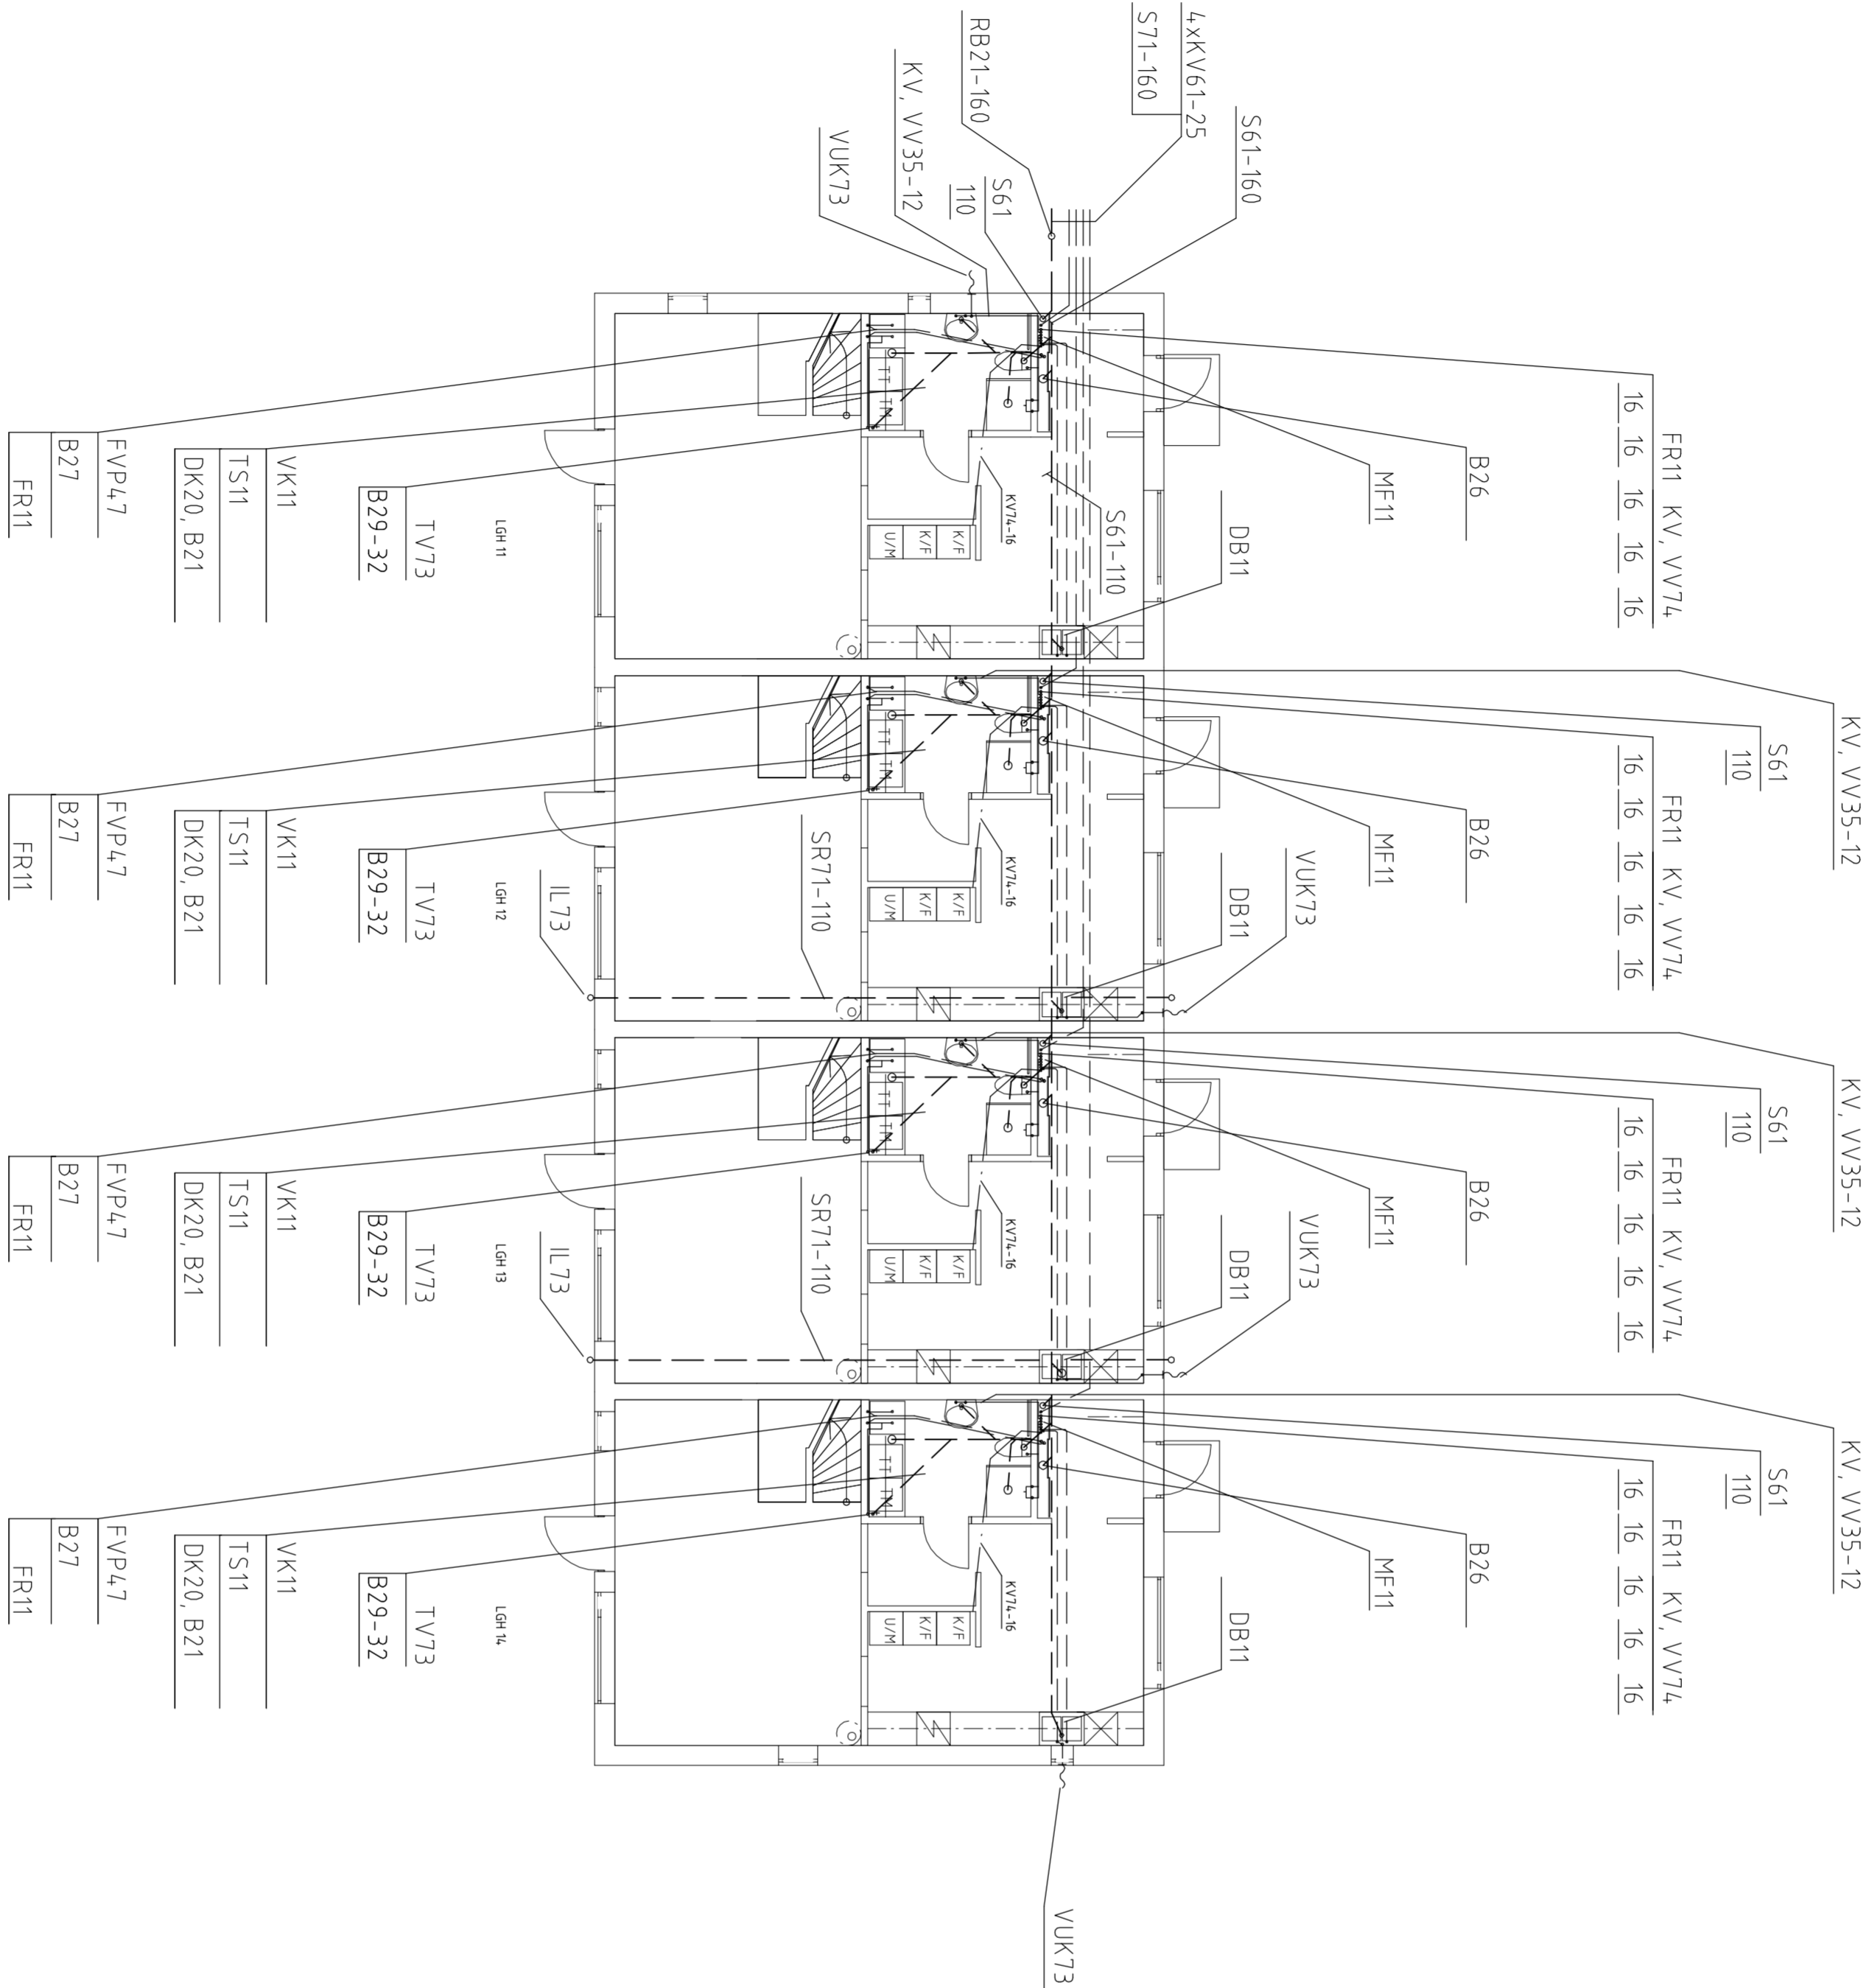

OBS! SR71-110 förläggs nära lägenhetsskiljande vägg för att inte mynnar ut under altan.

Förberedelser för vattenmatning till K/F.

Ett extra avstick KV i installationsutrymme med avstängningsventil AV10.
Ett PEX-rör (KV74) förläggs från installationsutrymme till lämplig plats vid K/F via bjälklag
Vid anslutning av K/F monteras en AV11. AV10 skall vara kvar för säkerhets skull.

AV10 Avstängningsventil KV med gänga, förses med tät plugg
AV11 Avstängningsventil KV med gänga för inkoppling av K/F.
Kontrollera med leverantör av K/F vid val av ventil för rätt funktion/anslutningsdimension. Om AV11 monteras och inte ansluts direkt till K/F skall den förses med tät plugg.

FÖRESKRIFTER

Samtliga kopplingar skall utföras med trygghetssäkra detaljer och metoder.
Vattenrör som förläggs dolt utföres som PEX Rör i Rör.
Frånluftsvärmepump inkopplas enligt tillverkarens anvisningar.
För att undvika att kallvatten blir för varmt, förlägges KV under markisolerad för bottenplattan.

Alla synliga oisolerade KV- och VV-rör skall vara vita kompositrör.
Fogning med vit mekanisk koppling.
Ledningar monteras med hänsyn till expansion.
Dräneringsledning levereras och monteras av ME.
D71 Dagvattenledning redovisas på sep. utfv. VA-ritning.

SR71 Markavloppsrör för bevattningssläng med draglina, 45 graders böjar och demonterbara fäktlock IL 73.
S61 Spillvattenledning PP-rör med gummiringsfogning.
S71 Spillvattenledning PP Markavlopp med gummiringsfogning.
L61 Luftringsledning PP-rör med gummiringsfogning.

SA71 110 Stuprörsanslutning ansl. av ME.
KV, VV32. Kopparrör, Isolerad Serie 42 Paroc 733-00.
KV, VV35. Kopparrör, hårdade - kromade.
KV, VV52. Kompositrör, vita.
KV, VV74. PEX-rör Rör i Rör.

KV61 Plastsrör per/pn 10. Förlägges i skydds rör under byggnad.
Skydds rör = PP Markavloppsrör Ø110.
MF11 Vattenmätarkonsol med ventiler. Backventil monteras efter mätare.
FR11 Fördelningsrör KV, VV.
VUK73 Vaggavtenuktkastare
TV73 Tappventil med återslutningskydd och slangförskruvning.

Tvättmaskin anslutes.
DB11 Diskbänk med blandare med avstängning för diskmaskin. Diskmaskin anslutes.
BK16 Bäckar med blandare och duschanordning (tillval).
DK19 Duschplats med blandare och duschanordning.
DK20 Duschorna med blandare och duschanordning.

TS11 Tvättställ med blandare.
VK11 Toilettstol golvmonterad.
B21 Golvbrunn Purus ODEN alt. BRAGE eller likvärdigt.
B27 Golvbrunn Purus ODEN alt. BRAGE med vattenlås Purus N00D eller likvärdigt.

B28 Golvbrunn Prevent med vattenlås eller likvärdigt.
B29 Golvvattenlås. Med anslutningsrör och spilltratt. Tvättmaskin anslutes.
B26 Spyggatt Purus MiniMax 50 eller likvärdigt med vattenlås Purus N00D mini Max eller likvärdigt.

RB21 Rensbrunn 110.
FVP47 Frånluftsvärmepump Comfort Zone typ CE50 Eipatron-effekt 4,0 kW, med förstärkt cirk.pump för 0,24 l/s vid 20 kPa

Allt material och komponenter skall vara typgodkända och vanligen förekommande på den svenska marknaden.
I övrigt gäller BBR.

BET	ANT	ANDRIGEN AVSER	DATUM	SIGN
RH RELATIONSHANDLING				
LÅNGBRODAL				
NCC Construction Sverige AB Region Södra Stockholm 171 86 Södra Brodal, Vällingby 131 www.ncc.se				
	Brunberg & Forsblad	Tel: 08-617 61 00 Fax: 08-650 19 81 e-post: rh@brunbergforsblad.se		
	Åke	Tel: 08-555 786 37 e-post:		
	SZ Kemult	Tel: 08-545 228 09 e-post:		
	Brub	Tel: 08-410 102 58 Fax:		
	Ingemarsson	Tel: 070-505 60 37 e-post:		
	Tollhensrud	Tel: 0346-814 20 Fax: 0346-814 05 e-post: heimer@tolhensrud.com		
UPPERBÄR NR	R1AD AV / R0NS16 AV	HANDLÄGGARE		
DATUM	2011-12-01	ANSVARIG	Heimer Andersson	
RADHUS typ 1 LÅNGA A lgh 11-14, plan 1				
VA-INSTALLATIONER				
SKALA	A1: 1:100	NUMMER	V52.07R	BET
	A3: 1:200			