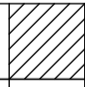


BET	ANT	ÄNDRINGEN AVSER	DATUM	SIGN
RELATIONSHANDLING				
LÅNGBRODAL				
		NCC Construction Sverige AB Region Boende Stockholm 170 80 Solna (besök: Vallgatan 3) tel 08-555 510 00 www.ncc.se		
		Tel: 08-617 61 00 Fax: 08-650 19 81 e-post: n.n@brunnbergforshed.se		
	Brunnberg & Forshed		Tel: 08-555 786 37 Fax: e-post:	
	ÅWL	Tel: 08-545 228 09 Fax: e-post:		
	WSP	Tel: 08-410 102 58 Fax: e-post:		
	Briab	Tel: 010-505 60 37 Fax: e-post:		
	Ingemansson	Tel: 034-68 14 20 Fax: e-post:		
	Totalkonsult			
UPPDRAG NR		RTAD AV / KONSTR AV	HANDLÄGGARE	
NCCS 0135		/	IM	
DATUM		ANSVARIG	ANN-CHRISTIN OHLANDER	
111117				
Länga E, planer bottenvåning				
SKALA A1		NUMMER	BET	
1:50		A306-11		