




OBS! Tillfrysdon på plan 2 ska monteras bakom radation. Se gällande värme- och kyltekniska rekommendationer i tekniska specifikationen. OBS! Tillfrysdon på plan 2 ska monteras bakom radation. Se gällande värme- och kyltekniska rekommendationer i tekniska specifikationen.

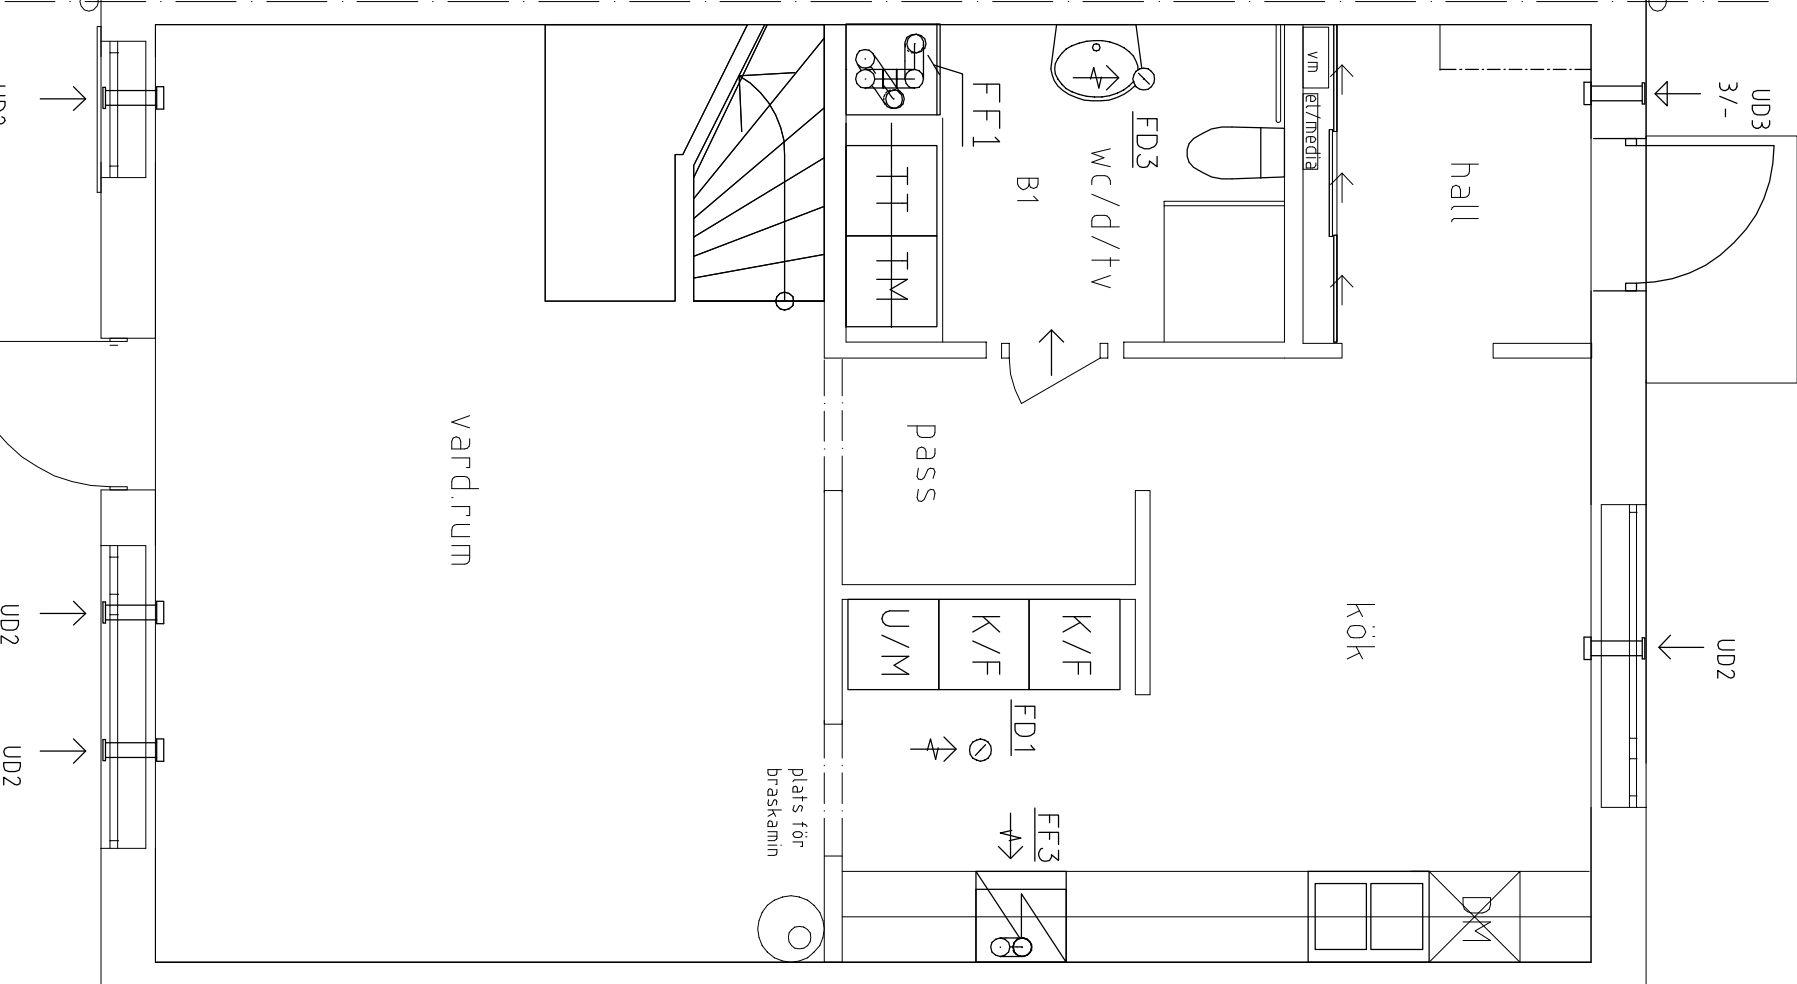


PLAN 1, BOTENVÅNING
LGH 8, 9, 12, 13, 16, 18, 22, 24

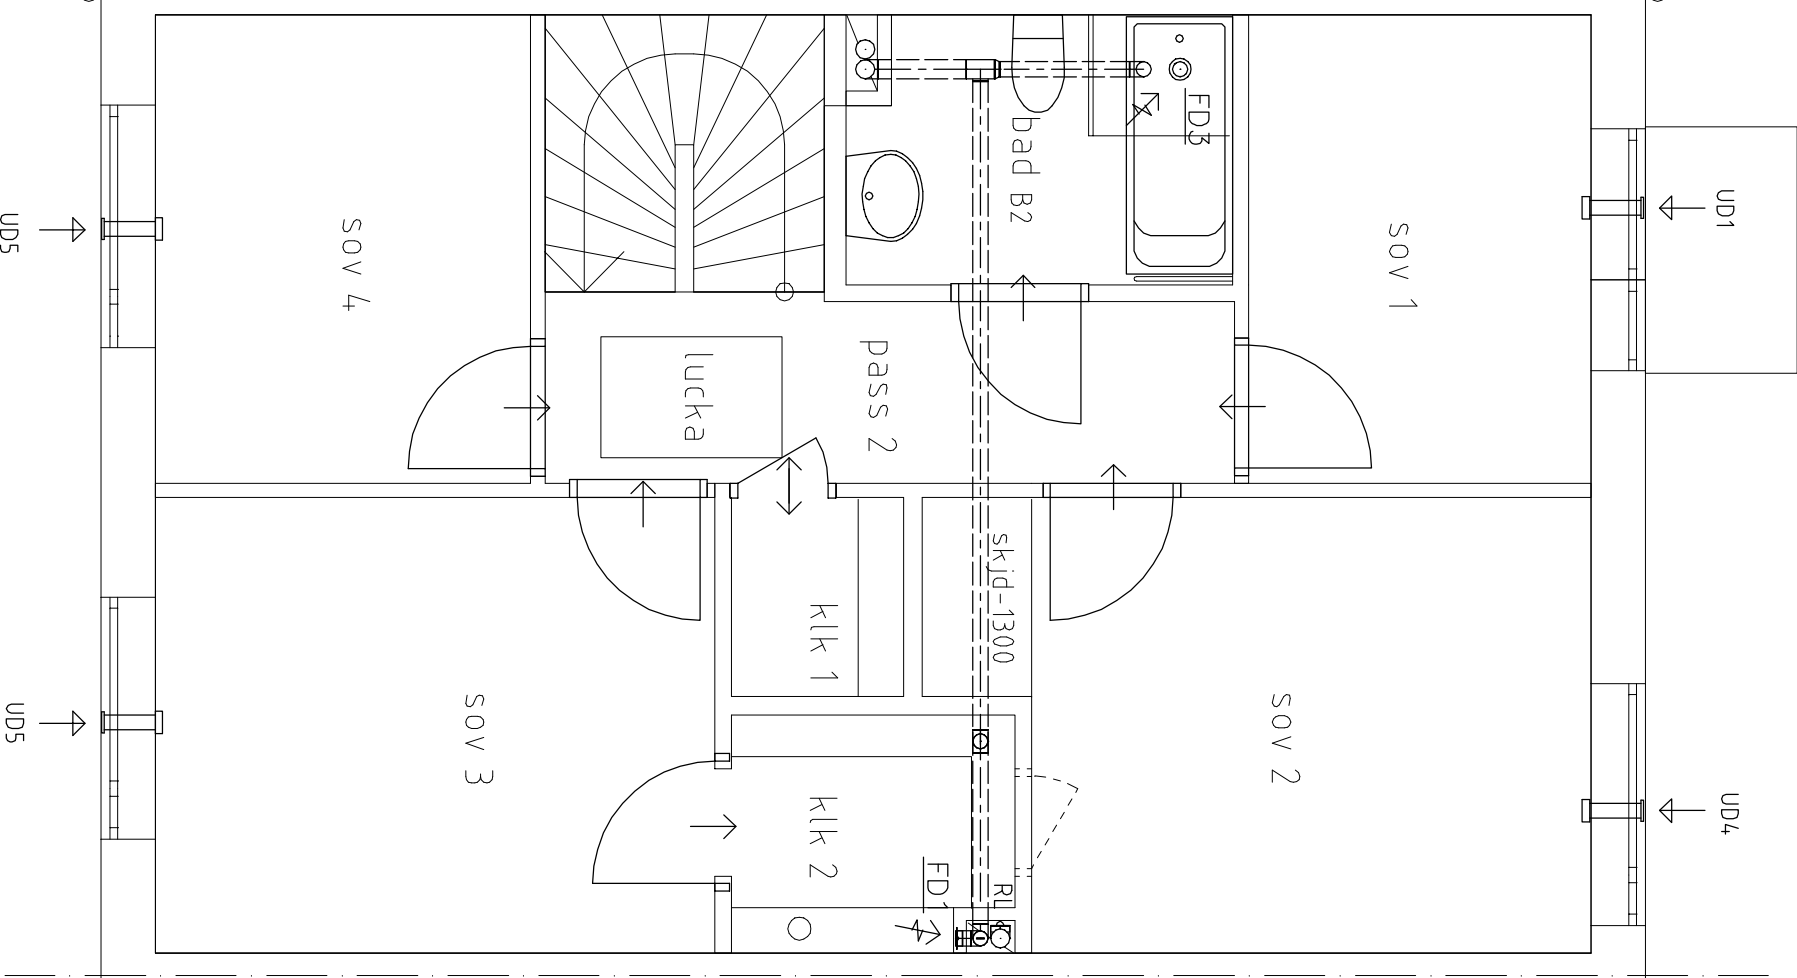


PLAN 2, ÖVRE VÅNING
LGH 12, 13, 16, 18, 22, 24

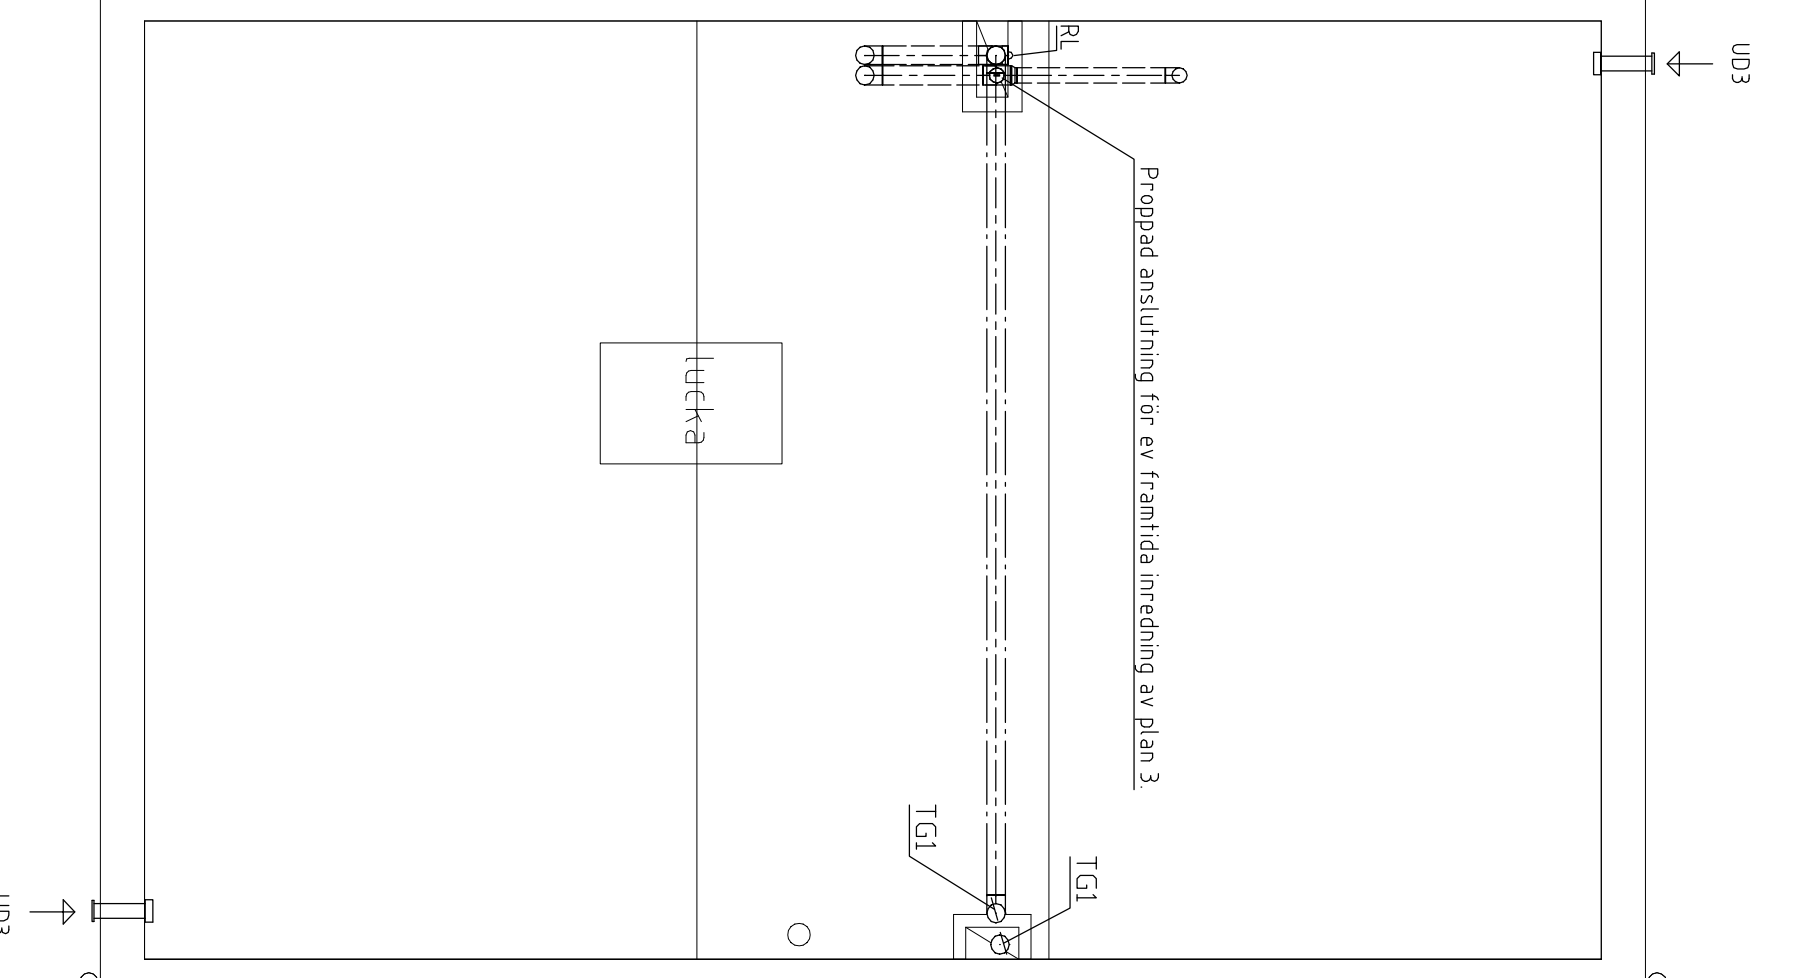

PLAN 3, VINDSVÅNING
LGH 12, 13, 16, 18, 22, 24

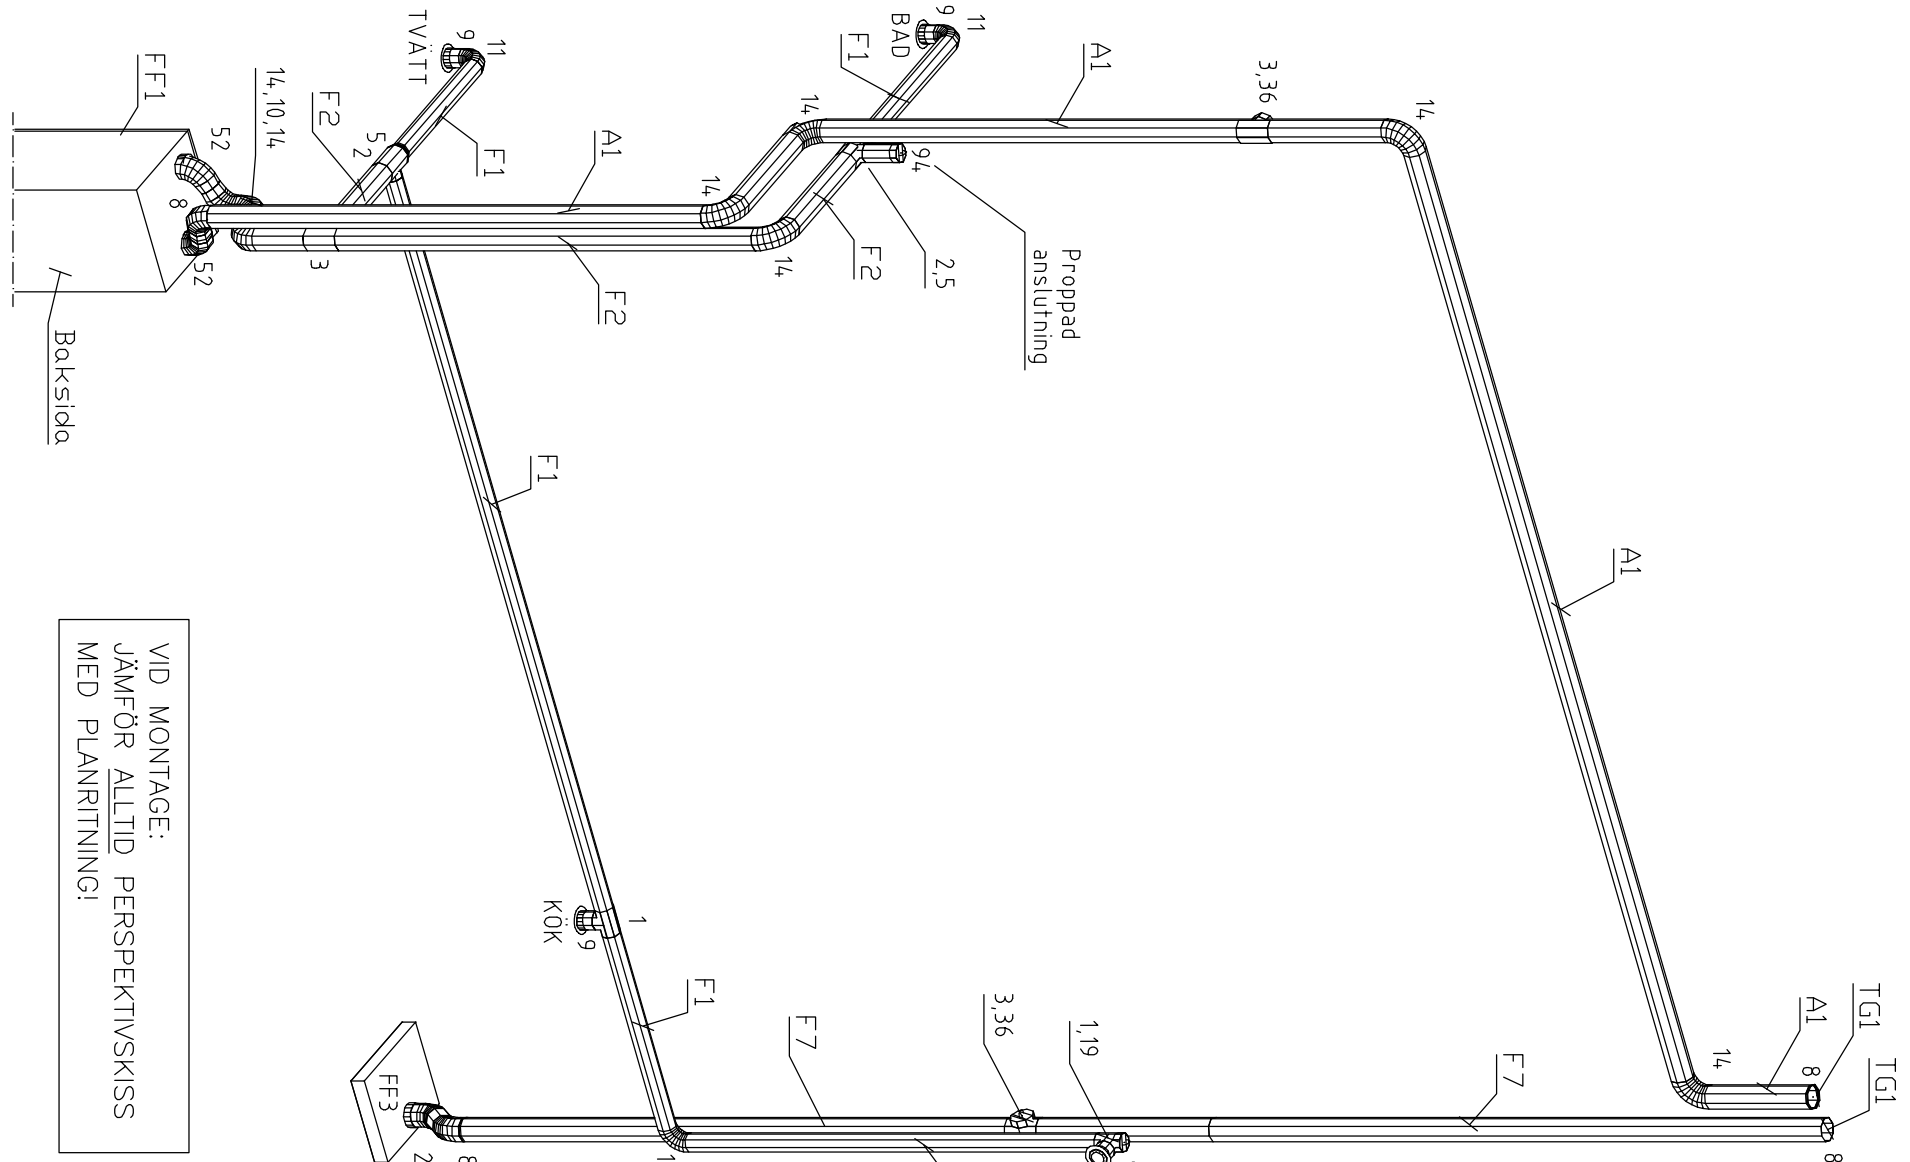

PLAN 2, ÖVRE VÅNING
LGH 8, 9

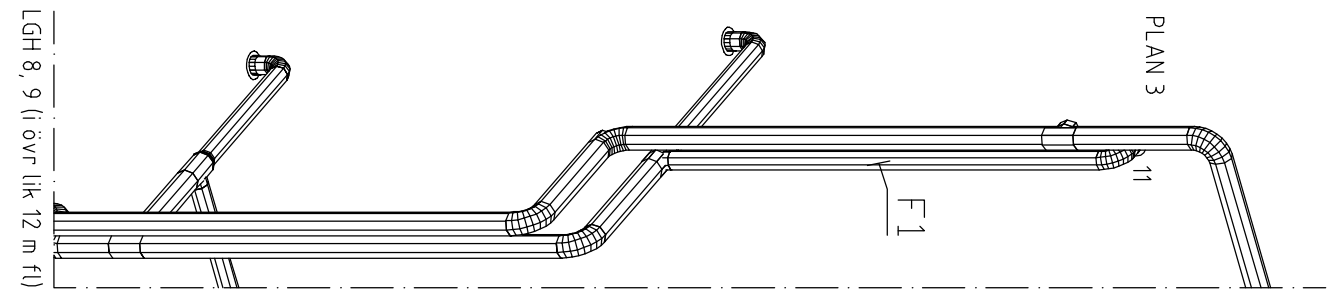

PLAN 3, VINDSVÅNING, LGH 8, 9

Överluft
↓
REKULTIV PÅ ÖPPEN REKOMMENDERAD
MINSTA AREÅ: 75 m²

KANALERS HÖJD/LÖS I PLANRITNING
symbol
illustration
lös
Ovan resp. bakom tak- bjälkar
Under tak
Ovan golv
I golvhöjd

Utlufteventsiler
U01 → A002-400 med konvektionsflöde och yttvångsgaller
U02 → OASAMA OMEGA MAX55 FRESH 90dB Monteras i nivå med tak, förhindrar att luft strömmar ut från taket
U03 → U04 → A002-1500 med konvektionsflöde och yttvångsgaller
U05 → U06 → A002-1500 med konvektionsflöde och yttvångsgaller

OBS! SKALL OCH UTLUFTEVENTILER MONTERAS I NIVÅ MED TAK, FÖRHINDRANDE ATT LUFT STRÖMMAR UT FRÅN TAKET.

OBS! VID MONTERING AV INKANAL KONTROLLERA MOT GÄLLANDE KÖKSRIITNING.

OBS! Omfattningen och utformningen av utrustning för rensning med erforderliga tillträdes- och anordningar skall beslutas i samråd med behörig skorstensfejare.

OBS! OM FVP PLACERAS VID VÄGG ELLER BJÄLKLAG RIKTAD MOT SOVRUM ELLER VARDAGSRUM, BÖR VÄGG/BJÄLKLAGET LUDSOLERAS.


OBS! VID MONTERING AV FRÄNLUFT I TVÄTT, KONTROLLERA PLACERINGEN AV TORKSKÅP/EXAKTOMLÄRE. JUSTERA VENTILATIONSKANALEN EFTER DESSA

FRÄNLUFT lgh 12, 13, 16			
18. 22. 24			
Rum	Flöde		Don
	l/s	m³/h	
TV/MC/D	11		FD3
KÖK	10		FD1
BAD	15		FD3
KLK2	6		FD1
SUMMA	42		

FRÄNLUFT lgh 8, 9			
Rum	Flöde		Don
	l/s	m³/h	
TV/MC/D	11		FD3
KÖK	10		FD1
BAD	15		FD3
KLK2	6		FD1
PLAN 3	18		-
SUMMA	60		

GRUNDBETECKNINGAR OCH FÖRKORTNINGAR
FF1 = Frånluftsvärmepump ComfortZone CFS0-BBR med 3 kW tillskottsvärme.
FF3 = Solisfukt med backspjäll
TG1 = Tokopmontering
F = Frånluftskanal spiralofast med gummirings-tätning dim 100 och 125
FD1 = Frånluftskanal med fästarm dim 100
FD1 = typ Fåkkwood VEF-10
FD3 = Frånluftskanal med fästarm, med fästarm dim 100
typ Fåkkwood VEF-10 med timer
RL = Renslucca dim 100 at 125. OBS! Monteras åt-
konligt samt synligt för rensning och insp.

FÖRKORTNINGAR
Ventilationskanal (spirorör) försedd med typod-
kända gummitätningar
F = Frånluftskanal
A = Avluftskanal
F1 = Kanal ø 100 isolerad
F2 = Kanal ø 125 isolerad
F3 = Kanal ø 150 över kanal
F4 = Kanal ø 125 plac i lussulisolering
F5 = Kanal ø 100 isol med 80 mm värmeisolering
F6 = Kanal ø 125 isol med 80 mm värmeisolering
F7 = Kanal ø 125 isol med 50 mm värmeisolering
A1 = Kanal ø 125 isol med 50 mm värmeisolering
isoleringssprunga i hela sin längd

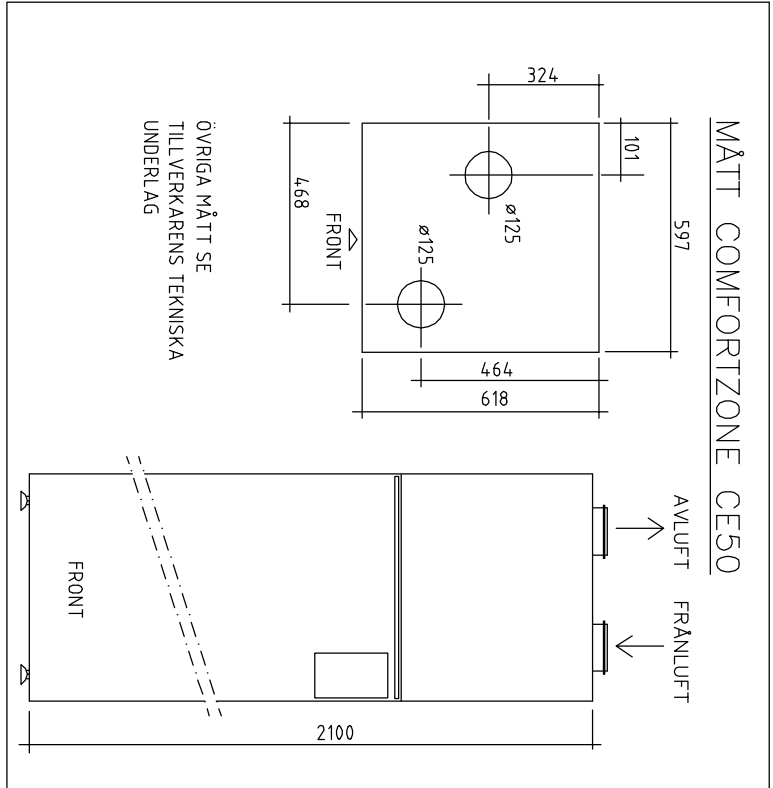

BET	ANT	ANDRINNEN AVSER	DATUM	SIGN
RH RELATIONSHANDLING				
LÅNGBRÖDAL				
NCC Construction Sverige AB Region Bureå Stockholm TVB 80 Södra Långbrödal (Valgatan 3) Tel: 08-555 510 00 www.ncc.se				
UPPDRAG NR 2584 DATUM 2011-12-01 ANSVARIG Håkan Andersson				
RITAD AV / KONSJÄR AV HANDÅGÅRARE				
VENTILATION RADHUS MITTEN-LGH 8, 9, 12, 13, 16, 18, 22, 24 PLANER				
SKALA A1:50 A3:100	NUMMER V57:02R			