



ANMÄRKNING  
ÖVERBYGGD TORDYVELVÄGEN ANPASSAS  
TILL BEFINTLIGA LEDNINGAR.

TORDYVELVÄGEN  
INFART MED GÅNGBANA

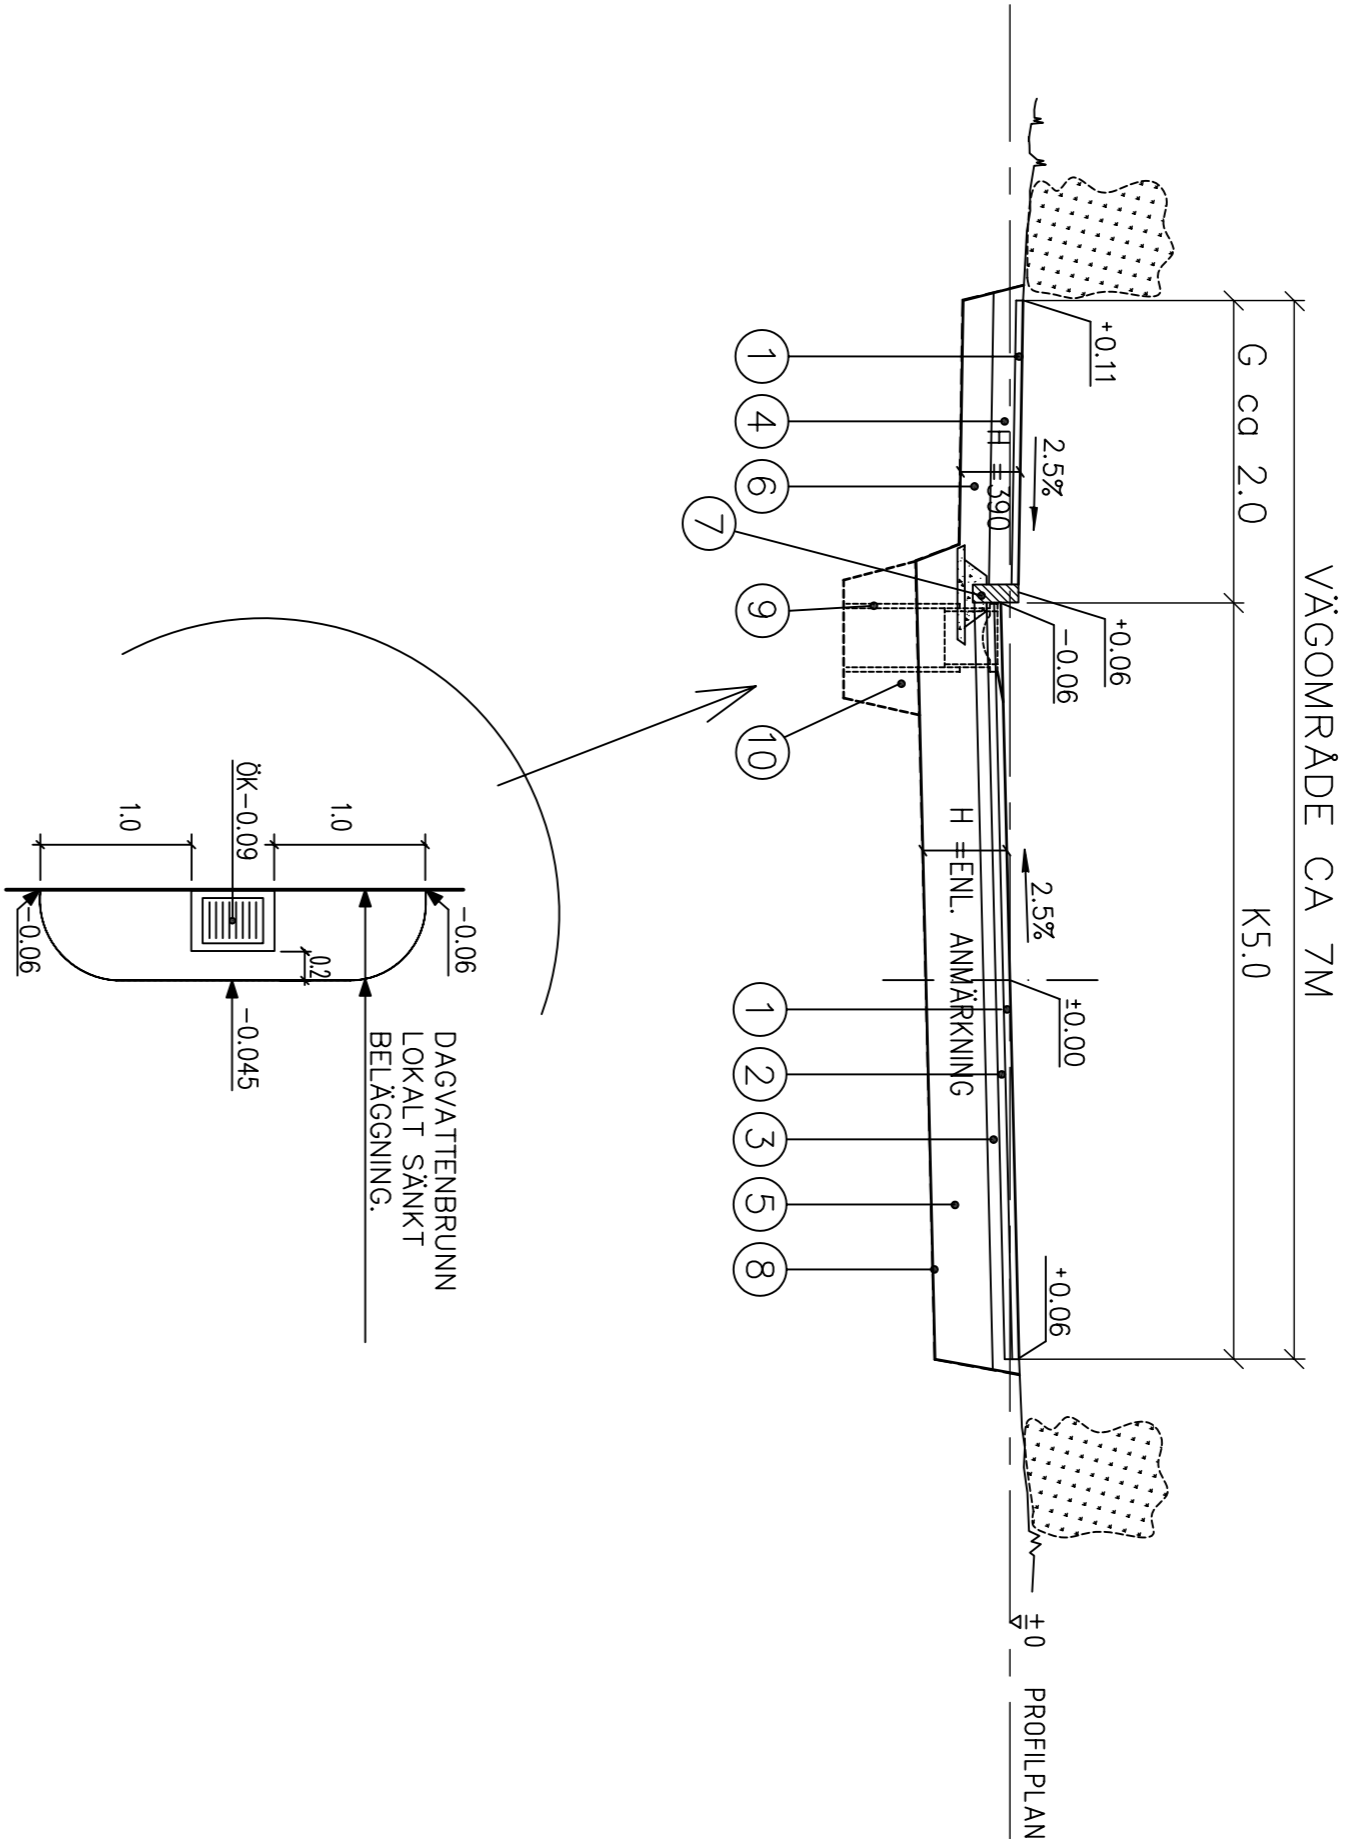

BOSTADSGATA  
UTFART TILL VANTÖRSV.

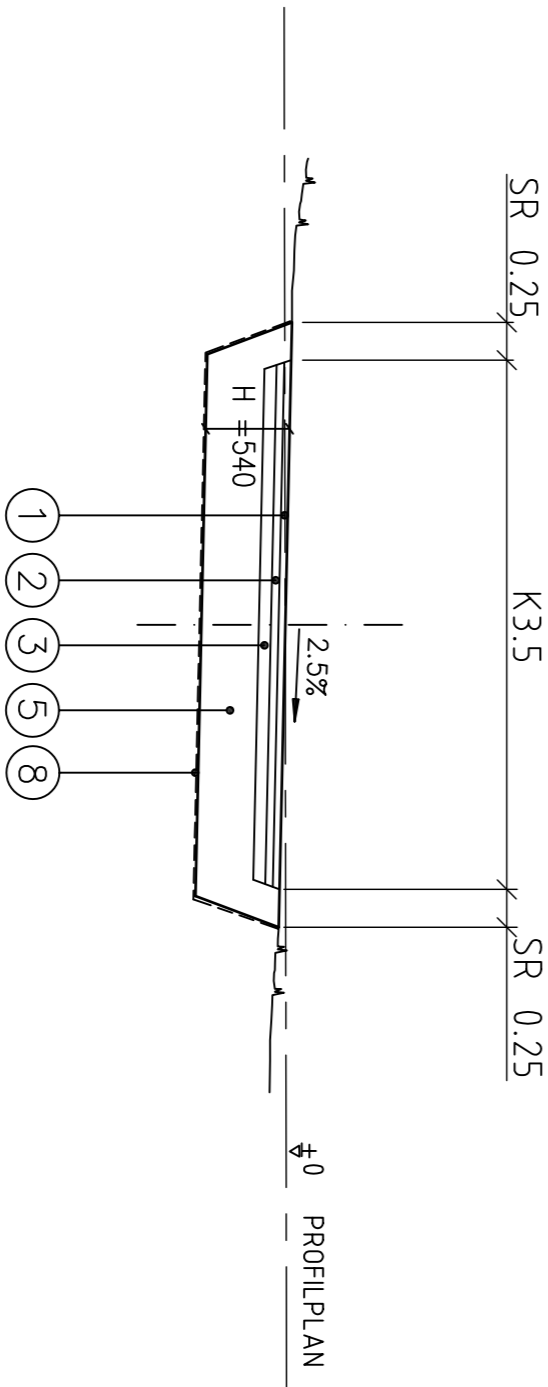

NR	BENÄMNING	MATERIAL	AMA 98	MÄTT I MM
1	SJUTLAGER	ABT11 160/220	DCC.24111	45
2	BUNDET BÄRLAGER	AG16 160/220	DCC.31111	50
3	OBUNDET BÄRLAGER	KROSS- / BERGMTRL	DCB.313	80
4	”	”	DCB.313	150
5	FÖRSTÄRKNINGSLAGER	KROSS- / BERGMTRL	DCB.213	380
6	”	”	”	200
7	KANTSTÖD	GRANIT, SATT I BETONG	DEC.14	120
8	GEOTEXTIL	BRUKSKLASS 3	DBB.131	
9	DAGVATTENBRUNN	PLAST Ø400	PDB.522	
10	KRINGFYLNING	MAKADAM	CEC.3111	

RELATIONSHANDLING  
Stockholm 2011–11–15

Jan-Olof Frörlinger  
NCC MARK

RELATIONSHANDLING

**NCC**

NCC Construction Sverige AB  
Region Bostad Stockholm  
SE-108 585 510 00, BK 08 585 525 06  
www.ncc.se

SPÅNGBERG  
KONSULT


ÖVERFÖRDE NR 10505  
TEL: 08-678 09 08 • FAX: 08-678 09 11 • e-mail: post@spangbergkonsult.se  
RITAD/KONTROLLERAD AV HANDELSLEDARE

2010.02.12 LARS SPÅNGBERG

LÅNGBRODAL  
KOMMUNALA VÄGAR  
NORMALSEKTIONER

SKALA A1/A3  
1:50/1:100  
6573\_149SVG-0002