


## FÖRKLARINGAR

## FÖRESKRIFTER


FÖRESKRIFTER SE RITNING K300-0001

## HÄNVISNINGAR

GRUNDPLAN SE RITNING K324-0002  
ARM. SPEC NR A-01-02

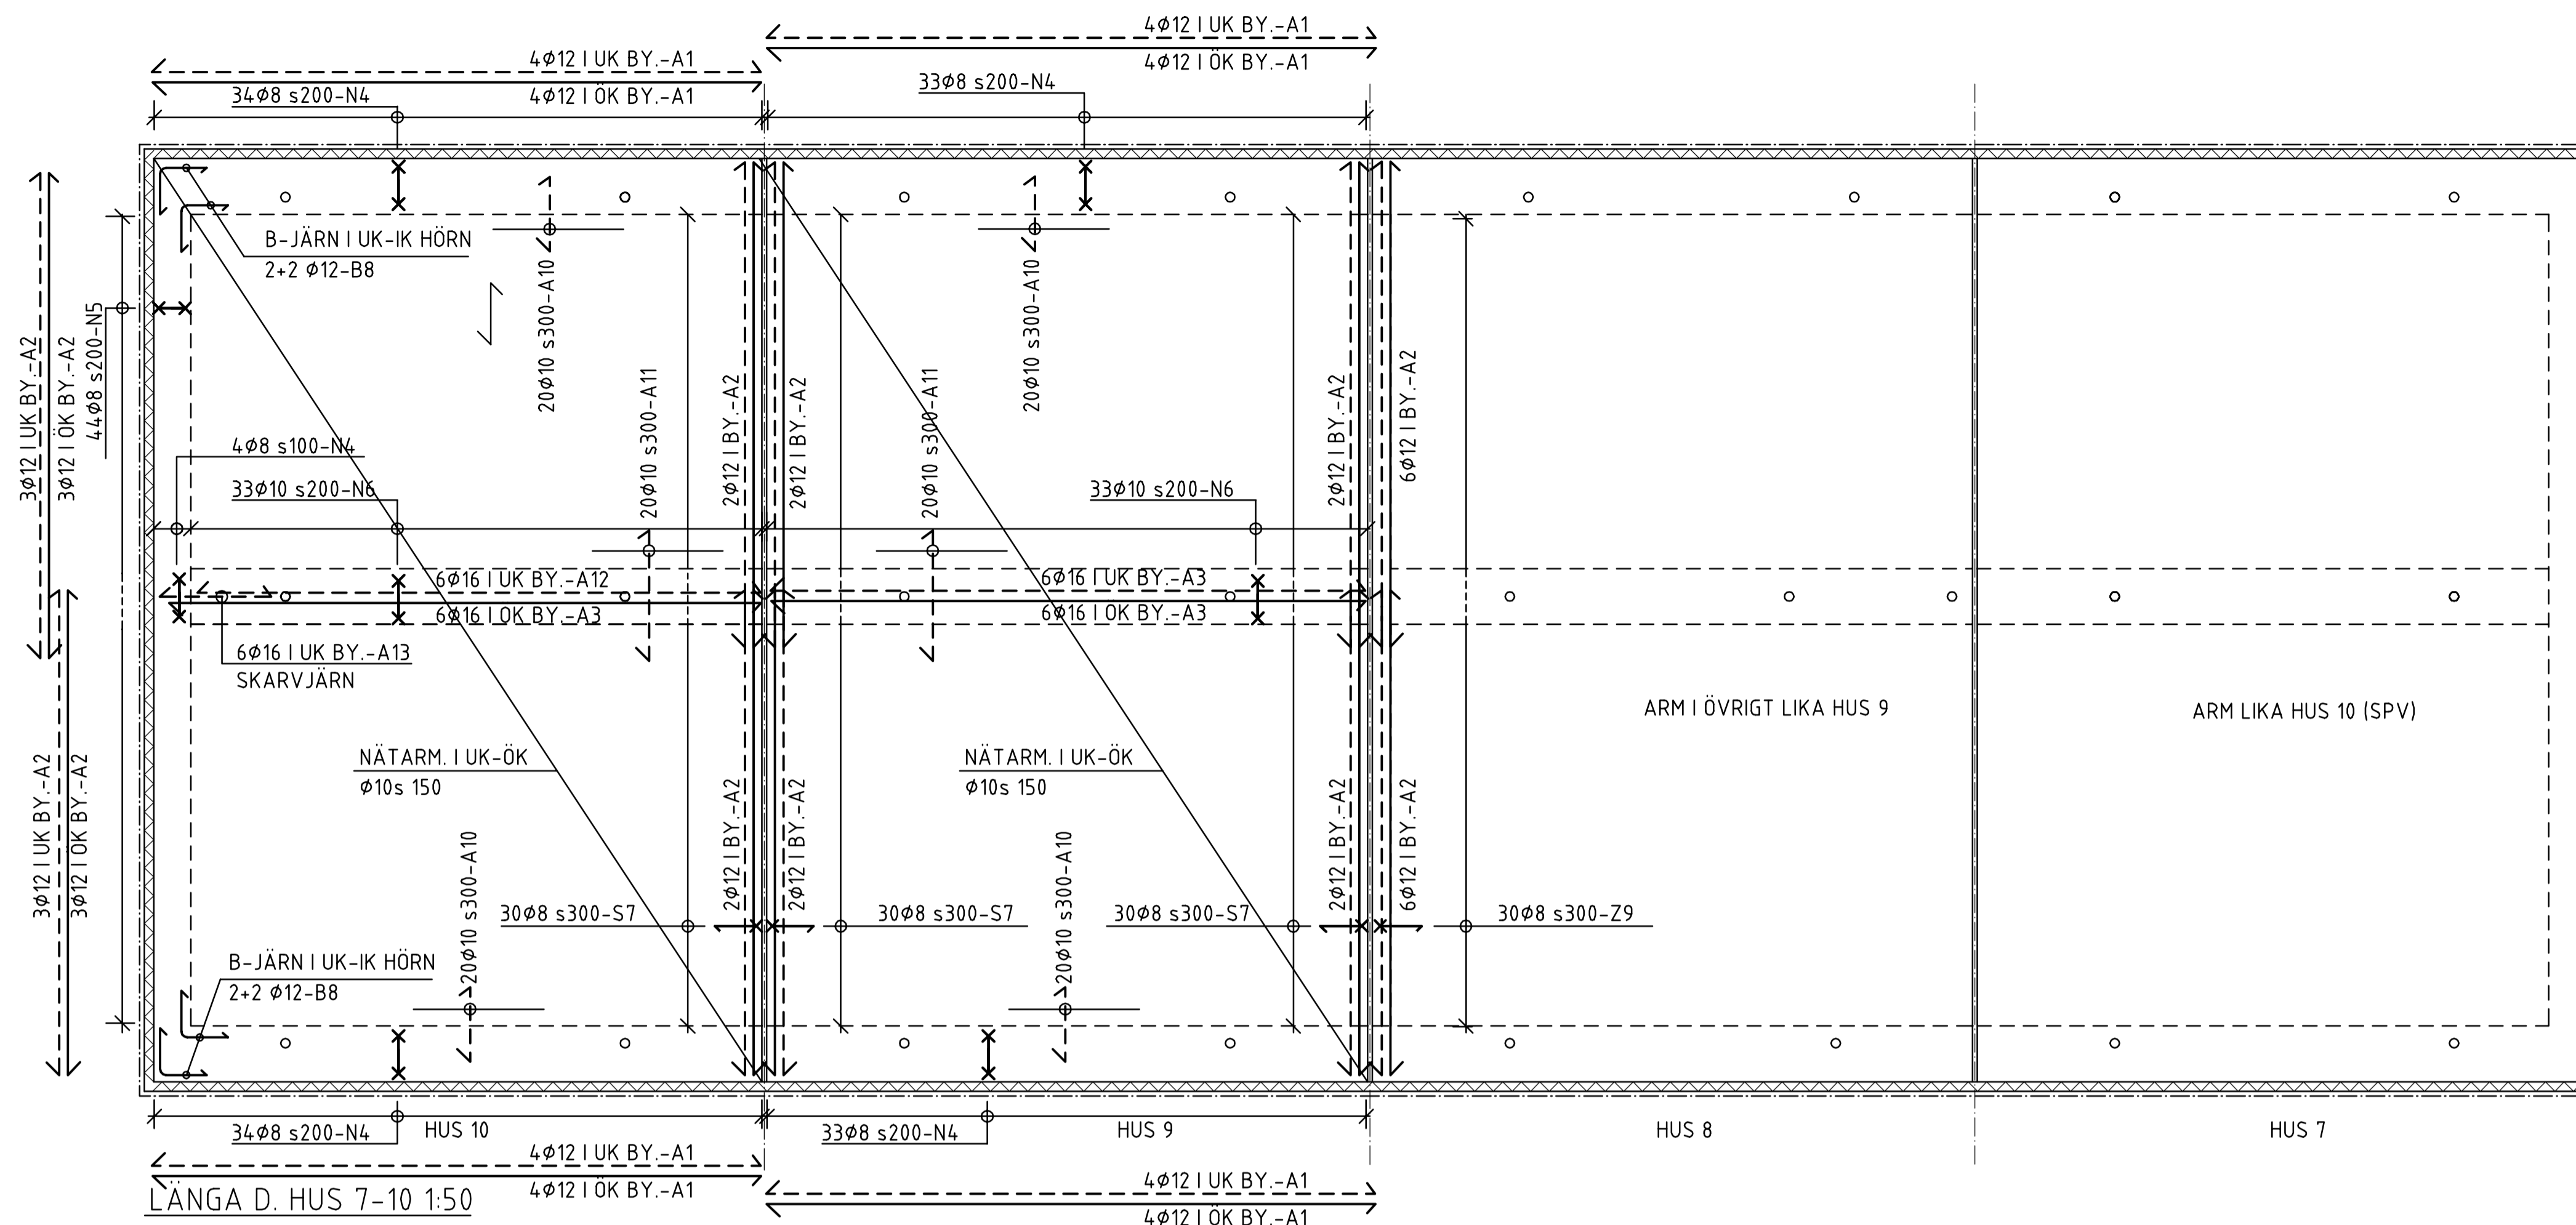

SKALA 1:50

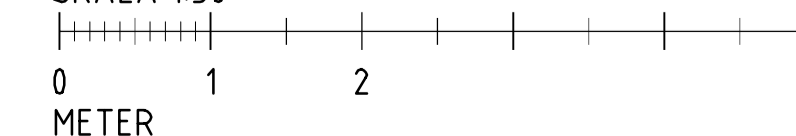

BET	ANT	ÄNDRINGEN AVSER	DATUM	SIG
<h1 style="text-align: center;">RELATIONS AVSKEDNING 11-11-11</h1>				
<h2 style="text-align: center;">LÅNGBRODAL</h2>				
<div style="display: flex; align-items: center; justify-content: space-between;">  <div style="text-align: right;"> <p>NCC Construction Sverige AB Region Boende Stockholm 170 80 Salna (besök: Västgatan 3) tel 08-585 51 00 www.ncc.se</p> </div> </div>				
		Brunnberg & Forshed	08-617 61 00 Fax: 08-650 19 81 e-post:	
		ÅWL	Tel: 08-555 786 37 Fax: e-post:	
		WSP Byggsprojektering	Tel: 08-688 60 00 Fax: 08-688 69 25 e-post: n.n@wspgroup.se	
		Briab	Tel: 08-410 102 58 Fax: e-post:	
		Ingemansson	Tel: 010-505 60 37 Fax: e-post:	
		Totalkonsult	Tel: 034-68 14 20 Fax: e-post:	
UPPDAG NR	1036729	RITAD AV HV /	KONSTR AV	UPPDAGSLEDAR
DATUM	2010-08-20	ANSVARIG	L.HAGGBOM	H.VÄNMAN
HUS 7-10, LÅNGA D BOSTÄDER GRUNDPLANER, ARMERING				
SKALA	1:50 A1 1:100 A3	NUMMER	K324-0102	
			BET	