

## FÖRKLARINGAR




## FÖRESKRIFTER


FÖRESKRIFTER SE RITNING K300-0001

## HÄNVISNINGAR

GRUNDPLAN SE RITNING K324-0001

ARM. SPEC NR A-01-02

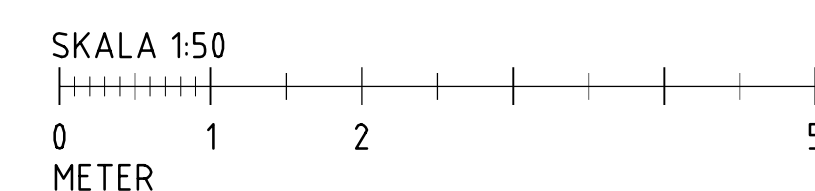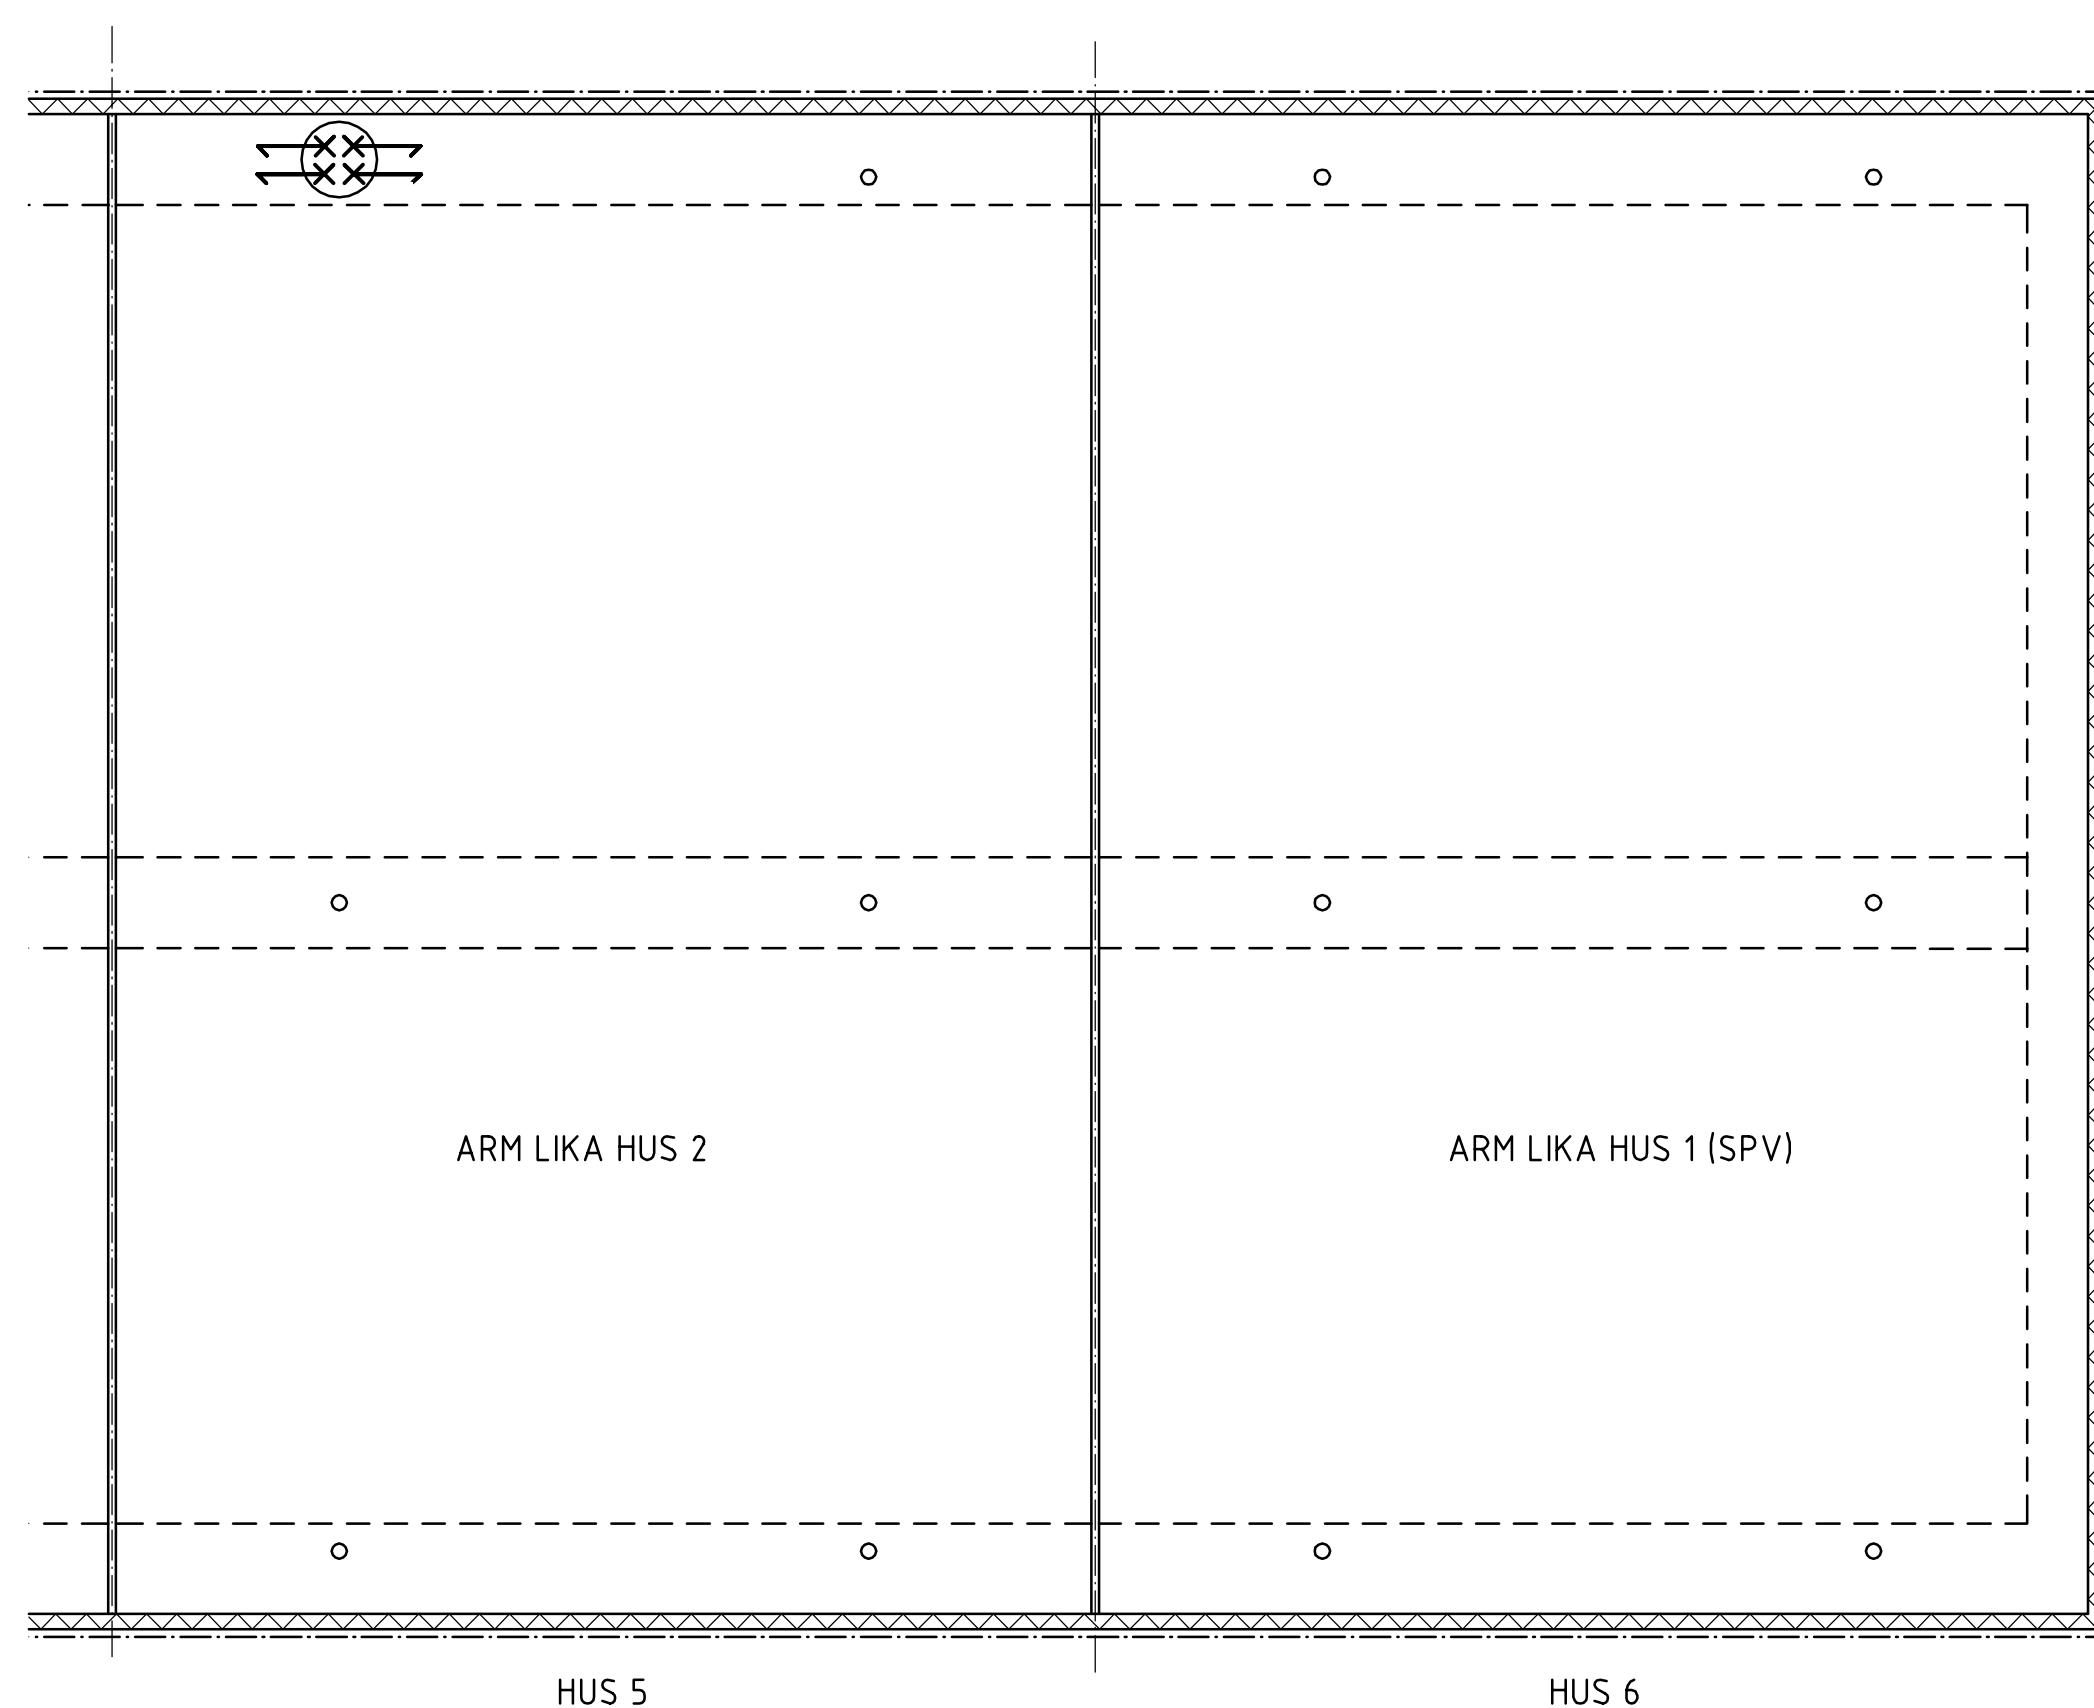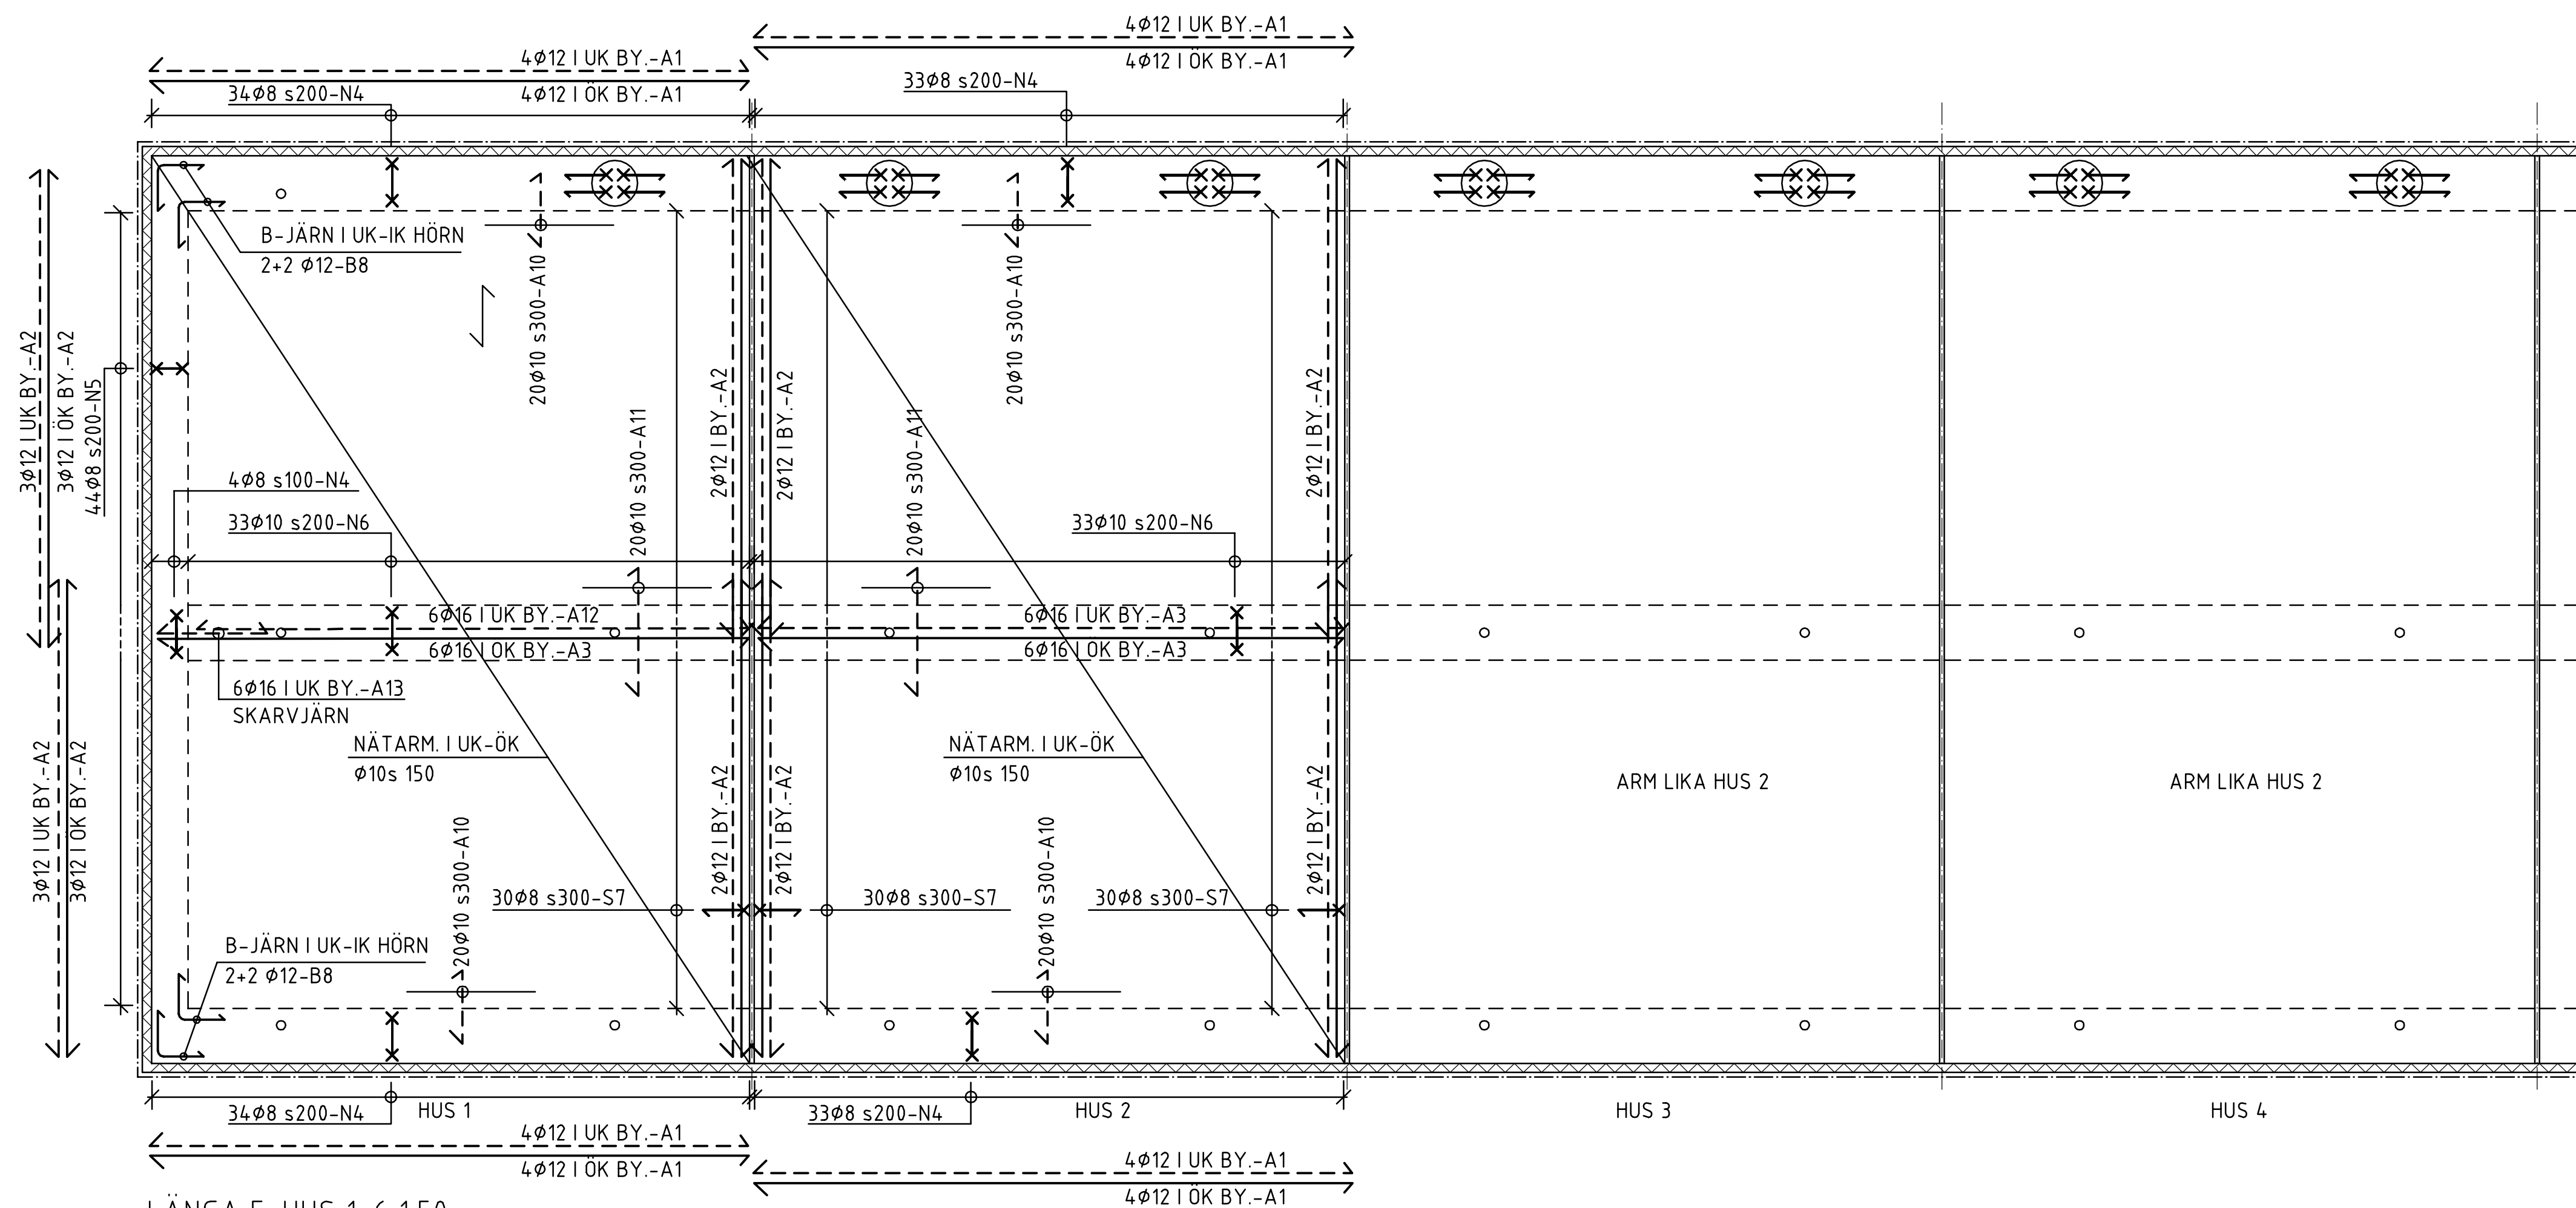

BET	ANT	ÄNDRINGEN AVSER	DATUM	SIGN
RELATIONSHANDLING 11-11-11				
LÅNGBRODAL				
		NCC Construction Sverige AB Region Boende Stockholm 170 80 Södra (beaki: Valgatan 3) tel 08-555 51 00 www.ncc.se		
	Brunnberg & Forshed	Tel: 08-617 61 00 Fax: 08-650 19 81 e-post:		
	ÅWL	Tel: 08-555 786 37 Fax: e-post:		
	WSP Byggsprojektering	Tel: 08-688 60 00 Fax: 08-688 69 25 e-post: n.n@wspgroup.se		
	Briab	Tel: 08-410 102 58 Fax: e-post:		
	Ingemansson	Tel: 010-505 60 37 Fax: e-post:		
	Totalkonsult	Tel: 034-68 14 20 Fax: e-post:		
UPPDRAK NR 10136729		RITAD AV HV /	KONSTR AV	UPPDRAGSLEDARE H.VÄNMAN
DATUM 2010-08-20		ANSVARIG L.HÄGGBOM		
HUS 1-6, LÅNGA E BOSTÄDER GRUNDPLANER. ARMERING				
SKALA A1: A3:	1:50 1:100	NUMMER		I BET
		K324-0101		