
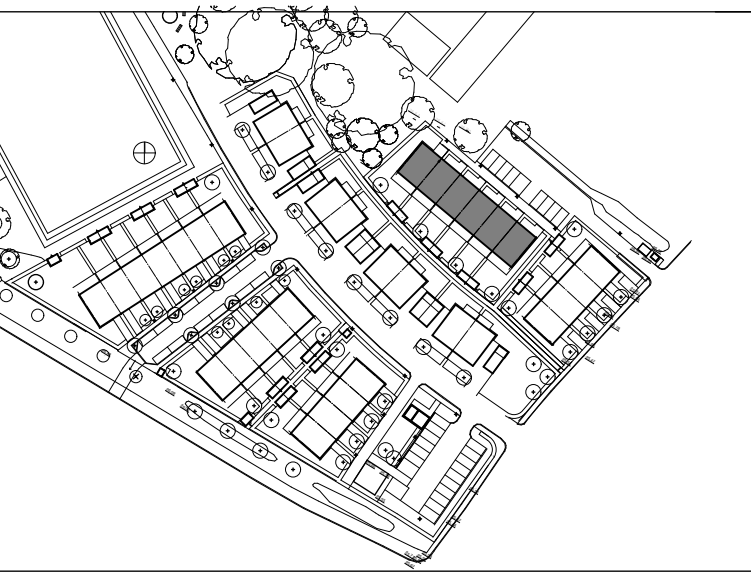
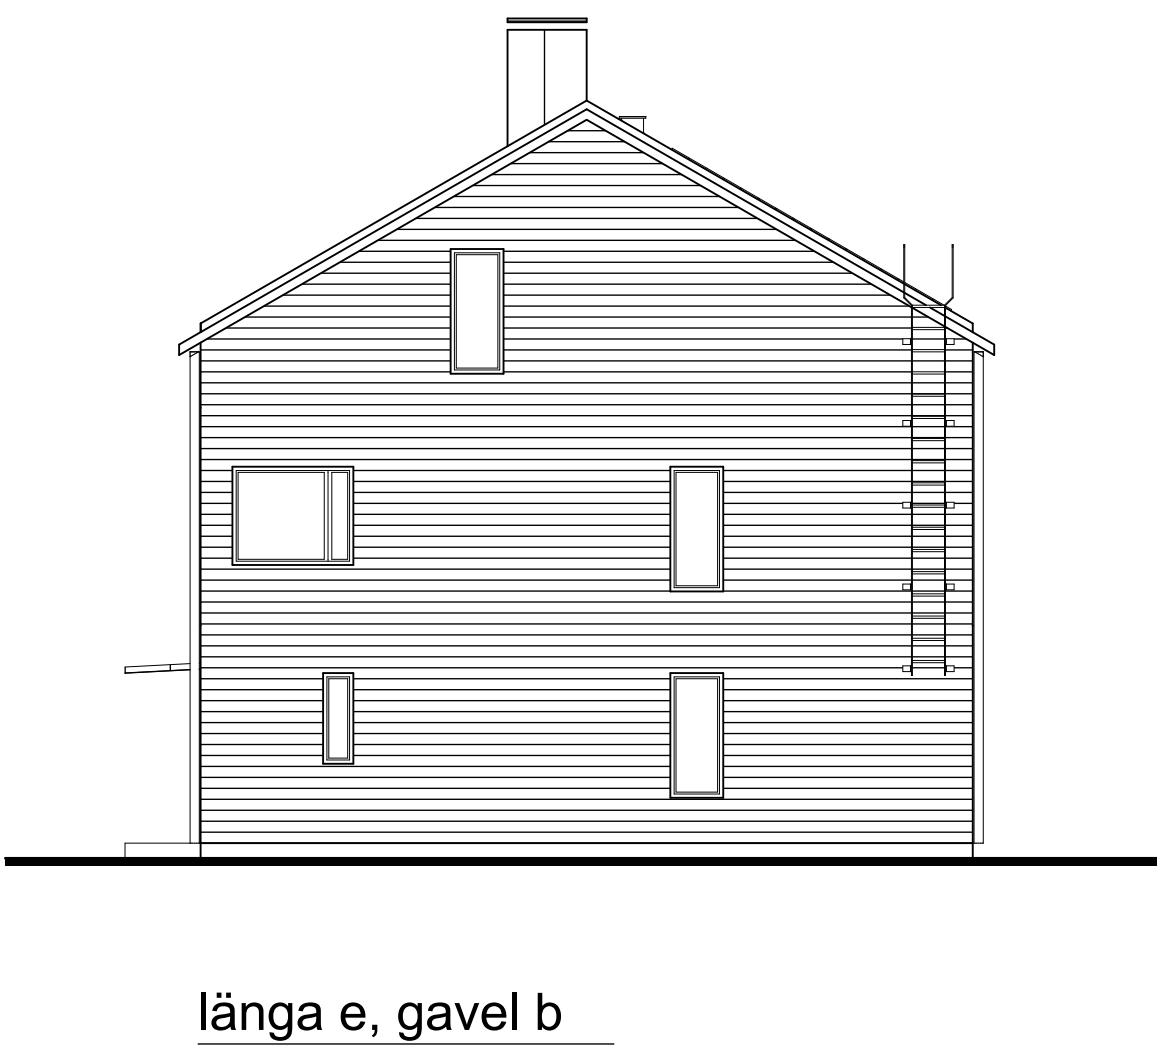
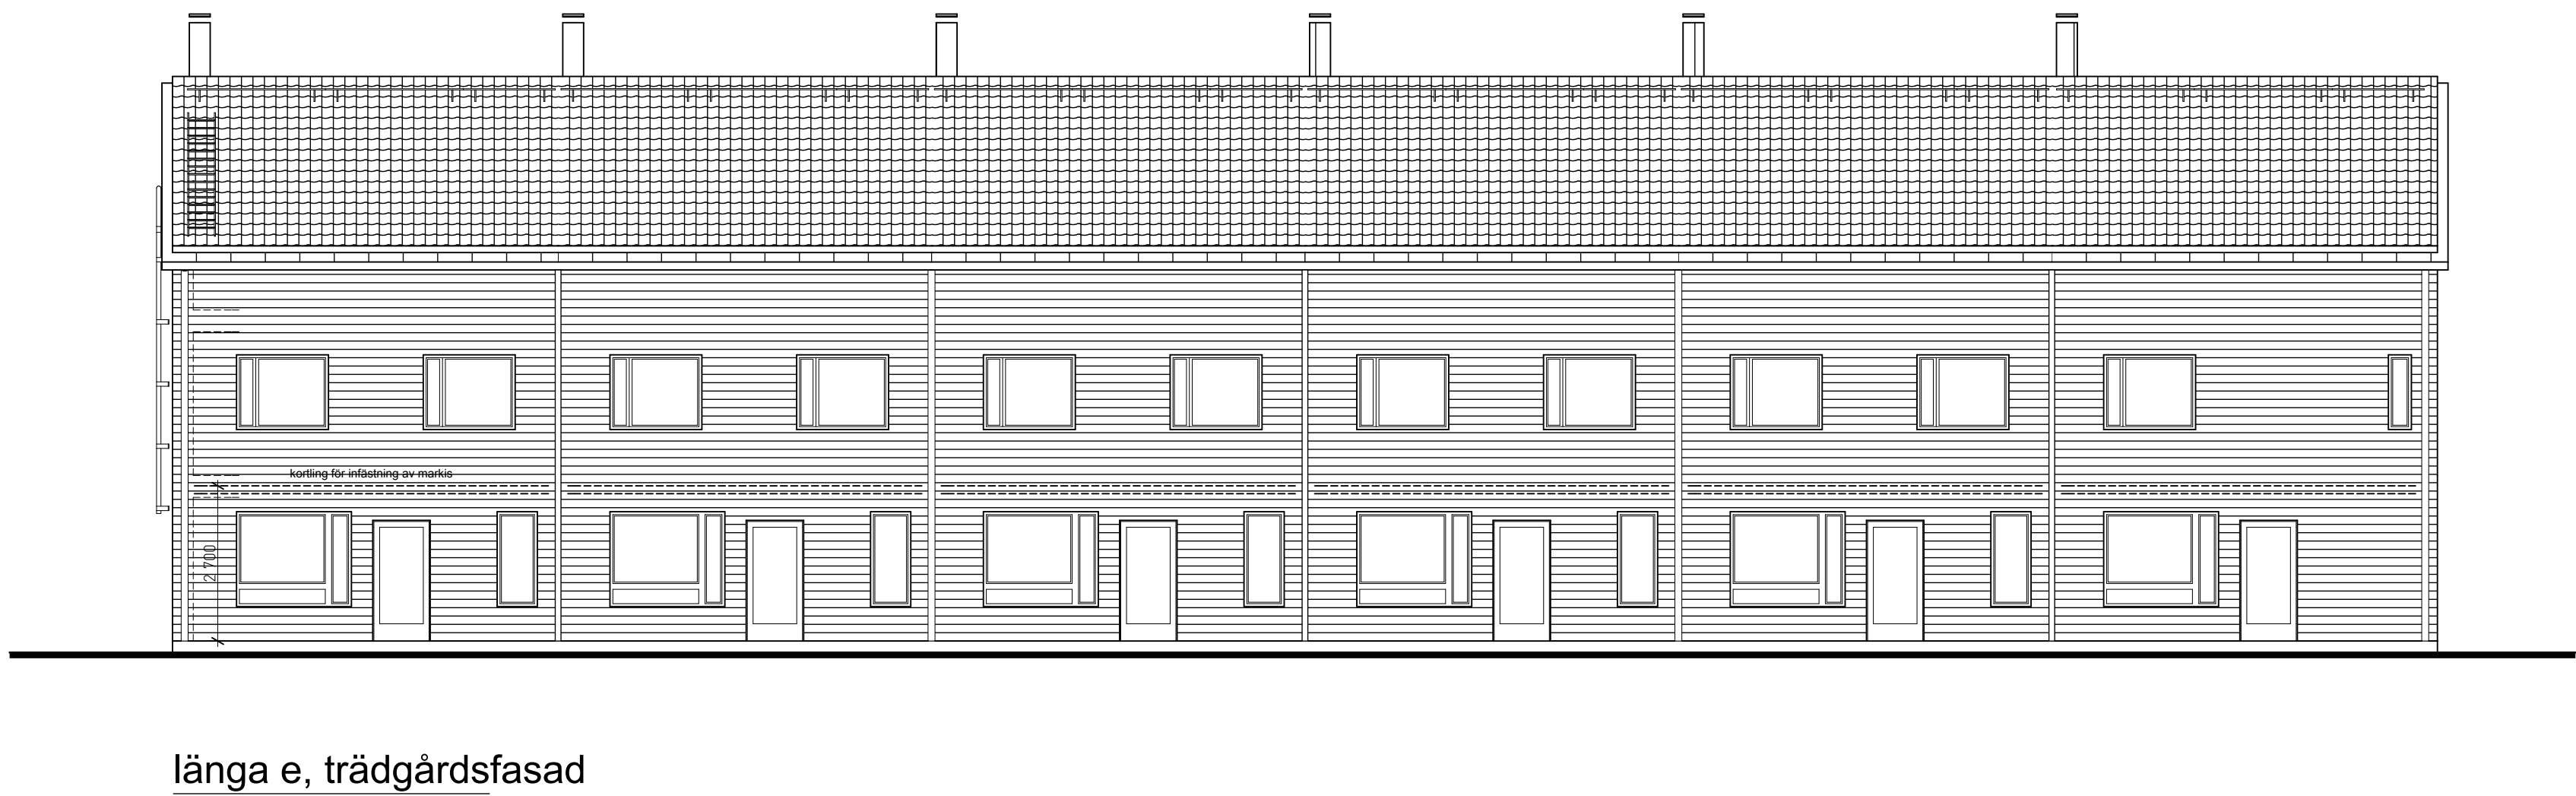
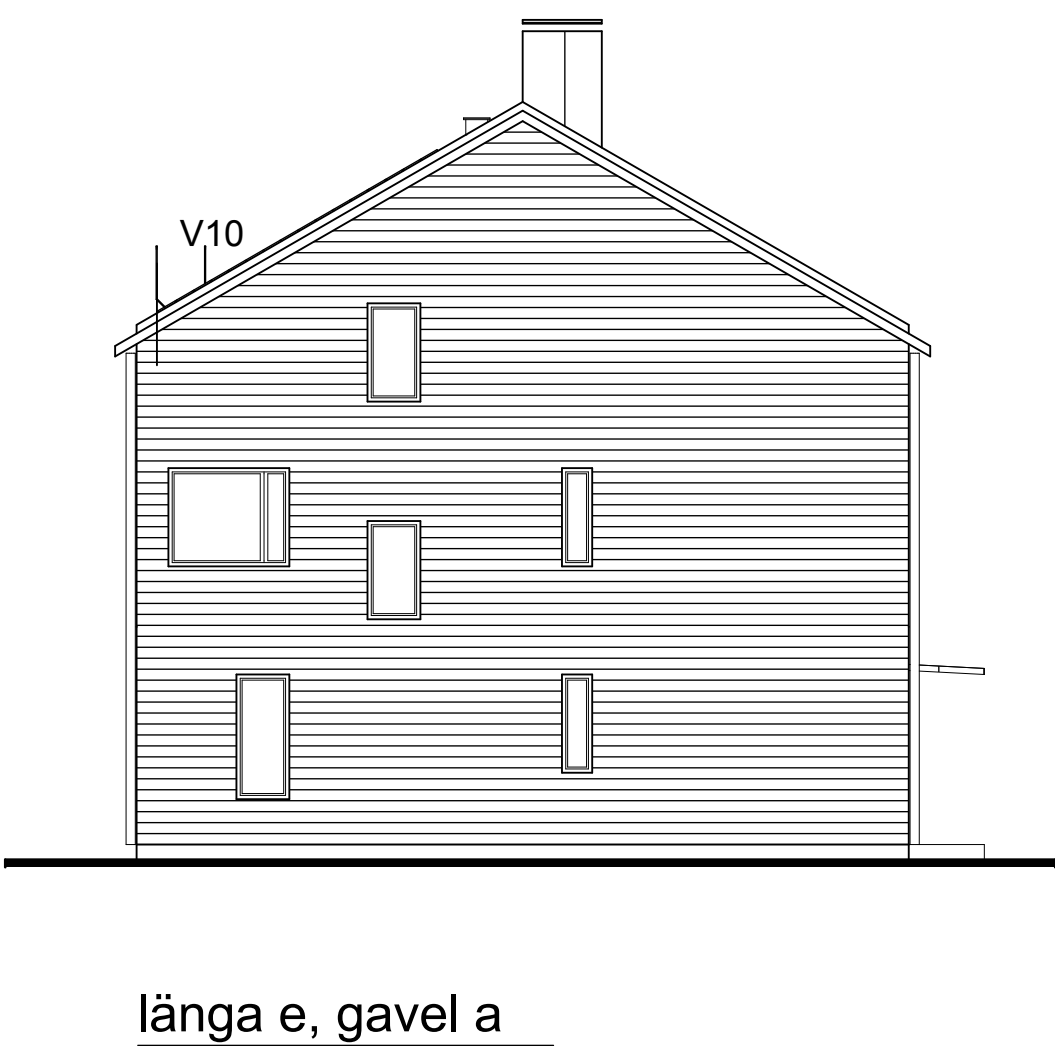


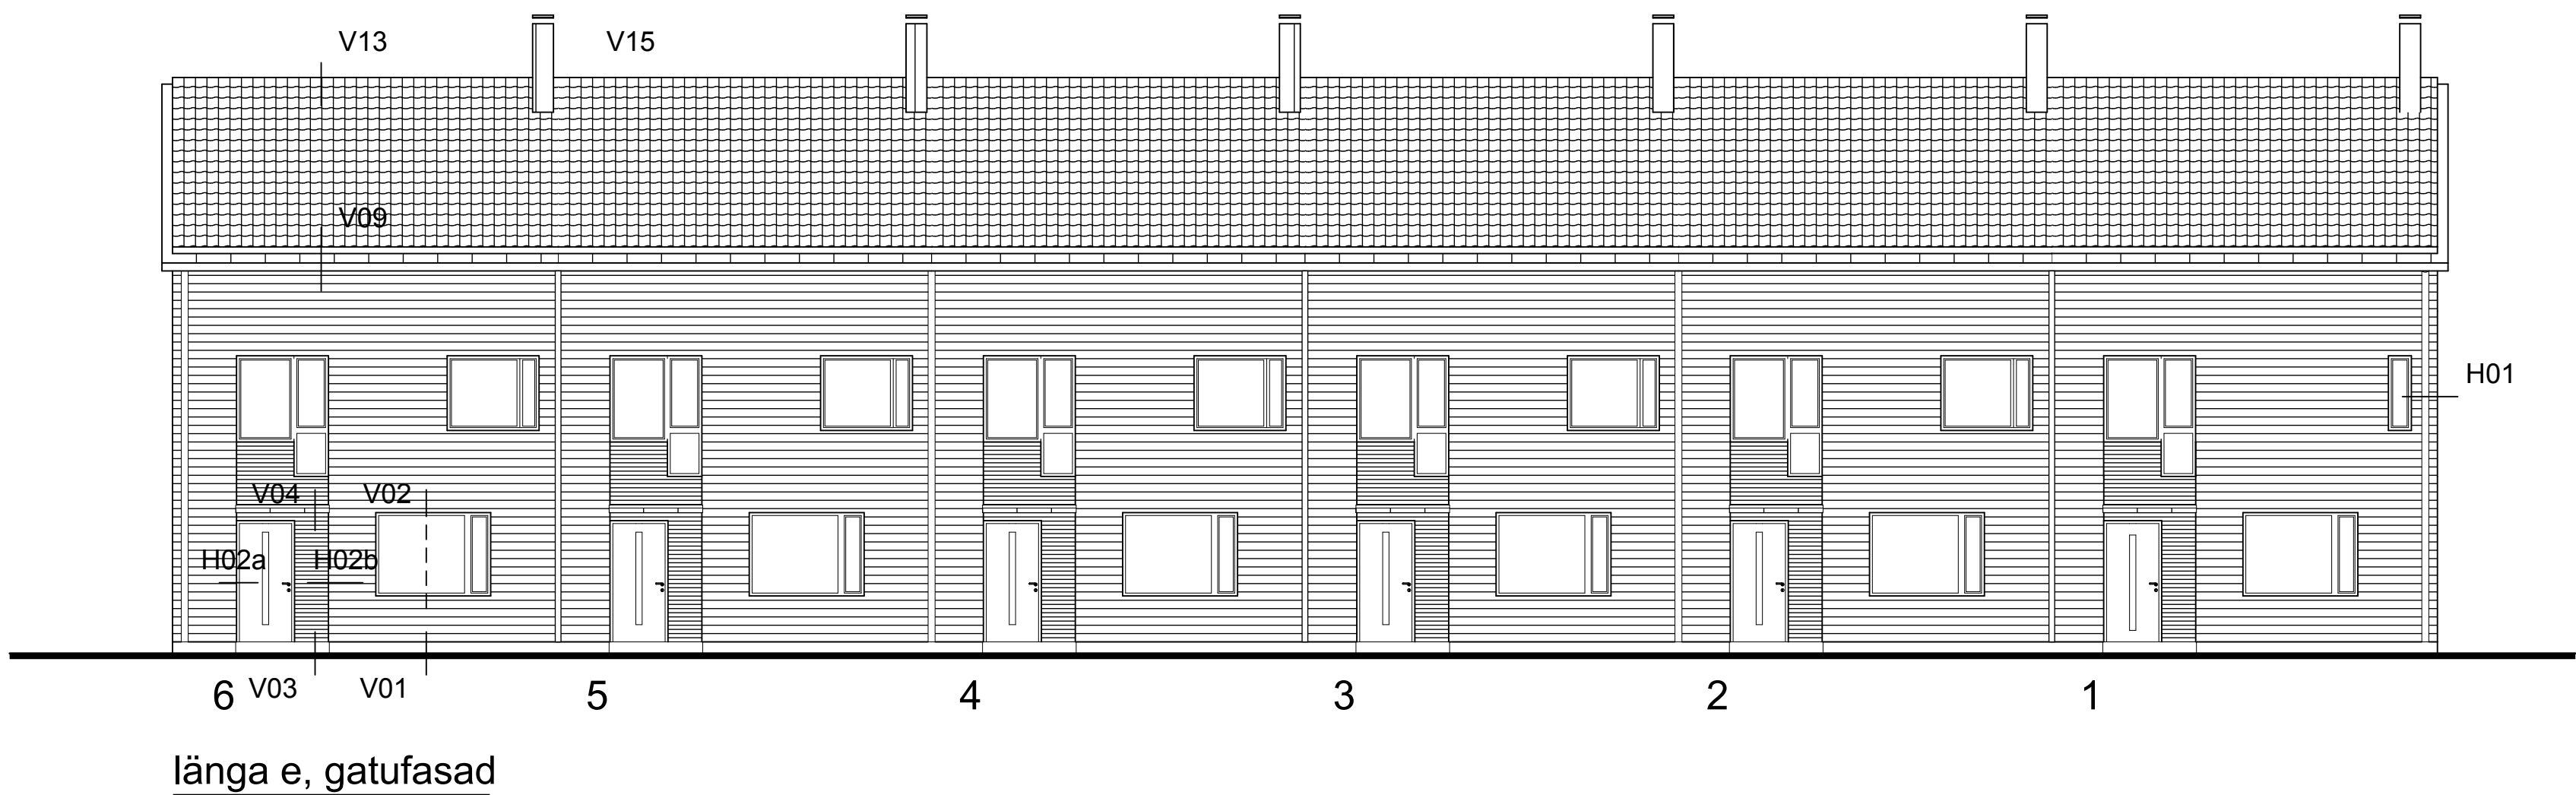

FÖRESKRIFTER

FÖRKLARING

HÄNVISNING

Detaljsnitt se A308-11, A308-12, A308-21



BET	ANT	ÄNDRINGEN AVSER	DATUM	SIGN	
RELATIONSHANDLING					
LÅNGBRODAL					
		NCC Construction Sverige AB Region Boende Stockholm 170 80 Solna (besök: Valgatan 3) tel 08-585 510 00 www.ncc.se			
	Brunnberg & Forshed		Tel: 08-617 61 00 Fax: 08-650 19 81 e-post: n.f@brunnbergforshed.se		
	ÅWL		Tel: 08-555 786 37 Fax: e-post:		
	WSP		Tel: 08-545 228 09 Fax: e-post:		
	Briab		Tel: 08-410 102 58 Fax: e-post:		
	Ingemansson		Tel: 010-505 60 37 Fax: e-post:		
	Totalkonsult		Tel: 034-68 14 20 Fax: e-post:		
UPPDRAG NR NCCS 0135		RITAD AV / KONSTR AV	HANDLÄGGARE IM		
DATUM 111117		ANSVARIG ANN-CHRISTIN OHLANDER			
Länga E, fasader					
SKALA A1 1:100		NUMMER A306-35		BET	