


Tillvalsalternativ 2:1 (plan 2)

Lgh kan förekomma rött- eller spegelvänd

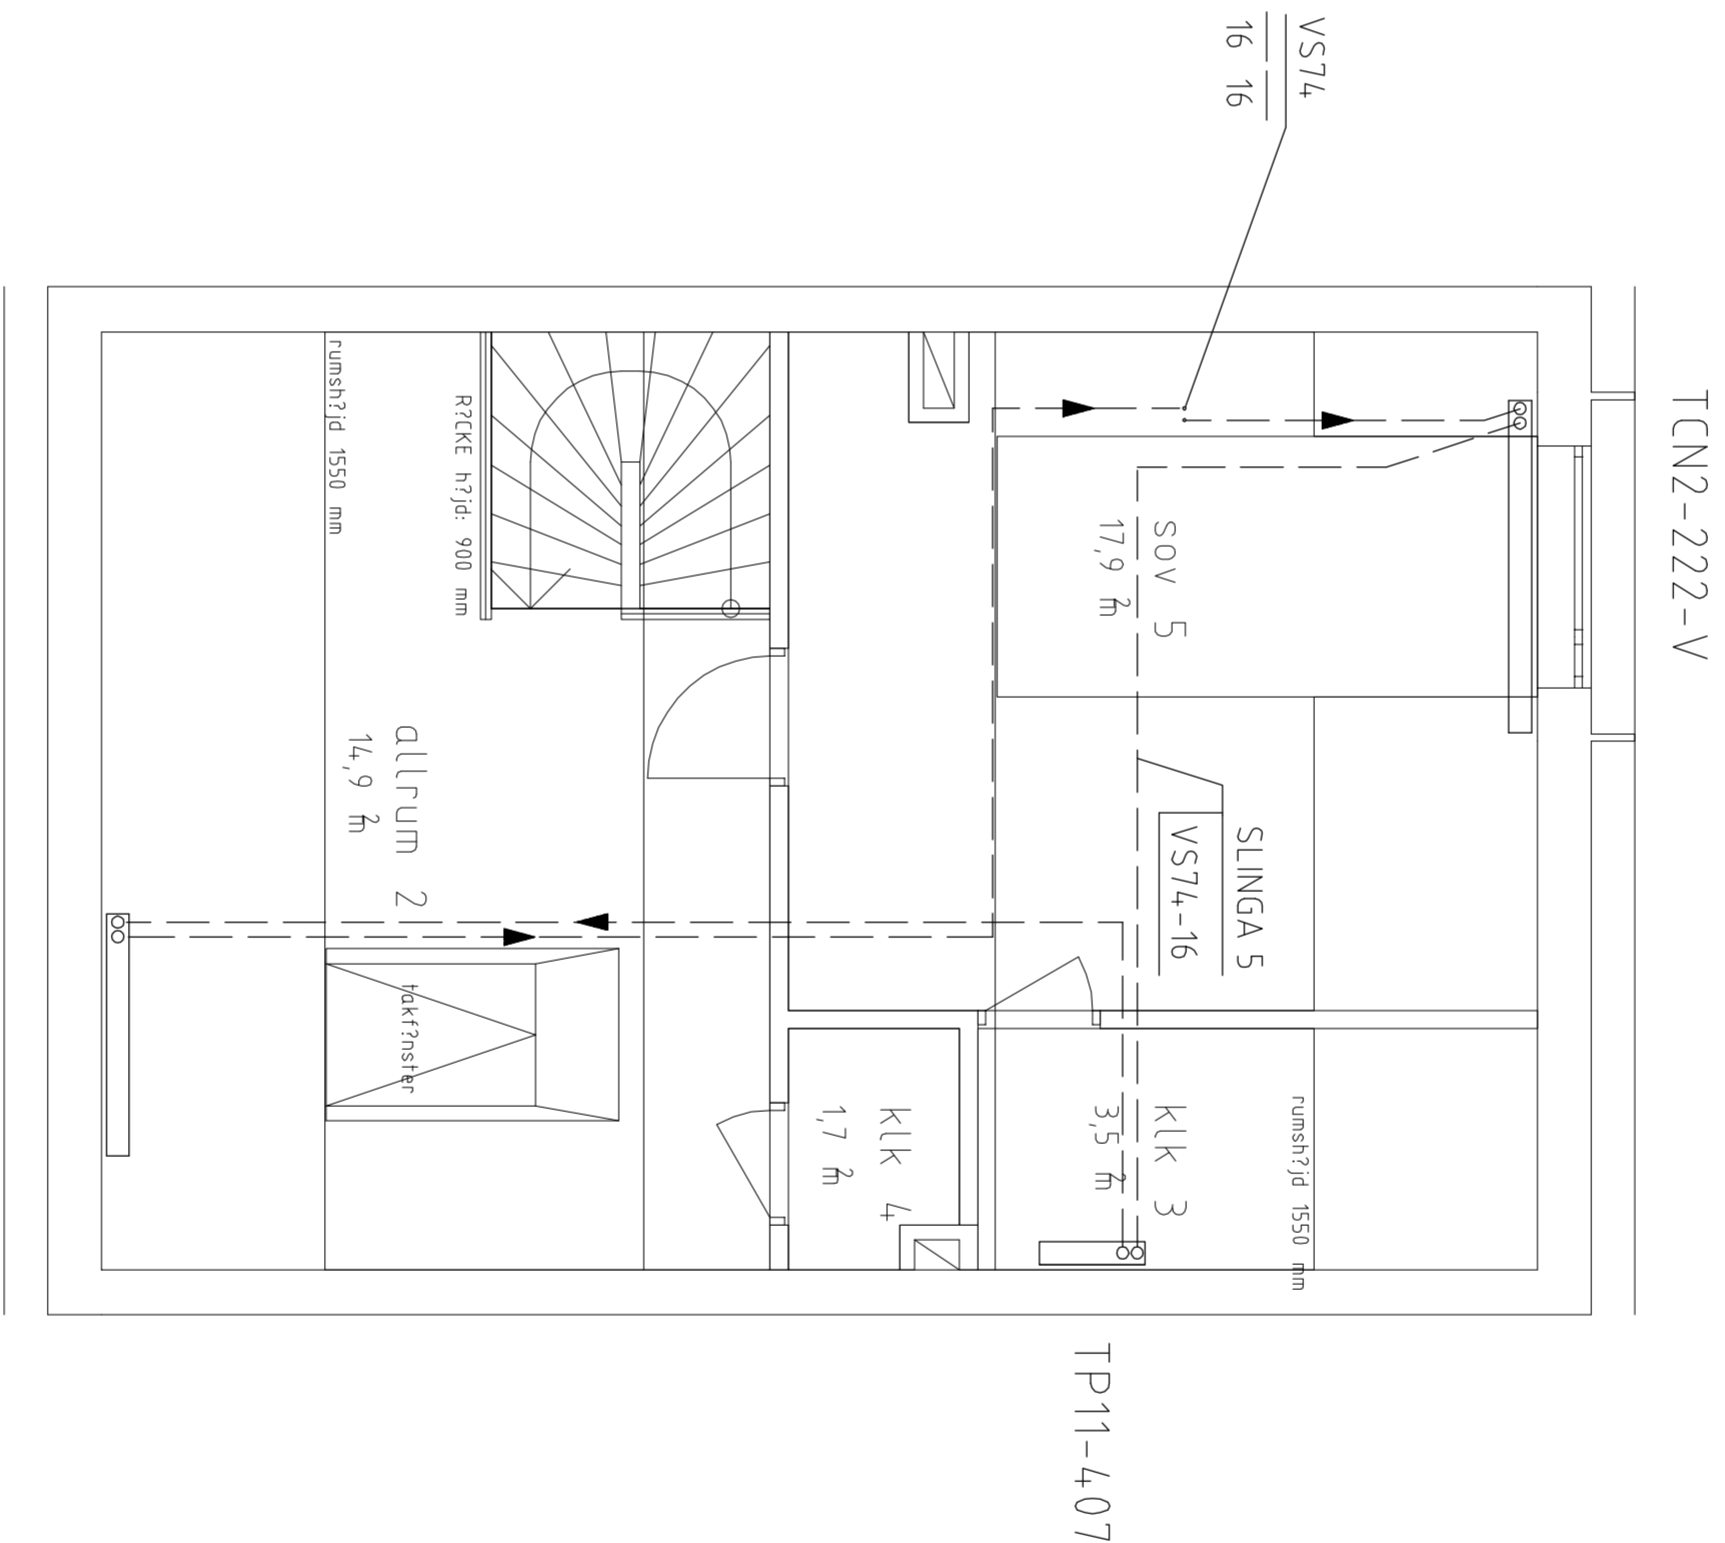

Tillvalsalternativ 3:1 (plan 3)

Lgh kan förekomma rött- eller spegelvänd

Planlösningalternativ för plan 2 och 3 i radhus och parhus, jämför även med V56:02R och V56:03R alternativt V56:02P och V56:03P.

FÖRESKRIFTER

Samtliga kopplingar skall utföras med typgodkända delar/er och metoder.

Frånluftvärmepump inkopplas enligt tillverkarens anvisningar.

Ledningar monteras med hänsyn till expansion.

VS74. Värmebärare sekundär, LK:s värmerör PE-X RIR.

FR21 Fördelingsrör Radiatørslingor. Med avstängnings-ventil och stryventil till respektive radiatørslinga.

TP. Radiatorer fabriktät Thermopanel med förmonterade koppel för bottenanslutning, fabriksinställda ventiler för flöde 35 %. Radiatorer som anges med Ventilinställning 50 %, ändras inställningsvärdet från 35 % till 50 % av RE.

Ufuefftsdon Thermopanels typ EV

TCN. Konvektorer fabriktät Thermopanel med förmonterade koppel för bottenanslutning, fabriksinställda ventiler för flöde 35 %. Radiatorer som anges med Ventilinställning 50 %, ändras inställningsvärdet från 35 % till 50 % av RE.

Allt material och komponenter skall vara trygghandla och vanligen förekommande på den svenska marknaden.

I övrigt gäller BBR.

Inställningsvärdet för radiatørslingor:

Slinga 3: 0,030 l/s 2,55 kPa
Slinga 4: 0,030 l/s 2,95 kPa
Slinga 5: 0,059 l/s 19,3 kPa

Värmepumpens cirk.pump hastighet: 3

Volym radiatorsystem ca 75 liter.

BET	ANT	ANMÄRKNING AVSEER	DATUM	SIGN
-----	-----	-------------------	-------	------

RH RELATIONSHANDLING				
----------------------	--	--	--	--

LÅNGBRODAL



NCC Construction Sverige AB
Tel: 08-555 59 00
www.ncc.se

	Bromberg & Forsell	Tel: 08-617 61 00 Fax: 08-650 19 81 e-post: n@brombergforsell.se
	ANSVARIG	
	2584	
	2011-12-01	

VÄRME-INSTALLATIONER		
ALTERNATIV PLANLÖSNING RADHUS OCH PARHUS		
PLAN 2 och 3, MITTLÄGENHET VISAD		
SKALA	NUMMER	1 RIT
A1: 150	V56:04	
A3: 1100		