
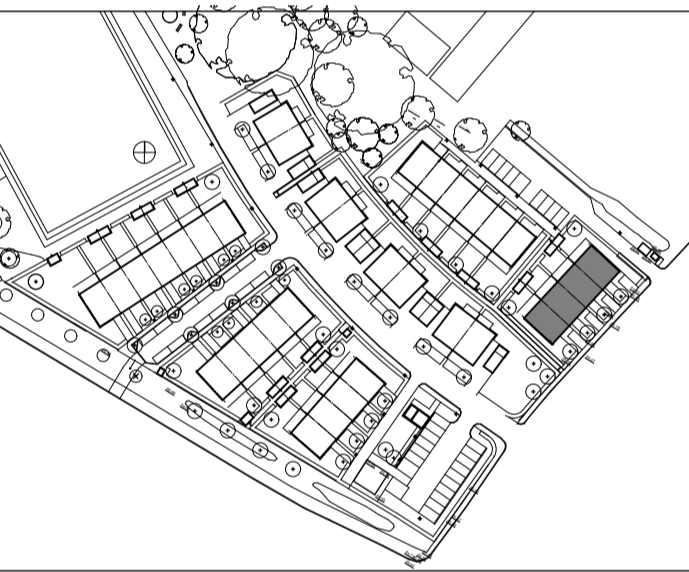
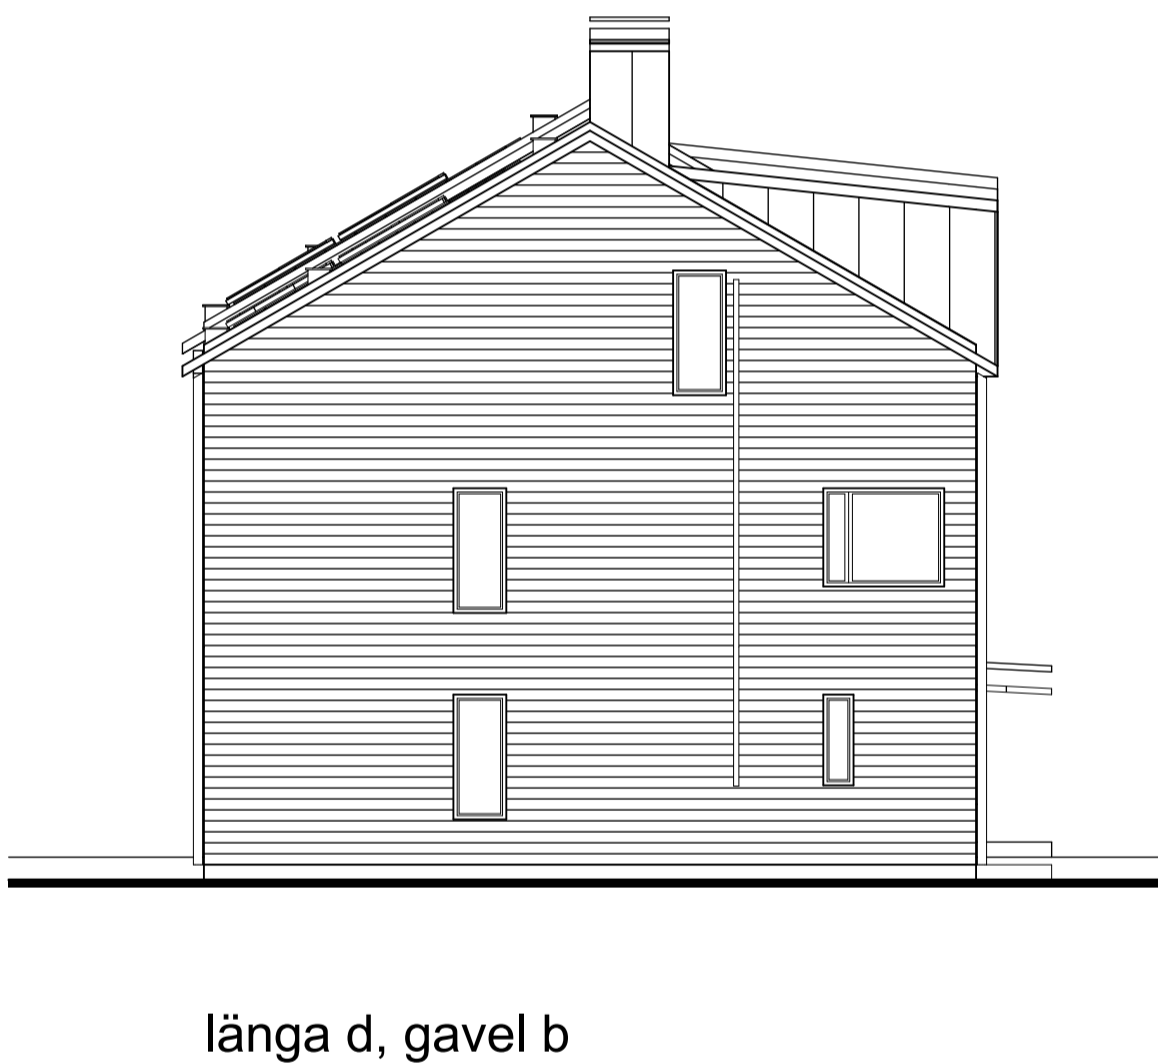
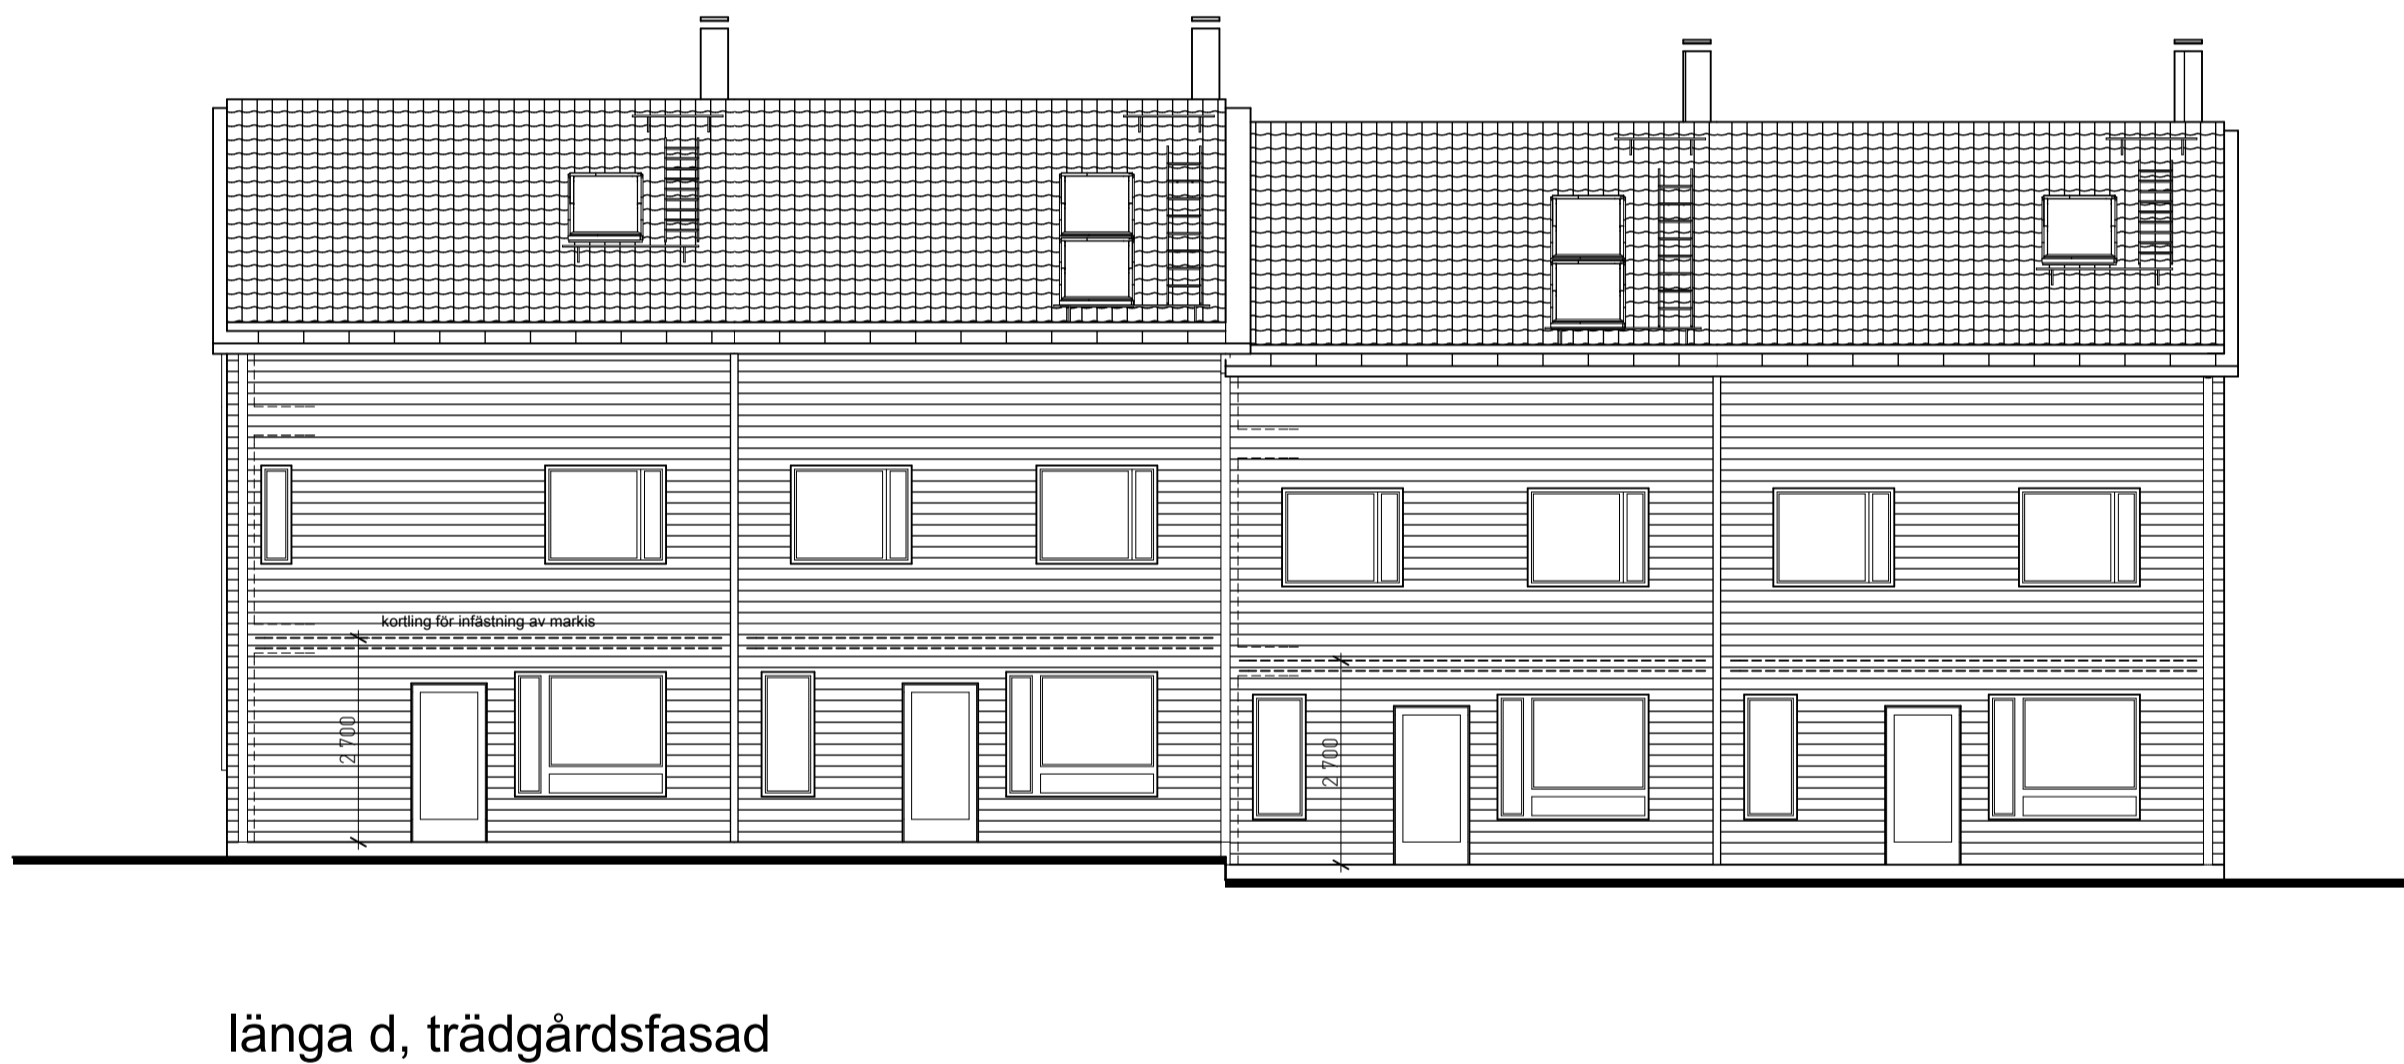
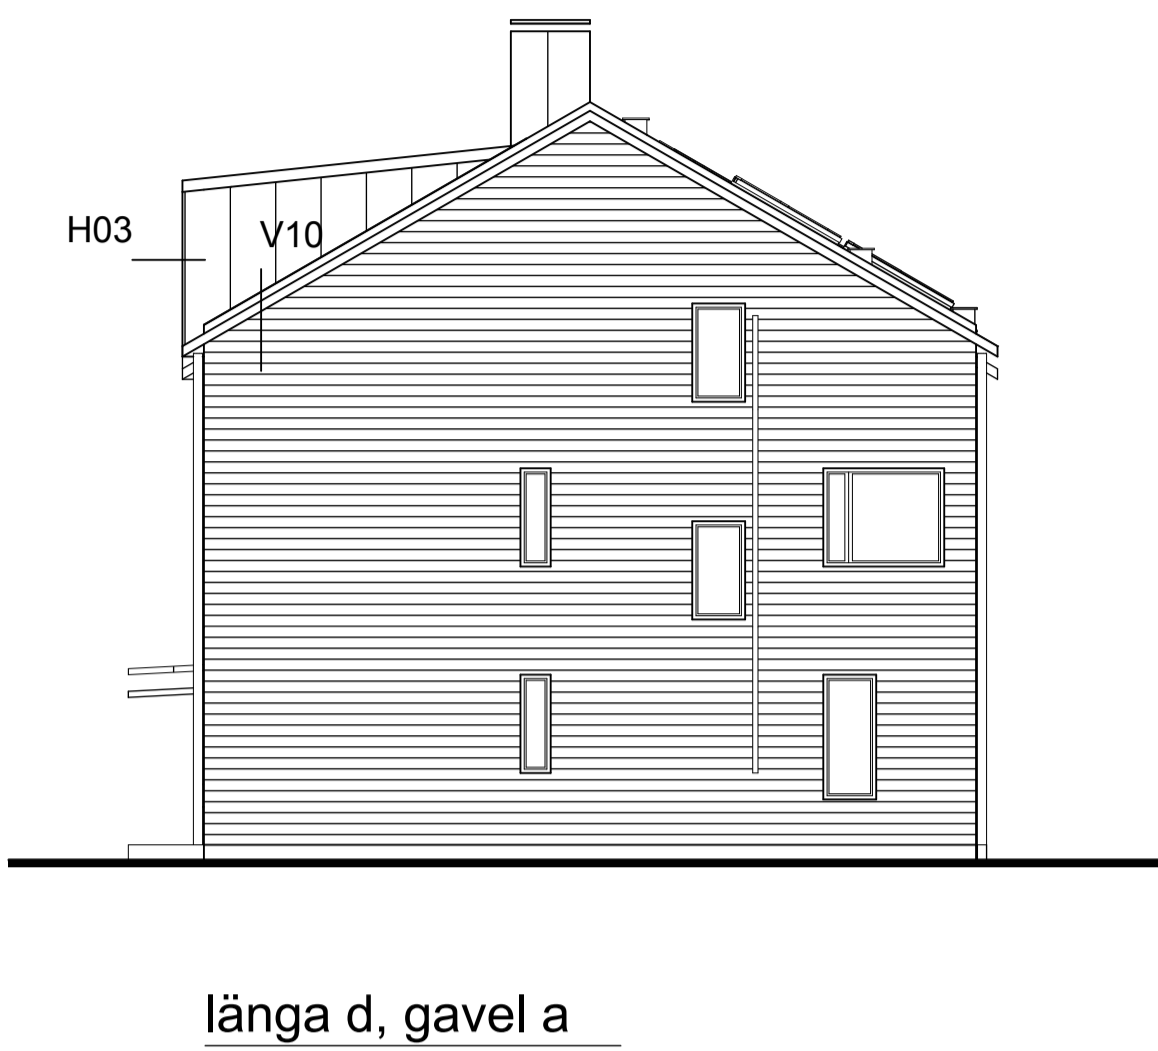



FÖRESKRIFTER

FÖRKLARING

HÄNVISNING

Detaljsnitt se A308-11, A308-12, A308-21

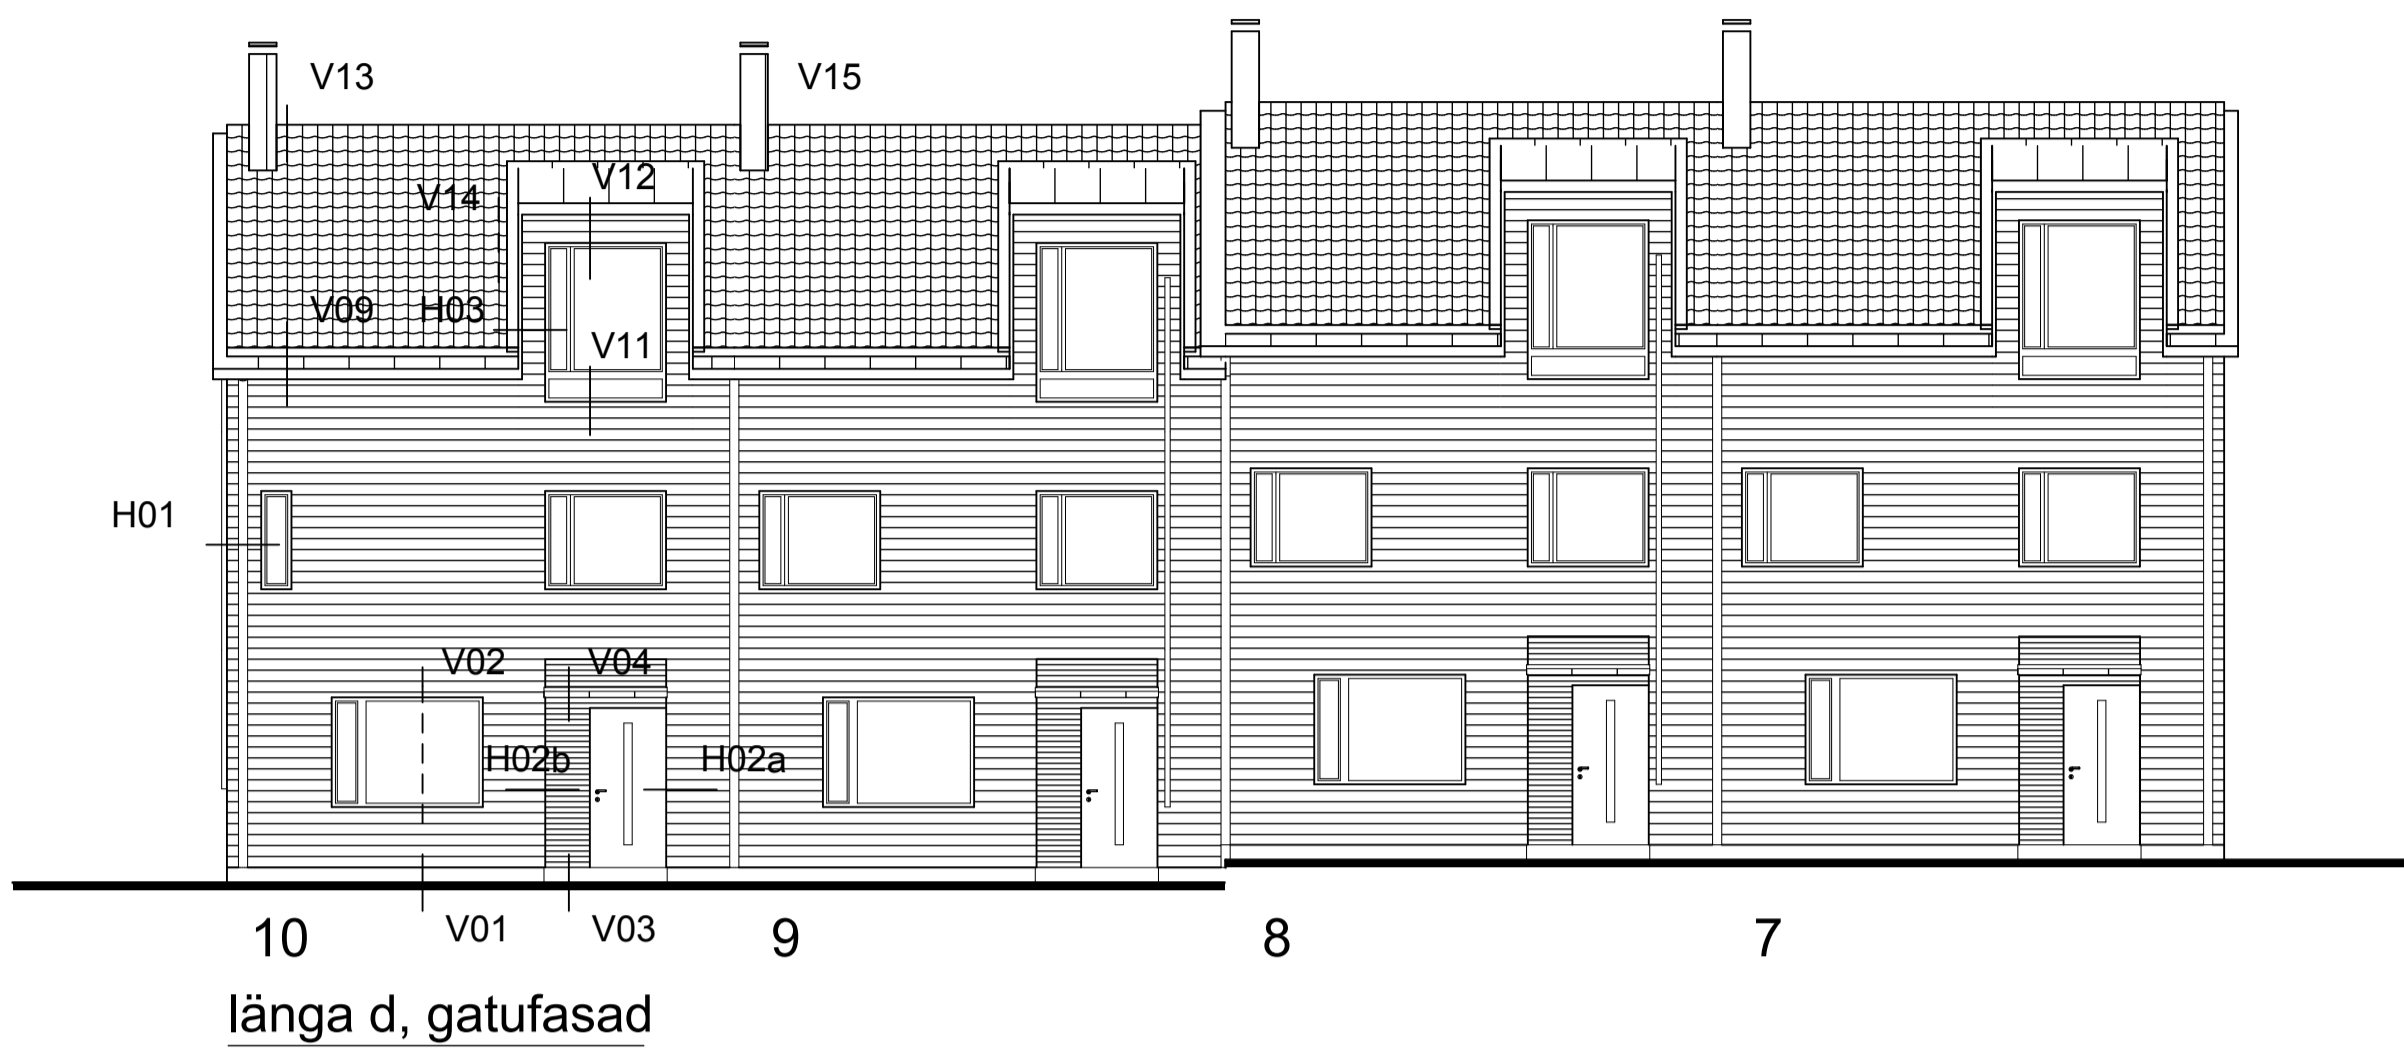

BET	ANT	ÄNDRINGEN AVSER	DATUM	SIGN																		
RELATIONSHANDLING																						
LÅNGBRODAL																						
<div><div><div>NCC Construction Sverige AB Region Boende Stockholm 170 80 Solna (besök: Valgatan 3) tel 08-555 510 00 www.ncc.se</div></div><table><tr><td></td><td>Brunnberg & Forshed</td><td>Tel: 08-617 61 00 Fax:08-650 19 81 e-post: n.f@brunnbergforshed.se</td></tr><tr><td></td><td>ÄWL</td><td>Tel: 08-555 786 37 Fax: e-post:</td></tr><tr><td></td><td>WSP</td><td>Tel: 08-545 228 09 Fax: e-post:</td></tr><tr><td></td><td>Briab</td><td>Tel: 08-410 102 58 Fax: e-post:</td></tr><tr><td></td><td>Ingemansson</td><td>Tel: 010-505 60 37 Fax: e-post:</td></tr><tr><td></td><td>Totalkonsult</td><td>Tel: 034-68 14 20 Fax: e-post:</td></tr>
UPPDRAG NR	RITAD AV / KONSTR AV		HANDLÄGGARE																			
NCCS 0135	/		IM																			
DATUM	ANSVARIG																					
111117	ANN-CHRISTIN OHLANDER																					
Länga D, fasader																						
SKALA A1	NUMMER		BET																			
1:100	A306-34																					