




övre våning

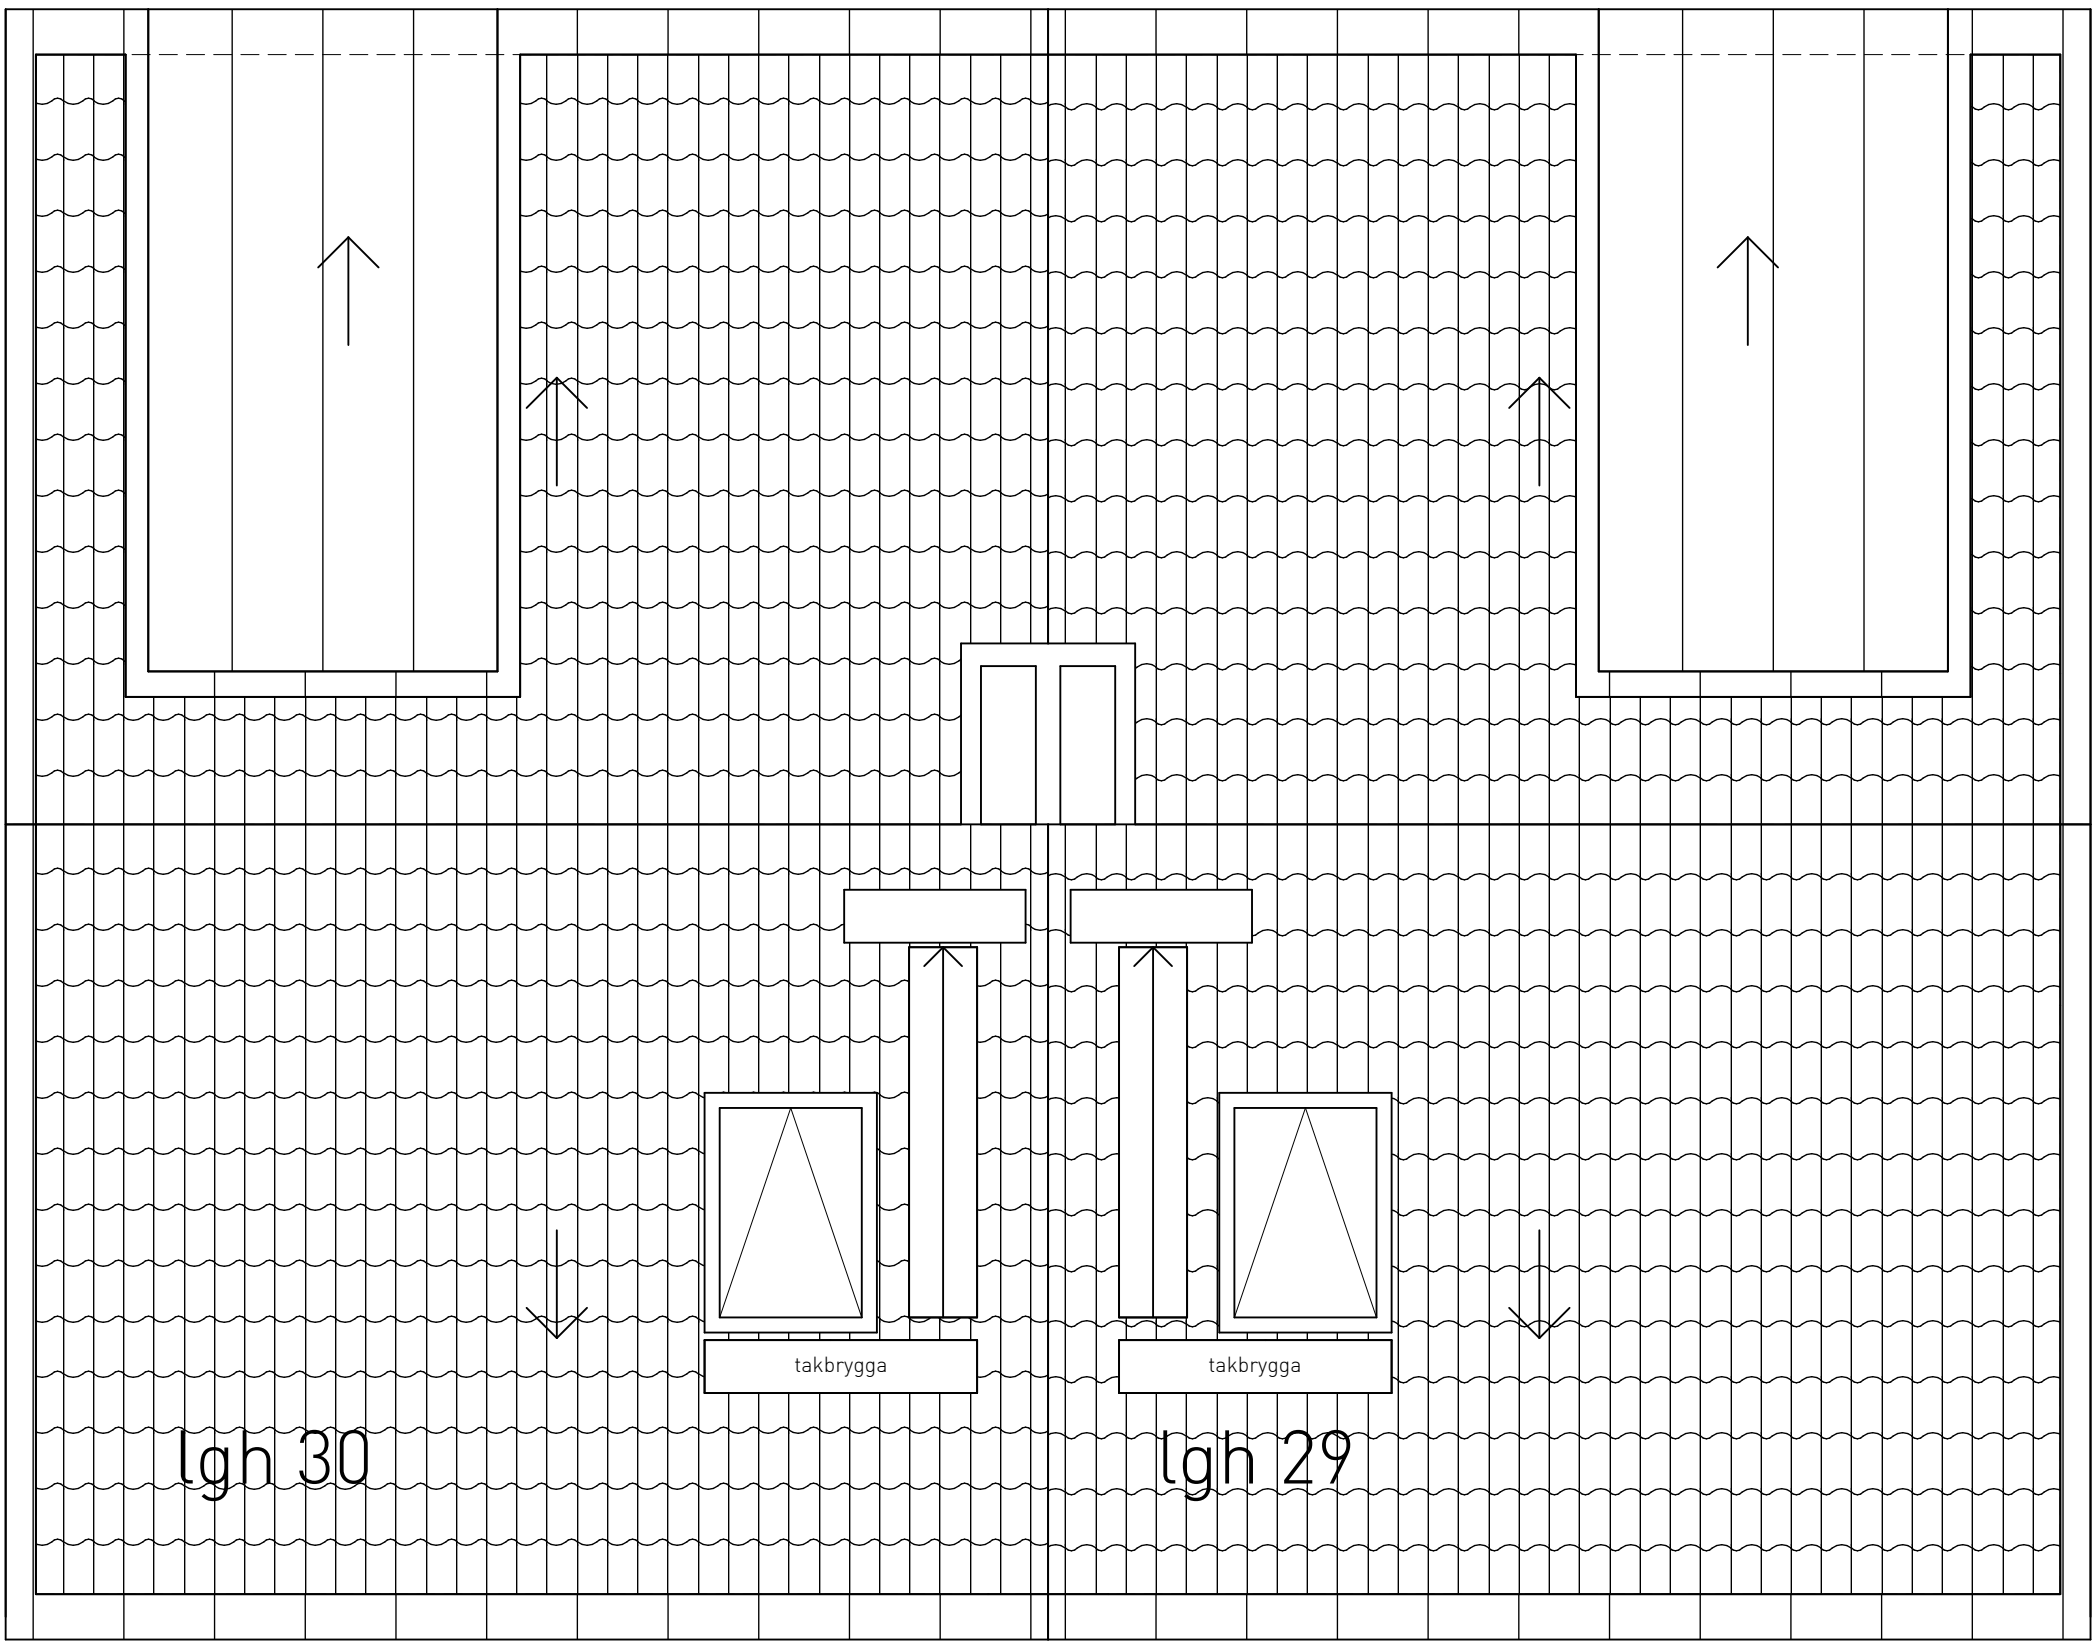

tak

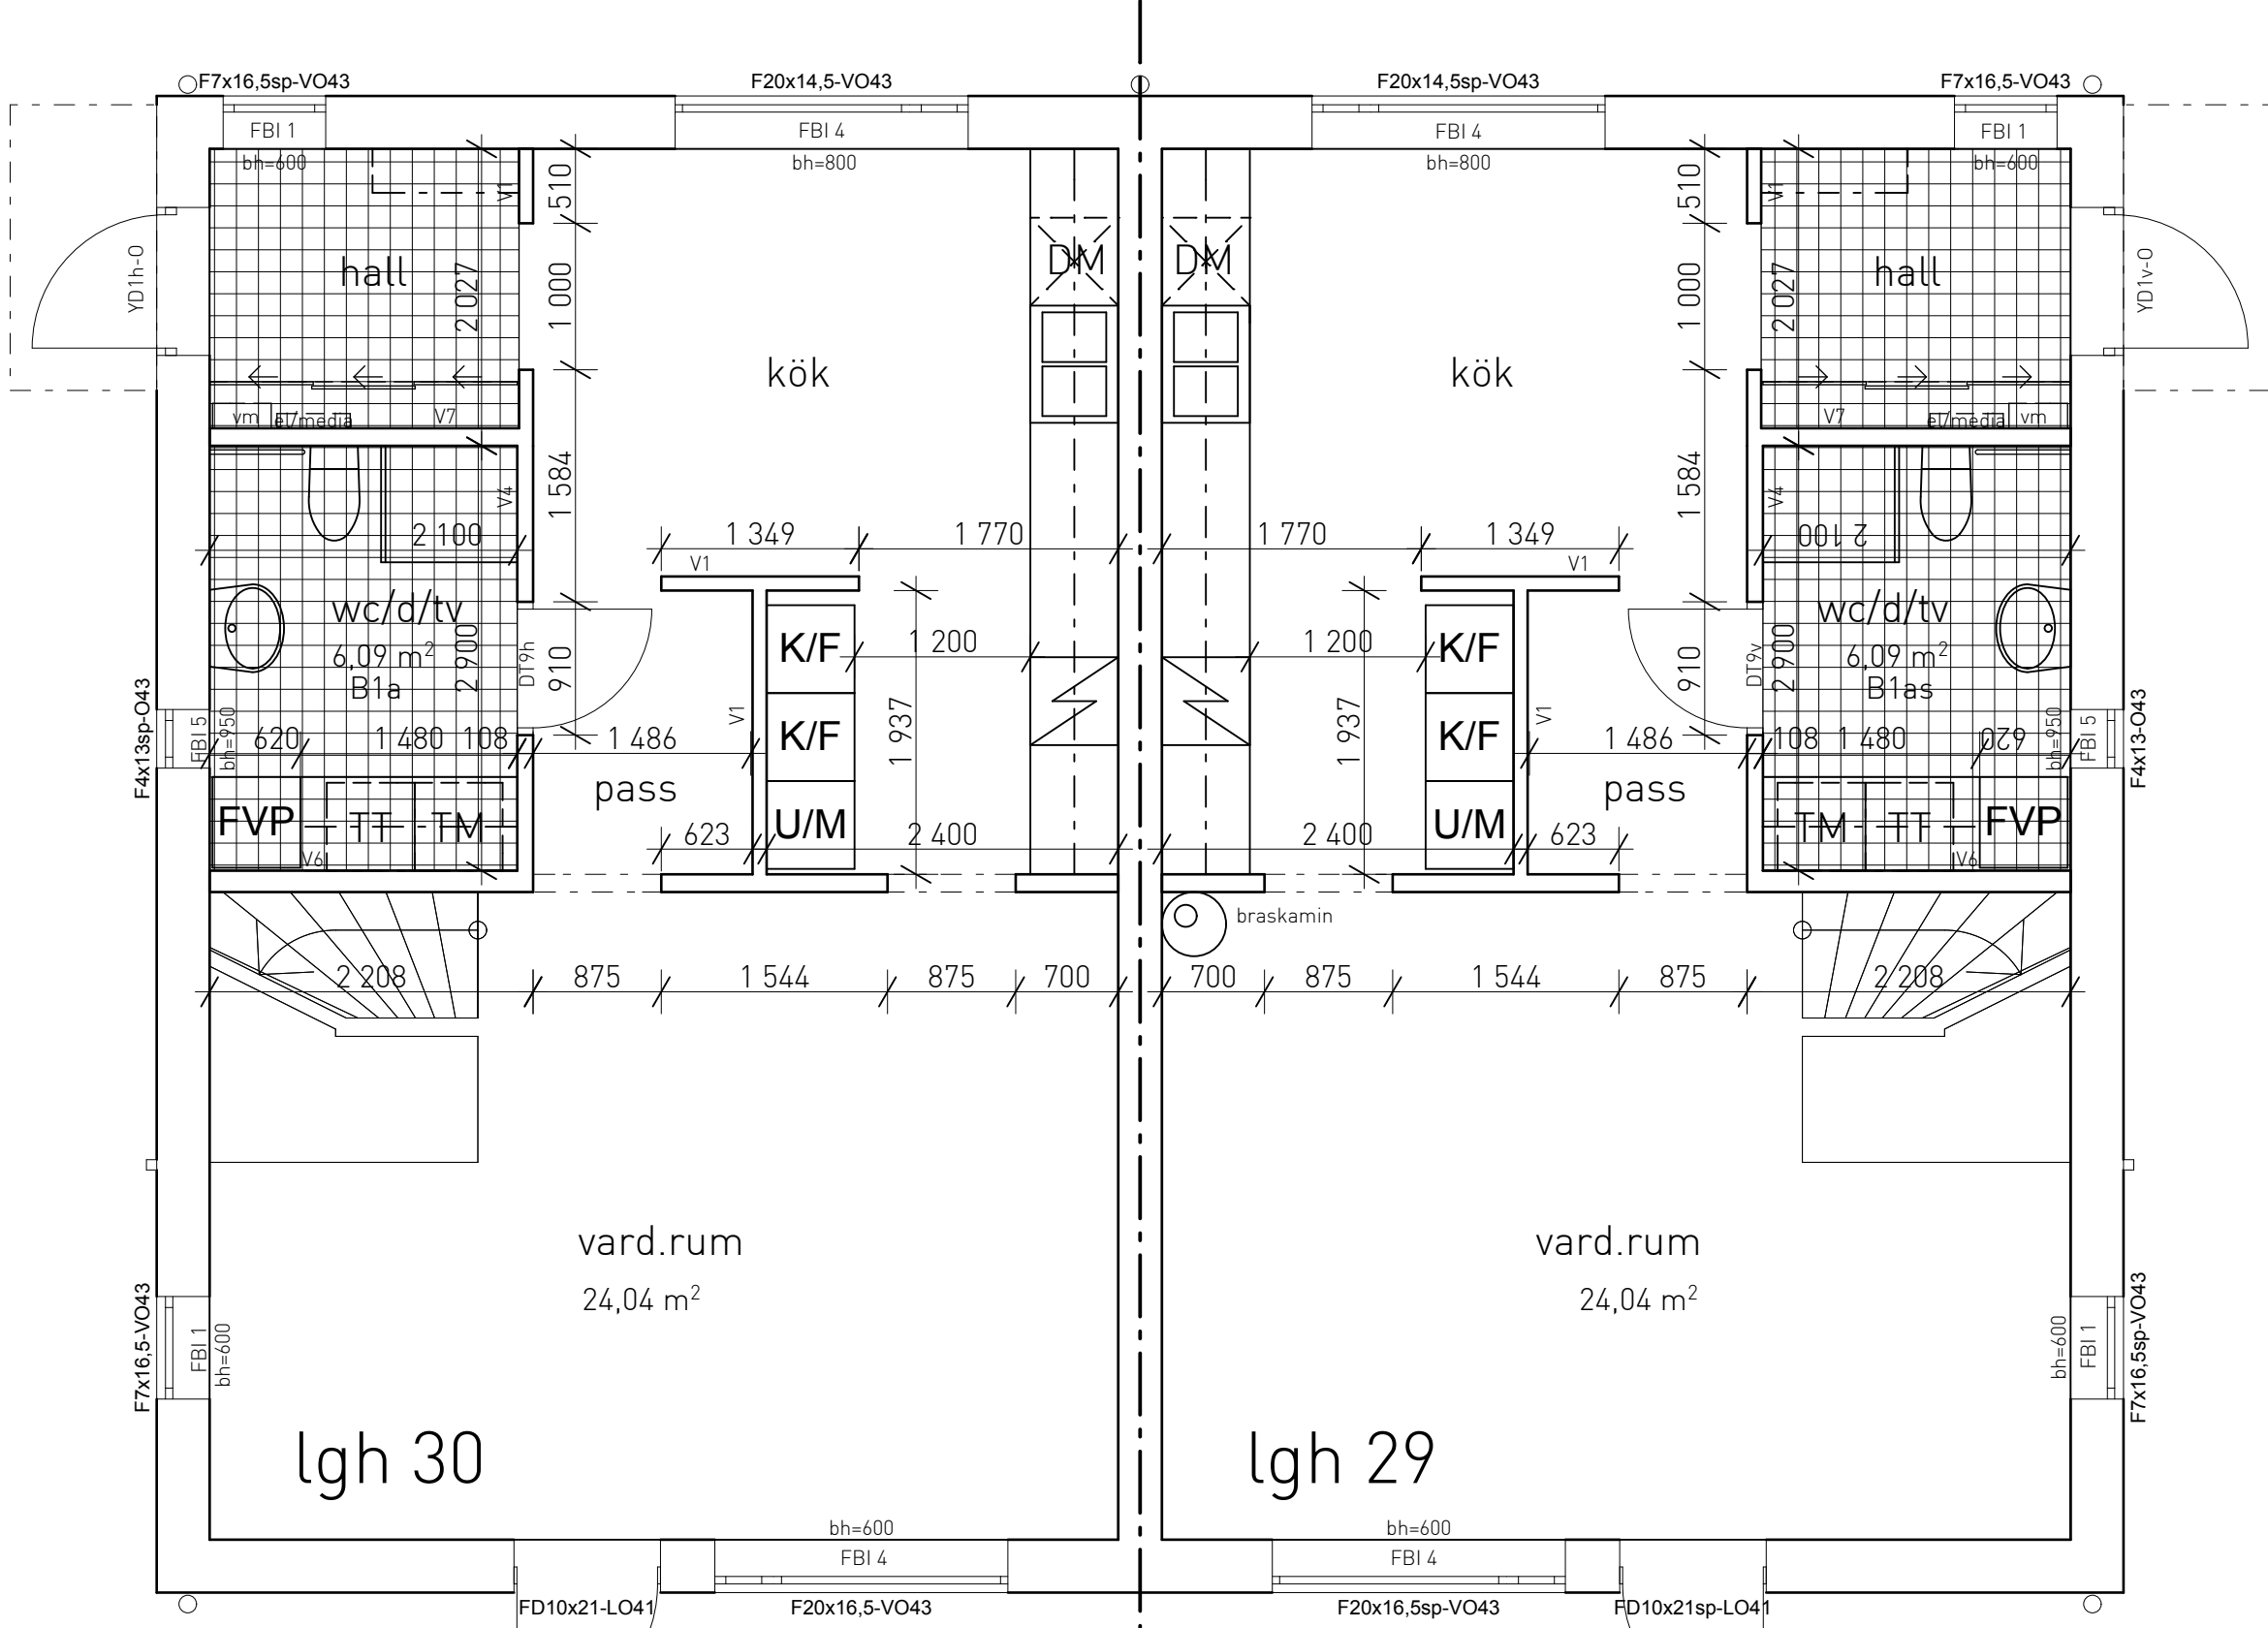

bottenvåning

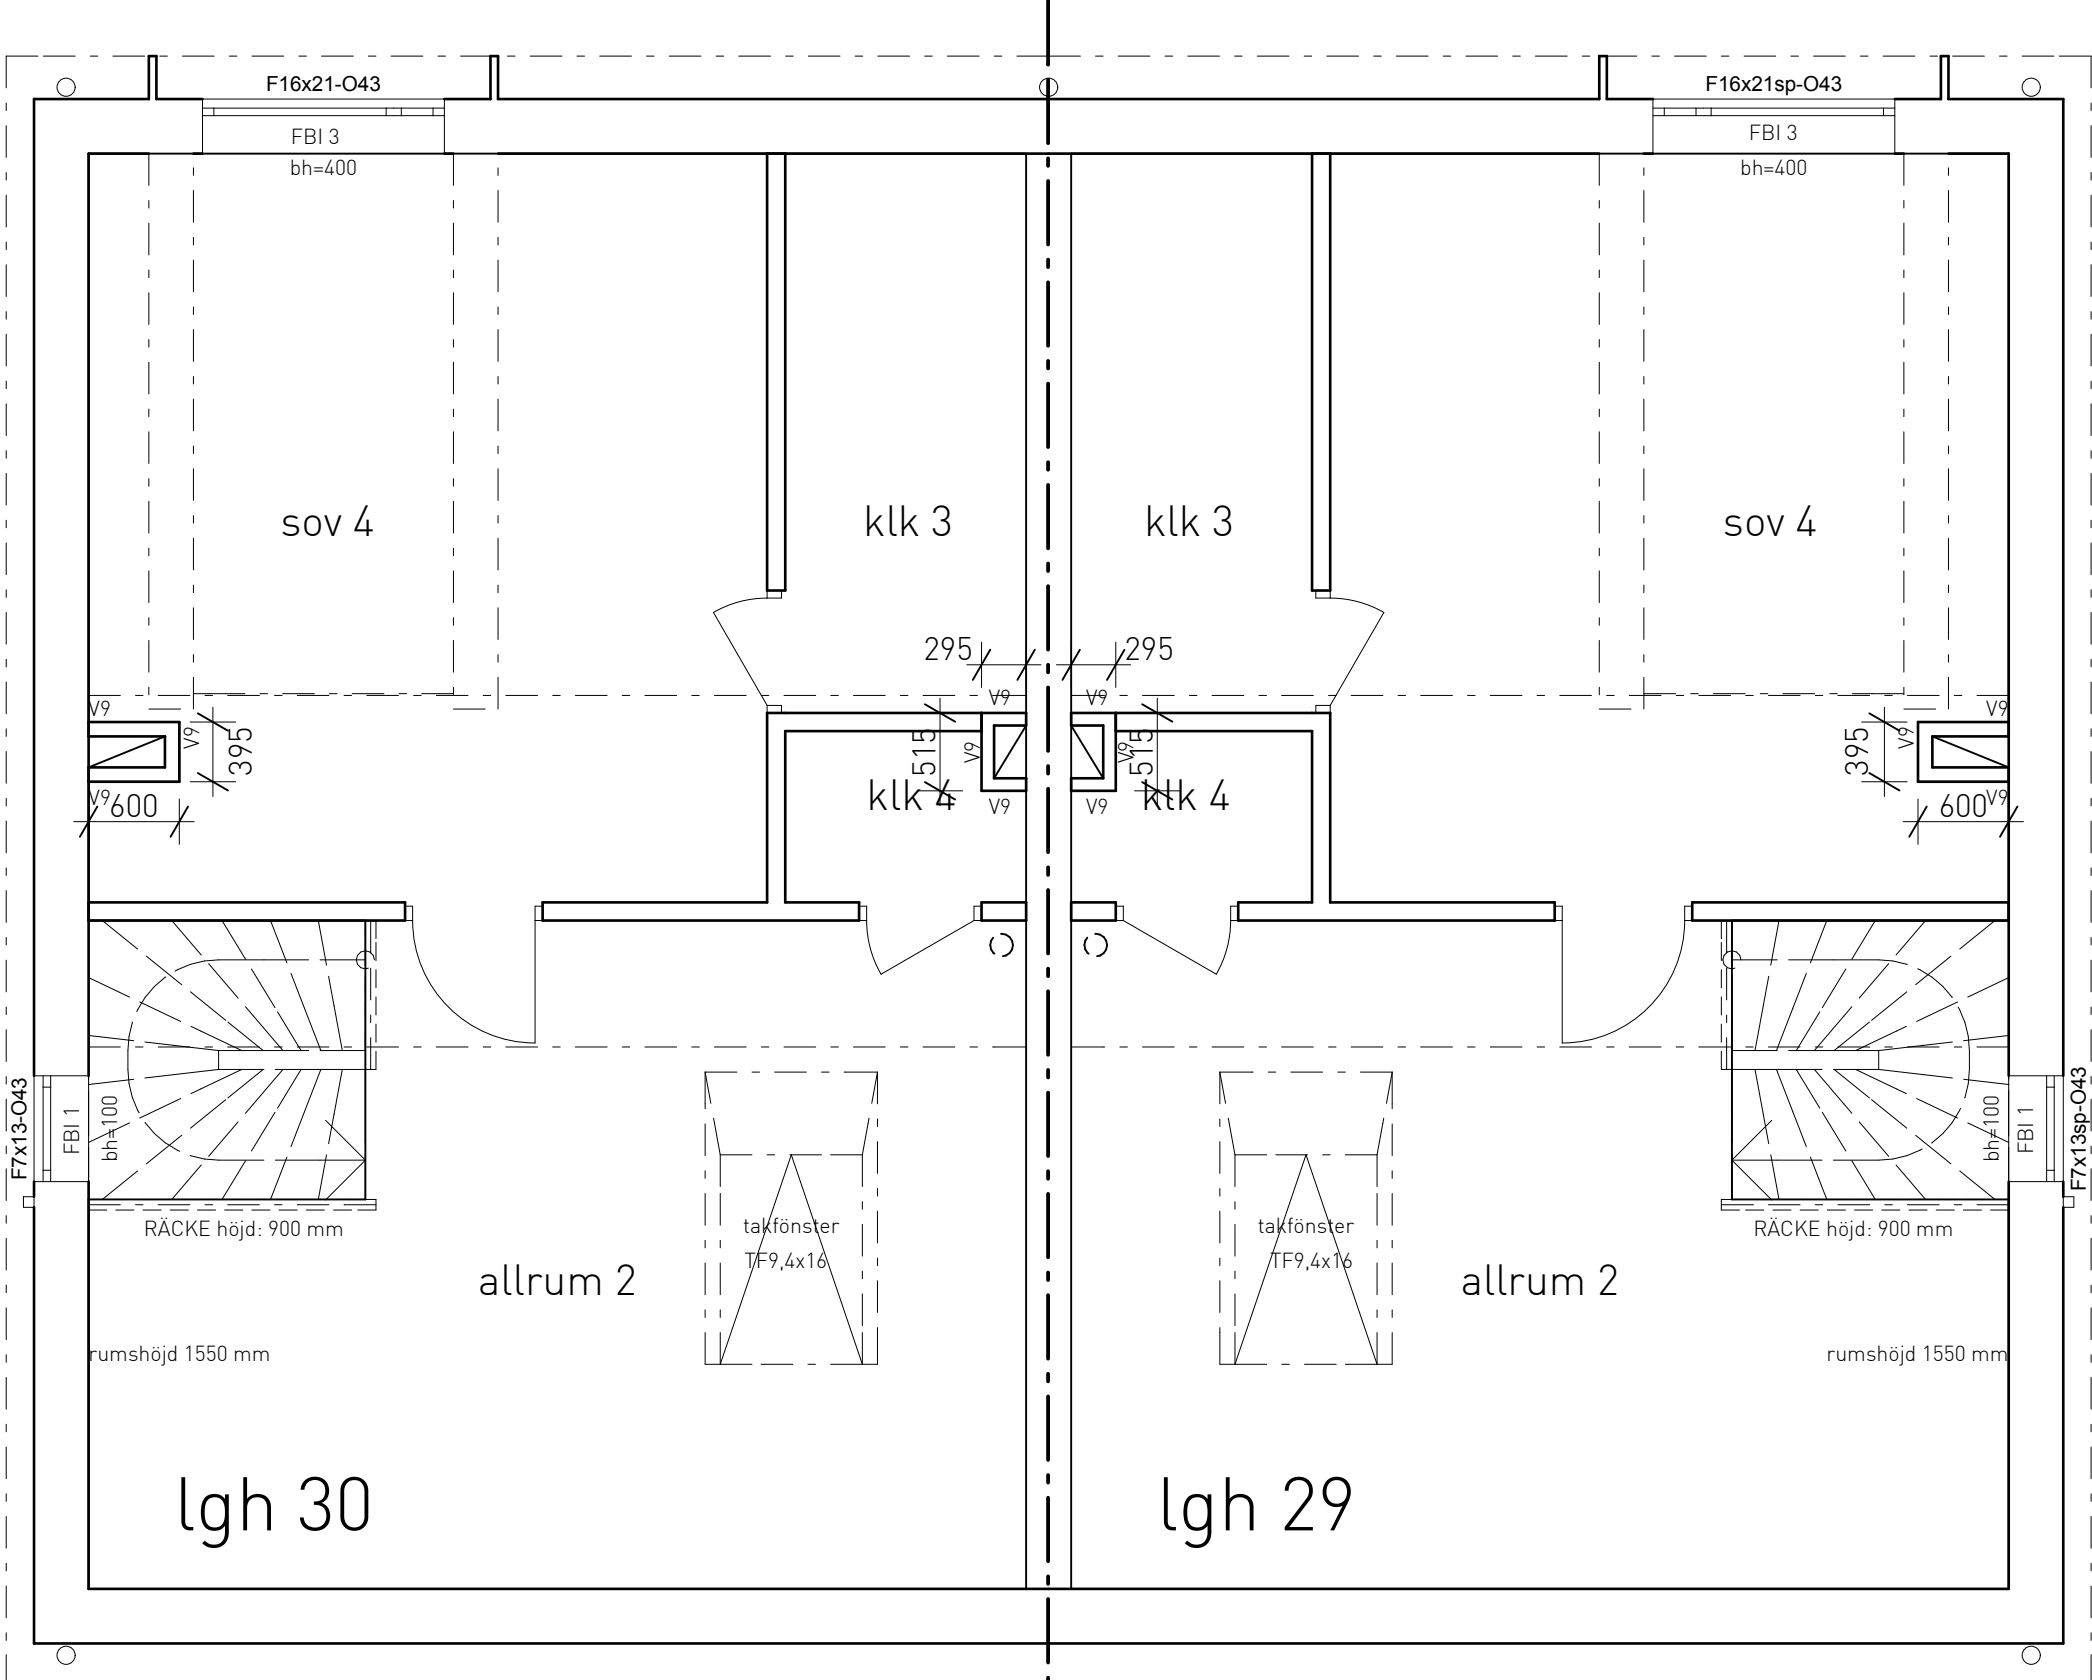

vind



BET	ANT	ÄNDRINGEN AVSER	DATUM	SIGN
RELATIONSHANDLING				
LÅNGBRODAL				
<div><div>NCC</div><div>NCC Construction Sverige AB Region Boende Stockholm 170 80 Solna (besök: Valgatan 3) tel 08-555 510 00 www.ncc.se</div></div>			Tel: 08-617 61 00 Fax: 08-650 19 81 e-post: n.ri@brunnbergforshed.se Tel: 08-555 786 37 Fax: Tel: 08-545 228 09 Fax: Tel: 08-410 102 58 Fax: Tel: 010-505 60 37 Fax: Tel: 034-68 14 20 Fax:	
		Brunnberg & Forshed		
		ÅWL		
		WSP		
		Briab		
		Ingemansson		
		Totalkonsult		
UPPDRAG NR	NCCS 0135	RITAD AV / KONSTR AV		HANDLÄGGARE
DATUM	111117	ANSVARIG	ANN-CHRISTIN OHLANDER	IM
Parhus lgh 29-30, planer				
SKALA A1	1:50	NUMMER	A306-17	BET