



övre våning

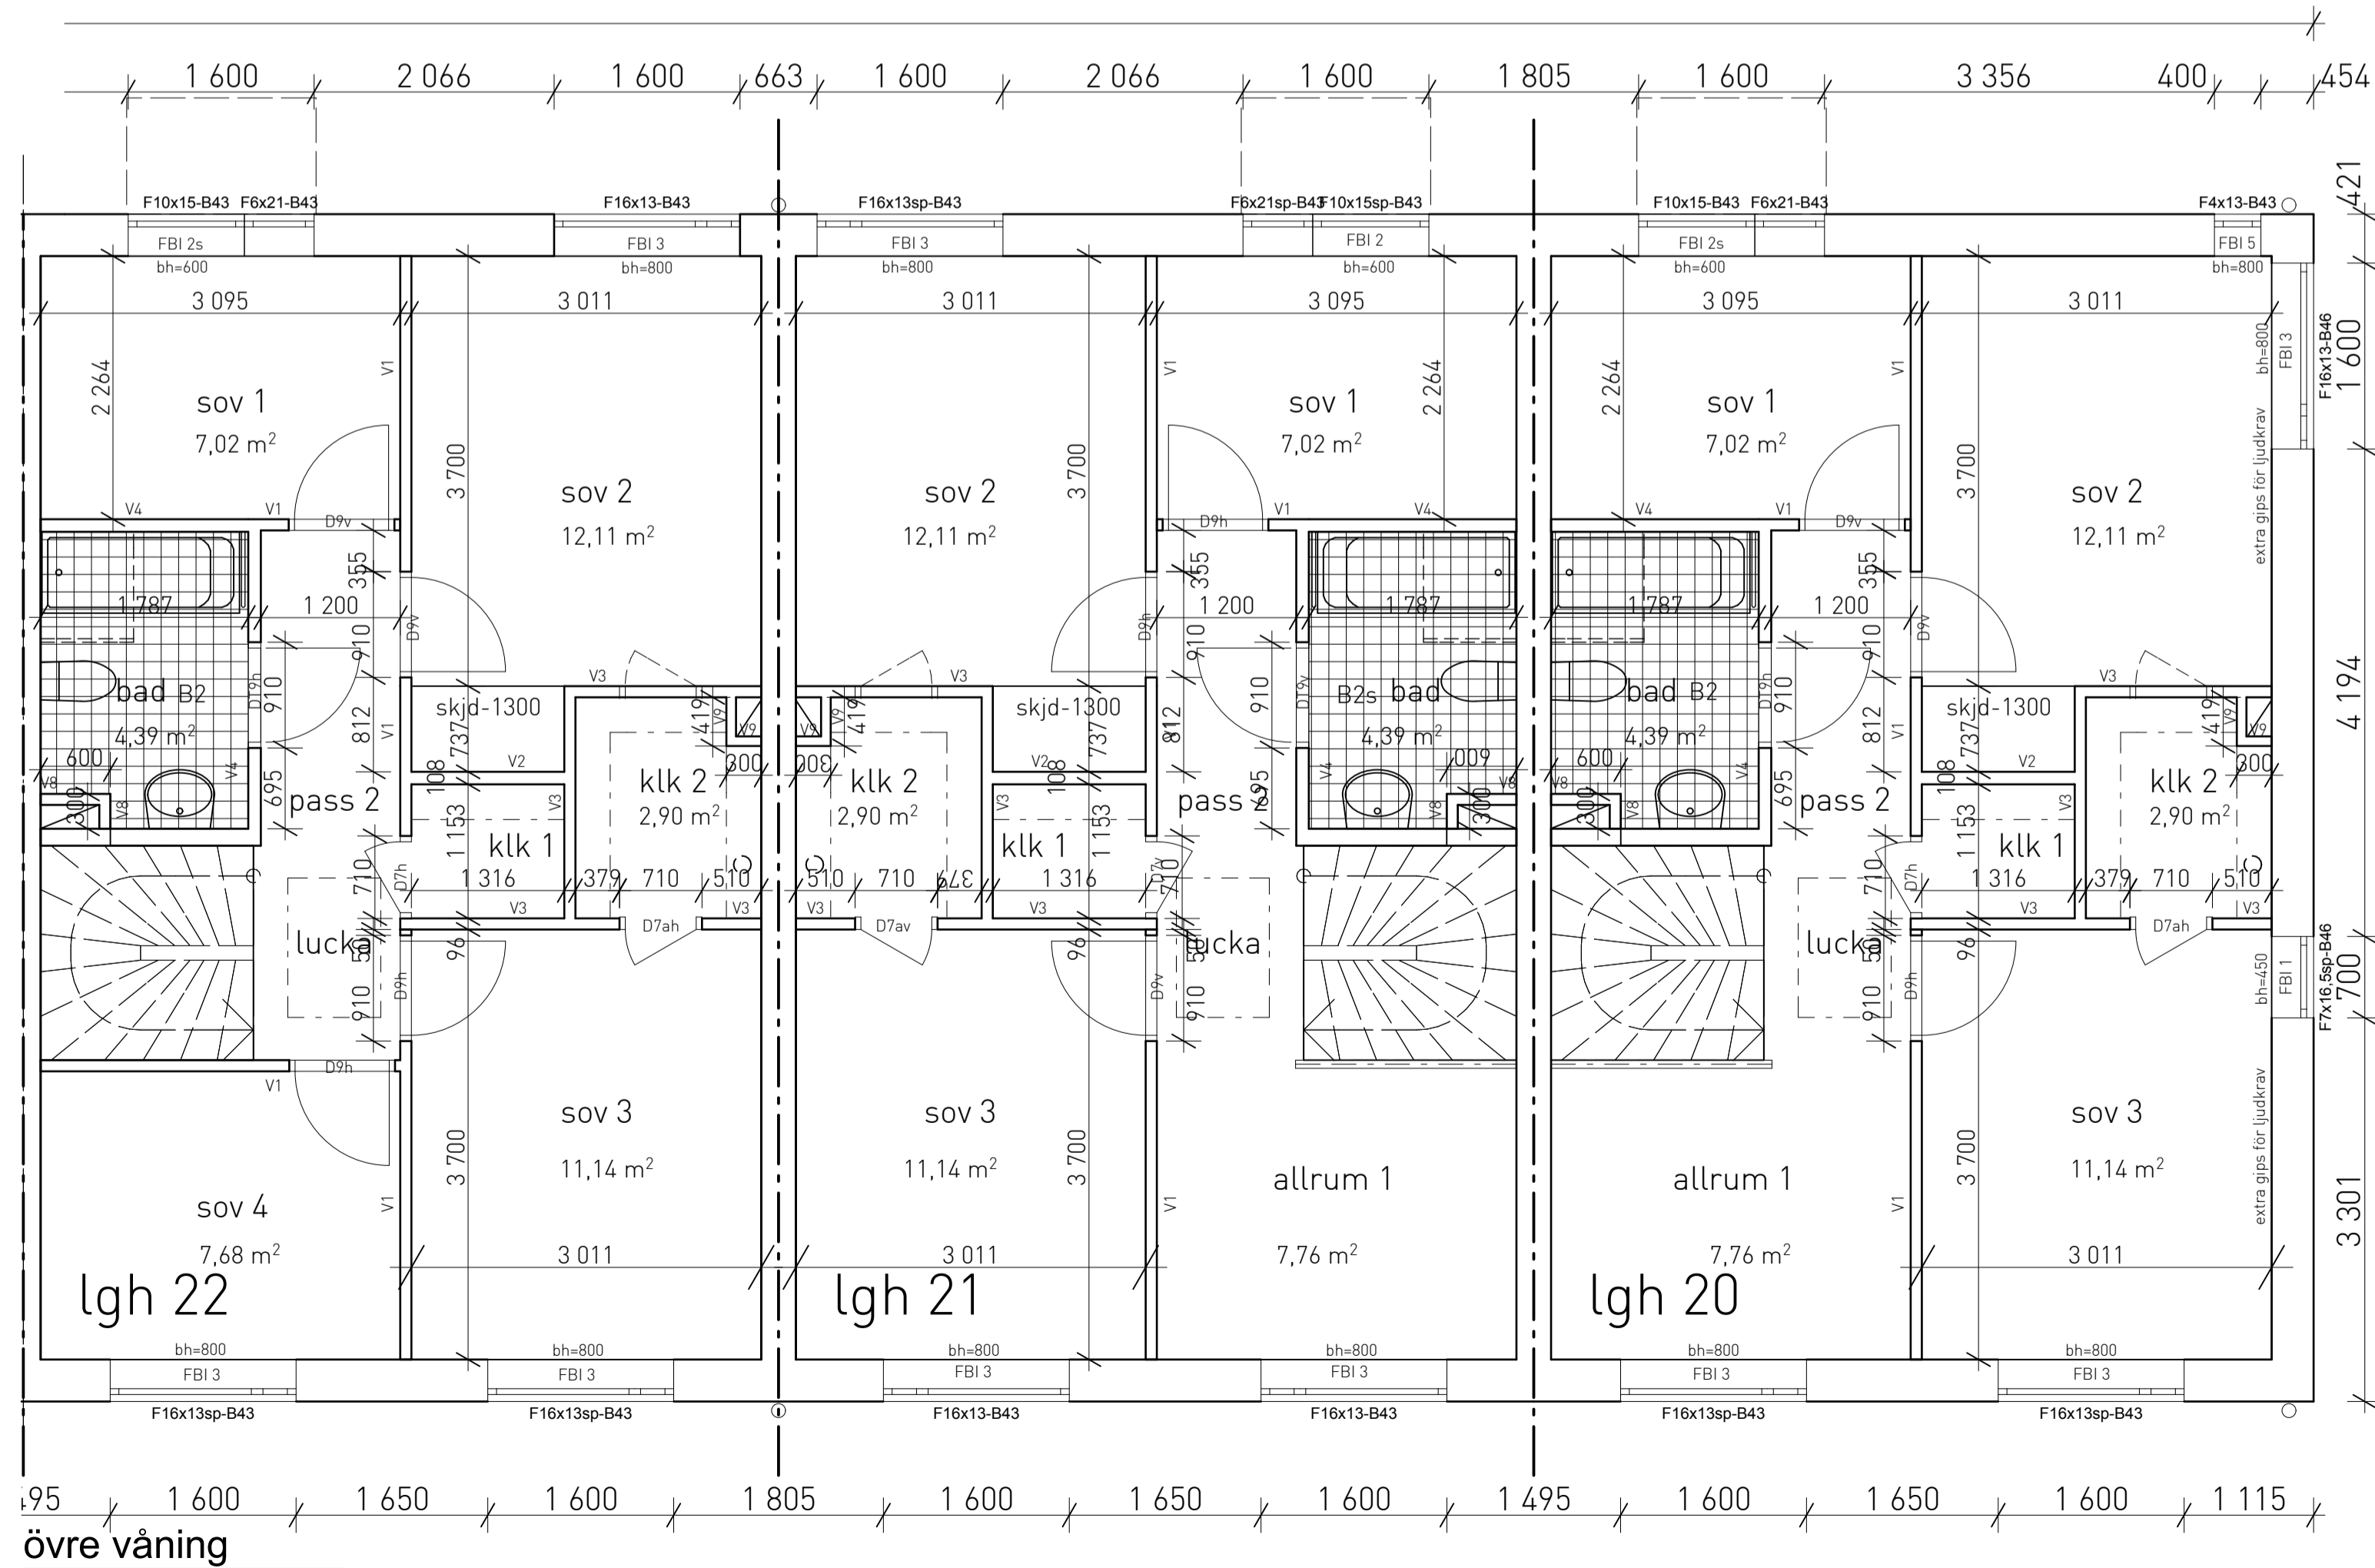

övre våning

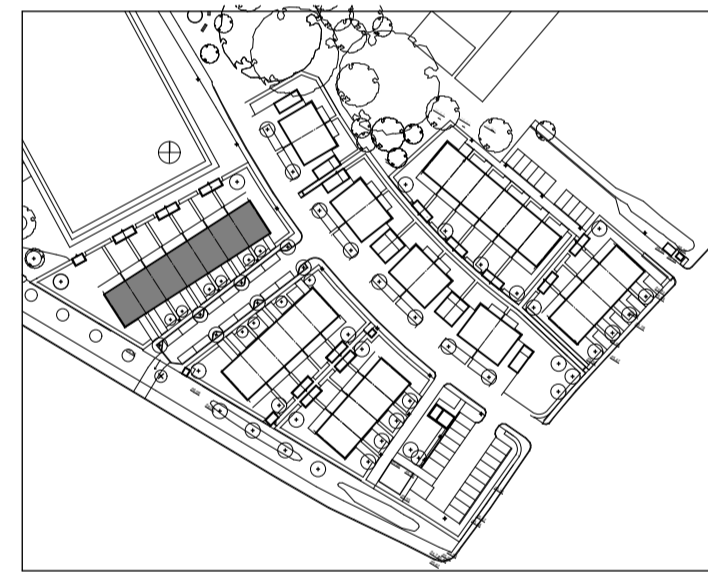

BET	ANT	ÄNDRINGEN AVSER	DATUM	SIGN
RELATIONSHANDLING				
LÅNGBRODAL				
<div><div></div><div><div>NCC Construction Sverige AB</div><div>Region Boende Stockholm</div><div>170 80 Solna (besök: Valgatan 3)</div><div>tel 08-555 510 00</div><div>www.ncc.se</div></div></div>				
	Brunnberg & Forshed		Tel: 08-617 61 00 Fax: 08-650 19 81 e-post: n.f@brunnbergforshed.se	
	ÅWL		Tel: 08-555 786 37 Fax: e-post:	
	WSP		Tel: 08-545 228 09 Fax: e-post:	
	Briab		Tel: 08-410 102 58 Fax: e-post:	
	Ingemansson		Tel: 010-505 60 37 Fax: e-post:	
	Totalkonsult		Tel: 034-68 14 20 Fax: e-post:	
UPPDRAG NR		RITAD AV / KONSTR AV		HANDLÄGGARE
NCCS 0135		/		IM
DATUM		ANSVARIG		
111117		ANN-CHRISTIN OHLANDER		
Länga C, planer övre våning				
SKALA A1		NUMMER		BET
1:50		A306-06		