

FÖRESKRIFTER

Installationerna skall utföras i enlighet med Elinstallationsreglerna SS 436 4:0 00 utgåva 2 och Svensk Standard SS 437 01 46. Krav på skyddsklass med hänsyn till placering inom zon skall beaktas.

Grupplednings ledarare skall vara FK 1,5 mm2 om ej annat anges. Ledningar till armatur och uttag utomhus skall vara EKK.

Armaturer enligt separat armaturförteckning. Där liffitering saknas monteras lampputtag.

Anslutning till yttre nät enligt anvisningar från el-leverantören. Vid inkoppling av tele/data/tv skall nätägarens anvisningar följas. Tomrör för ev. slavräkenverk för varfemåtare, lastomkoppling och dylikt enligt lokala föreskrifter. (Anges ej på ritning)

Tele/data/tv utföres som elnåtsdistriberat system.

VP Frånluft/svärmepump Comfort zone 50
Frånluft/svärmepump inkopplas enligt tillverkarens anvisningar.

Golvvärme inkopplas enligt tillverkarens anvisningar.
Rörutlopp för golvvärmegivare: antal och placering enligt golvvärmeleverantören.

GC Gruppcentral, normcentral med ca. 20 % reservplatser.
FM Fasadmåttarskåp för inbyggnad, med låda för tele-anslutning.
Huvudsäkring dimensioneras av el-installatör bl.a. med hänsyn till eventuell belastningsvakt.


V Belysning och uttag på vind.
1 Enkelt väguttag +1000 i samband med brytare.
Monteras i 2-fackssam.
- Dubbelt väguttag +200 där ej annat anges.

4. Trevägsuttag i hörnbox.
8 Tvåvägsuttag +800 mm över golv,
11 Tvåvägsuttag +1150 mm över golv.
12 Envägsuttag +1200 mm över golv.
13 Tomrör och dosor för framtida markis. Uvändigftr rörutlopp placeras i nivå med fönstrets överkant. Tomrör dräges från kopplingsdoosa till GC.
14. Envägsuttag +1300 mm över golv.

I lägenhetsskilljande väggar skall brandklassade dosor användas.
Utomhusbelysning monteras generellt +1900 mm i förhållande till golv.

Bokstav "a, b, c..." anger samband mellan strömslätare och belysningsarmatur eller uttag.
Siffror i ringar hänvisar till säkringsgrupp placerad i GC.
Se enhetschema ritning E69-02.

I övrigt gäller BBR.

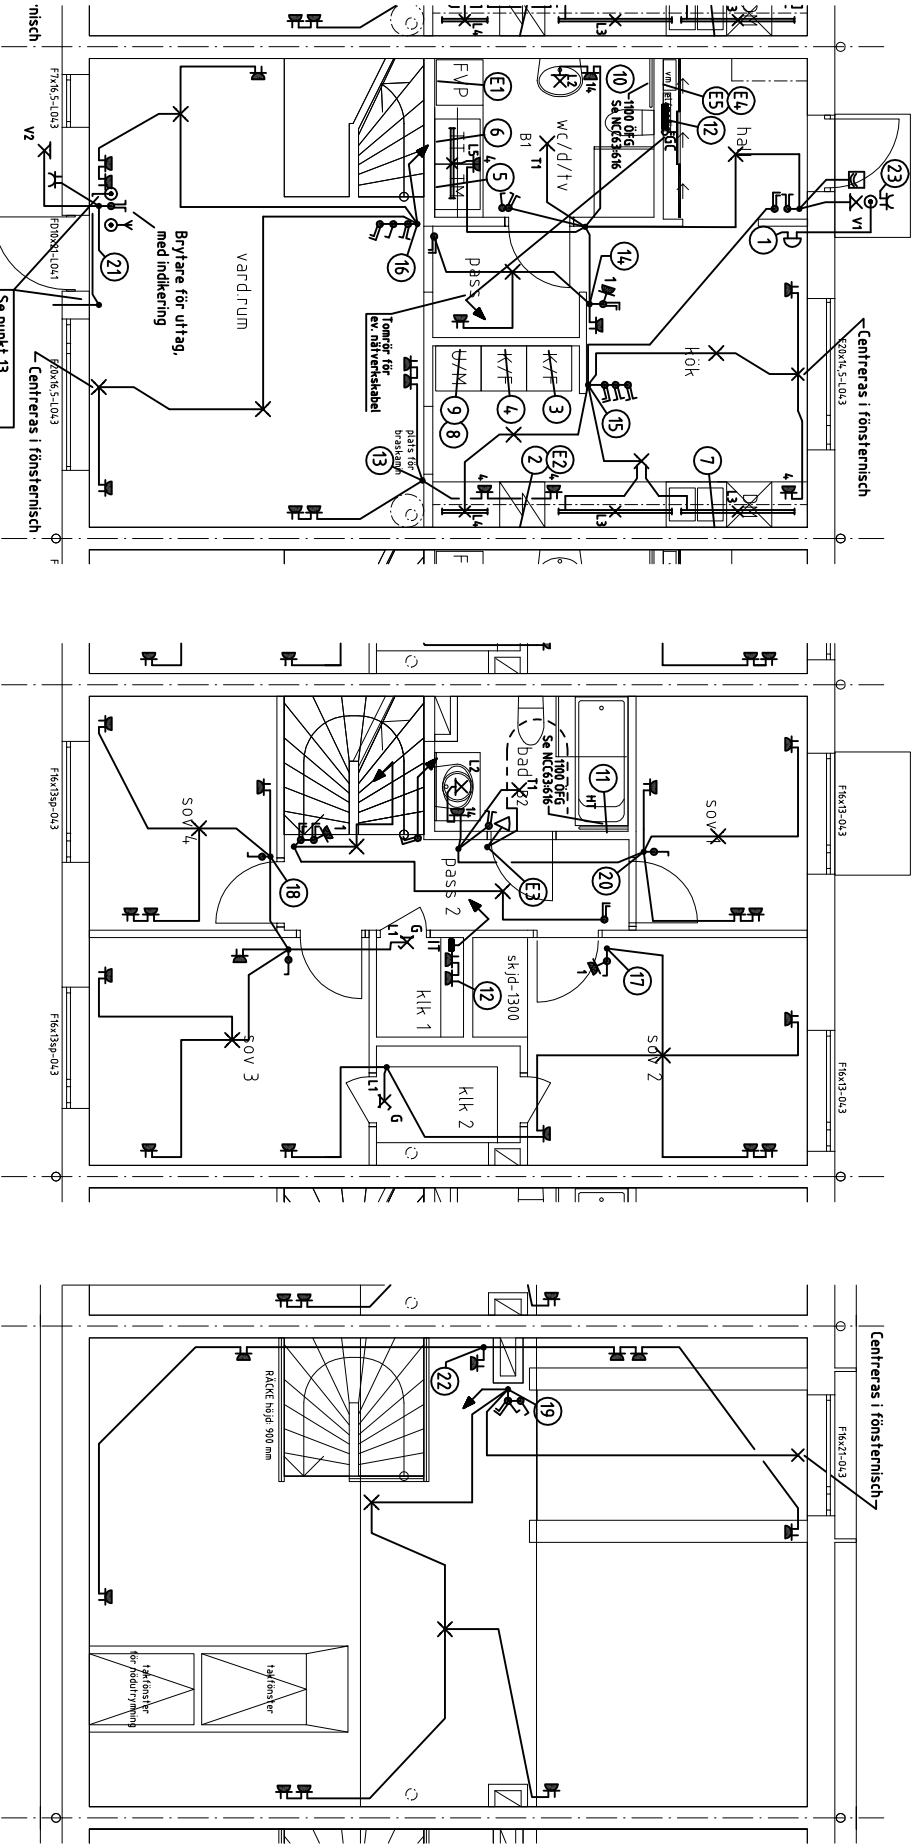

- G

×

Garderobsbelysning
- ▽
- Temperaturgivare.
Rumstermostat anslutes till golvvärmecentral enligt golvvärmeleverantörens anvisningar.
- ×

×
- Armatur på vägg
- ×

×
- Armatur i tak
- L
- Lampputtag på vägg
- ⏏
- Rörelsedetektor
- ↳
- Brytare
- ⇄
- Dubbel brytare
- ⇄
- Trappomkastare
- ⇄
- Väguttag med dubbla uttag
- ⇄
- Återfjädrande tryckknapp
- ⏏
- Trådlös tryckknapp Eljo Connect E 17 007 01
- ⏏
- Enkelt RJ45-uttag.

För lägenheter med alternativ planlösning på plan 2 och/eller plan 3, se E63:13.

BET	ANT	ÄNDRIKEN AVSR	DATUM	SIGN
RH RELATIONSHANDLING				
LÅNGBRODAL				
UPPDRAG NR		RITAD AV / KONSTR AV	Fredrik Östman	HANDLAGARE
DATUM	2011-12-06	ANSVARIG	HA	
Lägenhet: 8, 9 EL-INSTALLATIONER				
SKALA	A1: 1:50 A3: 1:100	NUMMER	E63:10	BET