




STANDARDUTFÖRANDE  
INREDD VIND MED ALLRUM

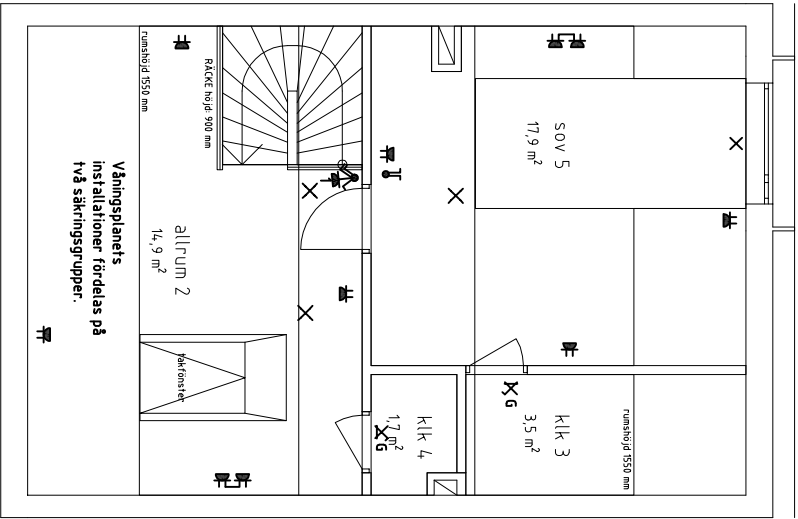


ALT 3:1  
INREDD VIND MED ALLRUM  
OCH ETT SOVRUM

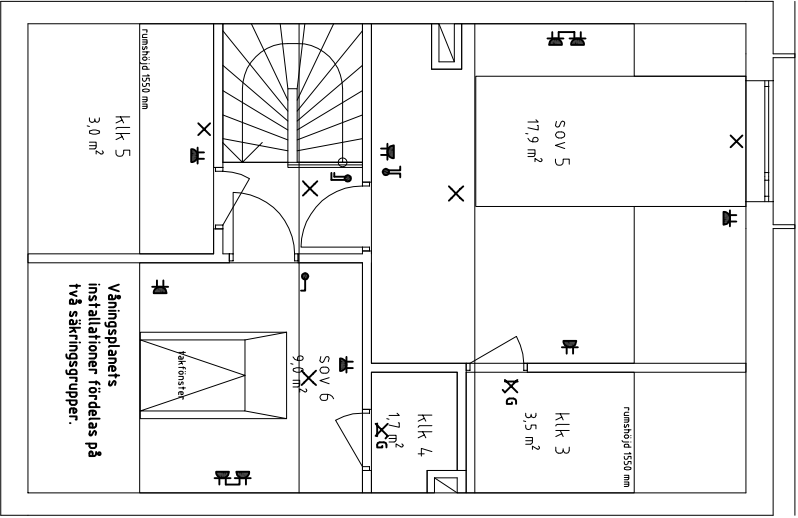


ALT 3:2  
INREDD VIND MED TVÅ SOVRUM  
OCH KLK

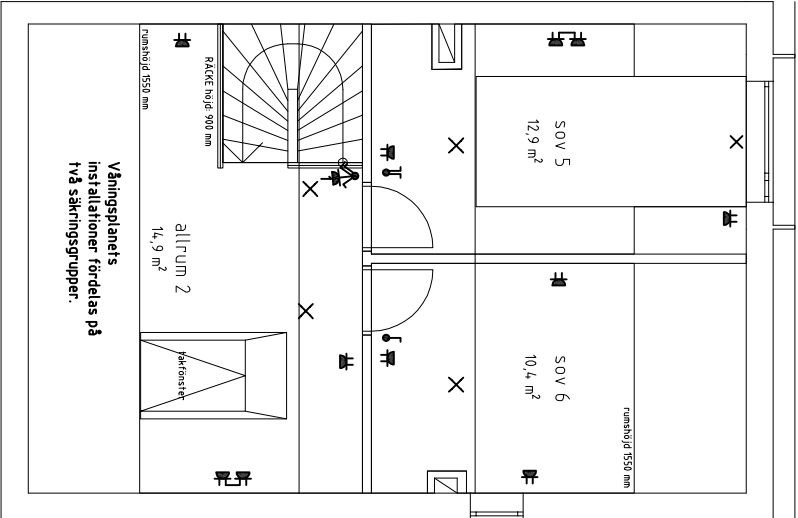


ALT 3:3  
INREDD VIND VID "GAVEL B" MED ALLRUM  
OCH TVÅ SOVRUM

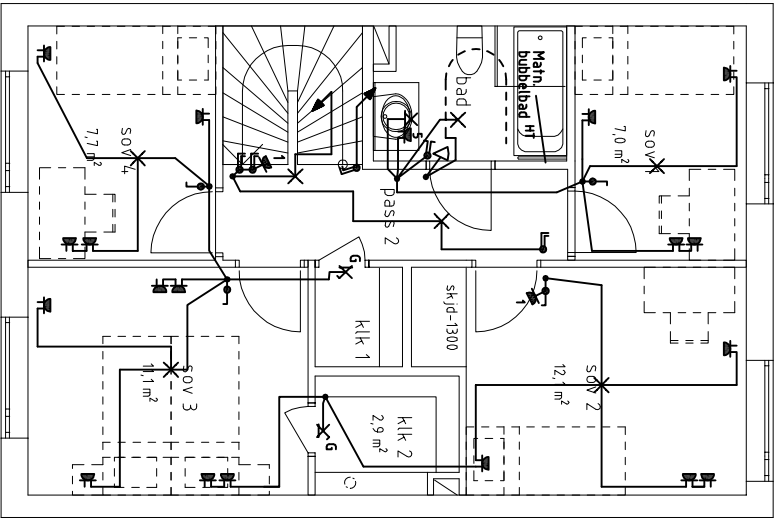

STANDARDUTFÖRANDE  
ÖVRE VÅNING MED FYRA SOVRUM

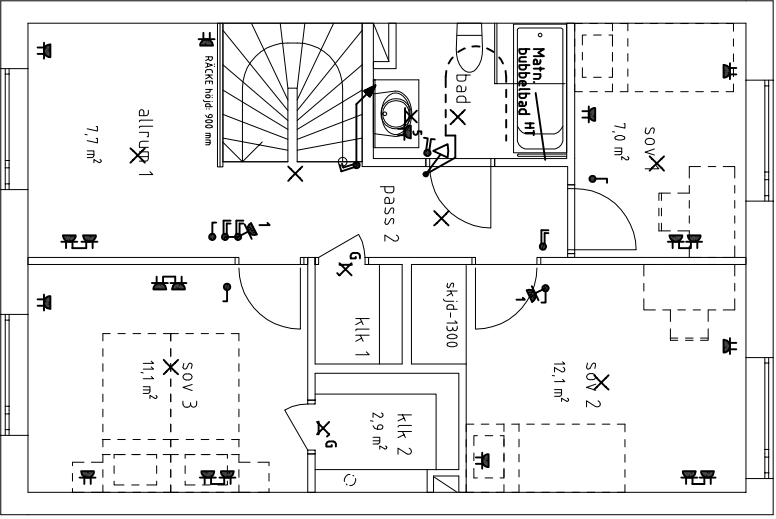

ALT 2:1  
ÖVRE VÅNING MED TRE SOVRUM  
OCH ALLRUM

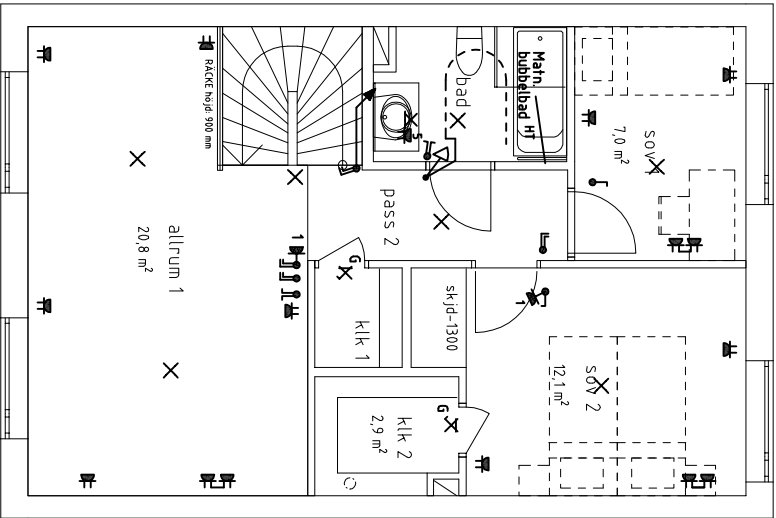

ALT 2:1  
ÖVRE VÅNING MED TVÅ SOVRUM  
OCH ALLRUM

FÖRKLARING

- Enkelt vägguttag +1000 i samband med brytare. Monteras i 2-fackssram.
- Dubbelt vägguttag +200 där ej annat anges.
- Uttag med automatiskt fränslag +1200 mm över golv (linert).
- Trevägsuttag i hörnbox.
- Envägsuttag anpassas i inredning.
- Dosa för anslutning av spotlighttråto.
- Styrft uttag för anslutning av spotlight's i köksinredning.
- Tvåvägsuttag +800 mm över golv.
- Tvåvägsuttag +1150 mm över golv.
- Envägsuttag +1200 mm över golv.
- I lägenhetsskiljande väggar skall brandklassade dosor användas.
- Utomhusbelysning monteras generellt +1900 mm i förhållande till golv.

Bokstav "a, b, c..." anger samband mellan strömsällare och belysningsarmatur eller uttag.

I övrigt gäller BBR.

- G X Garderobsbelysning
- V Temperaturgivare.
- Rumstermostat anslutes till golvvärmecentral enligt golvvärmeleverantörens anvisningar.
- X Armatur på vägg
- X Armatur i tak
- L Lampputtag på vägg
- ☐ Rörelsedetektor
- Brytare
- Dubbel brytare
- Trappomkastare
- Vägguftag med dubbla uttag
- Återjädrande tryckknapp
- Trådlös tryckknapp Eljo Connect E T1 007 01

BET	ANT	ÄNDERKEN AVSER	DATUM	SIGN
RH RELATIONSHANDLING				
LÅNGBRODAL				
NCC Construction Sverige AB Region Boreas Stockholm 110 80 Södra Borsås, Vällingby 31 Tel 08-585 510 00 www.ncc.se				
Brunberg & Fenchel			Tel: 08-677 61 00 Fax: 08-650 19 81 e-post: <a href="mailto:lan@brunbergfenchel.se">lan@brunbergfenchel.se</a>	
AWL			Tel: 08-555 786 37 Fax: e-post:	
SZ Konsult			Tel: 08-545 228 09 Fax: e-post:	
Bråb			Tel: 08-410 025 58 Fax: e-post:	
Ingemarsson			Tel: 010-505 60 37 Fax: e-post:	
Totalkonsult			Tel: 0346-71 30 40 Fax: 0346-614 05 e-post: <a href="mailto:teknisk@totalkonsult.com">teknisk@totalkonsult.com</a>	
UPDRAG NR			RITAD AV / KONSTR AV	
2011-12-06			HÅ	
Tillvalsritning			Plac. av uttag, armaturer, brytare mm.	
EL-INSTALLATIONER			E63:13	
SKALA			BET	
A1: 1:50				
A3: 1:100				