

TECKENFÖRKLARING

- FASTIGHETSGRÄNS
- BEFINTLIG HÖJD
- NY MARKHÖJD
- BEFINTLIG TRÄD
- NYTT UPPSTÄMMAT TRÄD
- GRÄNTKANTSTÖD, H=0cm
- GRÄNTKANTSTÖD, H=12 CM
- FÖRSÄNKT, FASAT KANTSTÖD H=6 CM
- KANTSTÖD AV BTG . H=16cm
- STÖDMUR L-ELEMENT
- KUPOLPLATTOR AV BTG, VITA
- ENTRÉ, PRIMÄR/SEKUNDÄR
- BEF. DAGVATTENBRUNN
- DAGVATTENBRUNN (DB)
- KUPOLBRUNN
- BELYSNINGSSAMMÅTUR
- KA
- ASFALT KÖRYTTA
- ASFALT GÅNGTTA
- PL
- PLATTYTTA
- SM
- STENMÅDL
- MAKADAMYTTA
- G1
- GRÄSTURF
- S1
- INSNNSKYTD, H=1800
- S2
- STAKET H=800
- S3
- BULLJRSKÄRM, H=1800
- S4
- P-PLANKA
- TRAFIKSKYLT MED LITTERA

HÄNVISNING


NORMALSEKTIONER ENL. RITN. M16-10-02
TRAFIKSKYLTAR ENL. SFS 2007:90
VÄGMÄRKESFÖRORDNINGEN

RELATIONSHANDLING

Stockholm 2011-11-15

Jan-Olof Frörlinger
NCC MARK

RELATIONSHANDLING

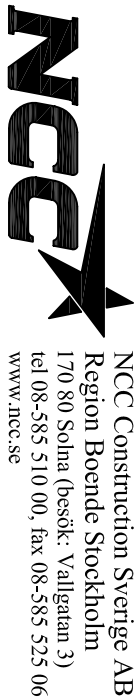

UPPRÄTT NR	10505	SPÅ	SPÅ
DATUM	2010.02.12	LARS SPÅNGBERG	

LÅNGBRODAL
GATA OCH UTFART
PLAN

SKALA A1/A3	NUMMER	BET
1:400/1:800	6573_149SVG-0001	