


För lägenheter med alternativ planlösning på plan 2 och/eller 3, se V56:04

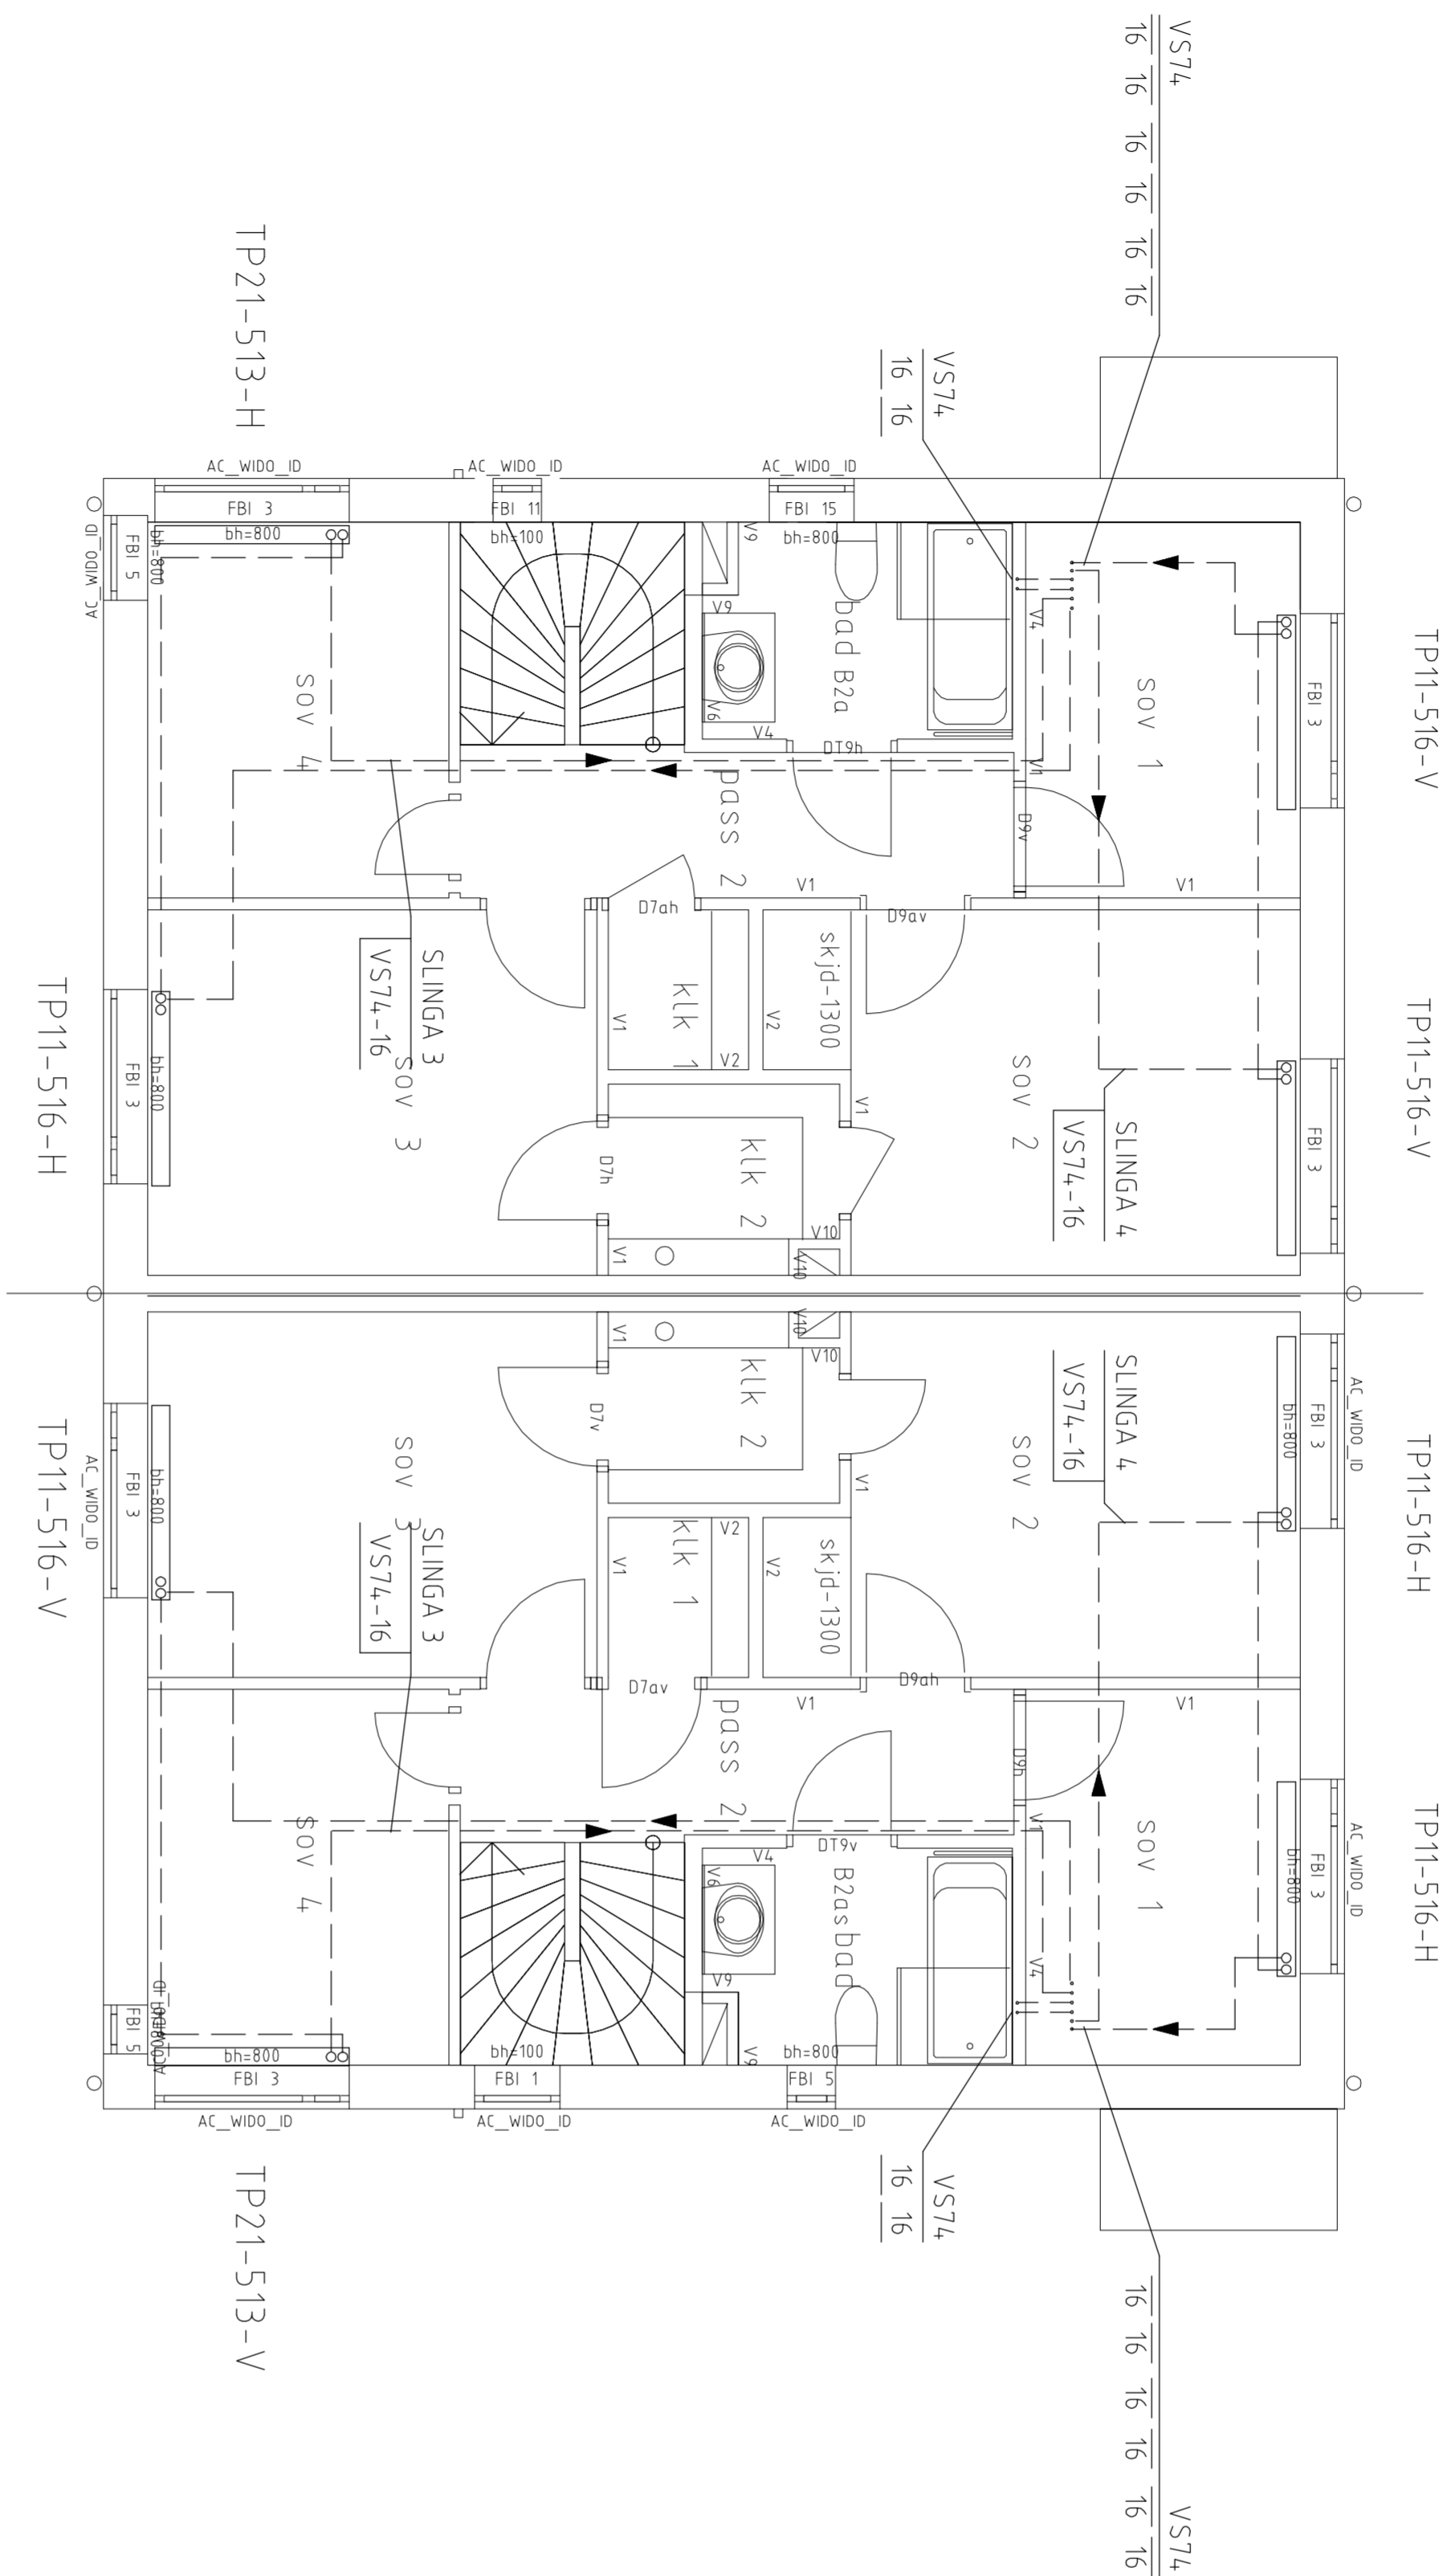

OBS! Vissa radiatorer skall kompletteras med radiatortilluftdon, se gällande ventilationsritning

Radiatorer vid fönster är tänkta att sitta på 150 mm överg färdigt golv.
Om annan höjd väljs måste hänsyn tagas med håltagning för radiatortilluftdon.

FÖRESKRIFTER

Samtliga kopplingar skall utföras med typgodkända detaljer och metoder.

Frånluftvarmepump inkopplas enligt tillverkarens anvisningar

Ledningar monteras med hänsyn till expansion.

VS74 Värmebärare sekundär, LK:s värmerör PE-X RiR

FR21 Fördelingsrör Radiatorslingor. Med avstängningsventil och stryventil till respektive radiatorslingor.

TP: Radatorer fabrikat Thermopanel med förmonterade koppel för bottenanslutning, fabriksinställda ventiler för flöde 35 % Radatorer som anges med Ventilinställning 50 %, ändras inställningsvärdet från 35 % till 50 % av RE.

Utlefftsdon Thermopanels typ EV

TCN. Konvektorer fabrikat Thermopanel med förmonterade koppe

35 %. Radiatorer som anges med Ventilinställning 50 %, ändras inställningsvärdet från 35 % till 50 % av RE.

Allt material och komponenter skall vara typgodkända och vanligen förekommande på den svenska marknaden.

I övrigt gäller BBR


Injusteringsvärden för radiator slingor

Slinga 3: 0,030 l/s 2,55 kPa

Slinga 5: 0,059 l/s 19,3 kPa

Värmepumpens cirk.pump hastighet: 3

Volym radiatorsystem ca 75 liter

BT	AV	ANMÄRKNINGAR	DATUM	SIGN.
RH RELATIONSHANDLING				
LÅNGBRODAL				
Datum 2011-12-01 Ansvarig Heltjänst Heltjänst				
PARTUS plan 2 VARME-INSTALLATIONER				
SÅLA A1 150 A3 1100	NIVÅER V56 02P			BET