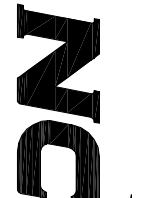


[illegible]

Obs!
Installationsutrymme i entré för
fördelning Värme, KV, VV samt VM
se V58:01 och V58:02

Samtliga kopplingar skall utföras med typgodkända detaljer och metoder. Vattenrör som förlägges dolt utföres som PEX Rör i Rör.

BT	ANT	ANDRÖKNEN AVSER	DATUM	SIGN
RH RELATIONSHANDLING				
LÅNGBRÖDAL				
				
NCC Construction Sverige AB Rego Service Stockholm 706 884 Sleska Vagnen 3) Hc 08-558 570 www.ncc.se				
		Bromberg & Forshed	Tel. 08-637 61 00 Fax: 08-630 91 86 E-post: bromberg@forshed.se	
		ANL	Tel. 08-555 786 37 Fax: e-post:	
		SZ Konsult	Tel. 08-545 228 09 Fax: e-post:	
		Briab	Tel. 08-4410 02 58 Fax: e-post:	
		Ingemansson	Tel. 070-505 60 37 Fax: e-post:	
		Totalskissit	Tel. 034-811 20 Fax: 034-811 05 e-post: totalskissit@totalskissit.com	
		UPDRAG NR	R11AD AY / KONSTR AV	HANDLIGGARE
			K:ell M:rdsson	
		DATUM	ANSVARIG	
		2011-10-01	Hellene Andersson	
RADHUS typ 1 LÅNGA E lgh 1-6 plan 1				
VA-INSTALLATIONER				
SKALA		NUMMER		BET
A3: 1:100				
A3: 1:200		V52-01R		