

FÖRESKRIFTER

Installationsreglerna i enlighet med Elinstallationsreglerna SS 436 4:0 00 utgåva 2 och Svensk Standard SS 437 01 46. Krav på skyddsklass med hänsyn till placering inom zon skall beaktas.

Grupplednings ledarare skall vara FK 1,5 mm2 om ej annat anges. Ledningar till armatur och uttag utomhus skall vara EKK.

Armaturer enligt separat armaturförteckning. Där liffitering saknas monteras lampputtag.

Anslutning till yttre nät enligt anvisningar från el-leverantören. Vid inkoppling av tele/data/tv skall nätägarens anvisningar följas. Tomrör för ev. slavarbeteverk för varfemåtare, lastomkoppling och dylikt enligt lokala föreskrifter. (Anges ej på ritning)

Tele/data/tv utföres som elnätstidsriberat system.

Vp Frånluft/svärmepump Comfort zone 50
Frånluft/svärmepump inkopplas enligt tillverkarens anvisningar.

Golvvärme inkopplas enligt tillverkarens anvisningar.
Rörutlopp för golvvärmegivare: antal och placering enligt golvvärmeleverantören.

GC Gruppcentral, normcentral med ca. 20 % reservplatser.
FM Fasadmåttarskåp för inbyggnad, med låda för tele-anslutning.
Huvudsäkring dimensioneras av el-installatör bl.a. med hänsyn till eventuell belastningsvakt.

V Belysning och uttag på vind.
1 Enkelt väguttag +1000 i samband med brytare.
Monteras i 2-fackssram.
- Dubbelt väguttag +200 där ej annat anges.
4 Trevägsuttag i hörnbox.
8 Tvåvägsuttag +800 mm över golv,
11 Tvåvägsuttag +1150 mm över golv,
12 Envägsuttag +1200 mm över golv.
13 Tomrör och dosor för framtida markis. Uvändigrt rörutlopp placeras i nivå med fönstrets överkant. Tomrör dräges från kopplingsdoosa till GC.
14 Envägsuttag +1300 mm över golv.

I lägenhetsskiltande väggar skall brandklassade dosor användas.
Utomhusbelysning monteras generellt +1900 mm i förhållande till golv.
Bokstav "a, b, c..." anger samband mellan strömförlare och belysningsarmatur eller uttag.
Siffror i ringar hänvisar till säkringsgrupp placerad i GC.
Se enhljsscherna ritning E69:02.

I övrigt gäller BBR.

BET	ANT	ÄNDRIKEN AVSR	DATUM	SIGN
RH RELATIONSHANDLING				

LÅNGBRODAL




NCC Construction Sverige AB
Region Boreas Stockholm
710 80 Sofia (Borås, Vällingby 3)
Tel 08-585 510 00
www.ncc.se

	Brunberg & Ferhed	Tel: 08-617 61 00 Fax: 08-650 19 81 e-post: n@brunbergferhed.se
	AWL	Tel: 08-555 786 37 Fax: e-post:
	SZ konsult	Tel: 08-545 228 09 Fax: e-post:
	Briab	Tel: 08-448 102 58 Fax: e-post:
	Ingemarsson	Tel: 010-505 60 37 Fax: e-post:
	Totalskult	Tel: 0346-71 30 40 Fax: 0346-814 95 e-post: m@totalskult.com
UPPDRA G NR	RITAD AV / KONSTR AV Fredrik Östman	HANDLAGARE
DATUM	ANSVARIG	HA
2011-12-06		

Lägenhet: 1, 19
EL-INSTALLATIONER

SKALA	NUMMER	BET
A1: 1:50 A3: 1:100	E63:06	

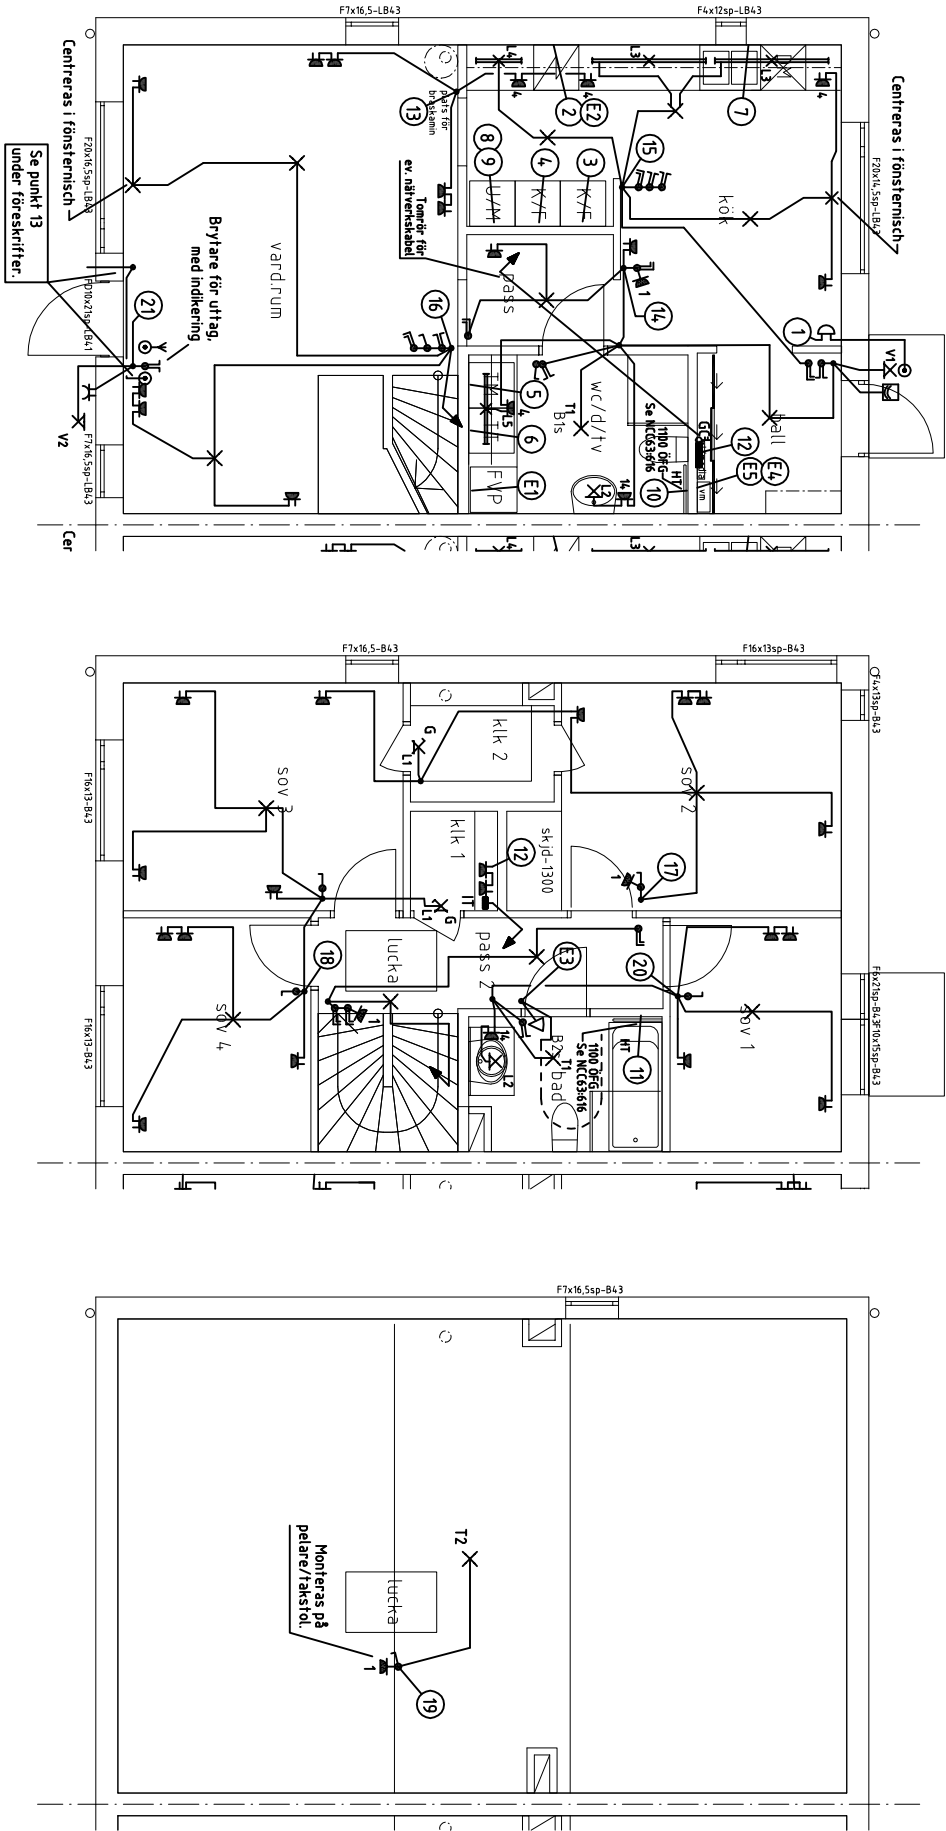

- G X Garderobsbelysning
- V Temperaturgivare.
- Rumstermostat ansluttes till golvvärmecentral enligt golvvärmelieferantörens anvisningar.
- X Armatur på vägg
- X Armatur i tak
- L Lampputtag på vägg
- Rörelsedetektor
- Brytare
- Dubbel brytare
- Trappomkastare
- Väguttag med dubbla uttag
- Återfjädrande tryckknapp
- Trådlös tryckknapp Eljo Connect E 17 007 01
- Enkelt RJ45-uttag.