




MÅTT AVSER UTSIDA FÄRDIG SOCKEL


○ = PÅLE

○ BP = BETONGPLINT Ø250
ENL. RITNING 11-K324-0113

FÖRESKRIFTER SE RITNING K300-001

GRUNDSNITT SE RITNING K324-0113
ARMERING SE GRUNDSNITT

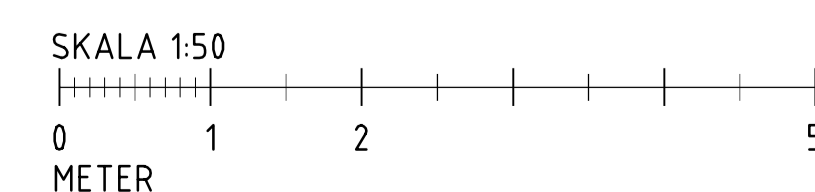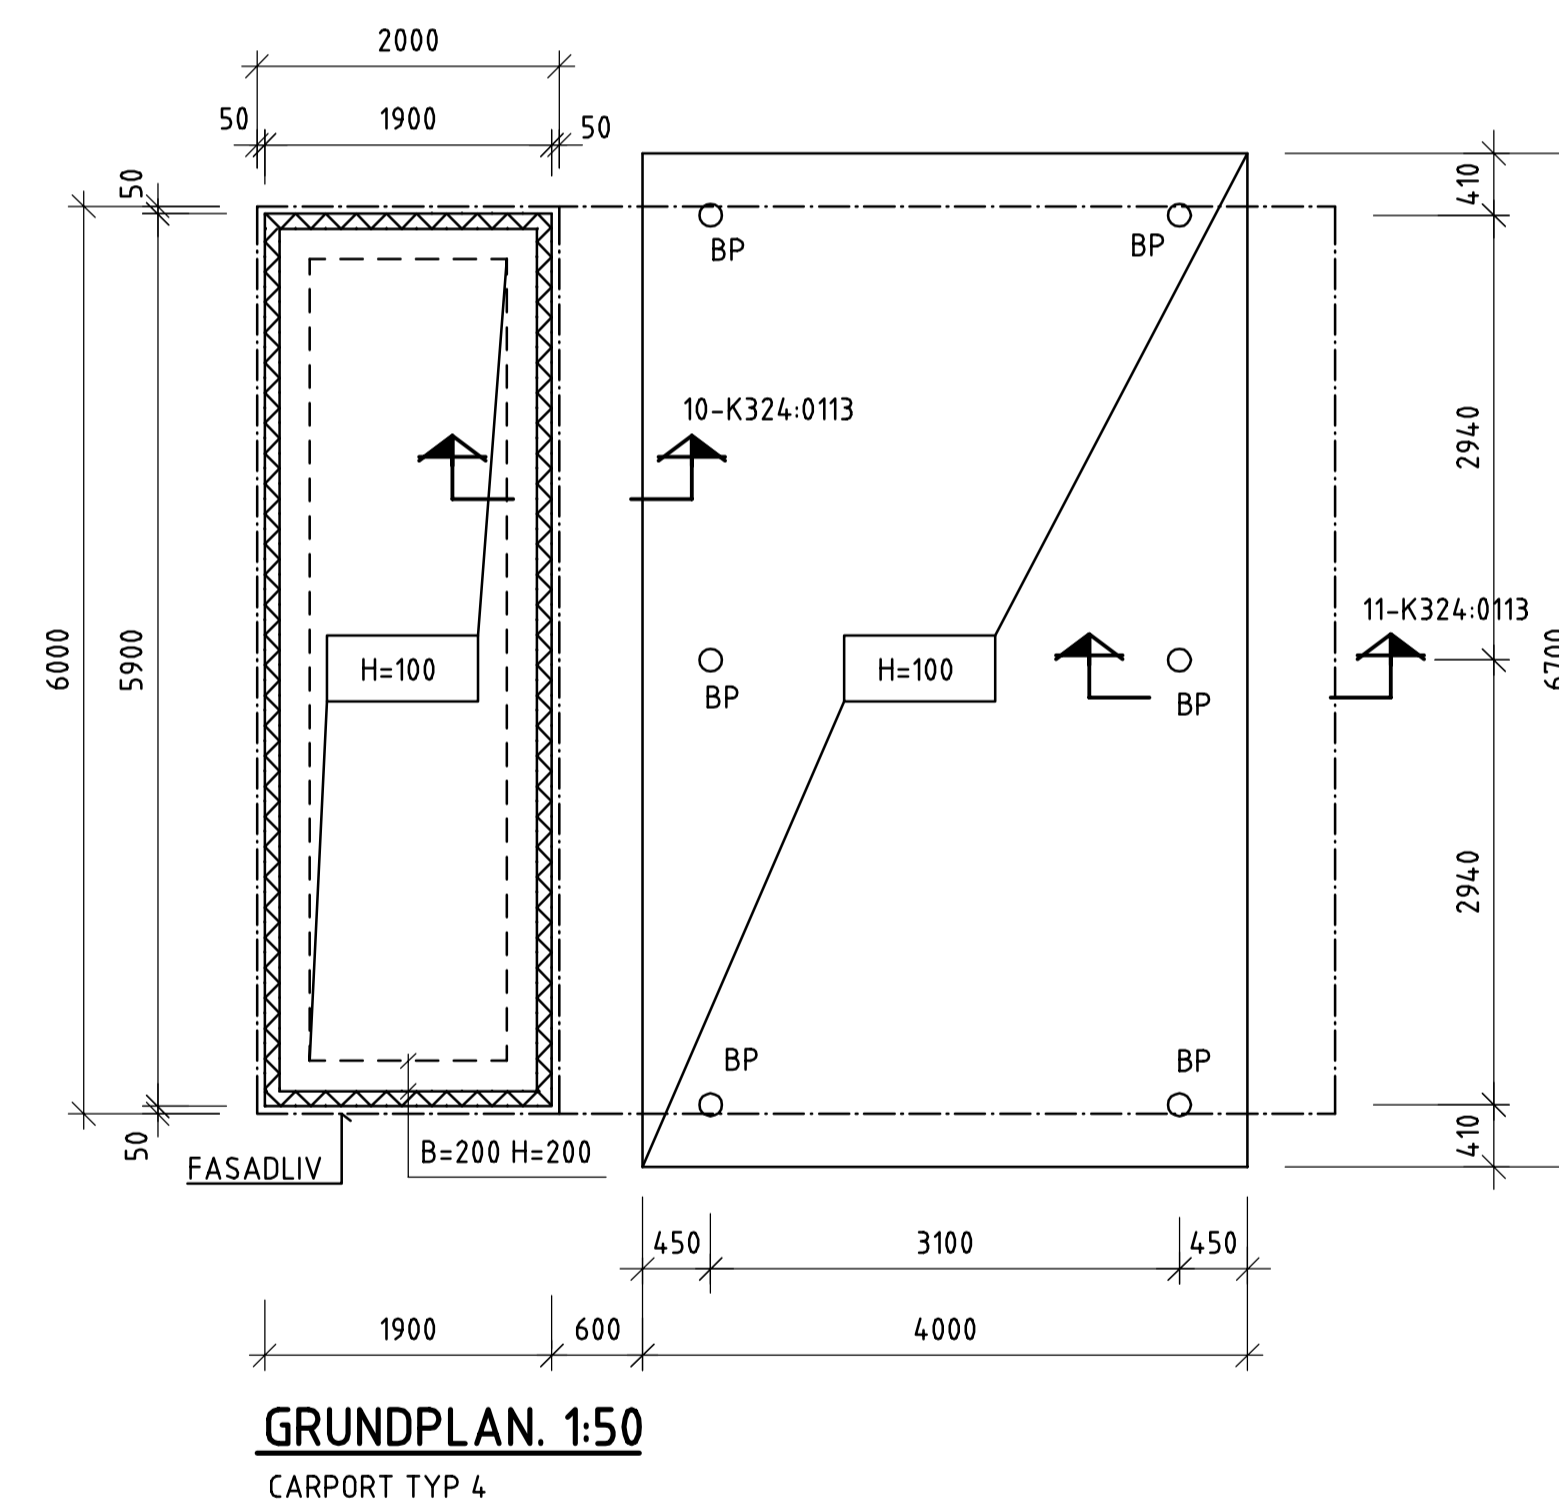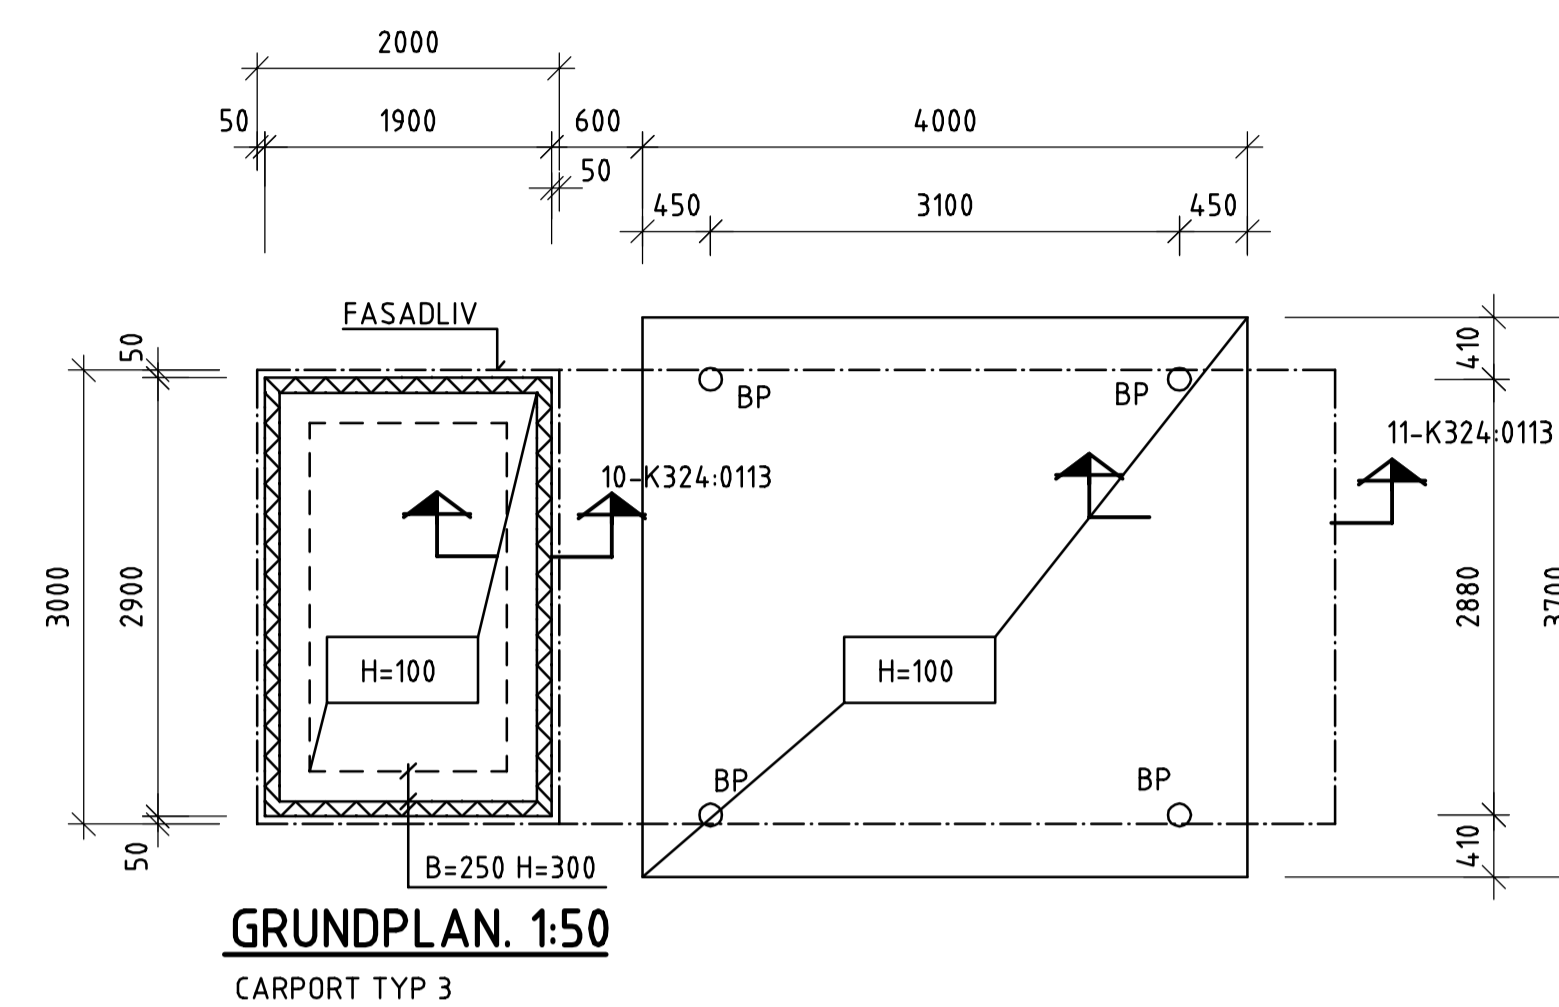

BET	ANT	ÄNDRINGEN AVSER	DATUM	SIG
RELATIONSBILDNING 11-11				
<div style="text-align: center;">  <p>NCC Construction Sverige AB Region Boende Stockholm 170 80 Solna (besök: Vällingby 3) Tel: 08-585 510 00 www.ncc.se</p> </div>				
		Brunnberg & Forsshed	Tel: 08-617 81 00 Fax: 08-650 19 81 e-post:	
		AWL	Tel: 08-555 786 37 Fax: e-post:	
		WSP Byggsprojektering	Tel: 08-688 60 00 Fax: 08-688 69 25 e-post: n.n@wspgroup.se	
		Briab	Tel: 08-410 102 58 Fax: e-post:	
		Ingemansson	Tel: 010-505 60 37 Fax: e-post:	
		Totalkonsult	Tel: 034-68 14 20 Fax: e-post:	
UPPDRAAG NR		RITAD AV	KONSTR AV	UPPDRAAGSLEDAR
10136729		HV /		H.VÄNMAN
DATUM		ANSVARIG		
LÅNGBRODAL				
FÖRRÅD TYP 1-2, CARPORT TYP 3-4				
GROVSOPRUM/TEKNIKRU				
GRUNDPLANER. MÅTT				
SKALA	NUMMER	BET		
A1: 1:50 A3: 1:100	K324-0010			