



INBYGGNADSBÄNKAR


FBI 1 (VÄGGTJOCKLEK)  
ANTAL: 83

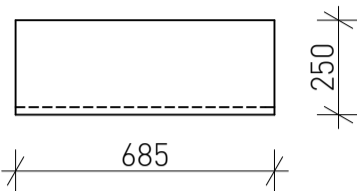


FBI 2  
ANTAL: 12

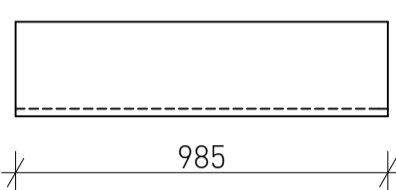


FBI 2s  
ANTAL: 10

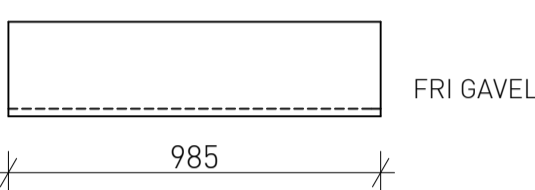


FBI 3  
ANTAL: 126

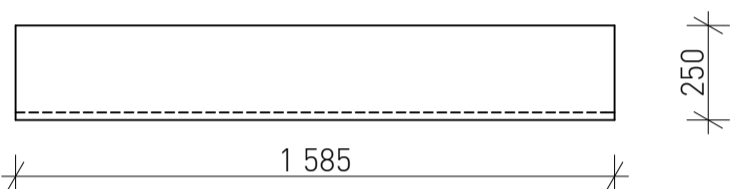

FBI 4  
ANTAL: 68

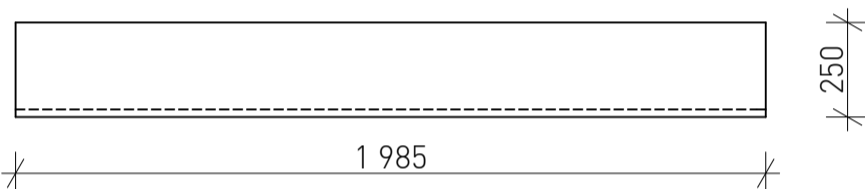

FBI 5  
ANTAL: 49

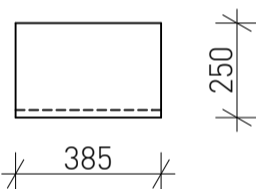

FÖRKLARINGAR

ALLA MÅTT I MILLIMETER

FÖRESKRIFTER

FÖNSTERBÄNKAR UTFÖRES ENL. SS 83 34 11. SMYGMÅTTEN FÖR INBYGGNADSBÄNK KONTROLLERAS PÅ PLATS AV BE. FÖRE TILLVERKNING. FÖNSTERBÄNKAR SKALL MÄRKAS MED LITTERA ENL. DENNA RITNING.

STENSORT OCH KULÖR: POLERAD KALKSTEN, GRÅBRUN PE-33 A 25 MM, EL. LIKV.

ÖVERSIDA OCH SYNLIGA SIDOR SKALL VARA POLERADE. SYNLIGA KANTER SKALL VARA FASADE ELLER RUNDADE MED R= CA 3. YTTERHÖRN AVRUNDADE MED R=10. DOLDA KANTER/SIDOR DÖVADE.

HÄNVISNINGAR

LITTERA SE PLANER  
A306-01 - 15

BET	ANT	ÄNDRINGEN AVSER	DATUM	SIGN
RELATIONSHANDLING				
LÅNGBRODAL				
<div><div></div><div>NCC Construction Sverige AB Region Boende Stockholm 170 80 Solna (besök: Valgatan 3) tel 08-555 510 00 www.ncc.se</div></div>				
	Brunnberg & Forshed		Tel: 08-617 61 00 Fax:08-650 19 81 e-post: n.f@brunnbergforshed.se	
	ÄWL		Tel: 08-555 786 37 Fax: e-post:	
	WSP		Tel: 08-545 228 09 Fax: e-post:	
	Briab		Tel: 08-410 102 58 Fax: e-post:	
	Ingemansson		Tel: 010-505 60 37 Fax: e-post:	
	Totalkonsult		Tel: 034-66 14 20 Fax: e-post:	
UPPDRAG NR NCCS 0135		RITAD AV / KONSTR AV LH /		HANDLÄGGARE IM
DATUM 111117		ANSVARIG ANN-CHRISTIN OHLANDER		
Fönsterbänkar				
SKALA A1 1:20		NUMMER A365-11		BET