




PLAN 1, BOTTENVÅNING LGH 1, 19

PLAN 2, OVRE VÅNING LGH 1, 19

PLAN 3, VINDSVÅNING LGH 1, 19

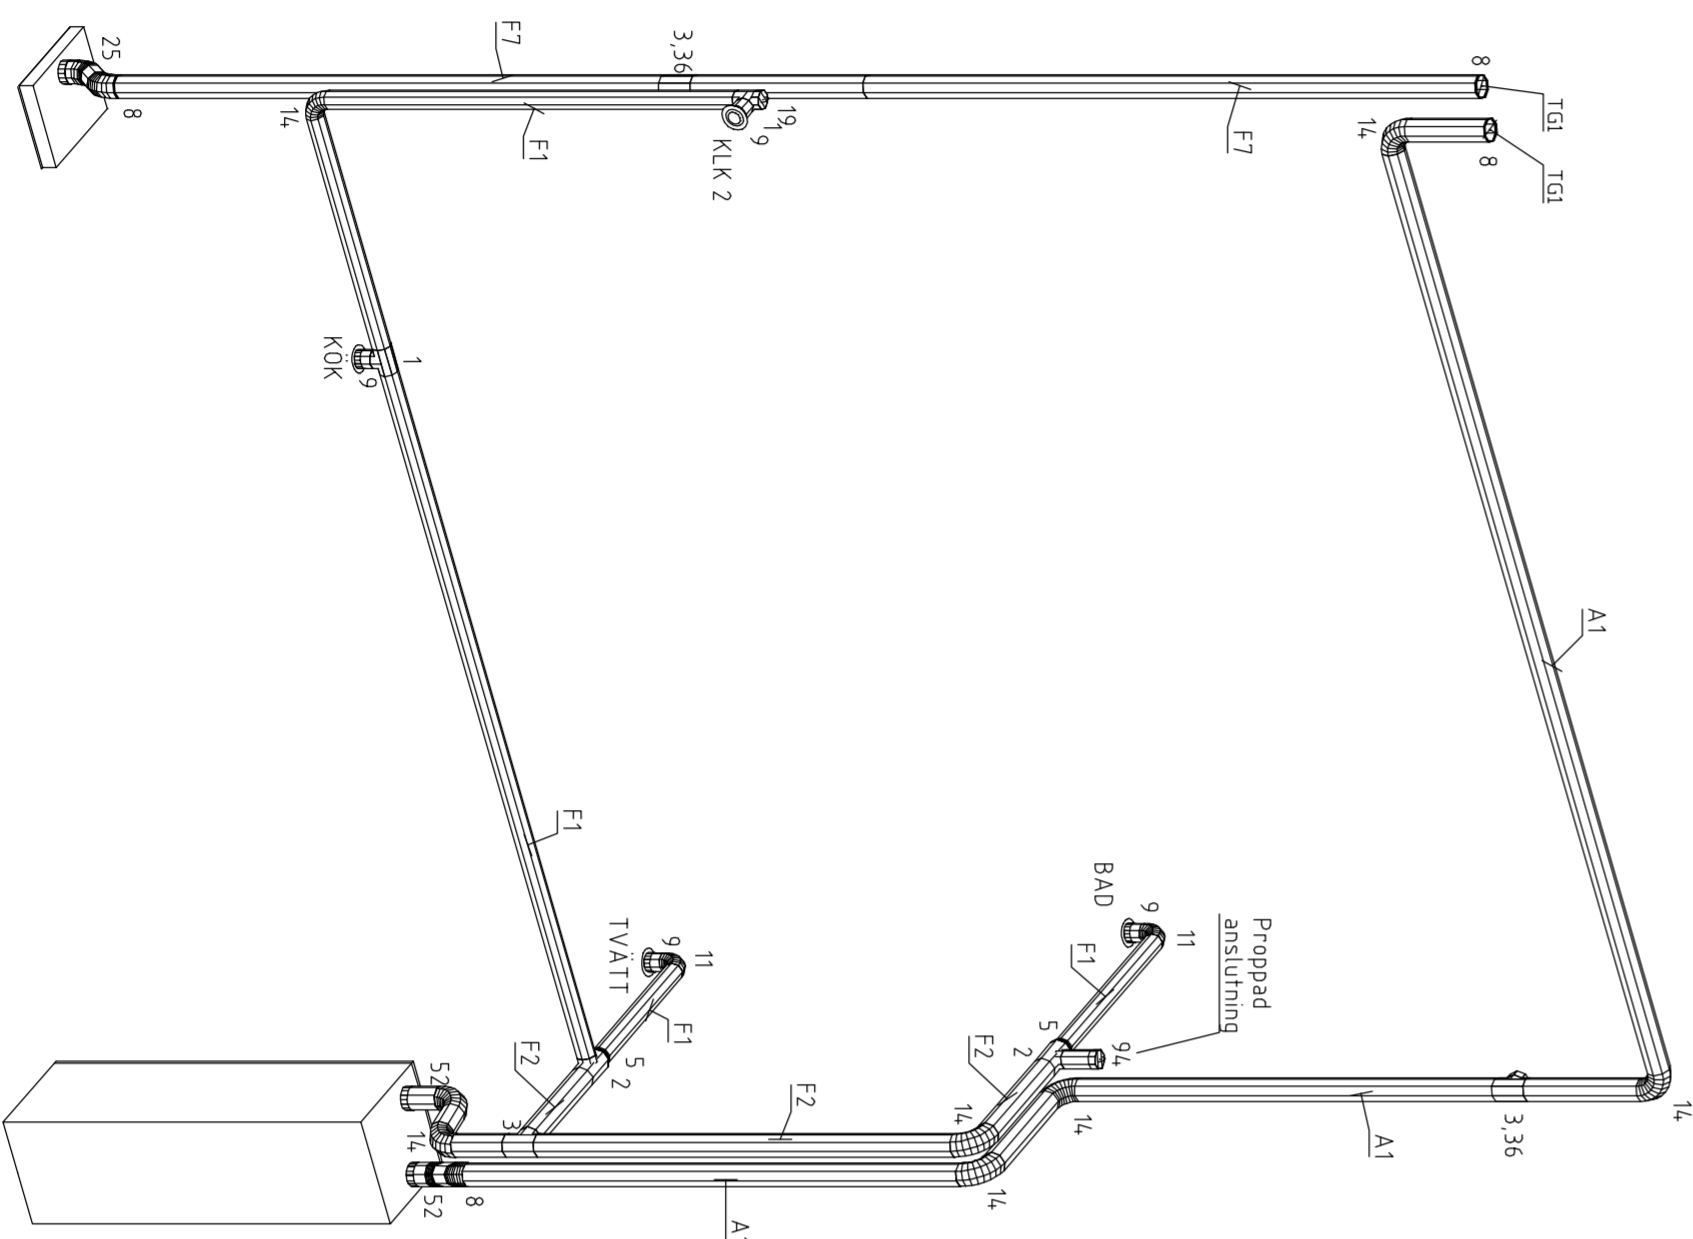

VID MONTAGE:
JÄMFÖR ALLTID PERSPEKTIVSKISS
MED PLANRITNING!

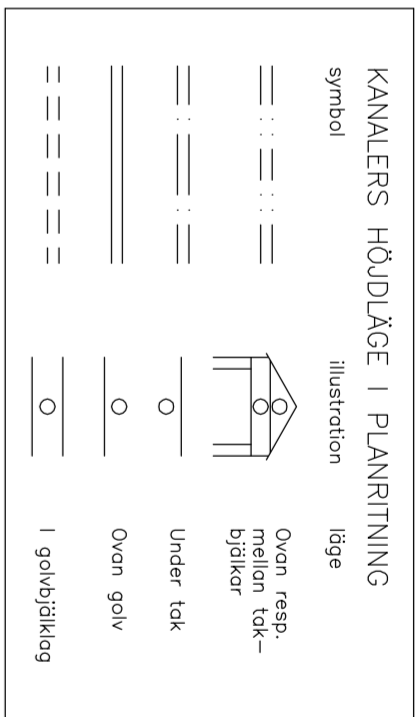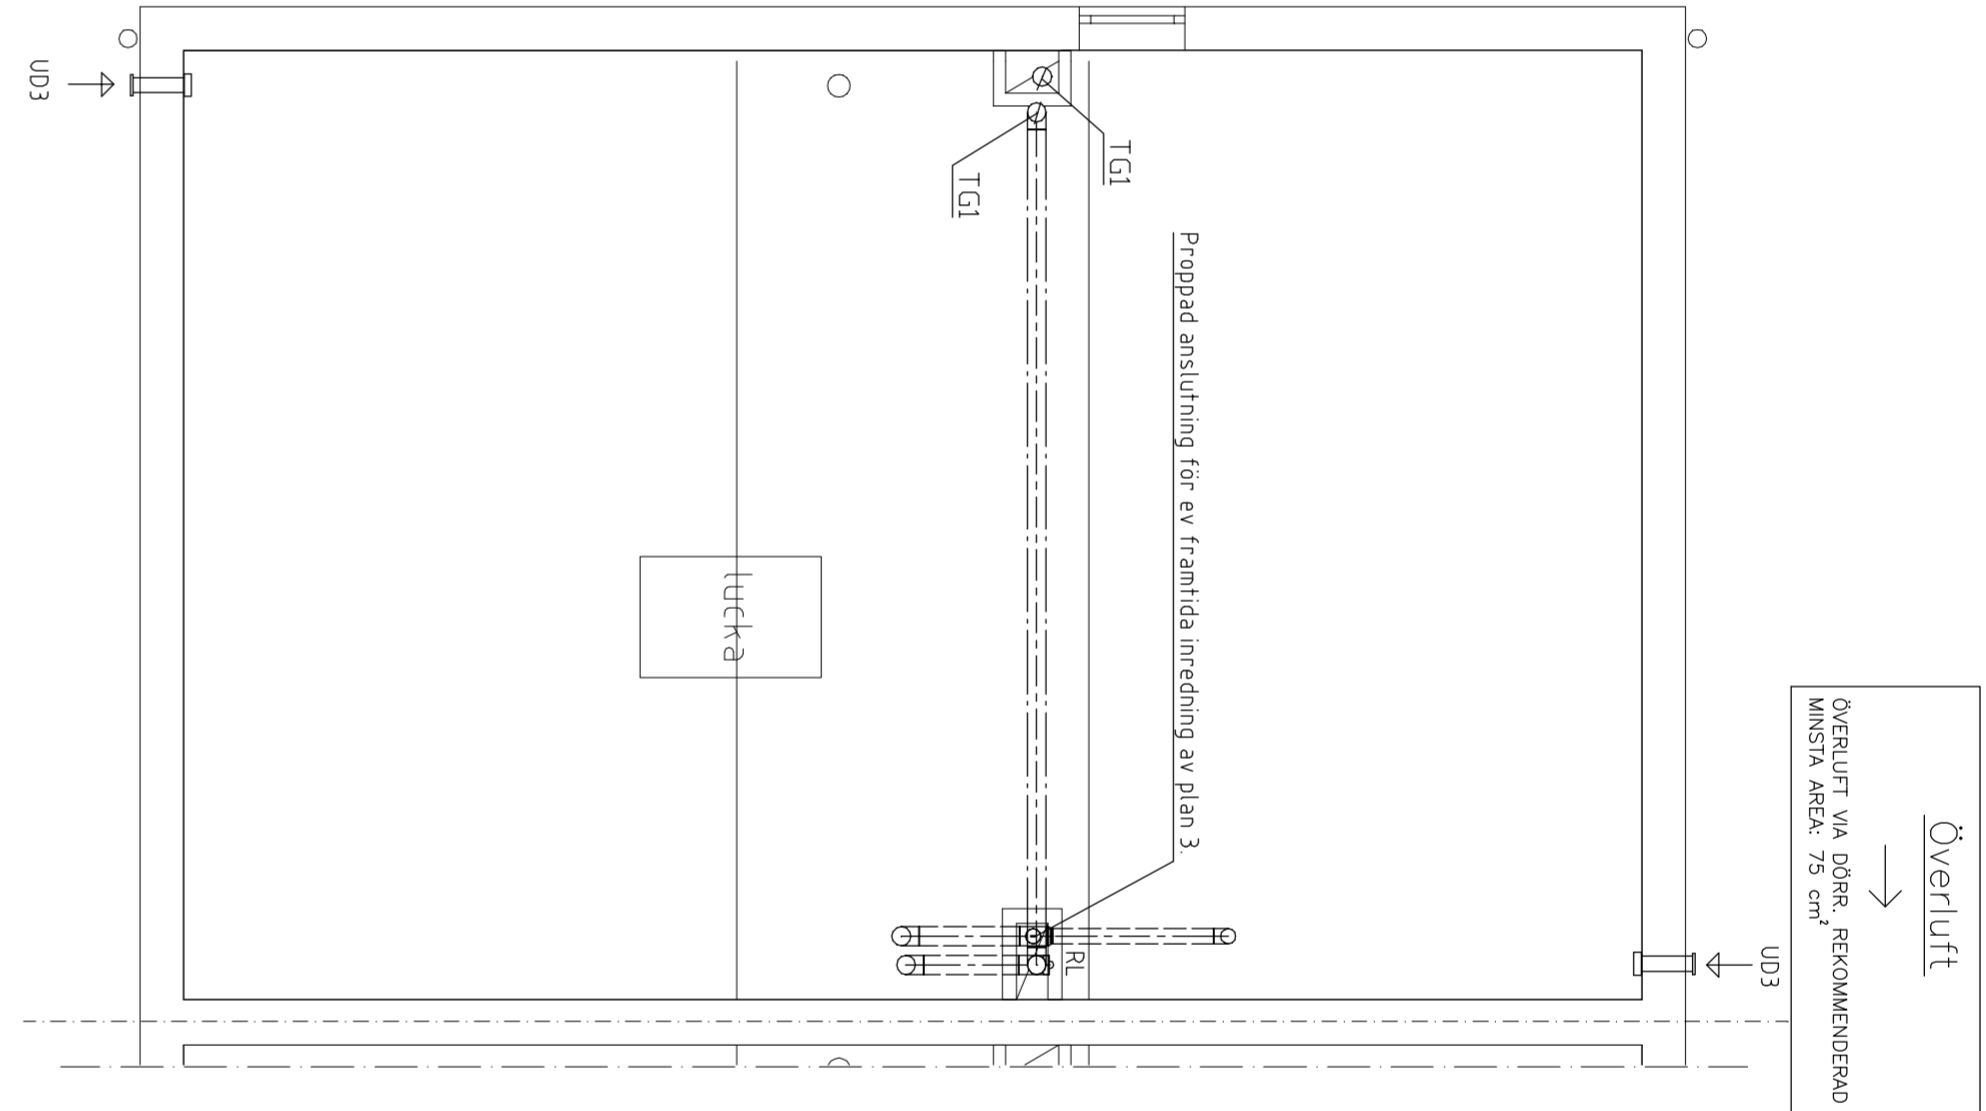

Uteflusstventiler

U01 → AR12-500
 med kompenningsförför
 och yttendagspallier
 U02 → CSMALIA ONEIDA MAX550
 U03 → FRESH 9008
 Monteras i rök med
 100 mm i dia. och
 plan 1, 1/2 plan 3
 ca 500 870 g
 U04 → AR12-500
 med kompenningsförför
 och yttendagspallier
 U05 → AR11-500
 med kompenningsförför
 och yttendagspallier

OBS! SAMTLIGA UTEFLUSTVENTILER
 SKALL VARA ÖPPNA FÖR ÅR
 FÖREBYGGANDE LUFTHÅLLNING
 SKALL ERFÅLLAS I HÖJEN.

MED TÄSLUTANDE LUCKOR OCH ANORDNING
 FÖR SEPARAT FÖRBRÄNNINGSLUFT.
 (SE TILLVERKARENS INSTALLATIONSANVISNINGAR)

OBS!
VID MONTERING AV IMKANAL KONTROLLERA
MOT GÄLLANDE KÖKSRTNING.

Omfattningen och utformningen av utrustning för rensning med erforderliga tillträdesanordningar skall beslutas i samråd med behörig skorstensfjare.

OBS!
OM FVP PLACERAS VID VÄGG ELLER BJÄLKLAG
RIKTAD MOT SOVRUM ELLER VARDAGSRUM,
BÖR VÄGGEN/BJÄLKLAGET LJUDISOLERAS.

OBS!
VID MONITERING AV FRÄNLUFT I TVÄTT,
KONTROLLERA PLACERINGEN AV TORKSKÅP/
EVAK:TJMLARE.
JUSTERA VENTILATIONSKANALEN EFTER DESSÅ!

FANLUJ LCH 1, 19			
Rum	Flide		Don
	l/s	m/h	
TV/MC/D	11		FD1
KOK	10		FD1
BAD	15		FD3
KLK2	6		FD1
(WIND)	[18]		-
SUMMA	42.60		


ILLUSTRATION	POS.	DIMENSION
	4-SHAFT	
		1 100-100
		5 123-80
		5 123-80
		2 123-100
		3 123-65
		3 123-65
		160-160
		57 160-160
	5-SHAFT	
		30 100-80
		5 123-100
		48 160-160
		89 160-165
		50 200-60
	6-SHAFT	
		31 80
		7 100
		8 123
		48 160
		68 160
		68 160
		32 80
		9 100
		10 123
		42 160
	7-SHAFT	
		801
		33 90-80
		34 45-80
		35 30-80
		11 90-100
		12 45-100
		13 90-100
		14 90-125
		15 45-125
		16 30-125
		10 15-125
		44 45-160
		45 30-160
		66 90-100 KBR180
		67 90-125 KBR180
		68 125-160 KBR180
		21 123
	8-SHAFT	
		17 100
		47 80
		18 123
		58 160
	9-SHAFT	
		19 100
		20 123
		94 160 100
		36 160 125
		61 160
		62 160 160
	10-SHAFT	
		100 100
	11-SHAFT	
		52 141 125
		95 123 125
		95 123 125
		23 123 125
		63 141 160
		64 123 160
		65 123 160


	GRUNDBETECKNINGAR OCH FÖRKORTNINGAR
F1 =	Förhållningsrum Comfortzone CEO –BBR
FF3 =	med 3 kW elskottsvärme.
T61 =	Spritsikt med backspjäll
F =	Takgenomföring
RL =	Rensutsläpp dim 100 till 125, ØBSI Monteras åt-
	könligt samt sylvligt för rensning och insp.

FÖRKORTNINGAR

Ventilationskanal (sivkraft) försedd med typgod-
känd gummittätning

F = Förlutskanal
A = Avlutskanal
F1 = Kanal \varnothing 100 oiselerad
F2 = Kanal \varnothing 125 oiselerad
F3 = Kanal \varnothing 100 plac i lösullsisolerad
(isol min 150 över kanal)
F4 = Kanal \varnothing 125 plac i lösullsisolerad
(isol min 150 över kanal)
F5 = Kanal \varnothing 100 iso med 80 mm värmesolerad
F6 = Kanal \varnothing 125 iso med 80 mm värmesolerad
F7 = Kanal \varnothing 125 imkoral iso med 30 mm nitmotto
i hals sin längd. (brandklass E115)
A1 = Kanal \varnothing 125 iso med 50 mm diffusionslöst
isoleringsstrumpa i hals sin längd

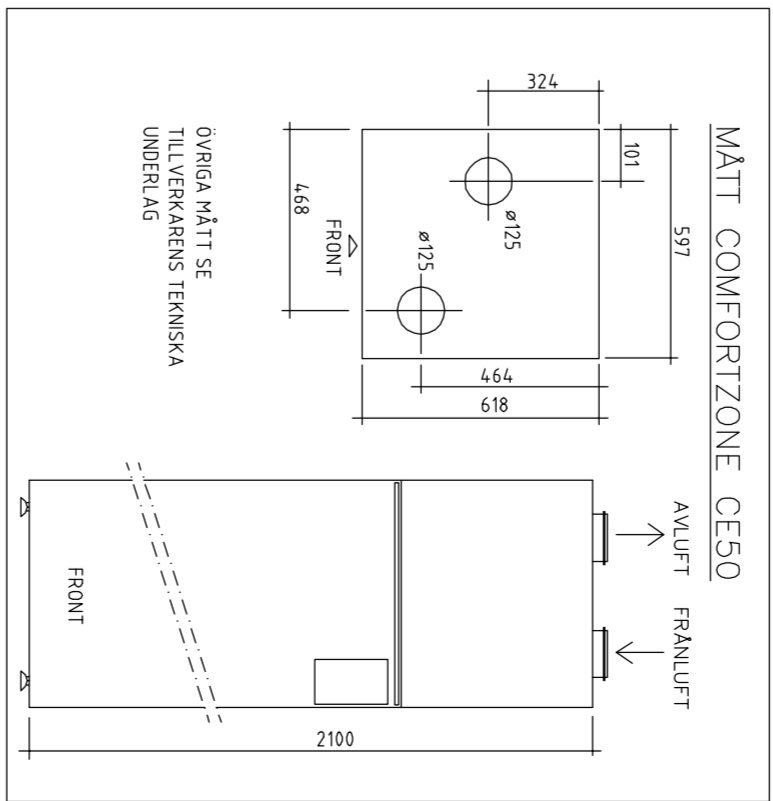

ANT	ÄRMRÄNN AVSEER	DATUM	SIGN
RH RELATIONSHANDLING			
LÅNGBRODAL			
			
NCC Construction Sverige AB Region Borealis Stockholm 170 80 Sanna (baski: valgaten 3) Tel: 08-565 310 00 www.ncc.se			
Brunberg & Forshed Tel: 08-617 61 00 Fax: 08-650 19 81 e-post: nrb@brunbergforshed.se Tel: 08-595 786 37 e-post:			
AML Tel: 08-545 228 09 Fax: e-post:			
SZ Konsult Tel: 08-410 102 58 Fax: e-post:			
Eröb Tel: 010-505 60 37 Fax: e-post:			
Ingenjörsson Tel: 0150-48 22 61 Fax: e-post: matt@stoltkonsult.com			
<input checked="" type="checkbox"/> Toltekonsult Rittad av / KONSULT AV UPPFÖRGA NR 2584 90/A HANDLAGGARE			
DATUM 2011-12-01 ANSVARIG Helene Andersson			
VENTILATION RADHUS GAVEL-LGH 1, 19 PLANER			
SKALA A1:50 A3:100	NUMMER	BET	
V57:05R			