


PLAN 1, BOTTENVÅNING  
LGH 27, 29, 31, 33

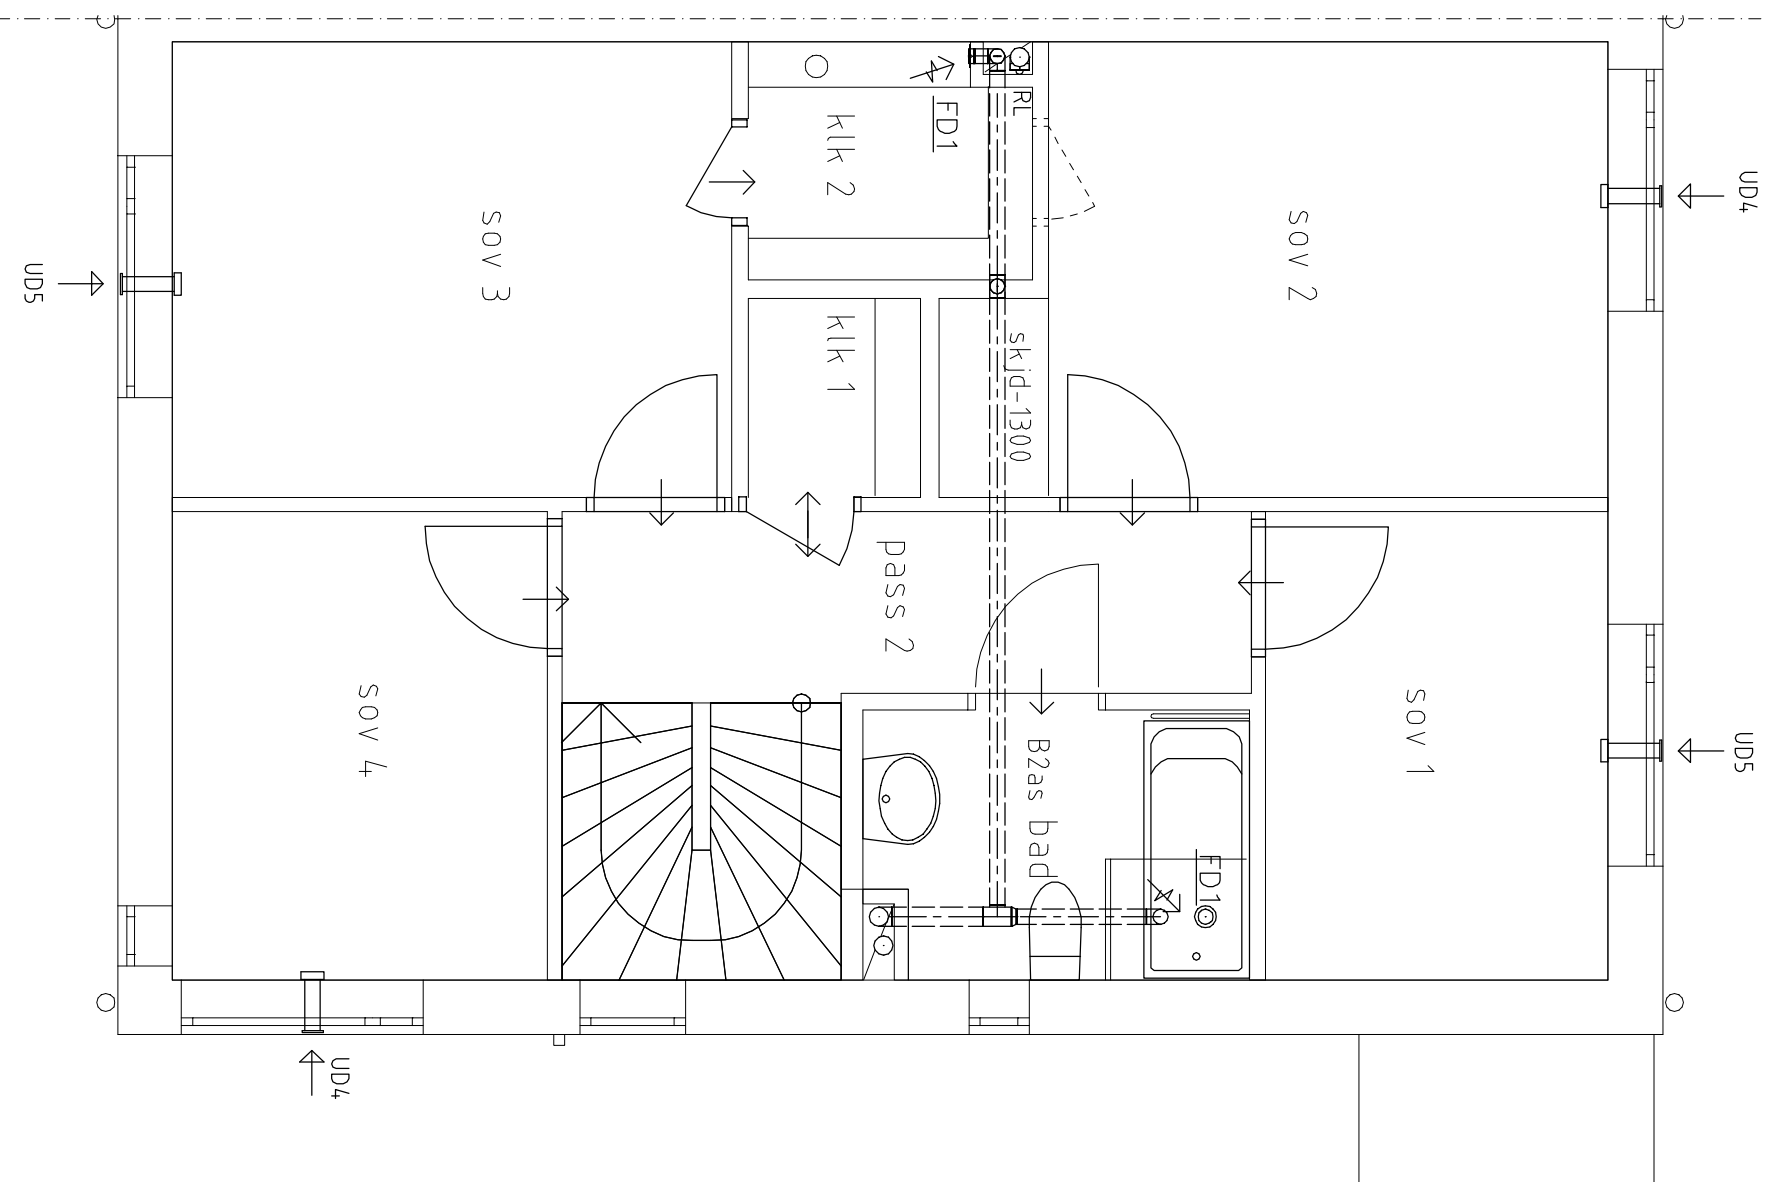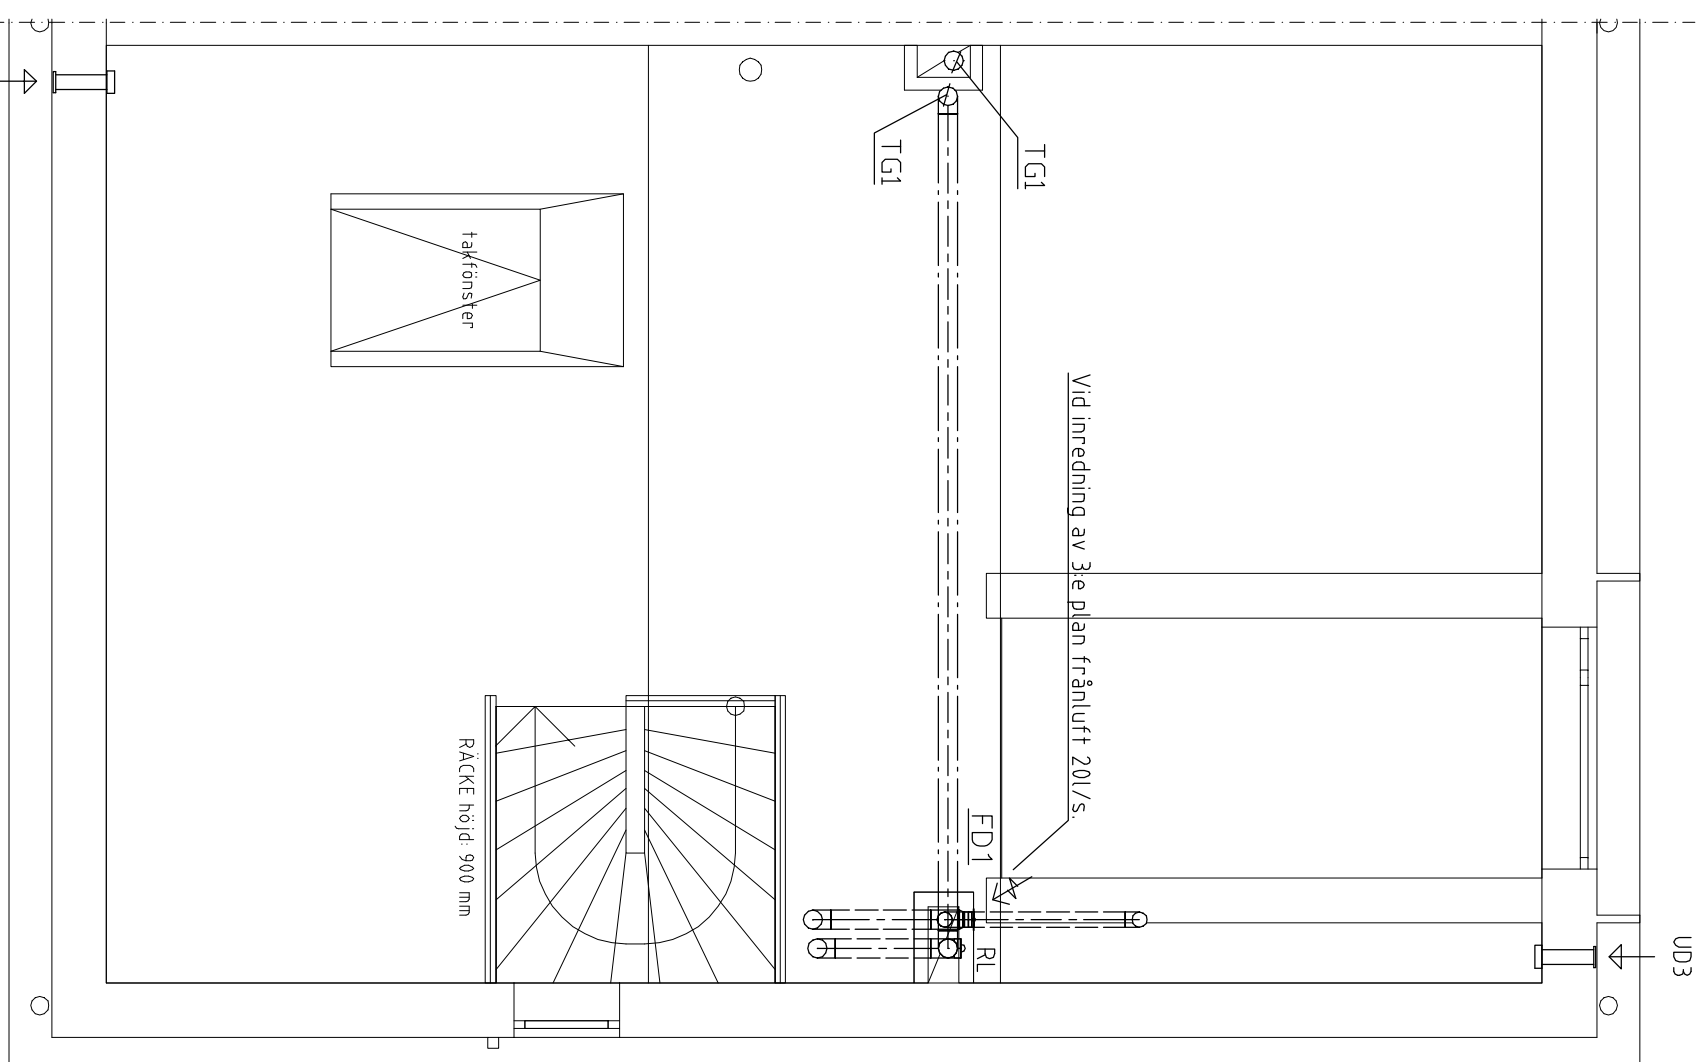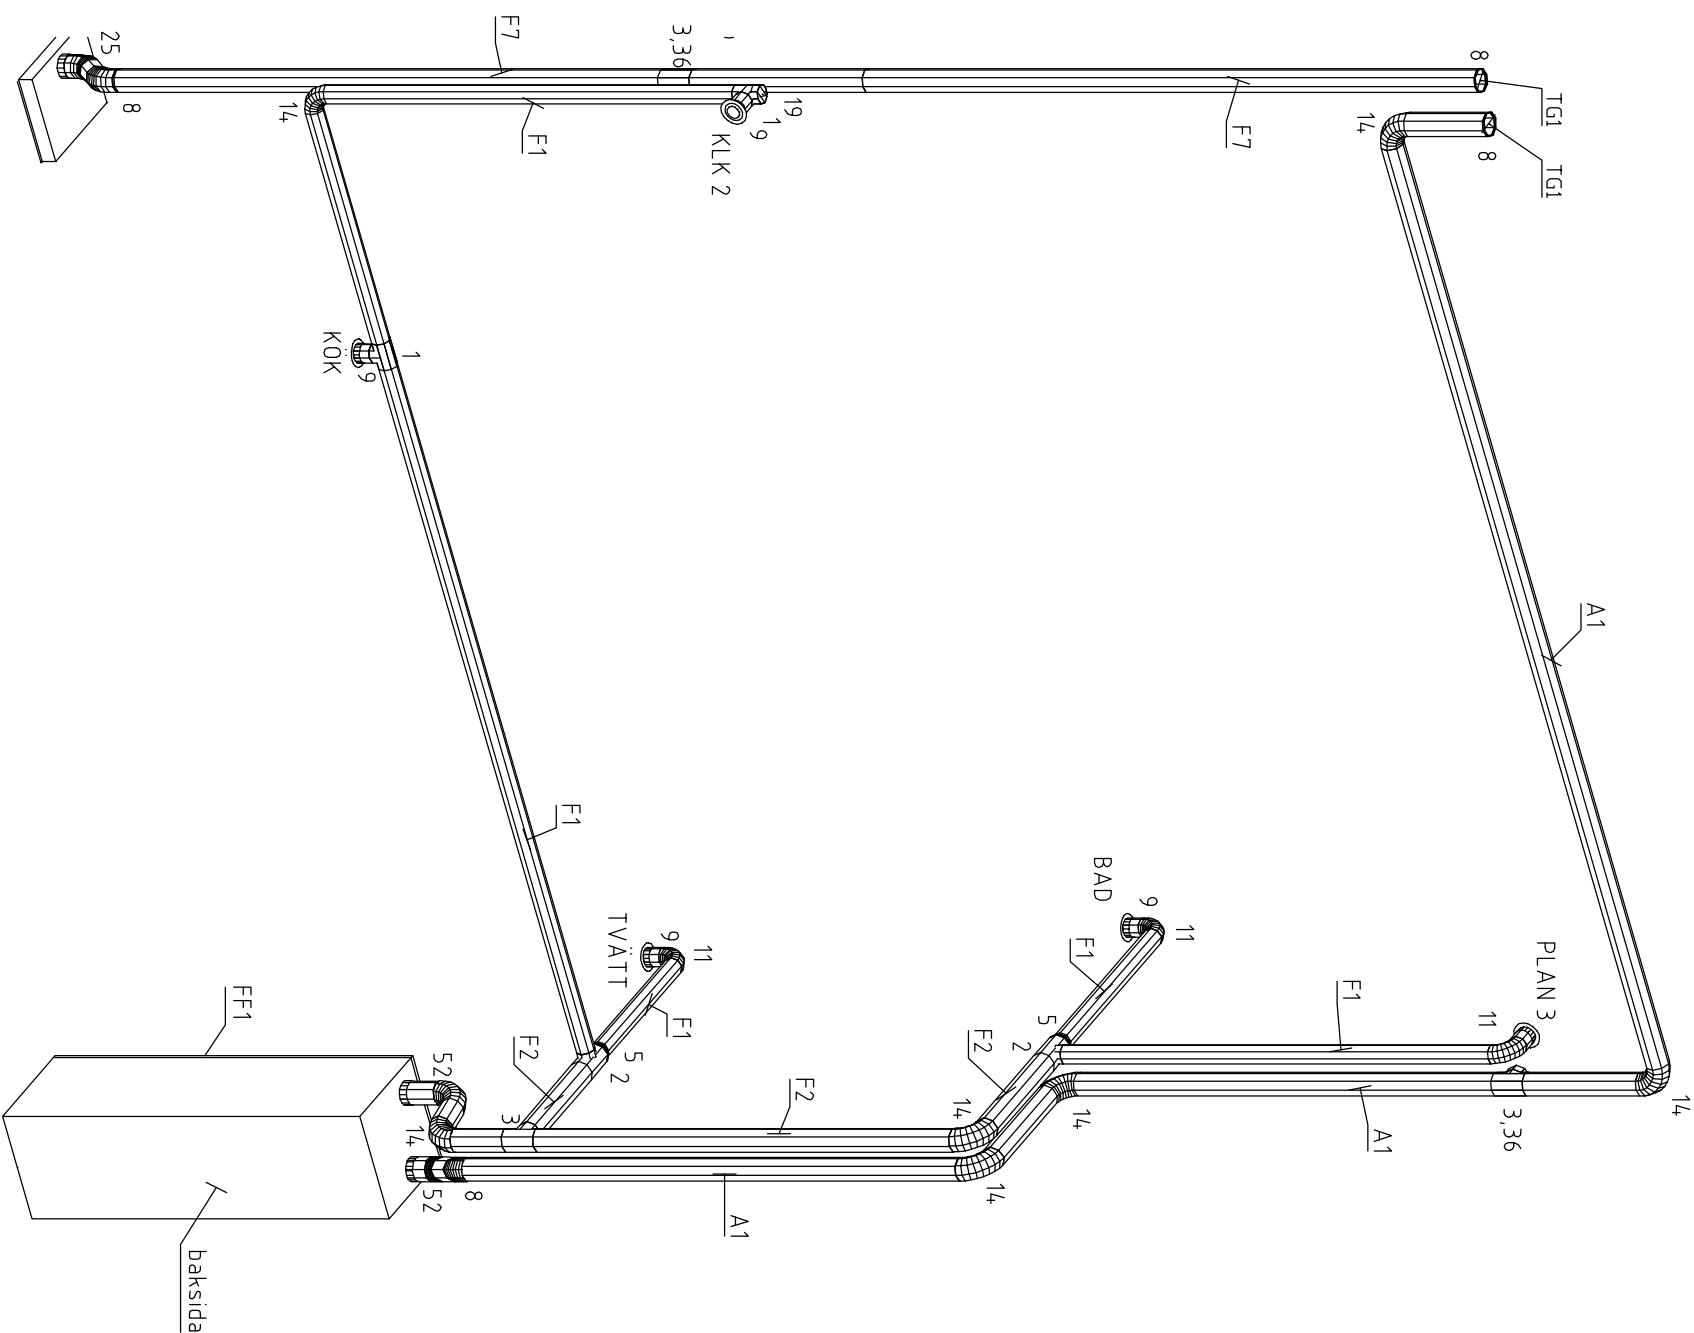



PLAN 2, OVRE VÅNING  
LGH 27, 29, 31, 33

PLAN 3, VINDSVÅNING  
LGH 27, 29, 31, 33

VID MONIAGE:  
JÄMFÖR ALLTID PERSPEKTIVSKISS  
MED PLANRITNING!

Obs! Tilluftsdon på plan 2 ska monteras bakom radiator. Se gällande värmeritning.  
Hällning genomföring yttervägg 150 ö f g. Centrerad bakom radiator.

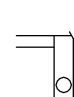Överluft  
→  
ÖVERLUFT VIA DÖRR. REKCO  
MINSTA AREA: 75 cm<sup>2</sup>

KANNALEERS HÖJDÖGGE   PLANRITNING		
symbol	illustration	läge
⋮ ⋮ ⋮ ⋮ ⋮		Ovan resp. mellan tak- björnar
⋮ ⋮ ⋮ ⋮ ⋮		Under tak
⋮ ⋮ ⋮ ⋮ ⋮		Ovan golv
⋮ ⋮ ⋮ ⋮ ⋮		I golvbjörk

## Utluftsventiler

U01 →	ARK2-500 med anslutningsrör och ytterdörrsgaller
U02 →	CISALMA OMEGA MAX55
U03 →	FRESH 900B Monteras i msk med 60 forstärkt rör på botten, 100 mm ca 500 kg
U04 →	ARK1-500 med anslutningsrör och ytterdörrsgaller
U05 →	ARK1-500 med anslutningsrör och ytterdörrsgaller

OBS! SAMTLIGA UTLUFTSVENTILER  
SKALL VARA ÖPPNA FÖR ATT  
EFFORTERAS LUFTUTSLÄTTNING  
SKALL ERHÅLLAS I HÖSET.

BRASKAMIN OCH LIKANDE SKALL FÖRSES MED TÄTSLUTANDE LUCKOR OCH ANORDNING FÖR SEPARAT FÖRBRÄNNINGSLUFT.  
(SE TILLVERKARENS INSTALLATIONSANVISNINGAR)



OBS!  
VID MONTERING AV IMKANAL KONTROLLERA  
MOT GÄLLANDE KÖKSRTNING.




OBS!  
Omfattningen och utformningen av utrustning för rensning med erforderliga tillträdesanordningar skall beslutas i samråd med behörig skorstensfejare.








OBS!  
OM FVP PLACERAS VID VÄGG ELLER BÄLKLAG  
RIKTAD MOT SOVRUM ELLER VARDAGSRUM,  
BÖR VÄGGEN/BÄLKLAGET LUDISOLERAS.










OBS!  
VID MONTERING AV FRÅNLUFT I TÄKT,  
KONTROLLERA PLACERINGEN AV TÖRSKAP/  
EVAK.TJUMLARE.  
JUSTERA VENTILATIONSKANALEN EFTER DESSA



FRÄNLIFT			Don
Rum	Flöde		
	l/s	m <sup>3</sup> /h	
TV/NC/D	11		FD1
KOK	10		-
BAD	15		-
KIK2	6		-
PLAN 3	18		-
SUMMA	60		

ILLUSTRATION	POS.	DIMENSION
	T-RGR	
	4	100-80
	1	100-100
	53	123-80
	2	123-100
	3	123-125
	100	160-100
	56	160-125
	57	160-160
	DIM. ANDR.	
	30	100-80
	5	123-100
	48	160-100
	89	160-125
	50	200-160

	NIPEL
	31 80
	7 100
	8 125
	41 160
	68 200
	MUFF
	32 80
	9 100
	10 125
	42 160

R&U	
	33 90-80
	34 45-80
	35 30-80
	11 90-100
	12 45-100
	13 30-100
	103 15-100
	14 90-125

16 30-125	
104 15-125	
43 90-160	
44 45-160	
45 30-160	
66 90-100 KURTBuJ	
67 90-125 KURTBuJ	
BÜJ MED RENS	
21 125	

17 100		
47 80		
18 125		
58 160		
RENSLUCKA		
19 100		
20 125		
94 A60 100		
36 A60 125		

61 160	
62 A60 160	
RENSLUCKEDON	
101 100	
102 125	
SLANG	
52 AL 125	
20 FT 125	

95	KOND	125
25	SPISFL.	125
63	AL	160
64	FE	160
65	SPISFL.	160

**GRUNDBETECKNINGAR OCH FÖRKÖRNINGAR**

FF1 = Färdutvärderingspump ComfortZone CES0-BBR med 3 kW tillskottsvärme.

FF3 = Spisfäst med bordspöjl

TGI = Takgenomföring

F = Färdutspensel självförlärd med gumminings-  
förlängning dlm 100 och 125

F01 = Färdutspensel med fästarm dlm 100

FL = typ 125 med VEF-10

RL = Reservoar dlm 100 och 125, OBS! Monteras åt-  
tervänds, samt synligt för rensning och insp.

# FÖRKORTNINGAR

Ventilationskanal (spjörtr) försedd med typgodkända gummitätningar

F = Föhnluftskanali

A = Ävultskanali

F1 = kanali ø 100 isolerad

F2 = kanali ø 125 isolerad

F3 = kanali ø 100 plic i isolstissolering (sol min 150 övkr kanali)

F4 = kanali ø 125 plic i isolstissolering (sol min 150 övkr kanali)

F5 = kanali ø 100 sol med 80 mm värmsolering

F6 = kanali ø 125 sol med 80 mm värmsolering


F7 = kanali ø 125 inpränt sol med 30 mm nitmotta i holl sin längd (brandklass E115)

A1 = kanali ø 125 sol med 50 mm diffusionsstätt isolstingstrumpa i holl sin längd

[illegible]

BET	ANT	ÄNDRINGEN AVSER	DATUM
			SIGN

RH RELATIONSHANDLINGLÅNGBRODAL

**NCC**  NCC Construction Sverige AB  
Region Boende Stockholm  
170 80 Solna (besök: Valgatan 3)  
tel 08-585 510 00  
[www.ncc.se](http://www.ncc.se)

Burnberg & Forshed	Tel: 08-617 61 00 Fax: 08-650 19 81 e-post: <a href="mailto:n@burnbergforshed.se">n@burnbergforshed.se</a>
AML	Tel: 08-555 786 37 Fax: e-post:

SZ Konsult	Fax: e-post:
Brjób	Tel: 08-410 102 58 Fax: e-post:

Ingemansson	Fax: e-post:
Totalkonsult	Tel: 0150-48 22 61 Fax: e-post: maria@totalkonsult.com

2584	MD/KA	
DATUM	ANSVARIG	
2011-12-01	Heiner Andersson	

VENTILATION PARHUS-LGH 27, 29, 31, 33 PLANER	SKALA A:150 A3:100	NUMMER V57:08P	BET
--	--------------------------	-------------------	-----