

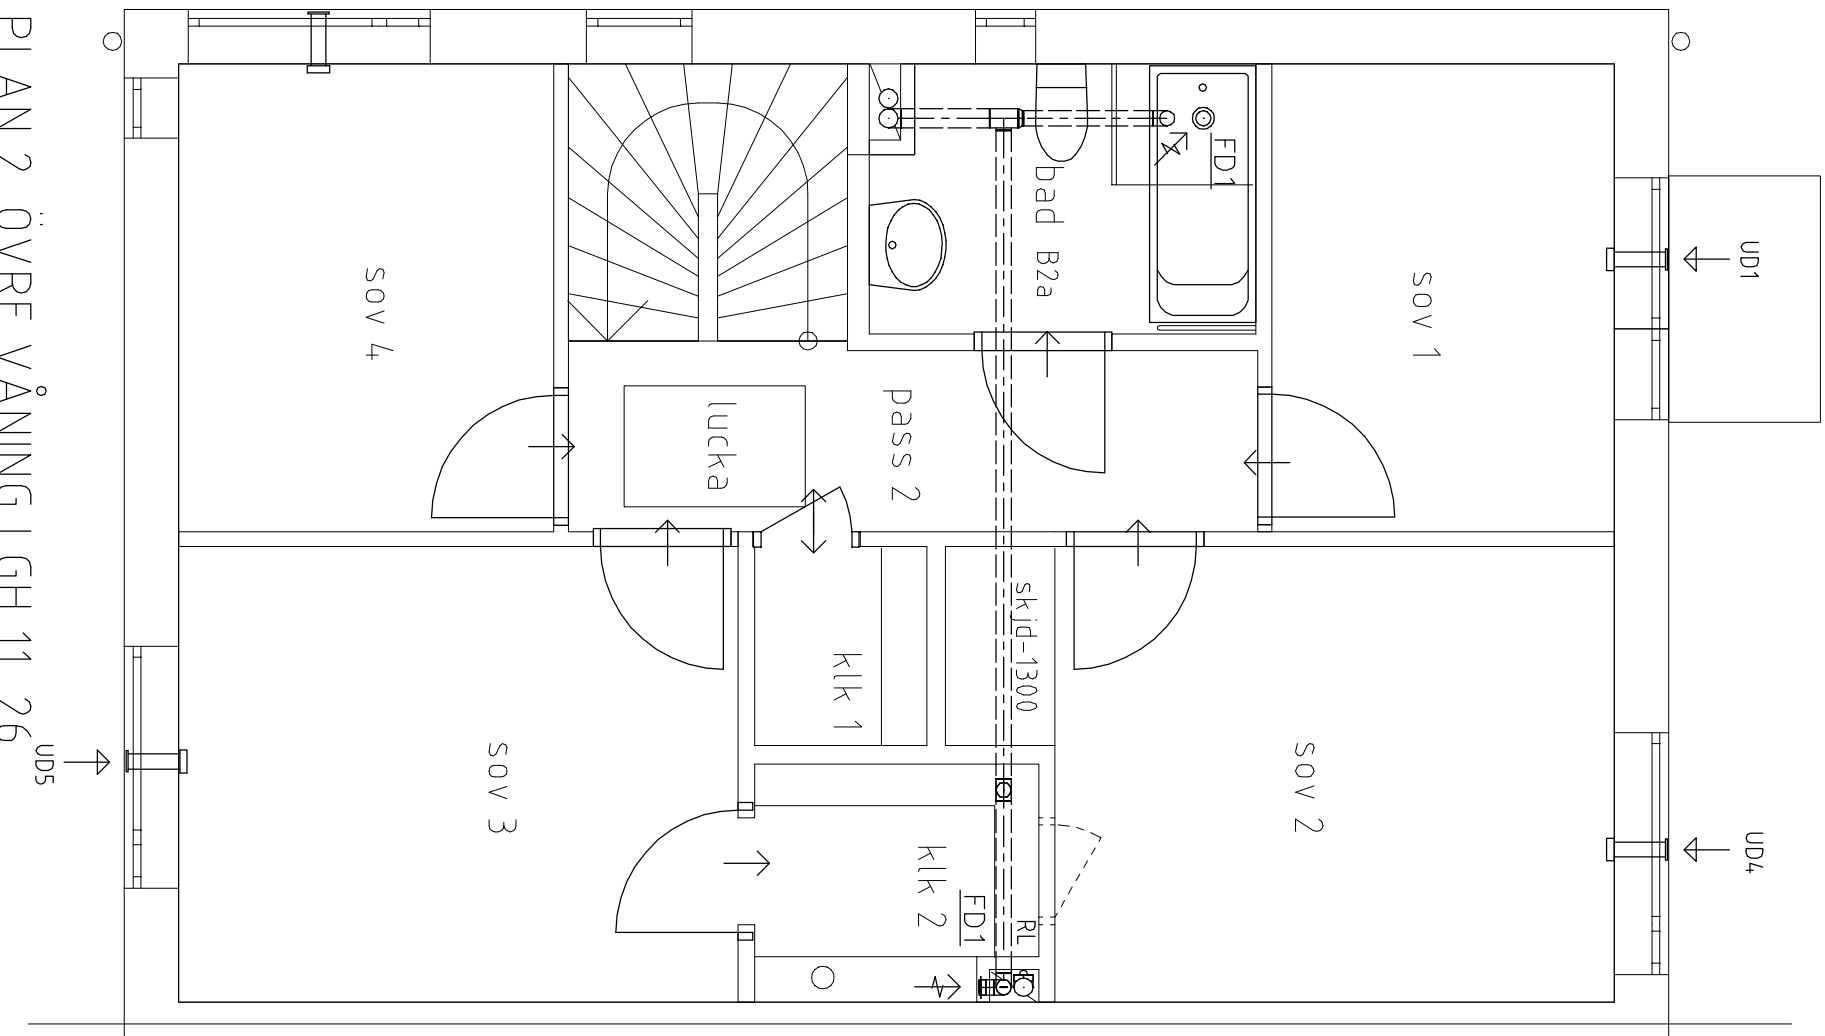



OBS! Tilluftsiden på plan 2 ska monteras bakom radiator. Se gällande värme- rning. Hållning genomföring yttervägg 150 ö f g. Centrerad bakom radiator.

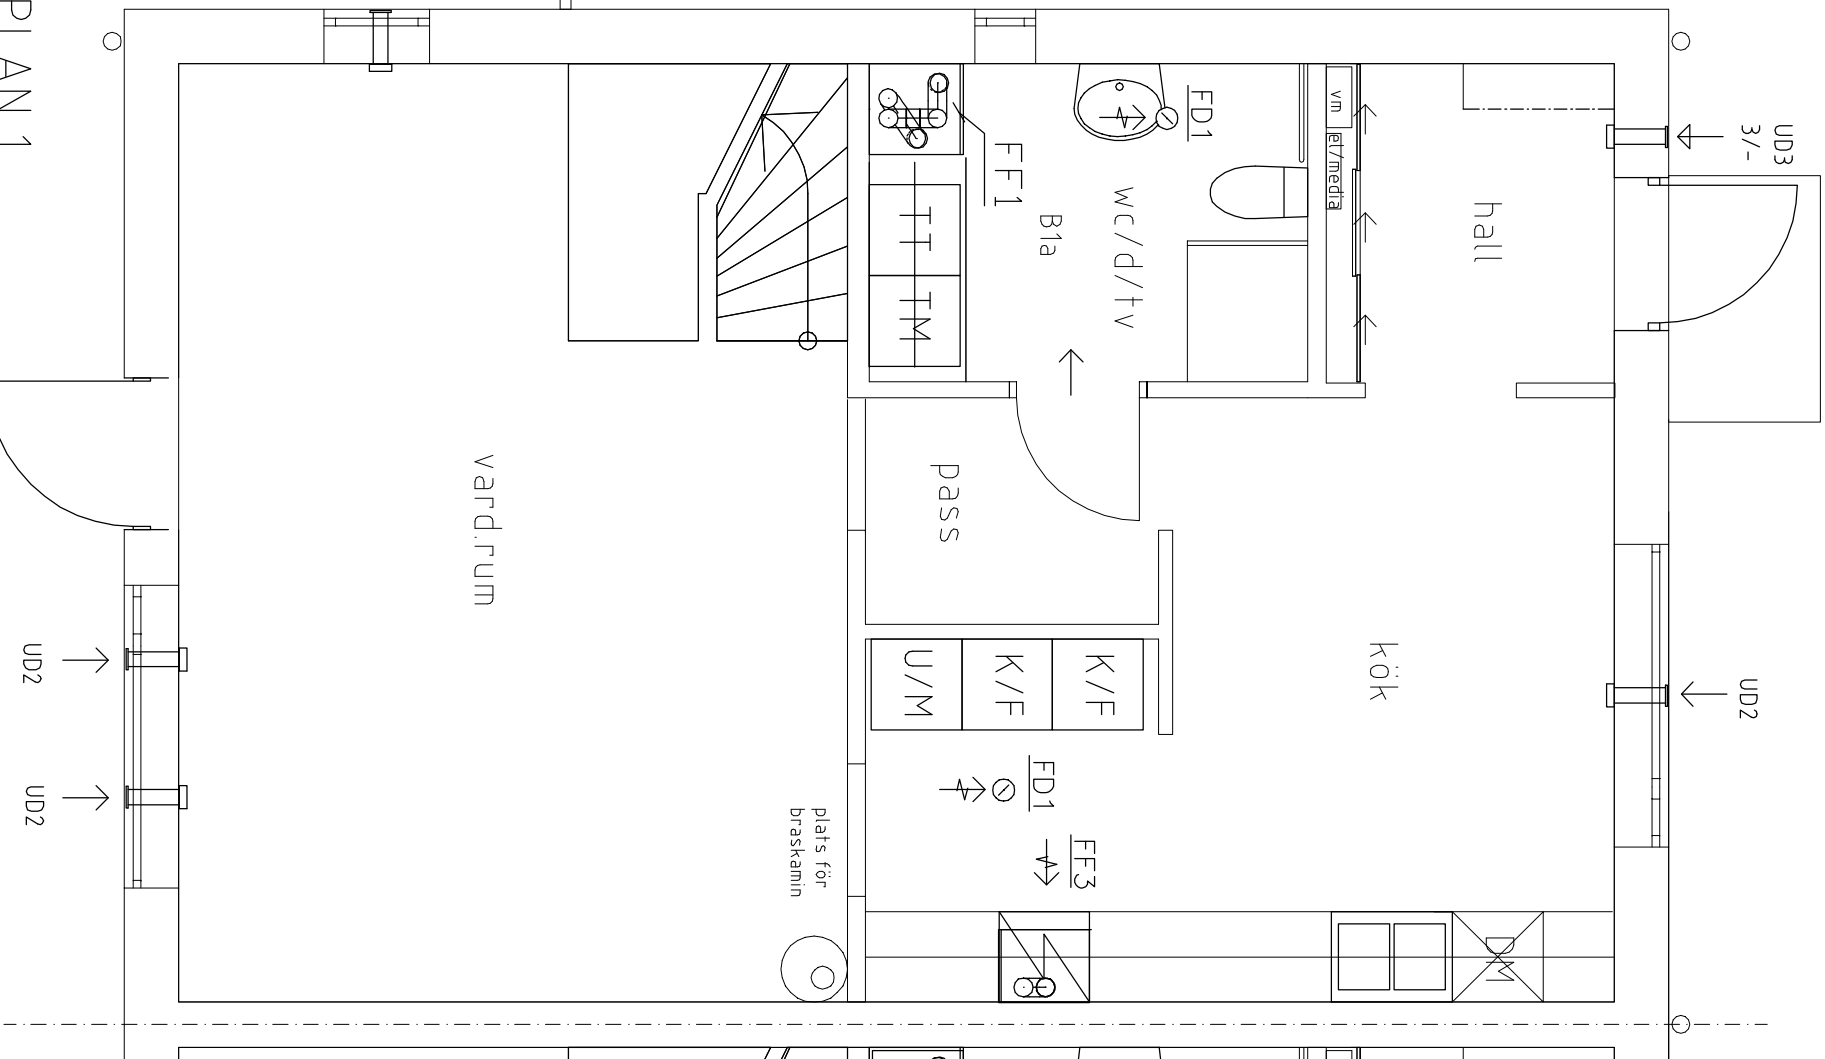


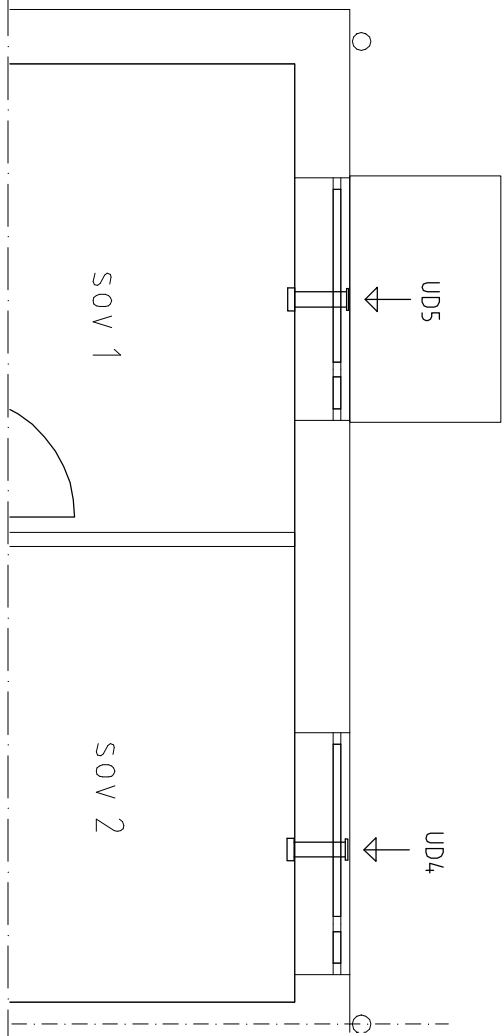


PLAN 2, ÖVRE VÅNING LGH 7

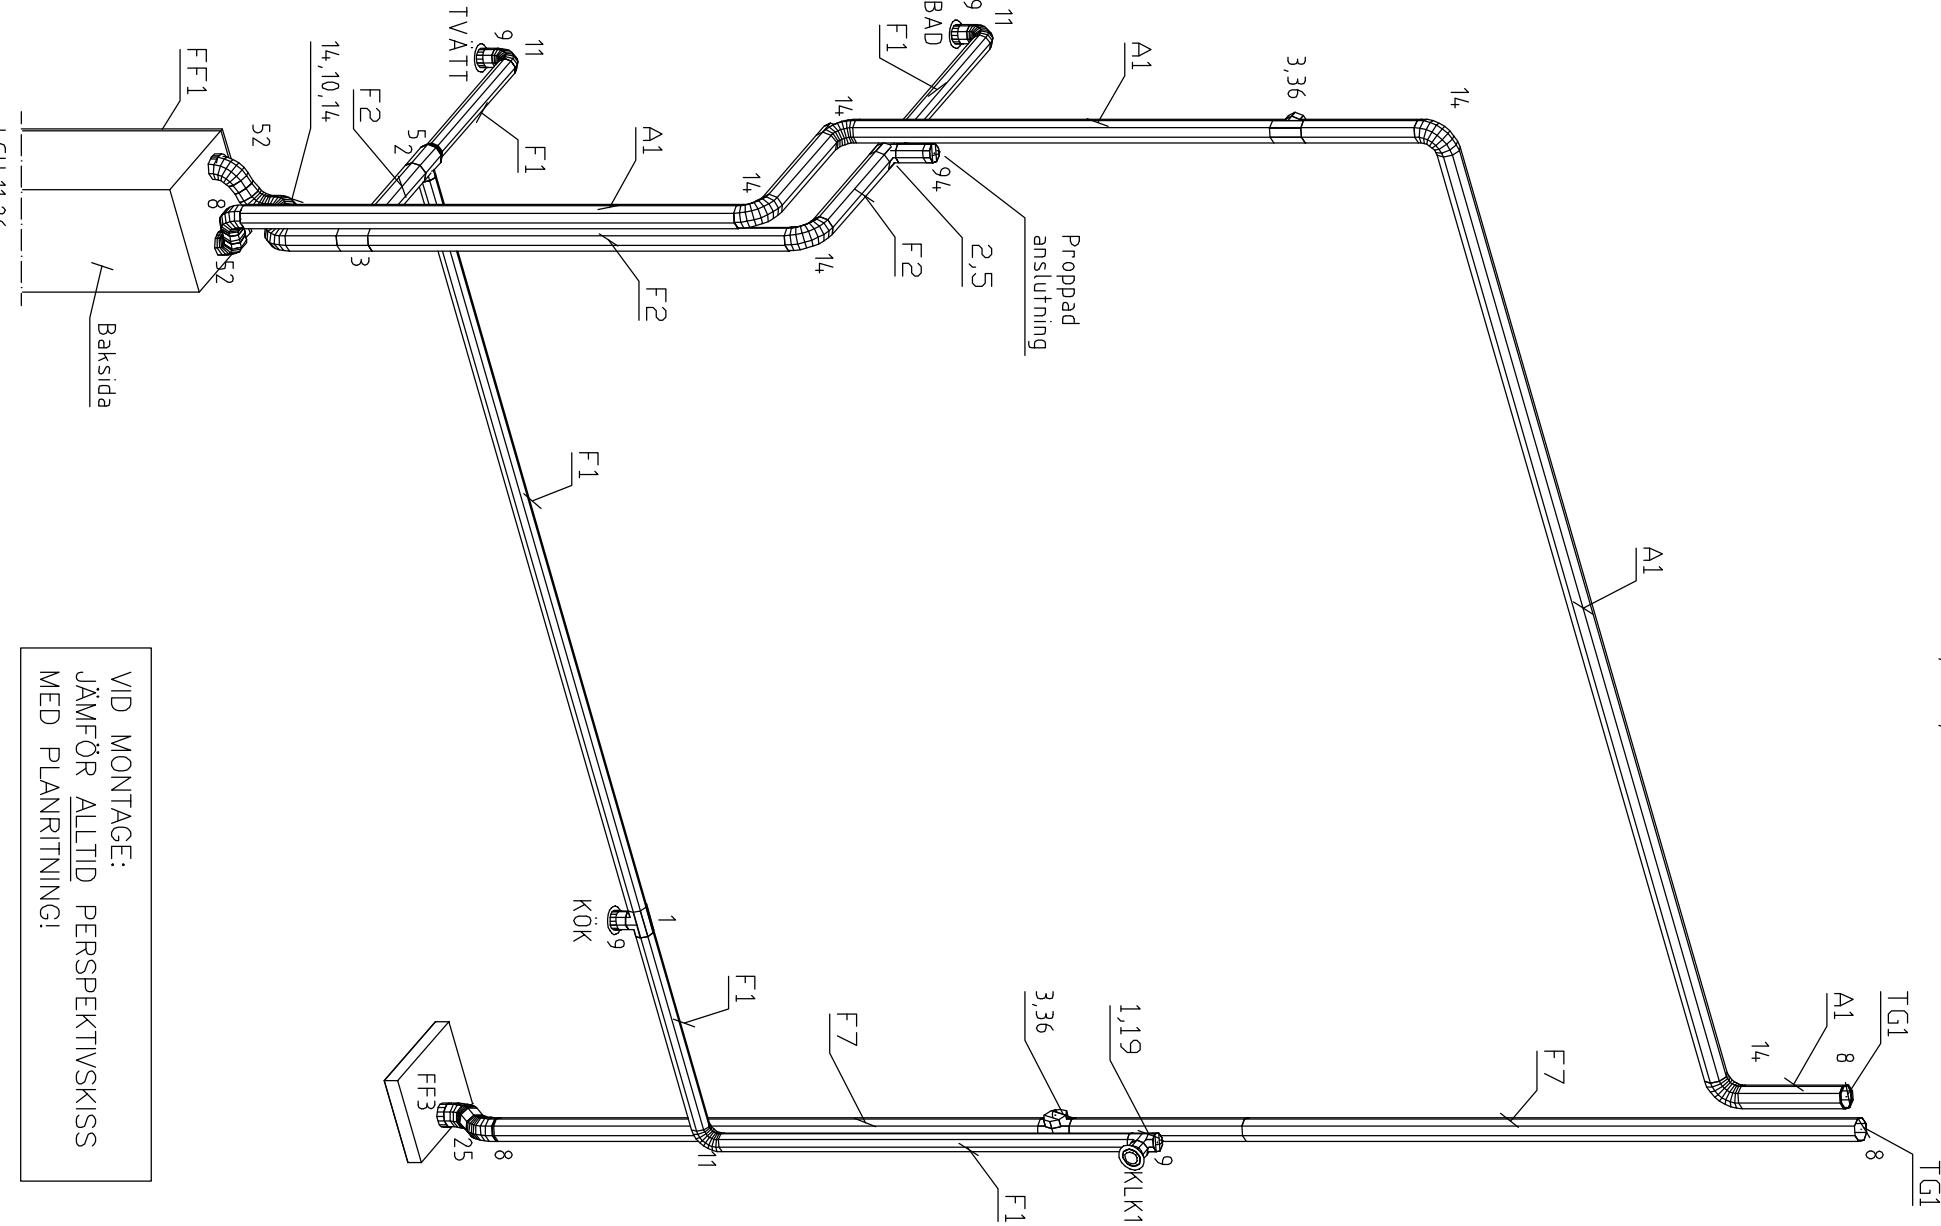


VID MONTAGE: JÄMFÖR ALLTID PERSPEKTIVSKISS MED PLANRITNING!




 
Överluft
→
ÖVERLUFT VIA ÖPPEN ÅRKOMMUNIKERAD
MINSTA AREA: 75 cm²

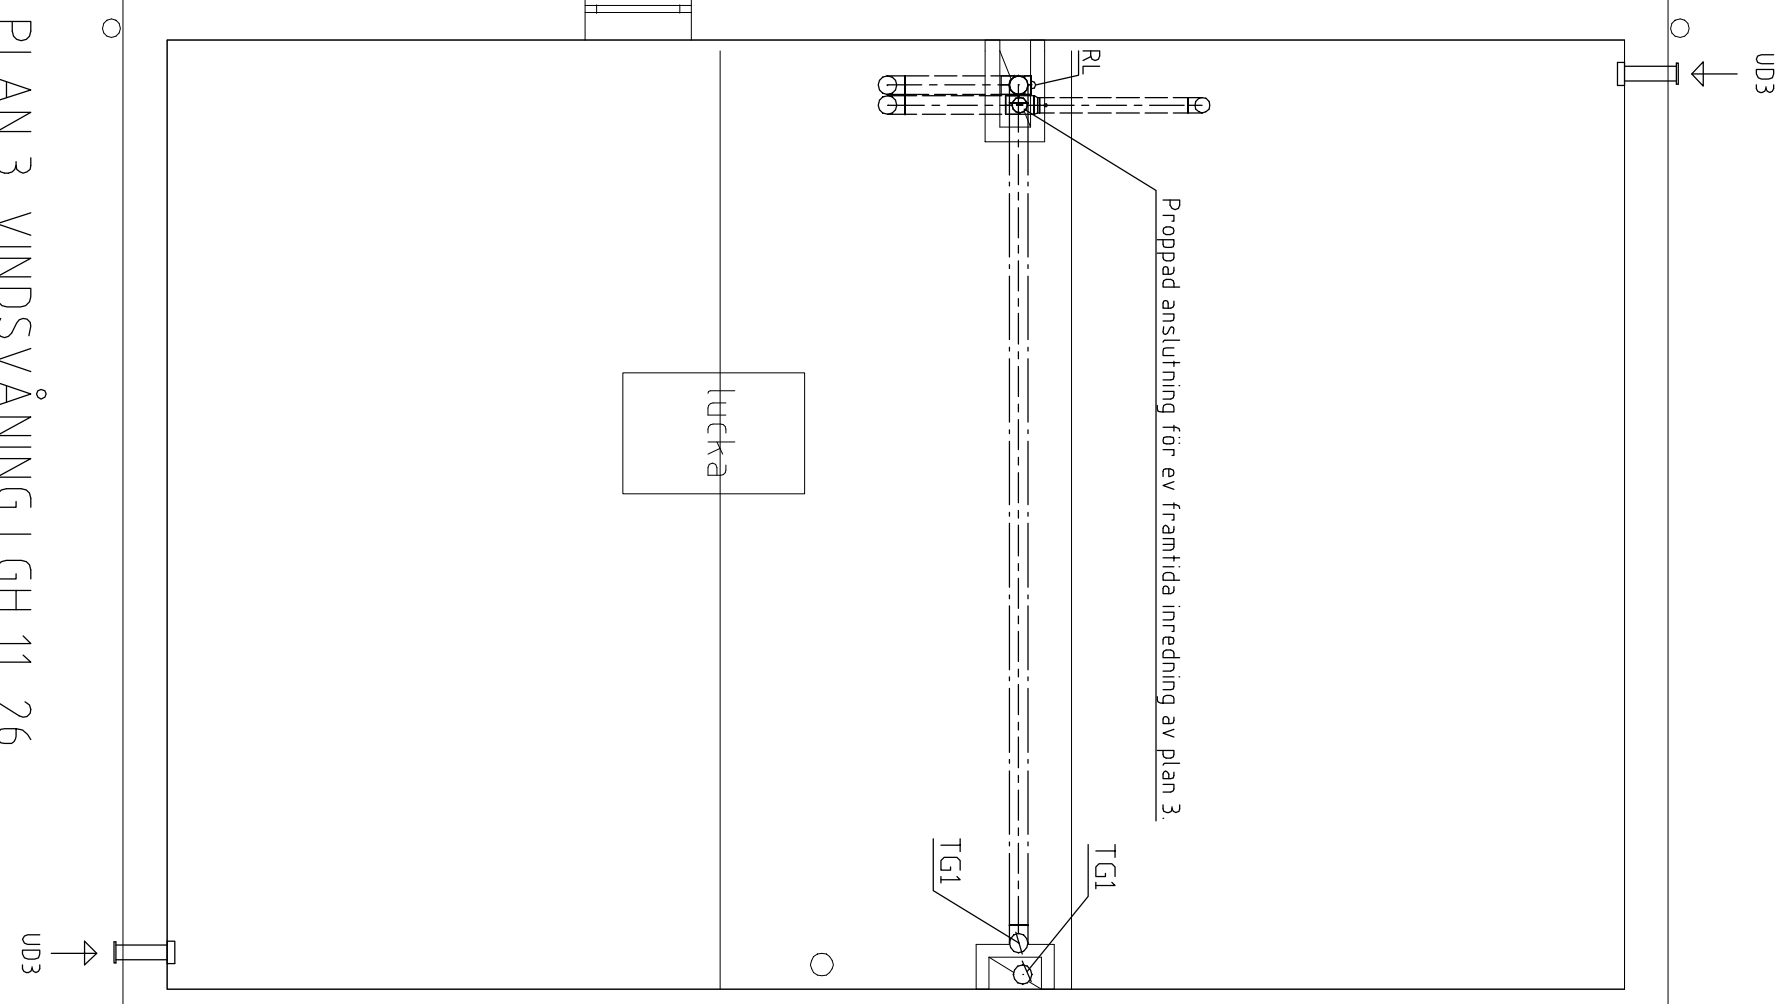

PLAN 3, VINDSVÅNING LGH 11, 26

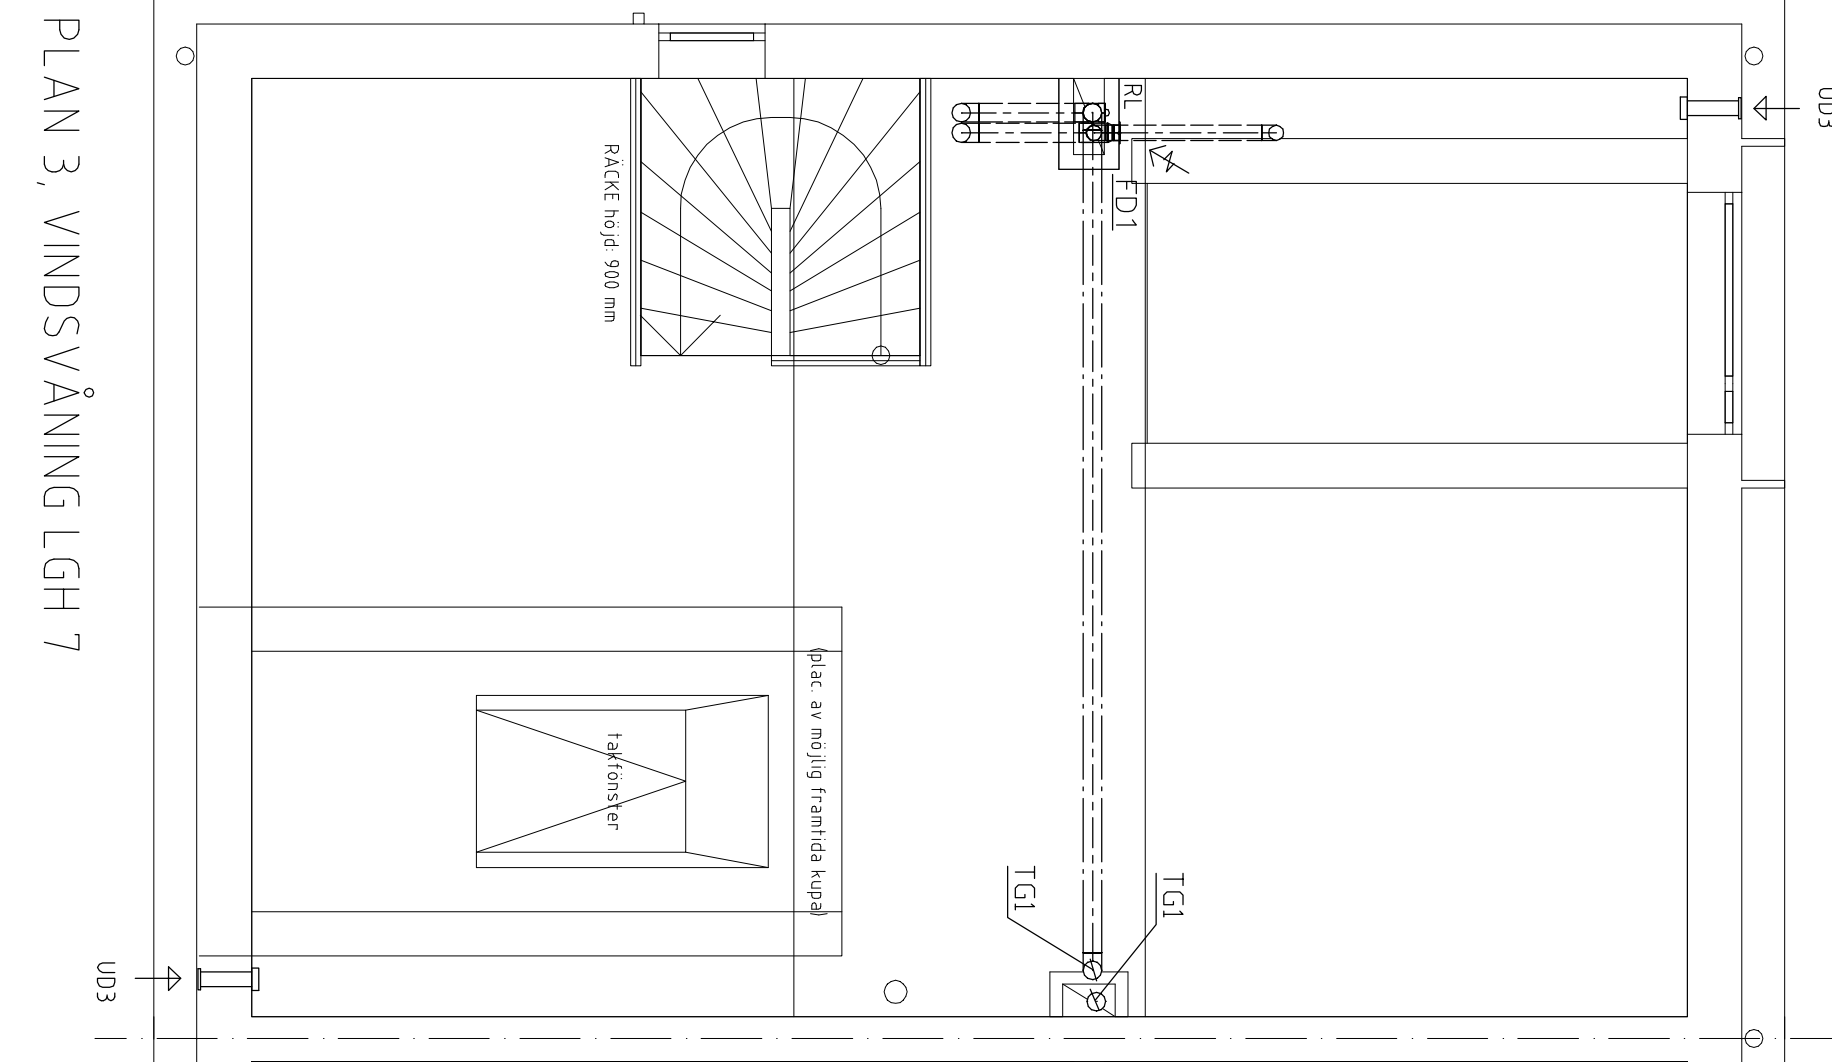

PLAN 3, VINDSVÅNING LGH 7

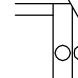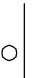KANALERS HÖJDJÄGE I PLANRITNING			
symbol	illustration	läge	
=====		Ovan resp. mellan tak- bjälkar	
== : : ==		Under tak	
=====		Ovan golv	
=====		I golvhöjning	

Uteffluentsventiler
u01 → ABR2-500 med konjunktmontering och ytterväggsgöpet U2 → CUSAMMA OMEGA MAX55 FRESH 90GB Monteras i nivå med golvet i plan 2 ca 500 81g.
u03 → ABR2-500 med konjunktmontering och ytterväggsgöpet U4 → ABR2-500 med konjunktmontering och ytterväggsgöpet U5 → ABR2-500 med konjunktmontering och ytterväggsgöpet
OBS! SAMTliga UTEFFLUENTVENTILER SKALL VÄRJA ÖPPNA FÖR ATT ERFÖRDRUG LUFTOMSKIFTNING SKALL ERHÅLLAS I HUSET.

BRASKAMIN OCH LÄNKANDE SKALL FÖRSES MED TÄTSLUTANDE LUCKOR OCH ANORDNING FÖR SEPARAT FÖRBÄNNINGSLUFT. (SE TILLYKARENS INSTALLATIONSANVISNINGAR)

OBS! VID MONTERING AV IMKANAL KONTROLLERA MOT GÄLLANDE KÖKSRIITNING.

OBS! Omfattningen och utförningen av utrustning för rensning med erforderliga tillträdes- anordningar skall beslutas i samråd med behörig skorstenstefjare.

OBS! OM FVP PLACERAS VID VÄGG ELLER BÄLKLAG RIKTAD MOT SOVRUM ELLER VARDASRUM, BÖR VÄGGEN/BÄLKLAGET LUDISOLERAS.

OBS! VID MONTERING AV FRÄNLUFT I TVÄTT, KONTROLLERA PLACERINGEN AV TORKSKÅP/ EXAKTOMLÄRE. JUSTERA VENTILATIONSKANALEN EFTER DESSA!


ILLUSTRATION	FÖR- DIMENSION
	T-RÖR 1 100-80 4 100-100 5 125-80 5 125-100 5 125-125 100 160-100 56 160-125 57 160-160 DM ADR 30 100-80 5 125-100 48 160-125 59 160-160 30 100-160 31 80 7 100 8 125 41 160 68 200 MUFF 9 100 32 80 9 100 42 125 42 125 32 90-80 34 45-80 35 30-80 11 90-100 12 45-100 13 30-100 103 15-100 14 90-125 15 90-125 16 90-125 104 15-125 43 90-160 44 45-160 45 30-160 66 90-100 KÖRTBU 67 90-125 KÖRTBU 68 125 RÖR MED RENS 61 125 17 125 ANSLÖCK 47 80 18 125 58 160 19 100 20 125 36 160 100 94 160 125 61 160 62 160 63 160 101 100 102 125 SLANG 52 AL 125 39 FE 125 95 KUND 125 25 SPSTFL 125 63 AL 160 64 FE 160 65 SPSTFL 160

FRÄNLUFT lgh 11, 26			
Rum	Fickor		Don
	l/s	m³/h	
TV/WC/D	11		FD1
KÖK	10		"
BAD	15		"
KLÄZ	6		"
SUMMA	42		

FRÄNLUFT lgh 7		
Rum	Flöde	
	l/s	m³/h
TV/WC/D	11	FD1
KÖK	10	-
BAD	15	-
KLÄ2	6	-
PLAN 3	18	-
SUMMA	60	

GRUNDBETECKNINGAR OCH FÖRKORTNINGAR
FF1 = Frdultsdrummp ComfortZone CE50-BBR med 3 kW tillskottsvärme
FF3 = Spisfikt med baskspjäll
TG1 = Takgenomföring
F = Frdultskanal spiralfasad med gummrings- tätning dim 100 och 125
FD1 = Frdultskanal med fästom dim 100 typ Frdultskanal VET-10
RL = Renslucka dim 100 alt 125. OBS! Monteras dt- konigt samt synigt för rensning och insp.

FÖRKORTNINGAR
Ventilationskanal (spirator) försedd med typod- kända gummrättningar
F = Frdultskanal
A = Avluftskanal
F1 = Kanal ø 100 osolerad
F2 = Kanal ø 125 osolerad
F3 = Kanal ø 100 plac i lösulsiolering (isol min 150 över kanal)
F4 = Kanal ø 125 plac i lösulsiolering (isol min 150 över kanal)
F5 = Kanal ø 100 över kanal 80 mm värmeisolerad
F6 = Kanal ø 125 isol med 80 mm värmeisolerad
F7 = Kanal ø 125 isol med 30 mm nådmatte i hela sin längd (broadclass E15)
A1 = isoleringsstrumpa i hela sin längd

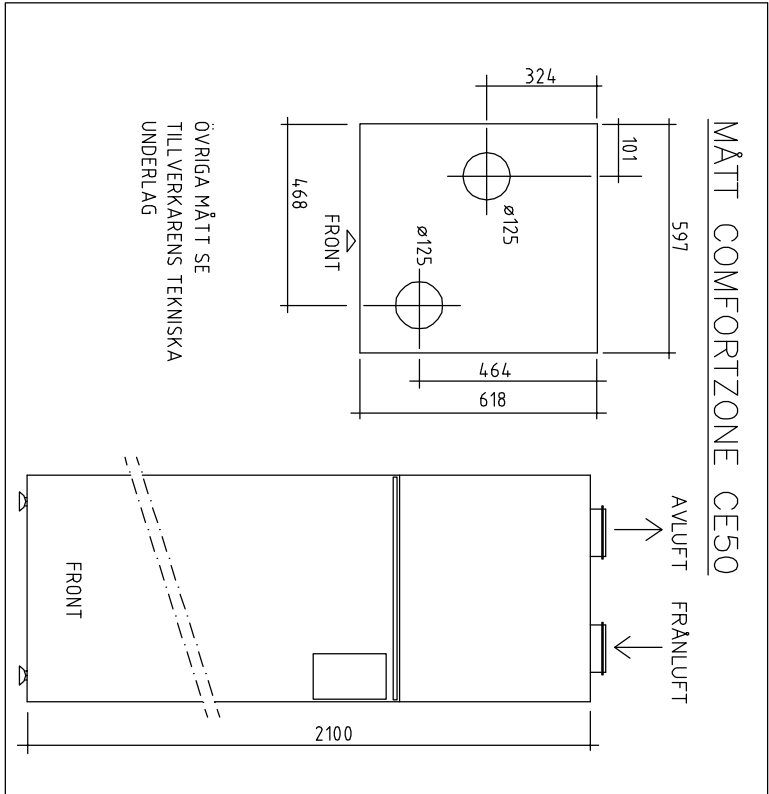

BET	ANT	ANDRINNEN AVSER	DATUM	SIGN
-----	-----	-----------------	-------	------

RH RELATIONSHANDLING

LÅNGBRODAL

NCC
NCC Construction Sverige AB
Region Burende Stockholm
TVÖ 80 Söme (enck. Valgation 3)
tel 08-285 510 00
www.ncc.se

Brunberg & Forsted
Tel: 08-617 61 00
Fax: 08-650 19 81
e-post: n@brunbergforsted.se


UPPDRAG NR 2584
RITAD AV / KONSTR AV HANDLÄGGARE

DATUM 2011-12-01
ANSVARIG Hener Andersson

VENTILATION
RADHUS GAVEL-LGH 7, 11, 26
PLANER

SKALA A1:50
A3:100
NUMMER V57.01R
BET