


För lägenheter med alternativ planlösning på plan 2 och/eller 3, se V56:04

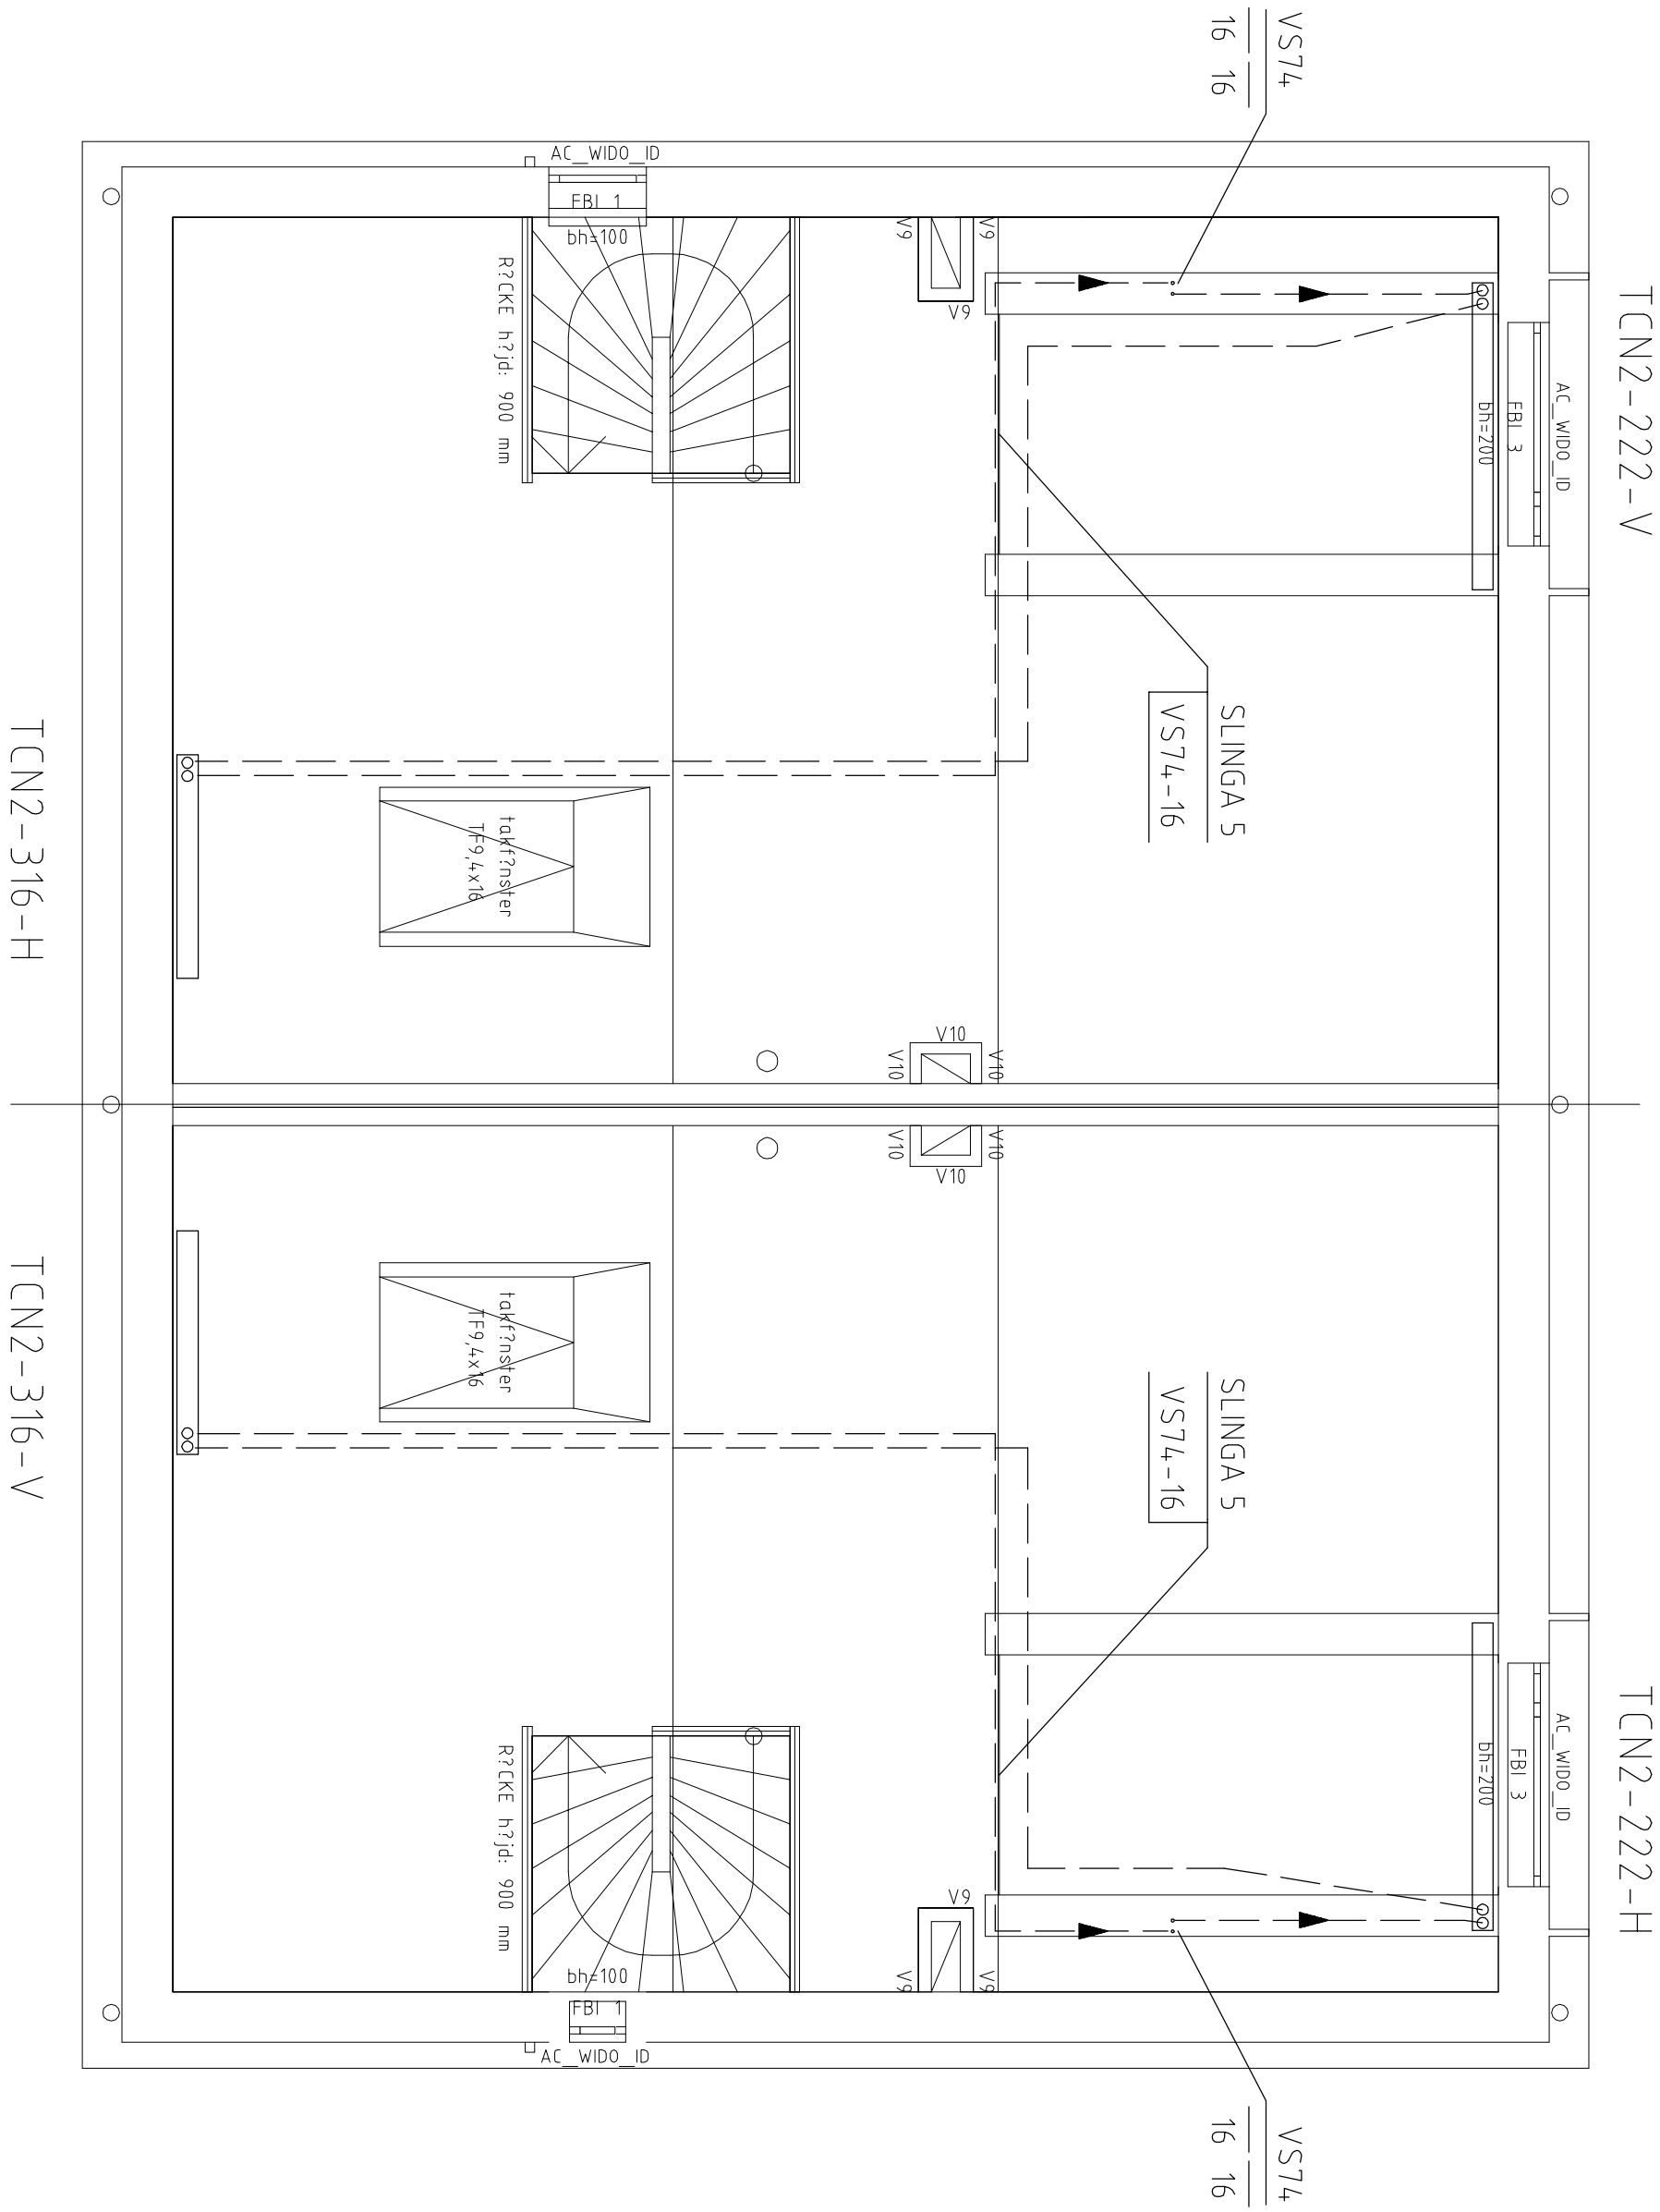

#### FÖRESKRIFTER

Samtliga kopplingar skall utföras med typgodkända detaljer och metoder.

Frånluftvärmepump inkopplas enligt tillverkarens anvisningar.

Ledningar monteras med hänsyn till expansion.

VS74 Värmebärare sekundär, LK:s värmerör PE-X RIR.

FR21 Fördelningsrör Radiatorslingor. Med avstängnings-ventil och stryventil till respektive radiatorslinga.

TP.. Radiatorer fabrikat Thermopanel med förmonterade koppel för bottenanslutning, fabriksinställda ventiler för flöde 35 %. Radiatorer som anges med Ventilinställning 50 %, ändras inställningsvärdet från 35 % till 50 % av RE.  
Uteflutsdon Thermopanels typ EV

TCN. Konvektorer fabrikat Thermopanel med förmonterade koppel för bottenanslutning, fabriksinställda ventiler för flöde 35 %. Radiatorer som anges med Ventilinställning 50 %, ändras inställningsvärdet från 35 % till 50 % av RE.

Allt material och komponenter skall vara typgodkända och vanligen förekommande på den svenska marknaden.

I övrigt gäller BBR.

Inställningsvärdet för radiatorslingor:

Slinga 3: 0,030 l/s 2,55 kPa  
Slinga 4: 0,030 l/s 2,95 kPa  
Slinga 5: 0,059 l/s 19,3 kPa

Värmepumpens cirk.pump hastighet: 3

Volym radiatorsystem ca 75 liter.

BET	ART	ANDRINGSÄNSER	DATUM	SKA
-----	-----	---------------	-------	-----

#### RH RELATIONSHANDLING

### LÅNGBRODAL



NCC Construction Sverige AB  
Region Södra Stockholm  

	RITAD AV / KONTROLLERAD AV	HANDLAGARE
	Kjell Arfvedsson	
DATUM	2011-12-01	Handskrivning

#### PARHUS plan 3 VÄRME-INSTALLATIONER

SKALA	WÄRMER	1 BET
A1: 150	V56:03P	
A3: 1100		