




OBS! Tillfäst den på plan 2 ska monteras bakom radiator. Se gällande värme- riting. Hållsgång genom fönstret i yttervägg. ISO 6 i g. Centrerad bakom radiator.



PLAN 1, BOTTENVÅNING  
LGH 28, 30, 32, 34

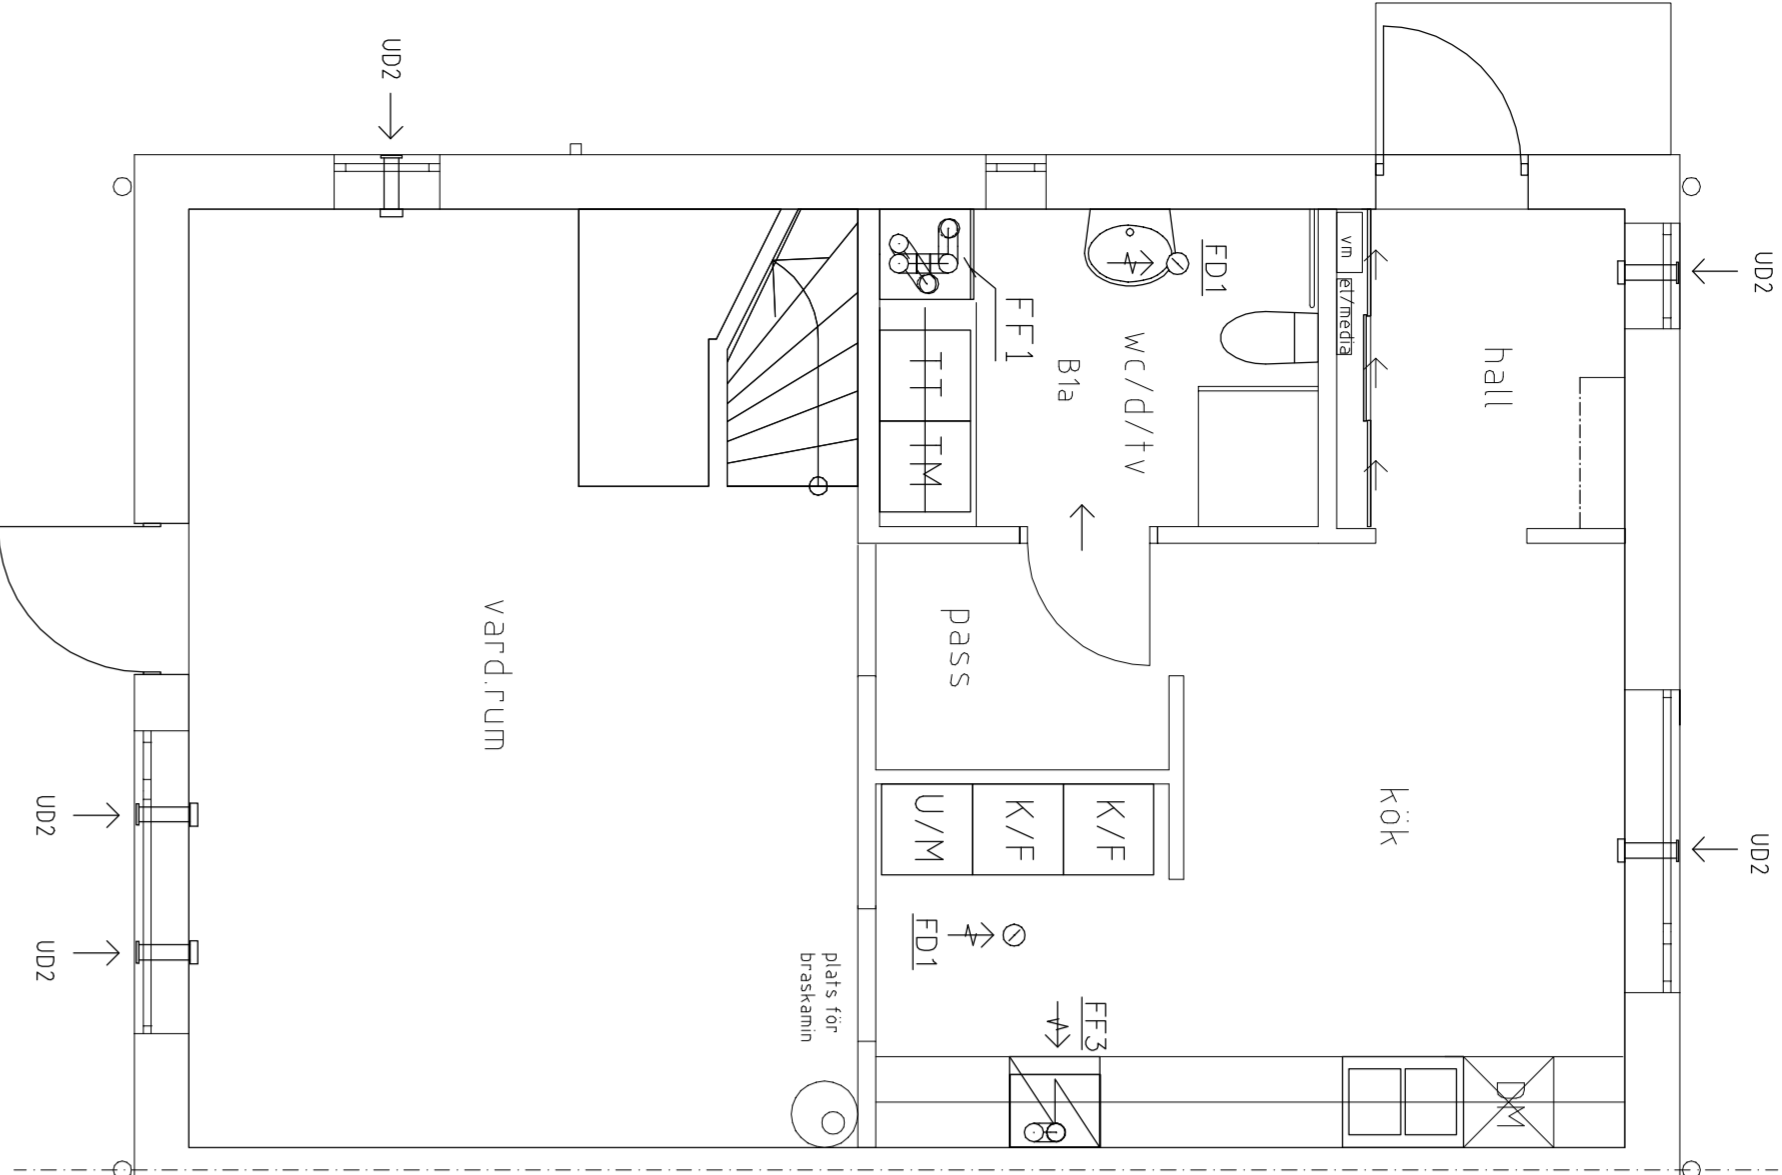


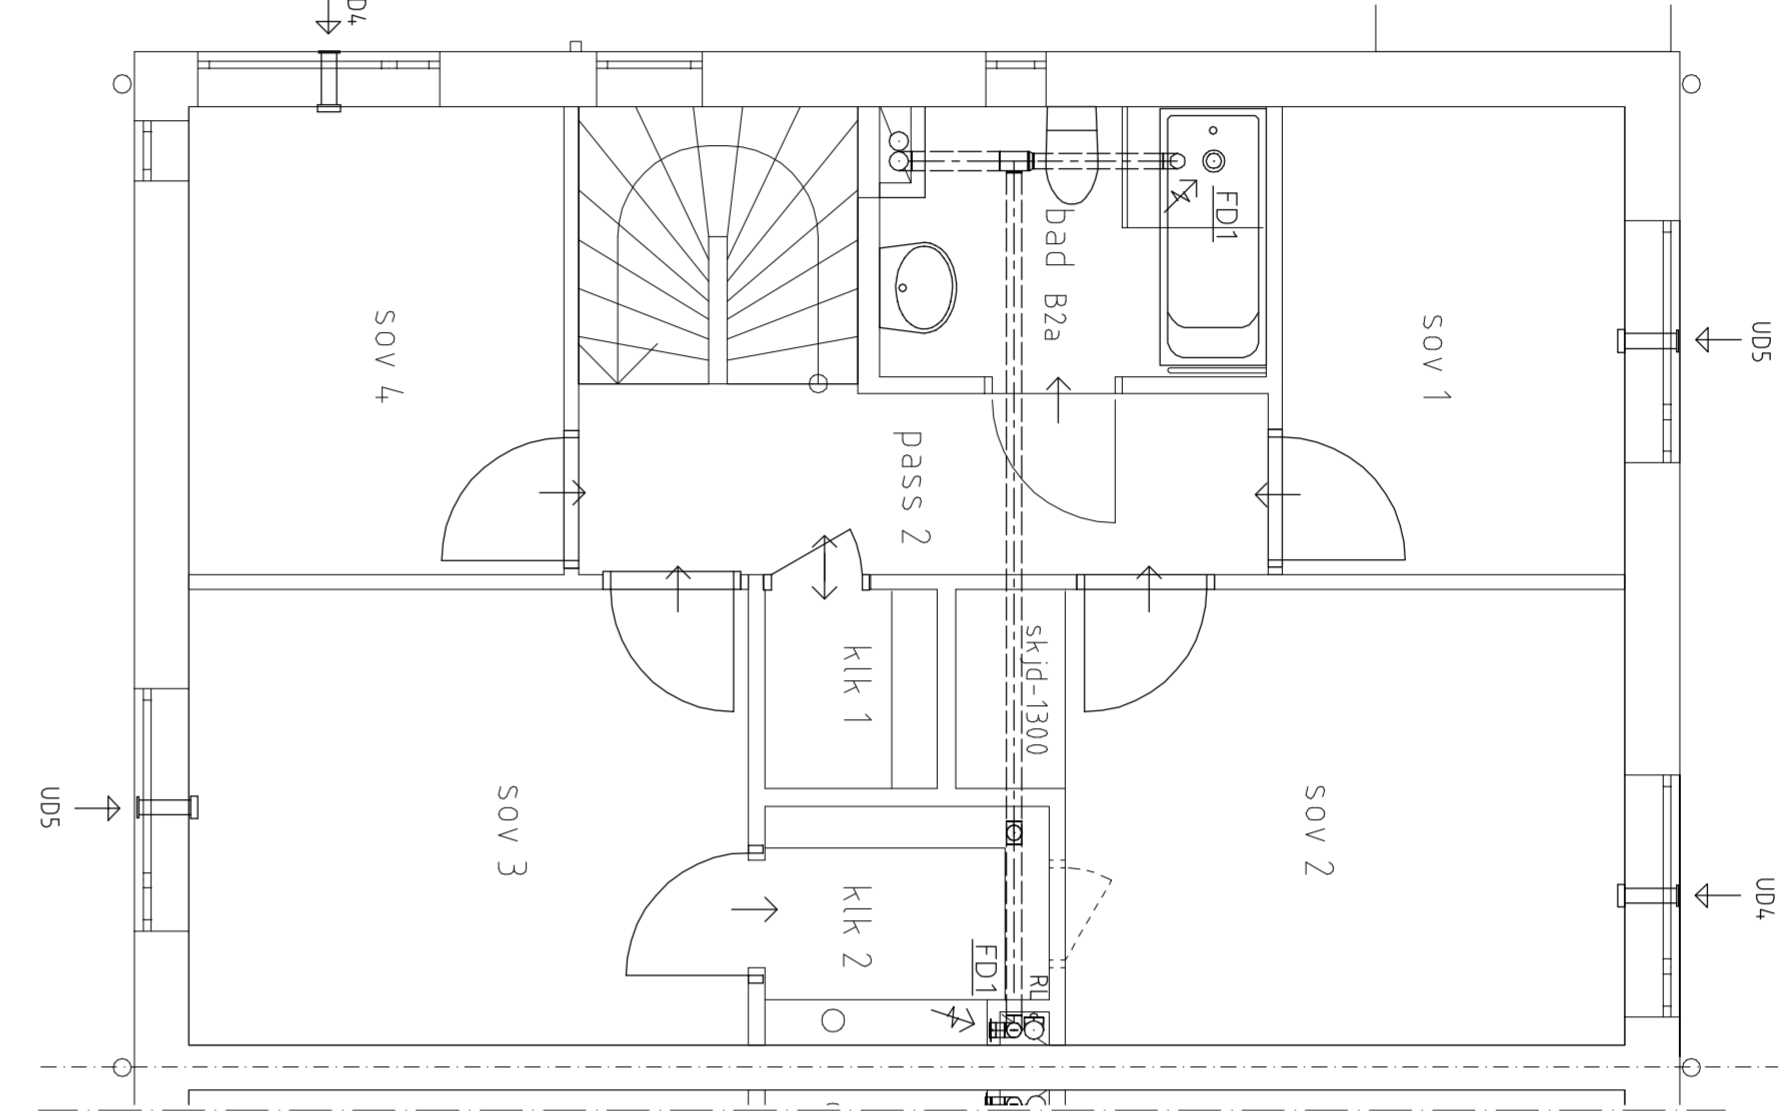

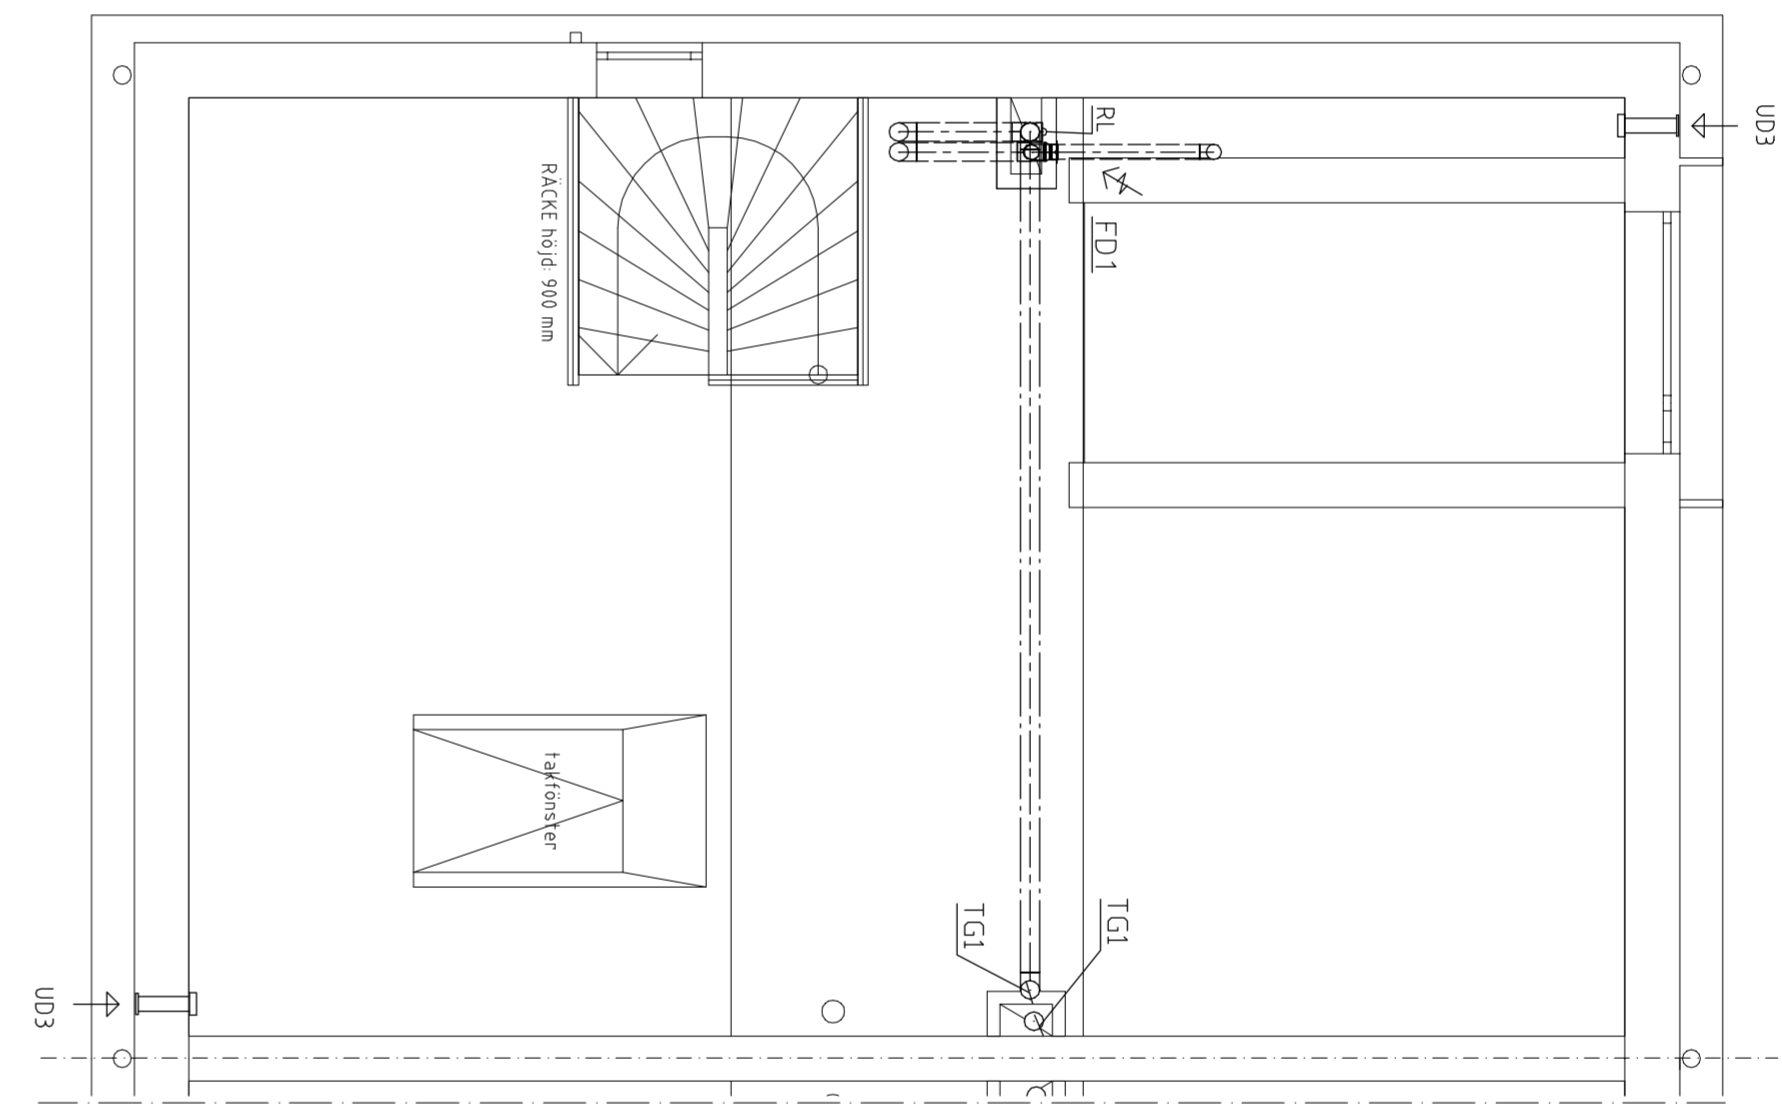
PLAN 2, ÖVRE VÅNING  
LGH 28, 30, 32, 34



PLAN 3, VINDSVÅNING  
LGH 28, 30, 32, 34

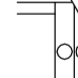Överluft  
↓  
ÖVERLUFT AV ÖPPEN REKOMMENDERAD MINSTA AREA: 75 cm²

KANALERS HÖJDLÄGE I PLANRITNING		
symbol	illustration	läge
=====		Ovan resp. bakom tak- bräcker
== : == : ==		Under tak
=====		Ovan golv
=====		I golvhöjd

Uteluftsventiler
UD1 → Air2-500 med kondensomförm och yttverdgagel
UD2 → CASHUA OMEGA MAXSS
UD3 → FRESH 90GB med kondens / vind med skott 1. På plan 3 ca 500 ötg.
UD4 → Air21-500 med kondensomförm och yttverdgagel
UD5 → Air21-500 med kondensomförm och yttverdgagel
OBS! SAMTLIGA UTELUFTSVENTILER SKALL VARA ÖPPNA FÖR ATT ERHÅLLERUG LUFTOMSKIFTNING SKALL ERHÅLLAS I HÖSET.

BRASKÄMIN OCH LÄNKANDE SKALL FÖRSES MED TÄTSUTANDE LUCKOR OCH ANORDNING FÖR SEPARAT FÖRBÄNNINGSUFLUT. (SE TILLYKARENS INSTALLATIONSANVISNINGAR)

OBS! VID MONTERING AV IMKANAL KONTROLLERA MOT GÄLLANDE KÖKS RITNING.

OBS! Omfattningen och utformningen av utrustning för rensning med efterföljande tillträdes- onordningar skall beslutas i samråd med behörig skorstenstefjare.

OBS! OM FVP PLACERAS VID VÄGG ELLER BÄLKLAG RIKTAD MOT SOVRUM ELLER VARDASRUM, BÖR VÄGGEN/BÄLKLAGET LUDISOLERAS.


OBS! VID MONTERING AV FRÄNLUFT I TVÄTT, KONTROLLERA PLACERINGEN AV FÖRSKAP/ EXAKTOMLÄRE. JUSTERA VENTILATIONSKANALEN EFTER DESSA

FRÄNLUFT	Röck	Den
Rum	U/S	m²/h
TV/KC/D	11	FD1
KÖK	10	-
BAD	15	-
KLK2	6	-
PLAN 3	18	-
SUMMA	60	

ILLUSTRATION	FÖS	DIMENSION
	T-RÖR	4 100-80
	1 100-100	51 125-80
	3 125-100	51 125-100
	5 125-125	100 160-100
	56 160-125	57 160-160
	DM ANDR	30 100-80
	5 125-100	48 160-125
	80 160-125	30 100-80
	31 80	7 100
	8 125	41 160
	WMF	68 200
	WMF	9 100
	9 100	32 80
	42 125	42 125
	42 125	32 90-80
	34 45-80	35 30-80
	11 90-100	12 45-100
	13 30-100	103 15-100
	14 90-125	15 90-125
	15 90-125	104 15-125
	43 90-160	44 20-160
	45 20-160	66 90-100 KIRTBOL
	67 90-125 KIRTBOL	68 125
	BD MED RENS	21 125
	ANLÖCK	17 125
	47 80	18 125
	58 160	19 100
	RENSLUCKA	20 125
	94 160 100	36 160 125
	61 160 160	62 160 160
	RENSLUCKEDON	101 100
	102 125	SLANG
	52 AL 125	39 FE 125
	95 KMD 125	95 KMD 125
	25 SPSTFL 125	63 AL 160
	64 FE 160	65 SPSTFL 160

GRUNDBETECKNINGAR OCH FÖRKORTNINGAR  
FF1 = Frdrultsdrmpump ComfortZone C50-BBR med 3 kW tillkötstvärme  
FF3 = Spistfukt med backspjäll  
TGI = Takgenomförm  
F = Frdrultskanal spiralfästad med gummrings- fästning dim 100 och 125  
FD1 = Frdrultskanal med fästform dim 100 typ Frdrulwood VEF-10  
RL = Rensluca dim 100 alt 125. OBS! Monteras dt- komligt samt synligt för rensning och insp.

FÖRKORTNINGAR  
Ventilationskanal (spirator) försedd med typod- kända gummringsringar  
F = Frdrultskanal  
A = Avluftskanal  
F1 = Kanal ø 100 osolerad  
F2 = Kanal ø 125 osolerad  
F3 = Kanal ø 100 plac i lösluisolering  
F4 = Kanal ø 125 plac i lösluisolering  
F5 = Kanal ø 125 överkänslig 80 mm värmeisolering  
F6 = Kanal ø 125 isol med 80 mm värmeisolering  
F7 = Kanal ø 125 inkanal isol med 30 mm nödrnato i hela sin längd (broadclass E15)  
A1 = isoleringstrumpa i hela sin längd

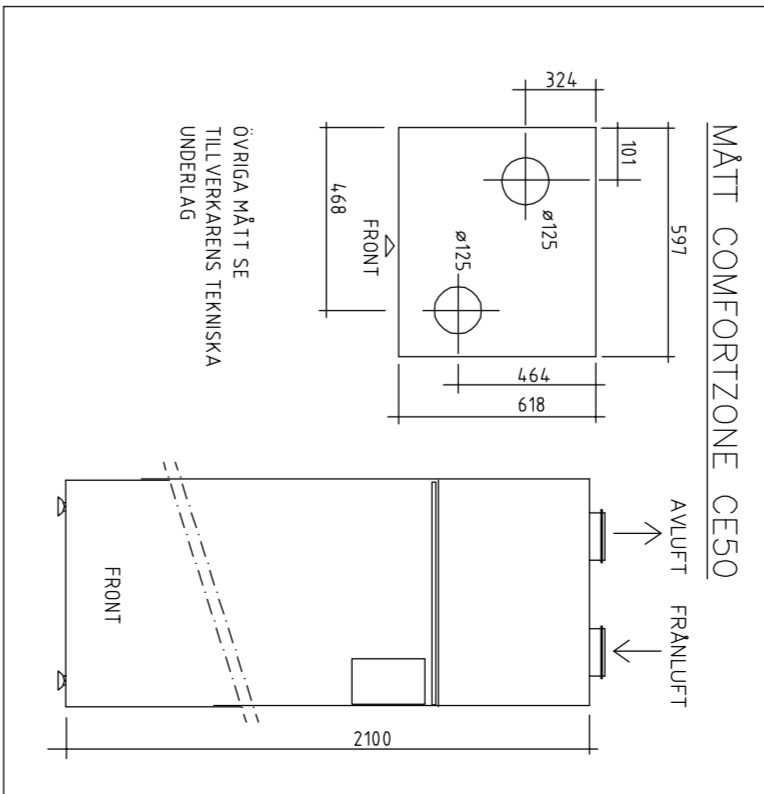

BET	ANT	ANDRNINGEN AVSER	DATUM	SIGN
-----	-----	------------------	-------	------

RH RELATIONSHANDLING

LÅNGBRODAL

**NCC**  
NCC Construction Sverige AB  
Region Södra Stockholm  
T70 80 Södra Långbrodal, Valgatan 3  
tel: 08-285 510 00  
www.ncc.se

	Brunnberg & Forsted	Tel: 08-617 61 00 Fax: 08-650 19 81 e-post: n.brunnberg@forsted.se
	AML	Tel: 08-555 786 37 Fax: 08-545 228 09 e-post: 08-545 228 09
	SZ Konsult	Tel: 08-410 102 58 Fax: 08-410 102 58 e-post: 08-410 102 58
	Brdd	Tel: 010-505 60 37 Fax: 010-505 60 37 e-post: 010-505 60 37
	Ingemansson	Tel: 010-50-48 22 61 Fax: 010-50-48 22 61 e-post: mar@elikonaut.com
	Totikonaut	Tel: 010-50-48 22 61 Fax: 010-50-48 22 61 e-post: mar@elikonaut.com
	RIJAD AV / KONSIR AV	HANDLÄGGARE
	UPPDRAG NR	HD/K/A
	2584	
	DATUM	ANSVARIG
	2011-12-01	Hemner Andersson

VENTILATION PARHUS-LGH 28,30,32,34 PLANER	SKALA A1:50 A3:100	NUMMER V57.07P	BET
---	--------------------------	-------------------	-----

VID MONTAGE:  
JÄMFÖR ALLTID PERSPEKTIVSKISS  
MED PLANRITNING!