

FÖRESKRIFTER

Samtliga kopplingar skall utföras med typgodkända detaljer och metoder.

Ledningar monteras med hänsyn till expansion.


FR21 Fördelingsrör Radiatorslingor. Med avstängningsventil och strypventil till respektive radiatorslinga

TP.. Radiatorer fabrikat Thermopanel med förmonterade koppe

TP. Radatorer (fabrikat Thermopanel med förmonterade koppel för bottenanslutning, fabrikstillädda ventiler för flöde 35 l/min). Radatorer som anges med Ventilinställning 50 %, ändras installationsvärde från 35 % till 50 % av RE.

TCN.. Konvektorer fabrikat Thermopanel med förmonterade koppe

for bottenanslutning, fabriksinställda ventiler för flöde 35 %. Radiatorer som anges med Ventilinställning 50 %, ändras inställningsvärdet från 35 % till 50 % av RE.

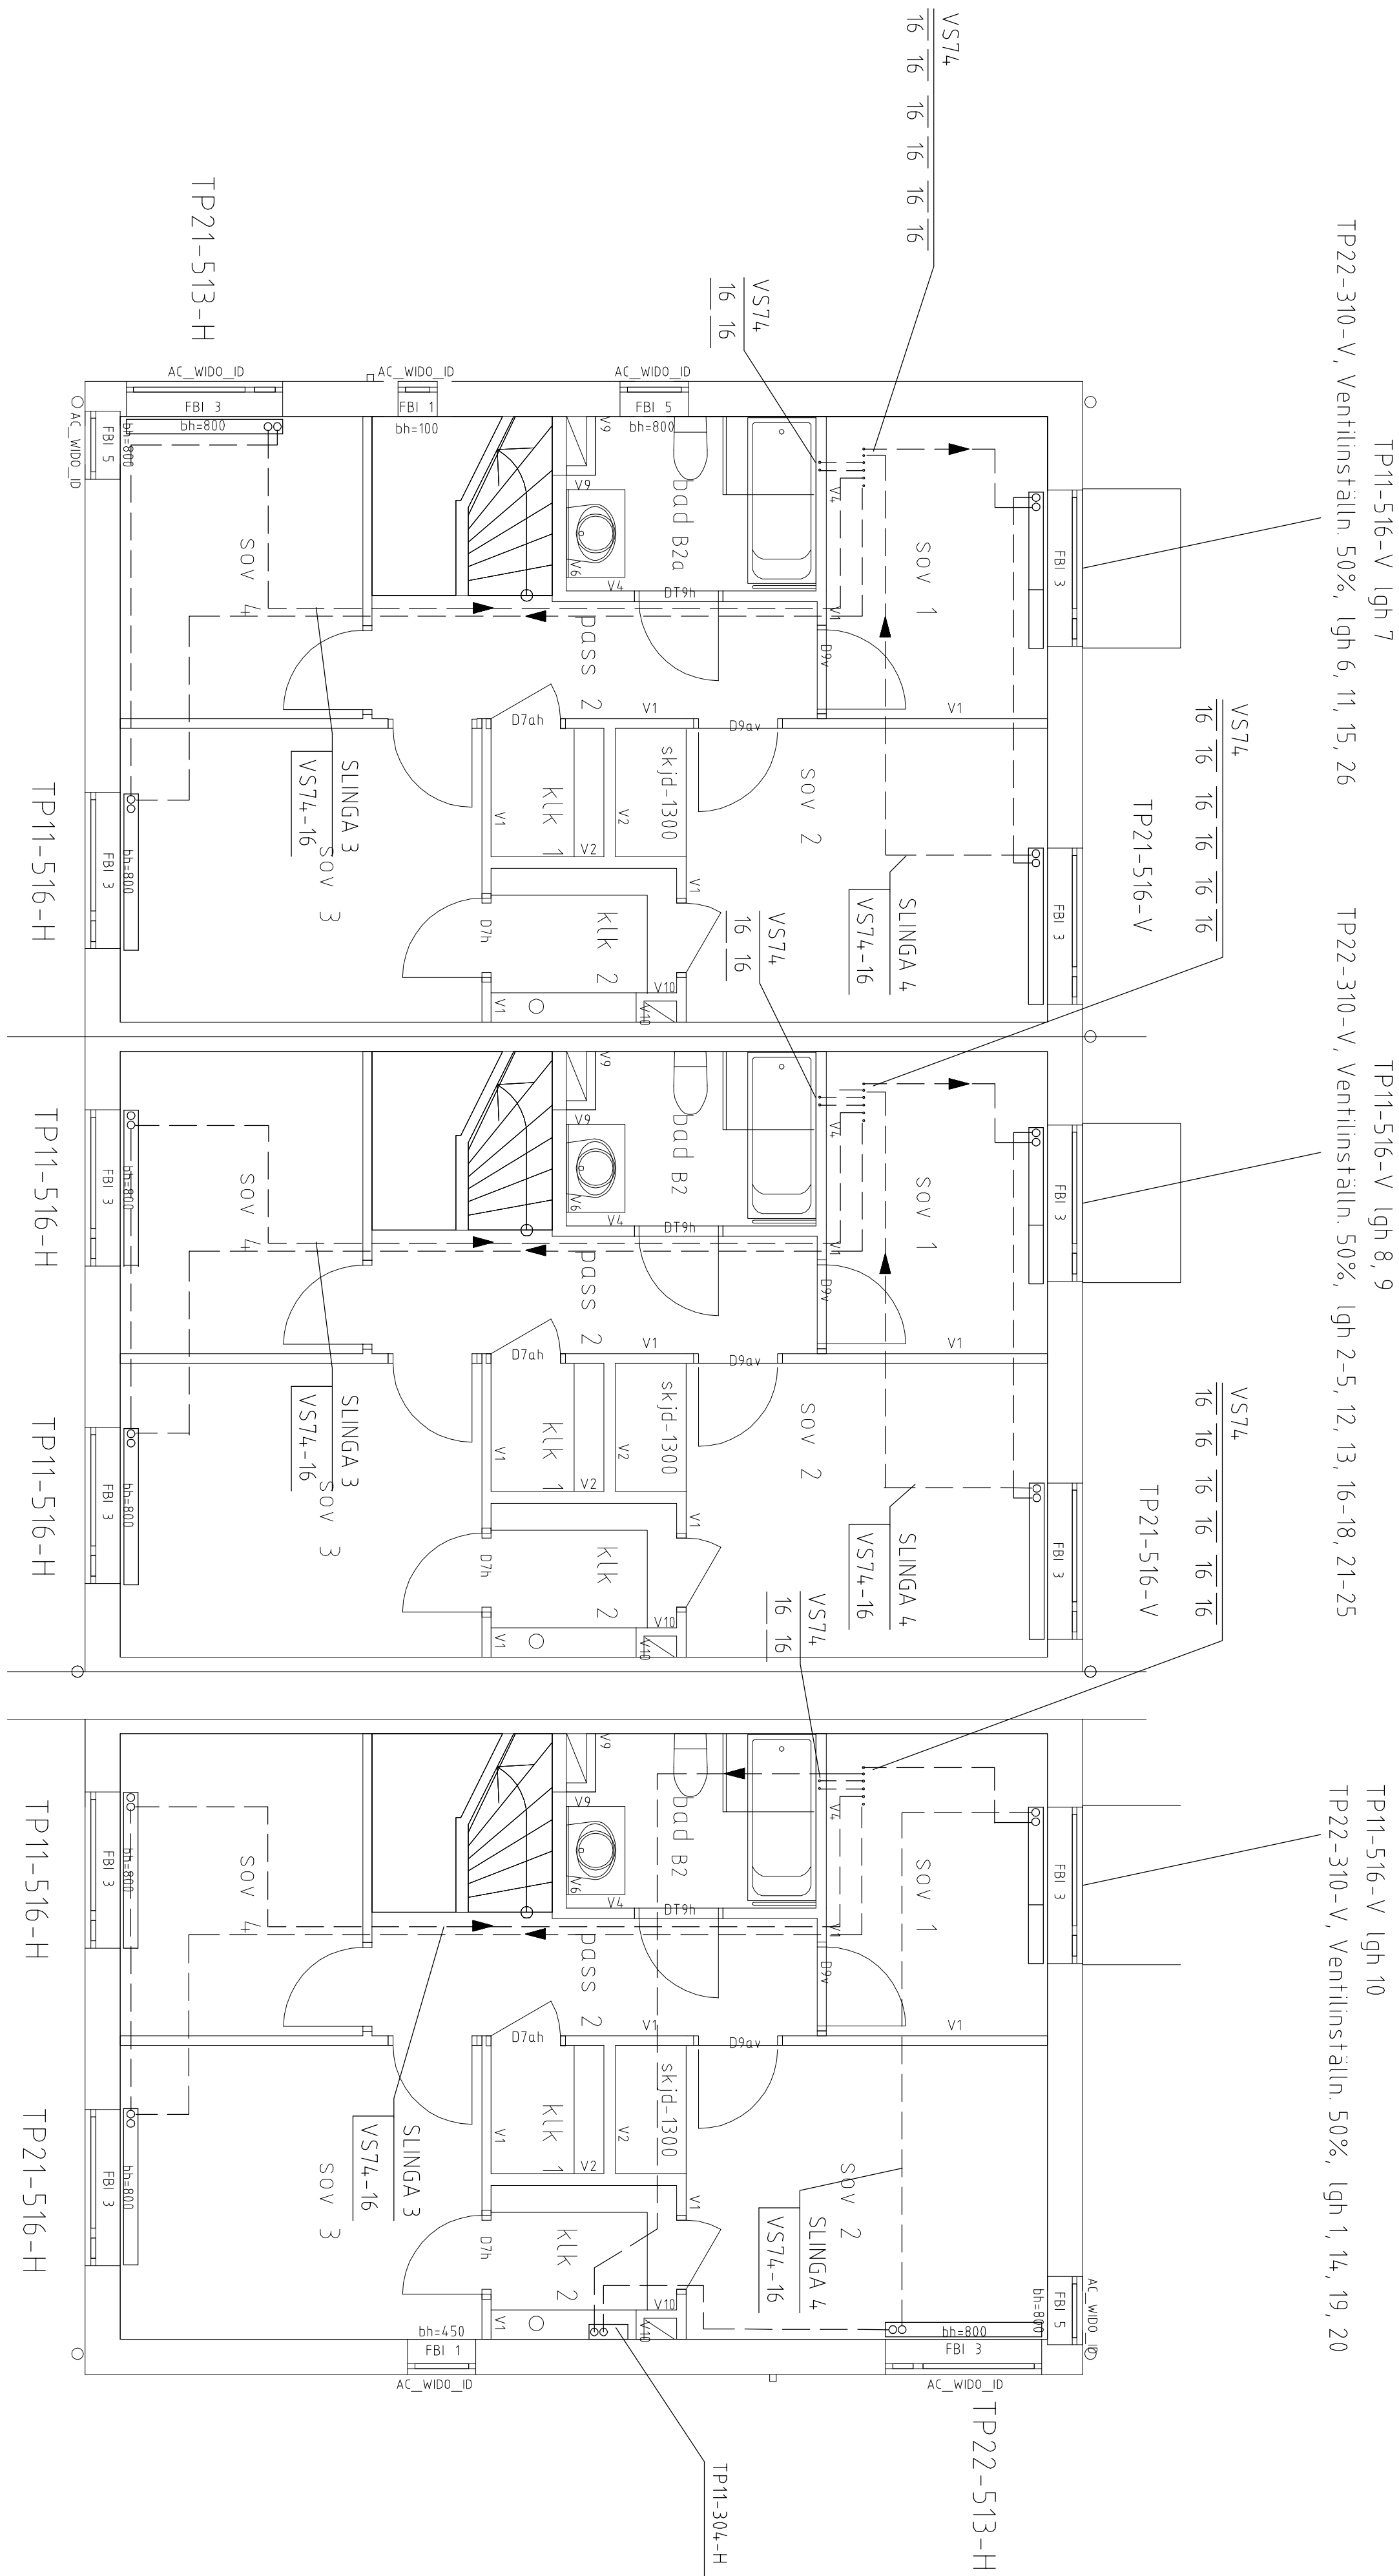

Allt material och komponenter skall vara typgodkända och vanligen förekommande på den svenska marknaden.


I övrigt gäller BBR.

Injusteringsvärden för radiatorslingar

Slinga 3:	0,030 l/s	2,55 kPa
Slinga 4:	0,030 l/s	2,95 kPa
Slinga 5:	0,059 l/s	19,3 kPa

Värmepumpens cirk.pump hastighet: 3

Volym radiatorsystem ca 75 liter

BET	ANT	ANDRÖMEN AVSER	DATUM	SIGN																																				
RH RELATIONSHANDLING	
LÅNGBRODAL	
VÄRME-INSTALLATIONER	
RADHUS	
PLAN 2	
SKALA	A1: 150	NUMMER	BET																																					
	A3: 1100	V56-02R																																						