




MÅTT I MM

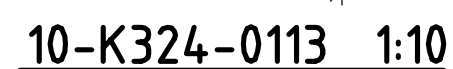

FÖRRÅD VID SOCKELHÖJD 150-200

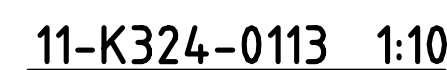


CARPORT

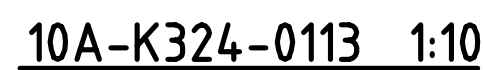


FÖRRÅD VID SOCKELHÖJD >200-350


UTBREDNING/LÄGE FÖRHÖJD SOCKEL
ENLIGT RITNING M16-10-01

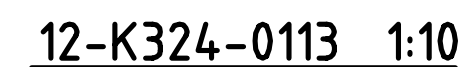

TEKNIKRUM

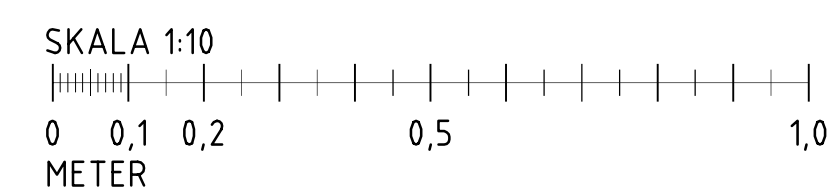

GRUNDPLANER SE RITNING K324-0010

| | | | | |
|--|-----------|-----------------------|--|-----------------|
| BET | ANT | ANDERING AVSER | DATUM | SIGN |
| RELATIONSHANDLING 11-11-11 | | | | |
| <div>  <div> <p>NCC Construction Sverige AB Region Boende Stockholm 170 80 Södra (baski: Valgatan 3) tel 08-555 5100 www.ncc.se</p> </div> </div> | | | | |
| | | Brunnberg & Forshed | Tel: 08-617 61 00 Fax: 08-650 19 81 e-post: | |
| | | ÅWL | Tel: 08-555 786 37 Fax: e-post: | |
| | | WSP Byggsprojektering | Tel: 08-688 60 00 Fax: 08-688 69 25 e-post:n.n@wspgroup.se | |
| | | Briab | Tel: 08-410 102 58 Fax: e-post: | |
| | | Ingemansson | Tel: 010-505 60 37 Fax: e-post: | |
| | | Totalkonsult | Tel: 034-68 14 20 Fax: e-post: | |
| UPPDAGAR NR | | RITAD AV | KONSTR AV | UPPDRAGLSLEDARE |
| 10136729 | | HV / | | H.VÄNMAN |
| DATUM | | ANSVARIG | | |
| 10-05-07 | | L.HÄGGBOM | | |
| FÖRRÄD TYP 1-2, CARPORT TYP 3-4 | | | | |
| GROVSOPRUM/TEKNIKRUM | | | | |
| GRUNDSNITT | | | | |
| SKALA | NUMMER | | I BET | |
| A1: 1:10 A3: 1:20 | K324-0113 | | | |