




övre våning

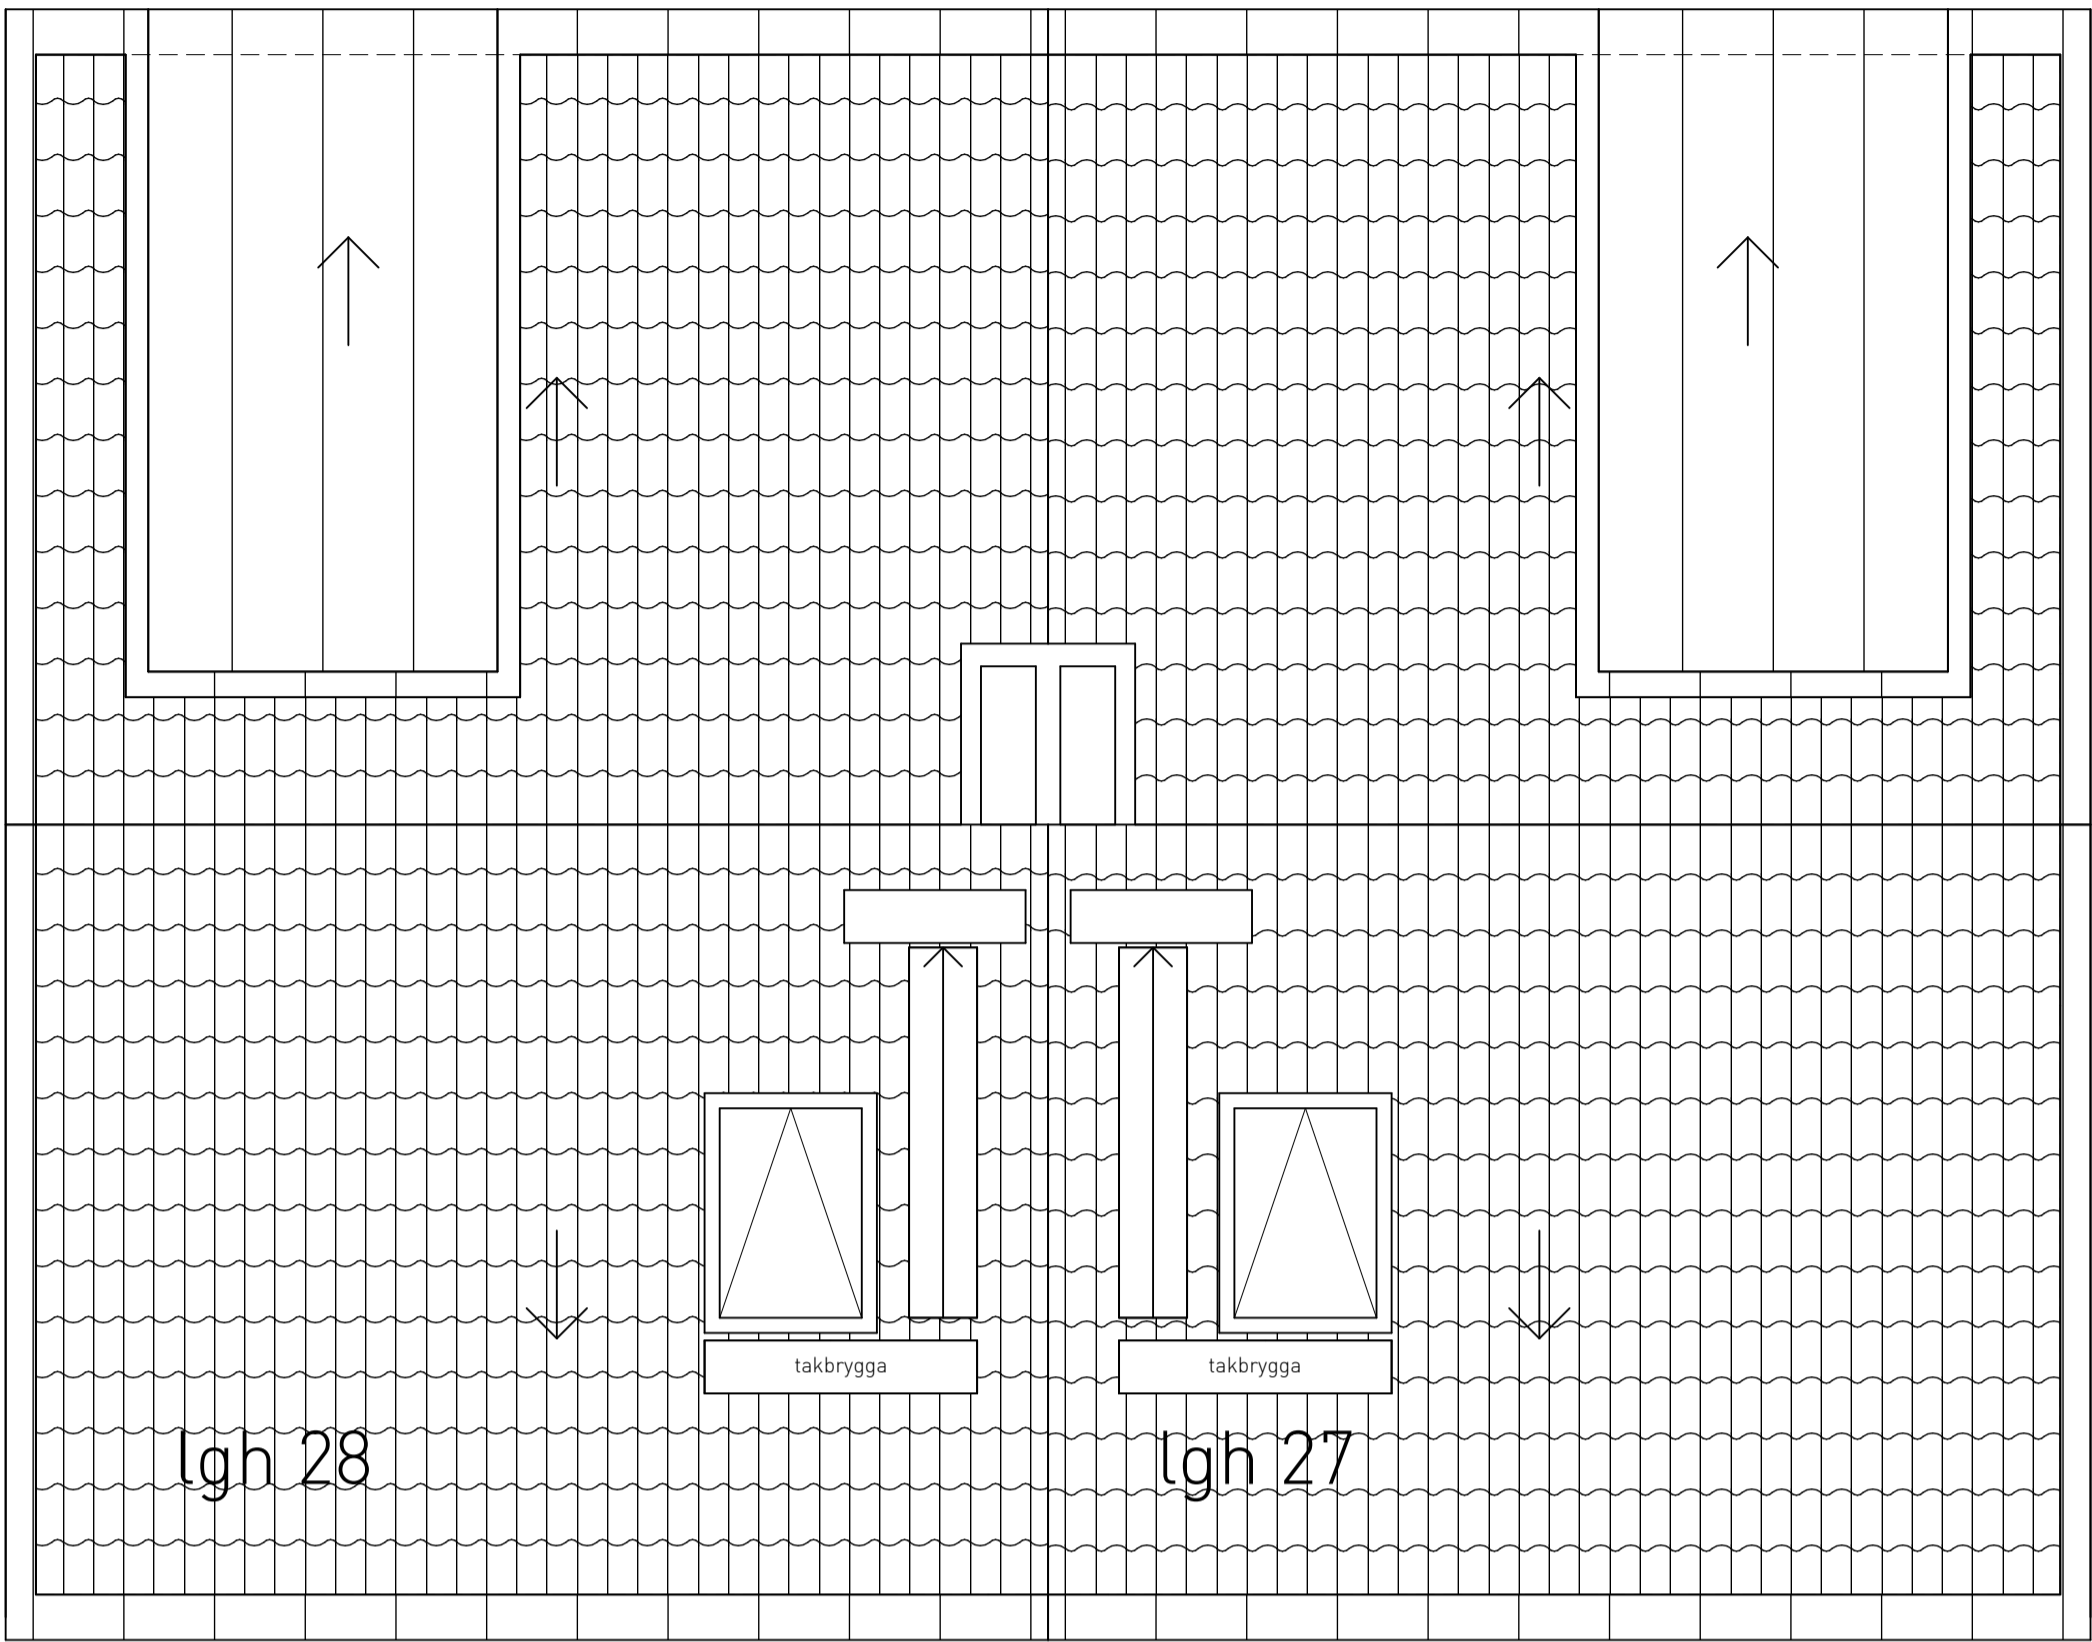

tak

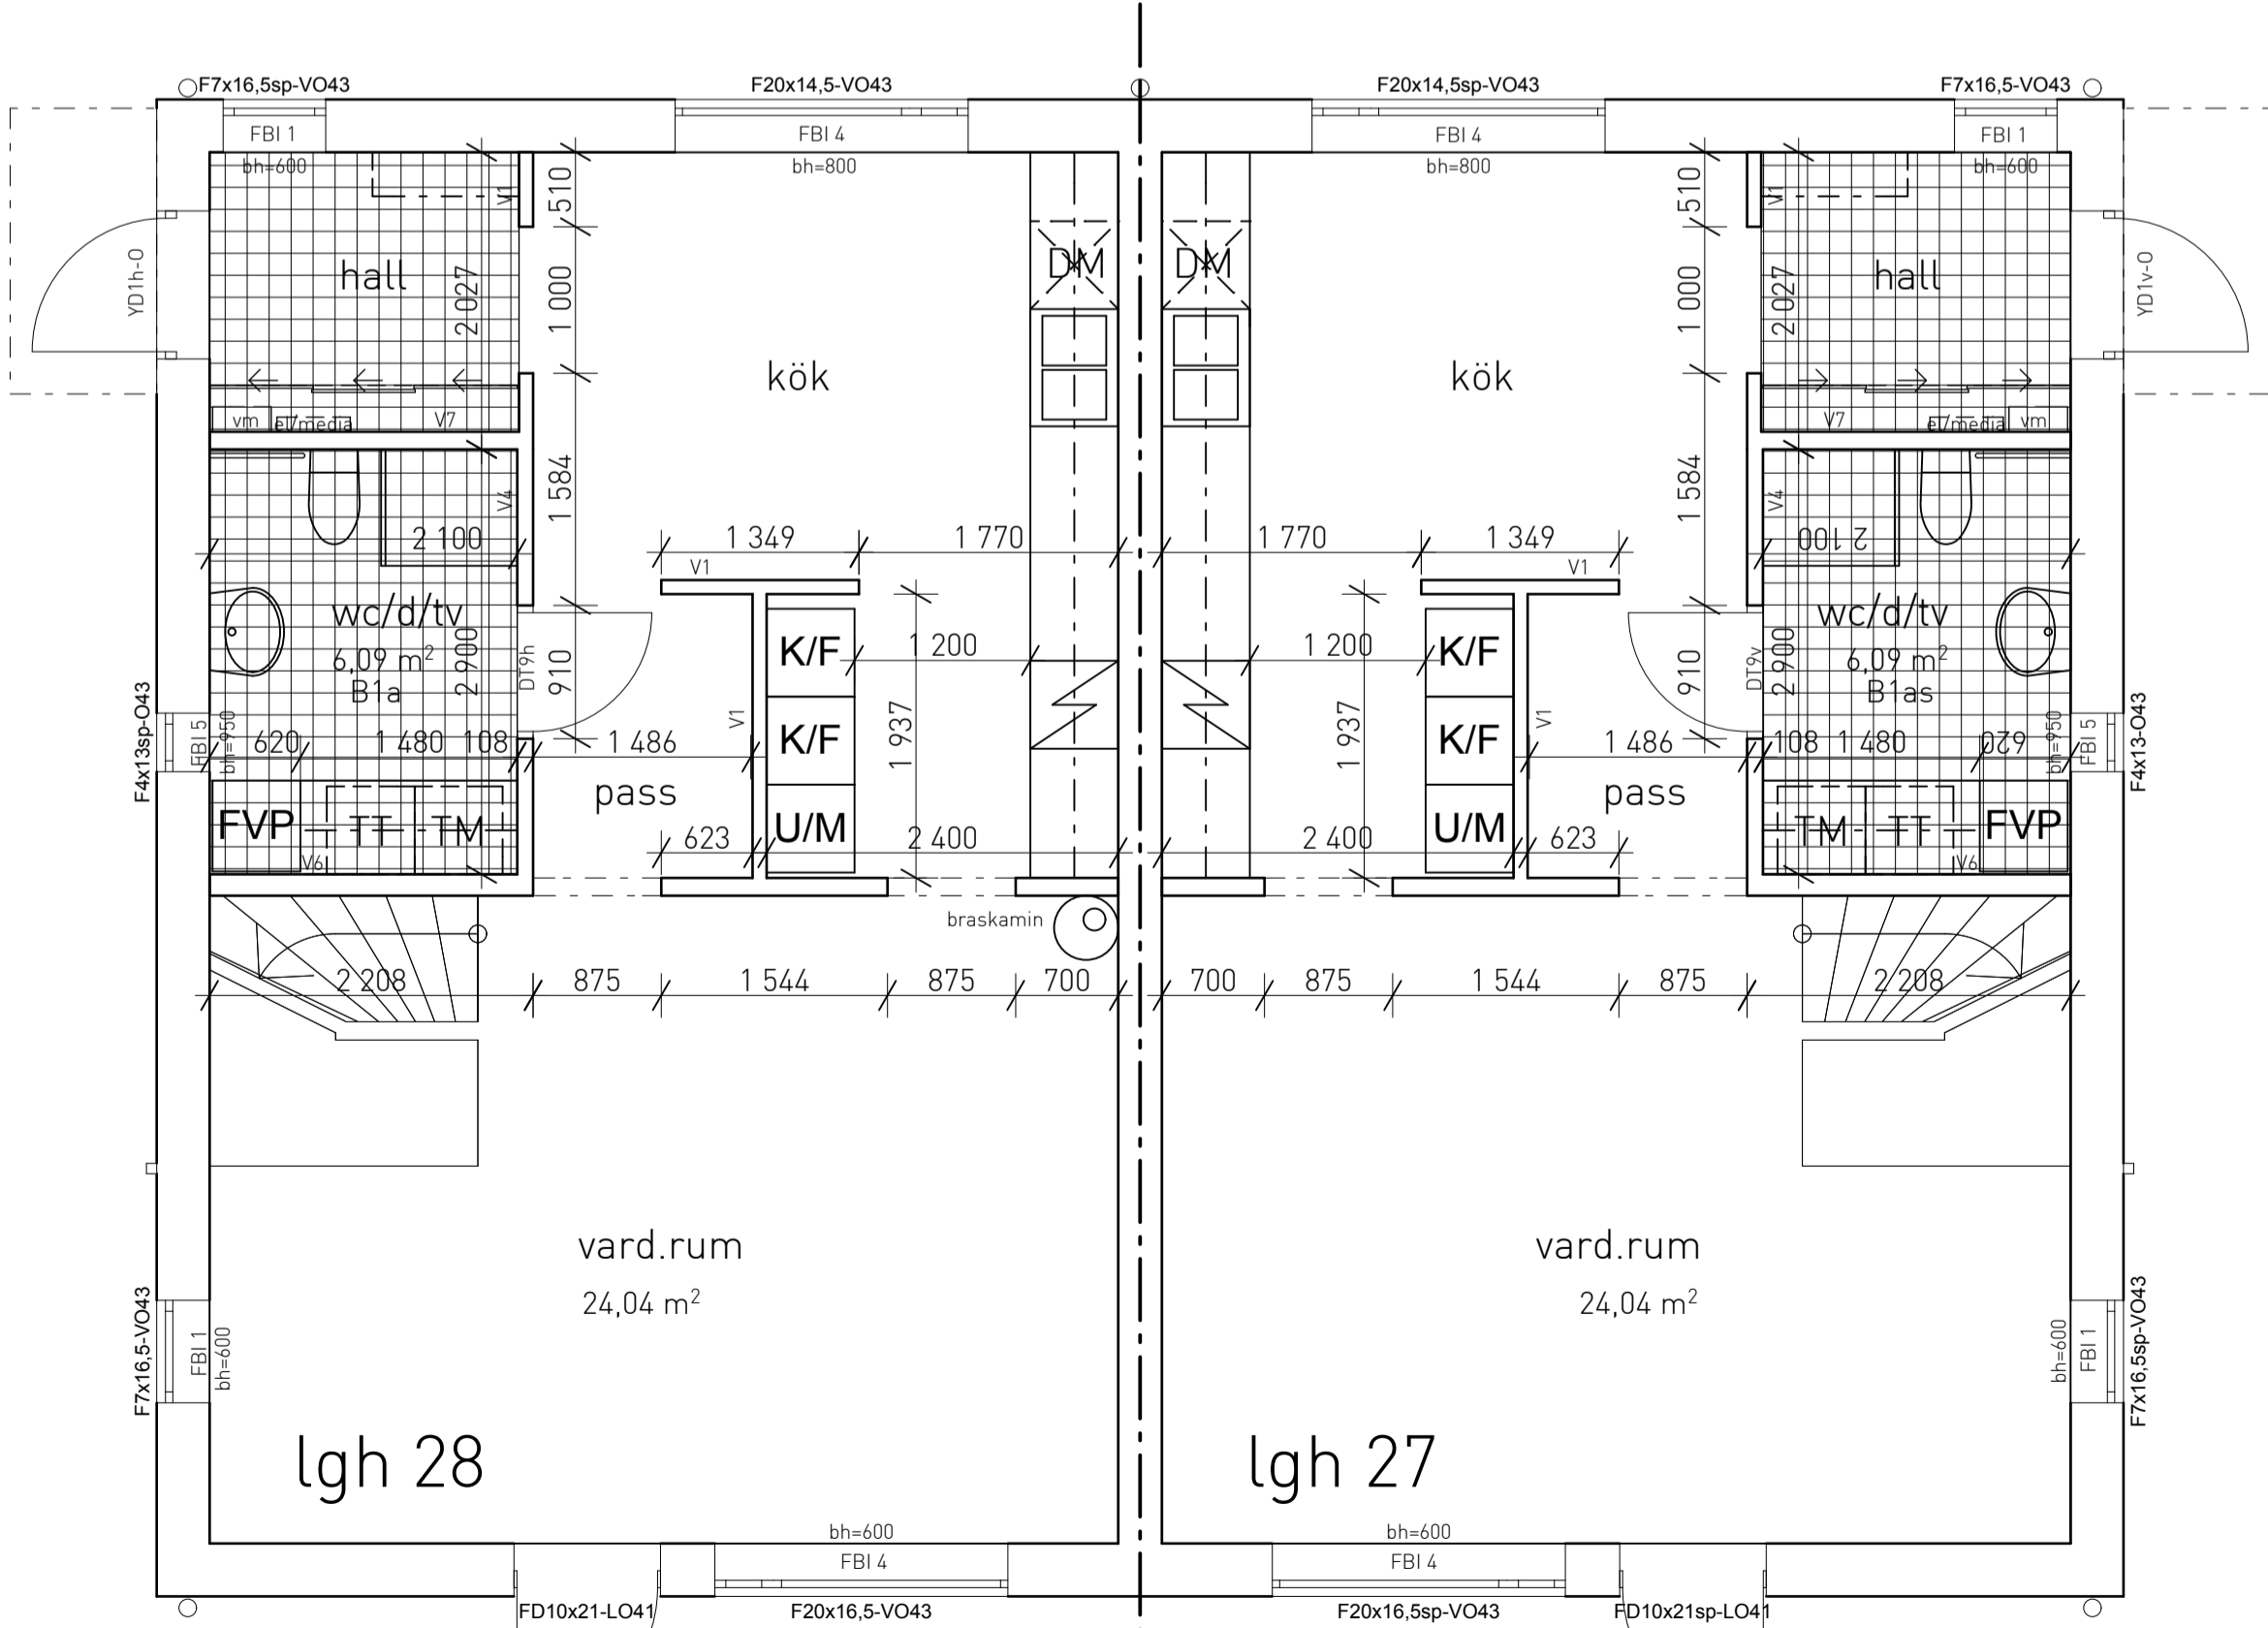

bottenvåning

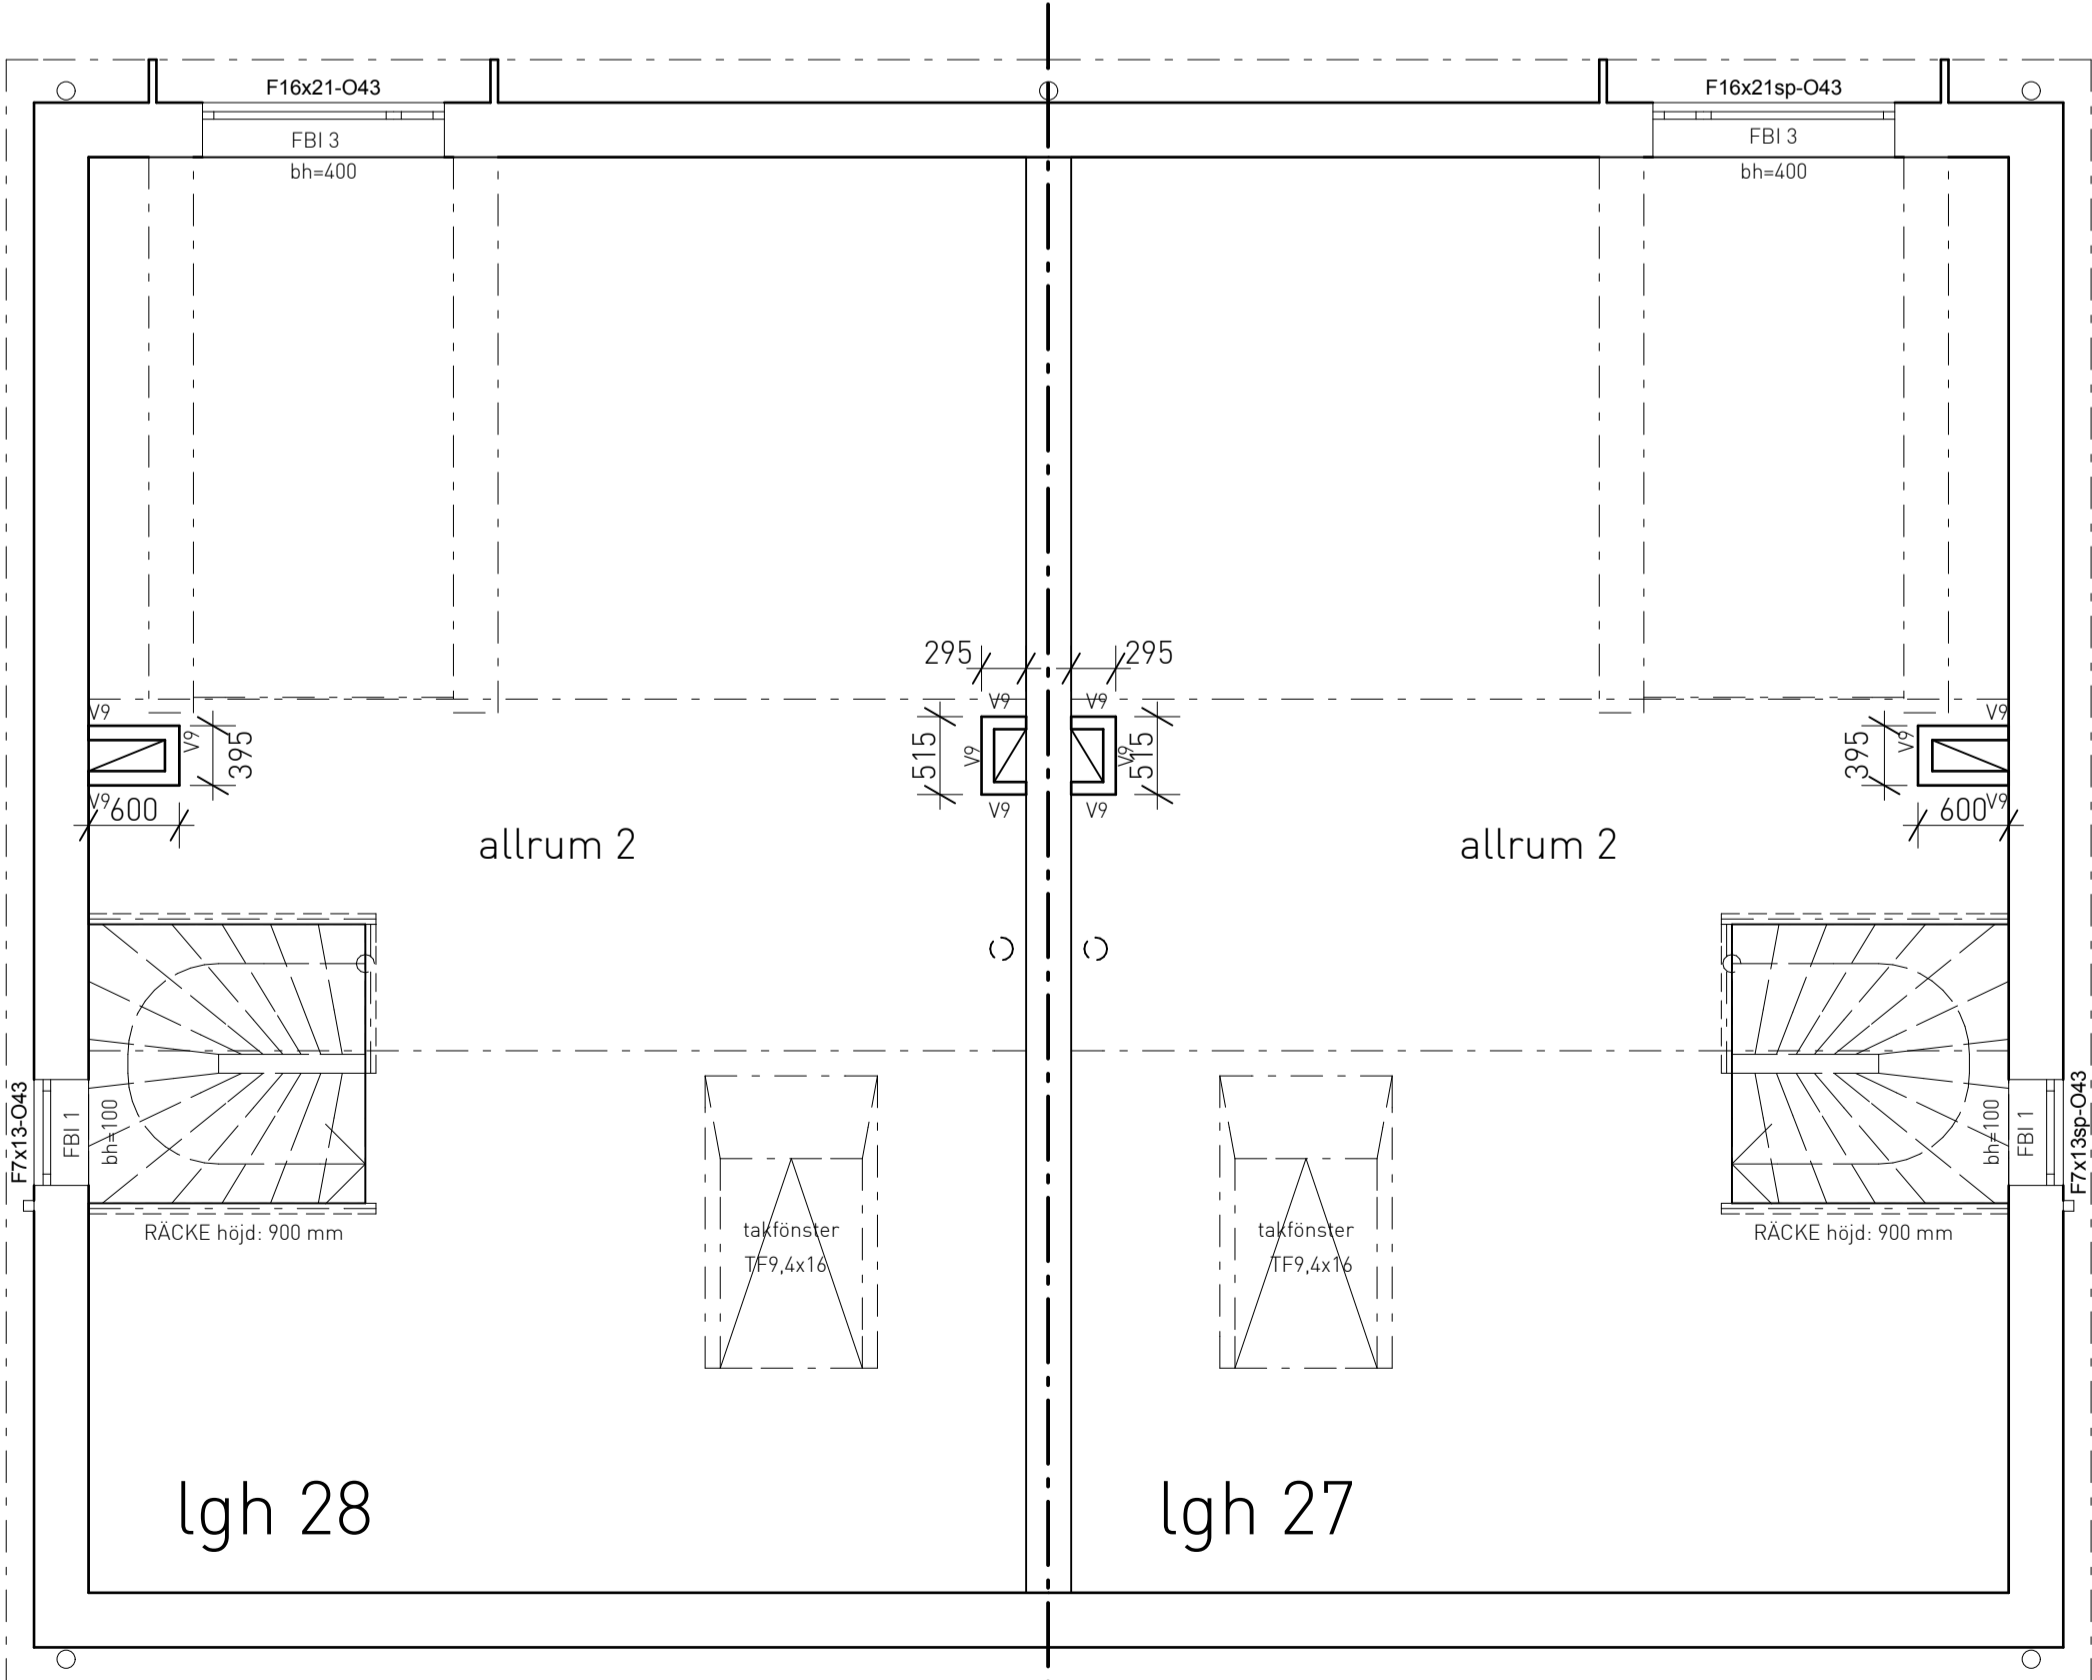

vind



BET	ANT	ÄNDRINGEN AVSER	DATUM	SIGN
RELATIONSHANDLING				
LÅNGBRODAL				
<div><div>NCC</div><div>NCC Construction Sverige AB Region Boende Stockholm 170 80 Solna (besök: Valgatan 3) tel 08-555 510 00 www.ncc.se</div></div>				
		Brunnberg & Forshed	Tel: 08-617 61 00 Fax: 08-650 19 81 e-post: n.f@brunnbergforshed.se	
		ÅWL	Tel: 08-555 786 37 Fax: e-post:	
		WSP	Tel: 08-545 228 09 Fax: e-post:	
		Briab	Tel: 08-410 102 58 Fax: e-post:	
		Ingemansson	Tel: 010-505 60 37 Fax: e-post:	
		Totalkonsult	Tel: 034-68 14 20 Fax: e-post:	
UPPDRAG NR	NCCS 0135	RITAD AV / KONSTR AV	HANDLÄGGARE	IM
DATUM	111117	ANSVARIG	ANN-CHRISTIN OHLANDER	
Parhus lgh 27-28, planer				
SKALA A1	1:50	NUMMER	A306-15	BET