
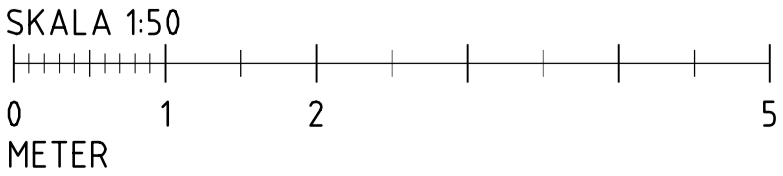


LÄNGA C. HUS 20-26 1:50

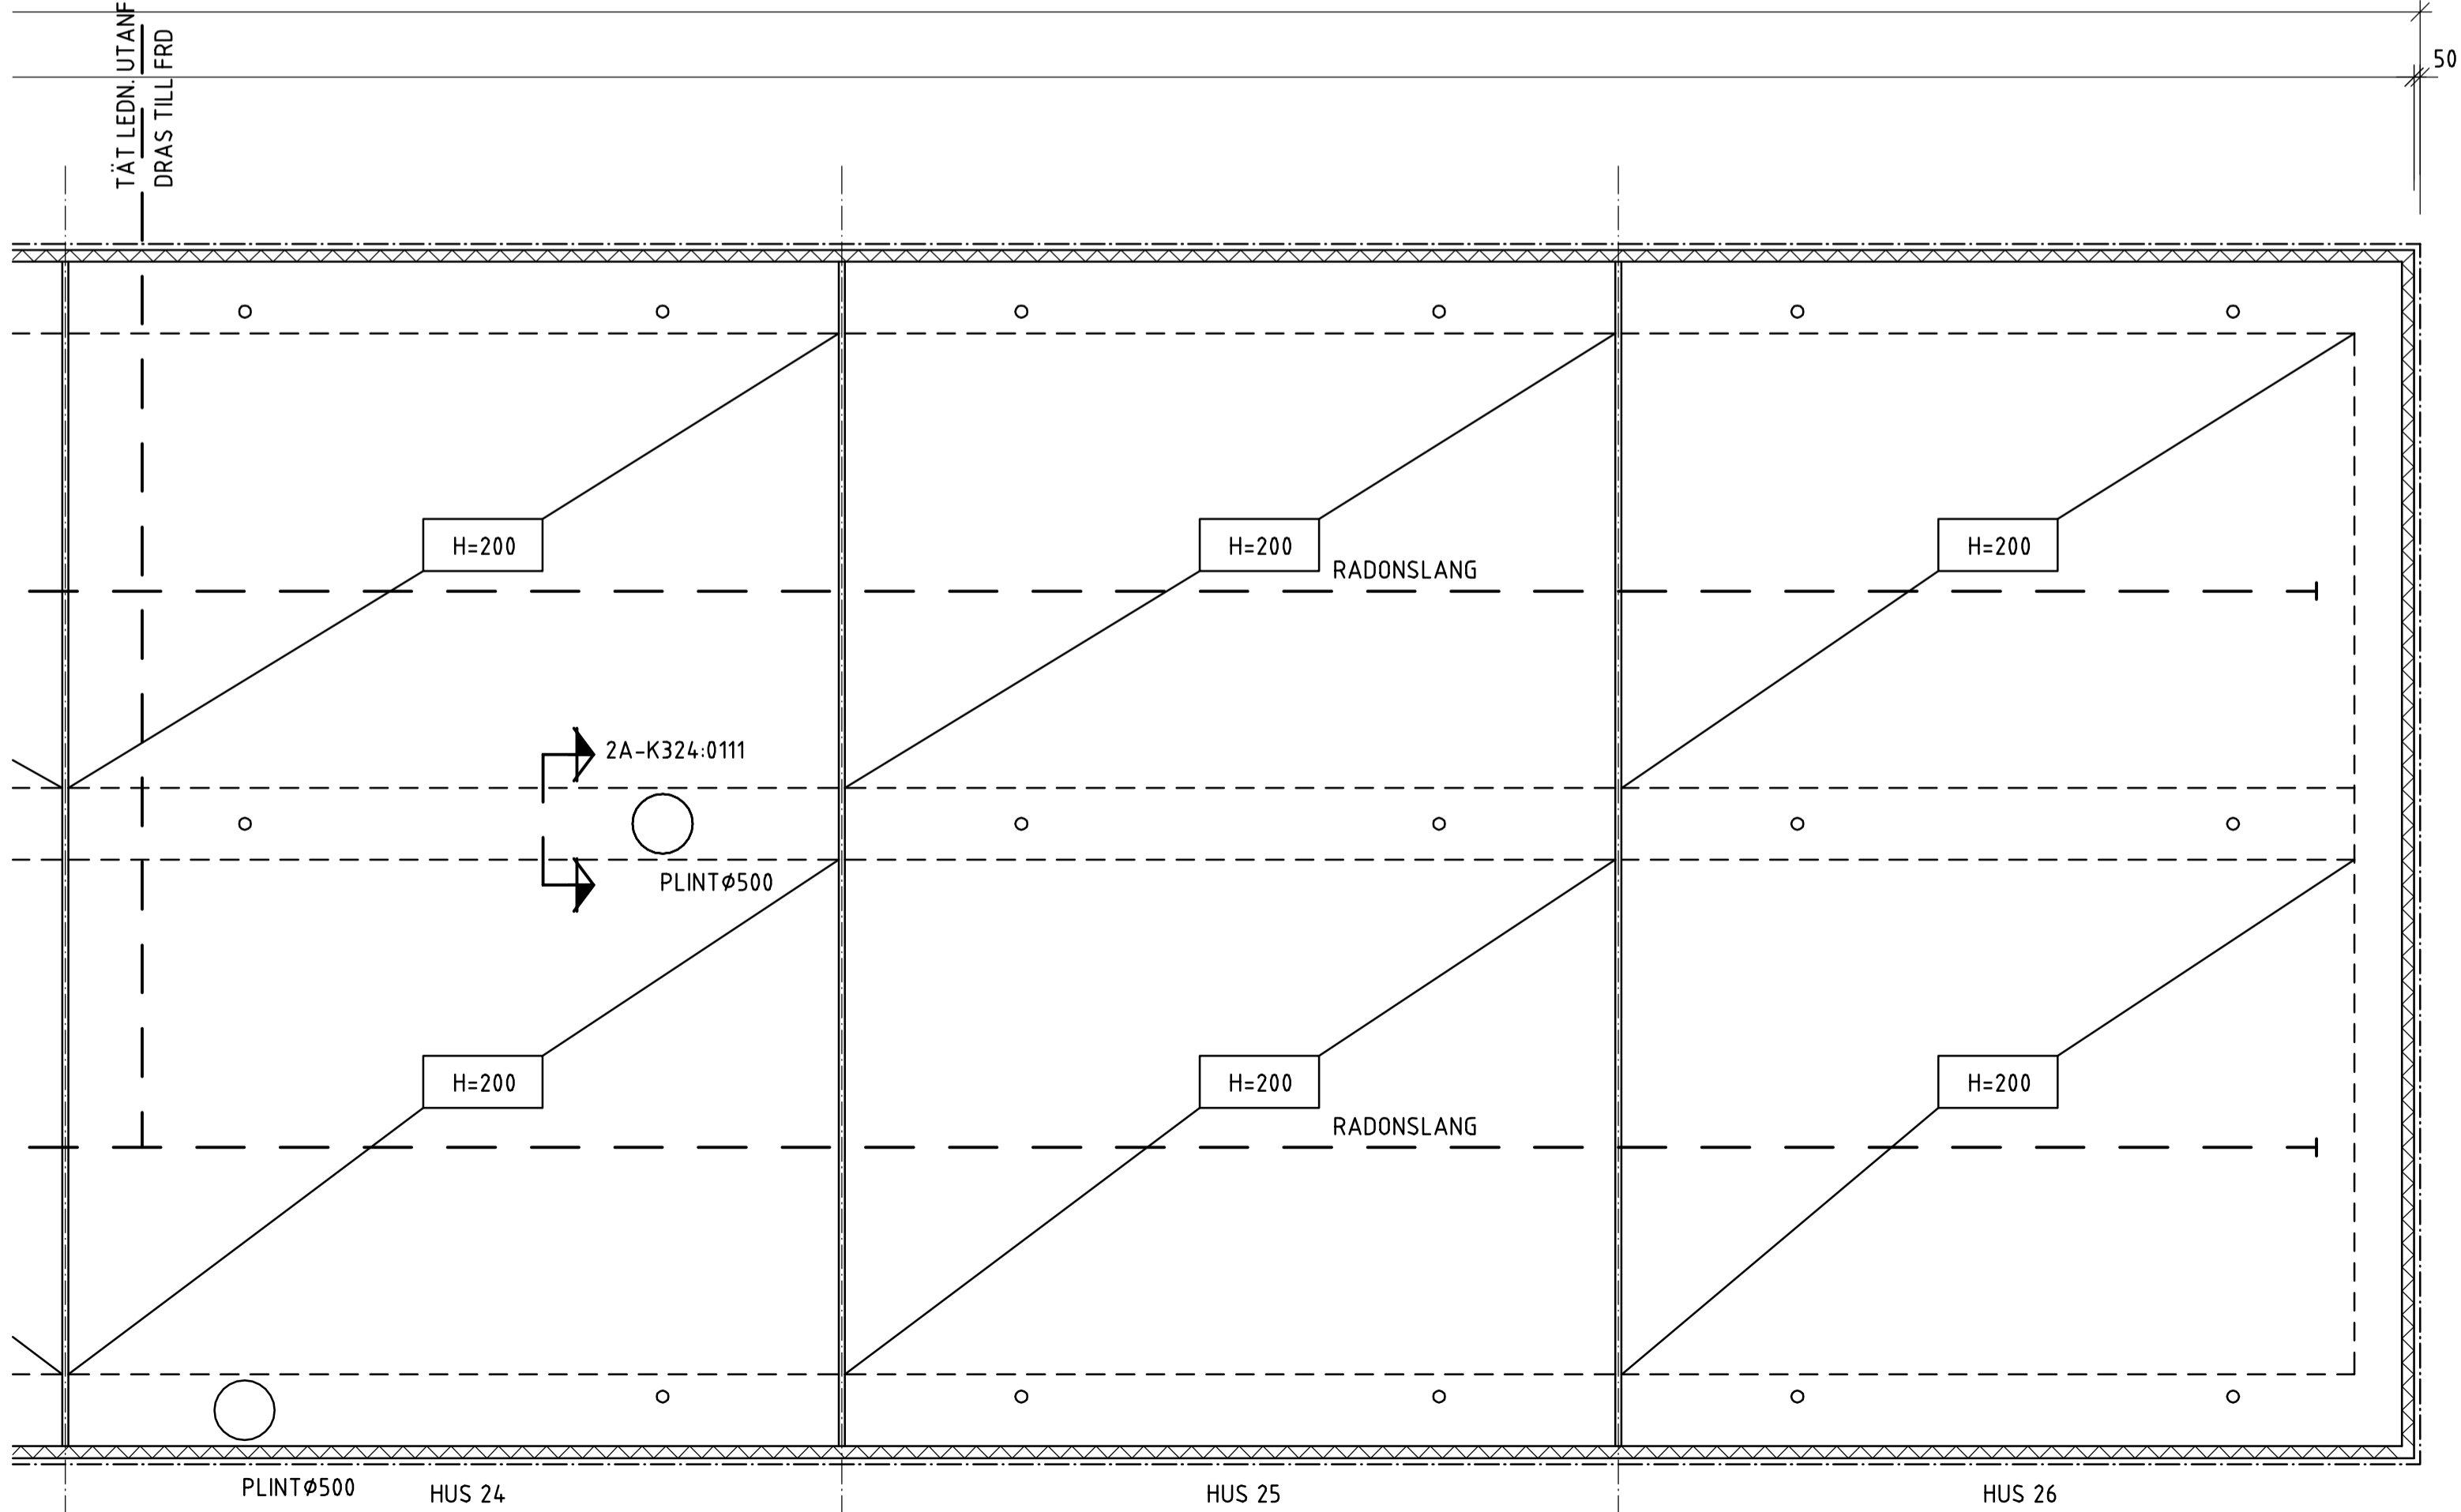

FÖRKLARINGAR

GOLVBRUNN PLAC MED ÖK -20 MM U. ÖK PLATTA

FÖRESKRIFTER

FÖRESKRIFTER SE RITNING K300-0001

HÄNVISNINGAR

GRUNDSNITT SE RITNING K324-0111-0112
ARMERING SE RITNING K324-0105

BET	ANT	ÄNDRINGEN AVSER	DATUM	SIGN
RELATIONSHANDLING 11-11-11				
LÅNGBRODAL				
<div><div>NCC</div><div>NCC Construction Sverige AB Region Boende Stockholm 170 80 Solna (besök: Vallgatan 3) tel 08-585 510 00 www.ncc.se</div></div>				
	Brunnberg & Forshed	Tel: 08-617 61 00 Fax: 08-650 19 81 e-post:		
	AWL	Tel: 08-555 786 37 Fax: e-post:		
	WSP Byggprojektering	Tel: 08-688 60 00 Fax: 08-688 69 25 e-post: n.n@wspgroup.se		
	Briab	Tel: 08-410 102 58 Fax: e-post:		
	Ingemansson	Tel: 010-505 60 37 Fax: e-post:		
	Totalkonsult	Tel: 034-68 14 20 Fax: e-post:		
UPPDRAG NR	10136729	RITAD AV / KONSTR AV	HV /	UPPDRAGSLEDARE
DATUM	10-08-19	ANSVARIG	L.HÄGGBOM	H.VÄNMAN
HUS 20-26, LÄNGA C BOSTÄDER GRUNDPLANER. MÅTT				
SKALA	1:50	NUMMER	K324-0005	BET
A1	1:100			
A3	1:100			