
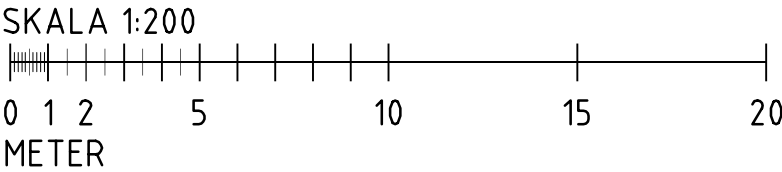


FÖRKLARINGAR

FÖRESKRIFTER

ALLM. FÖRESKRIFTER ENL. RITN K323-0001
PÅLTABELL ENL. RITN K323-0001

HÄNVISNINGAR

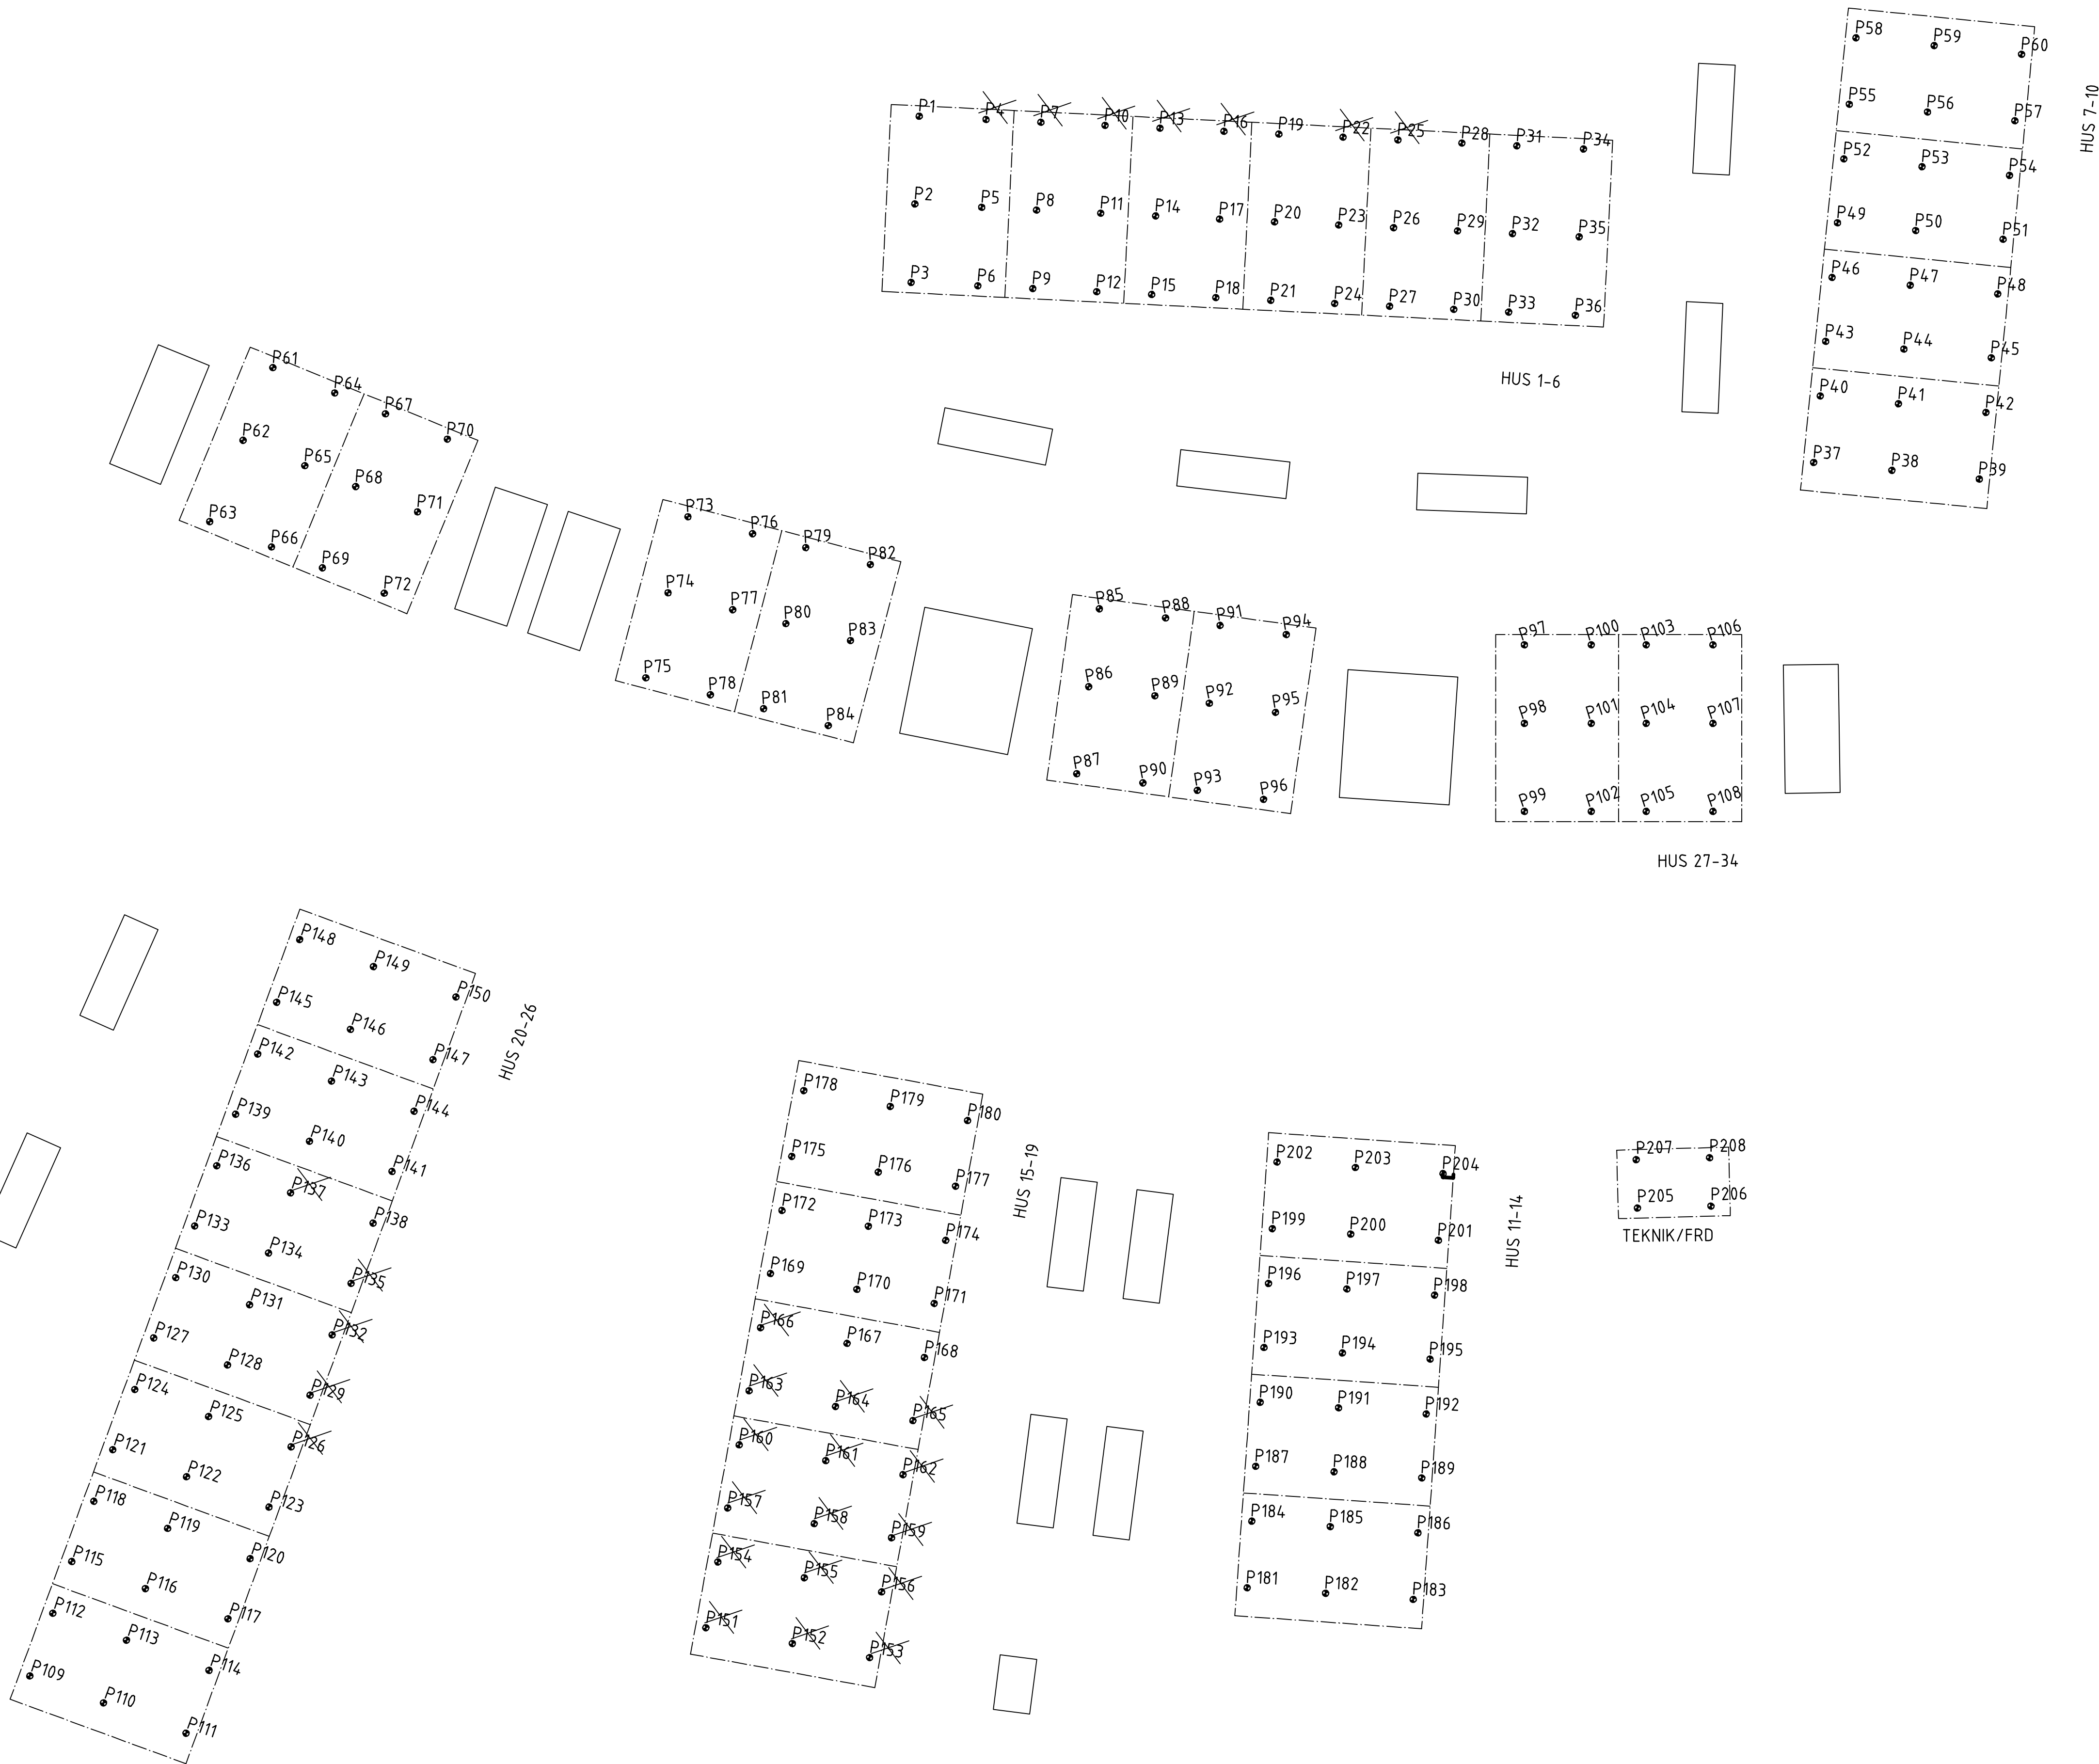

BET	ANT	ÄNDRINGEN AVSER	DATUM	SIGN
RELATIONSHANDLING 11-11-11				
LÅNGBRODAL				
<div><div>NCC</div><div>NCC Construction Sverige AB Region Boende Stockholm 170 80 Solna (besök: Vallgatan 3) tel 08-585 510 00 www.ncc.se</div></div>				
	Brunnberg & Forshed	Tel: 08-617 61 00 Fax: 08-650 19 81 e-post:		
	AWL	Tel: 08-555 786 37 Fax: e-post:		
	WSP Byggprojektering	Tel: 08-688 60 00 Fax: 08-688 69 25 e-post: n.n@wspgroup.se		
	Briab	Tel: 08-410 102 58 Fax: e-post:		
	Ingemansson	Tel: 010-505 60 37 Fax: e-post:		
	Totalkonsult	Tel: 034-68 14 20 Fax: e-post:		
UPPDRAG NR	10136729	RITAD AV / KONSTR AV	HV /	UPPDRAGSLEDARE
DATUM	2010-08-13	ANSVARIG	L.HÄGGBOM	H.VÄNMAN
PÅLPLAN				
BOSTÄDER. TEKNIKRUM				
SKALA	1:200	NUMMER	K323-0002	BET
A1:	1:400			
A3:				