




länga e, gatufasad




länga e, gavel a

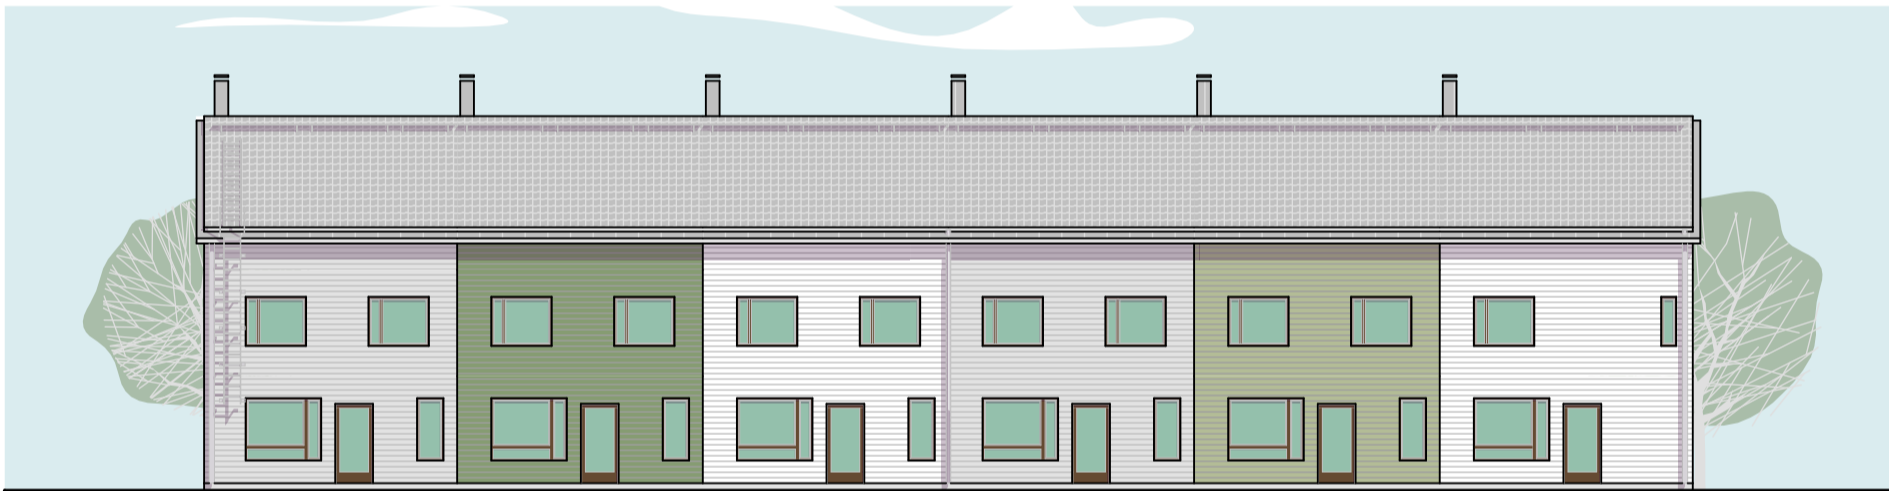

länga e, trädgårdsfasad



länga e, gavel b

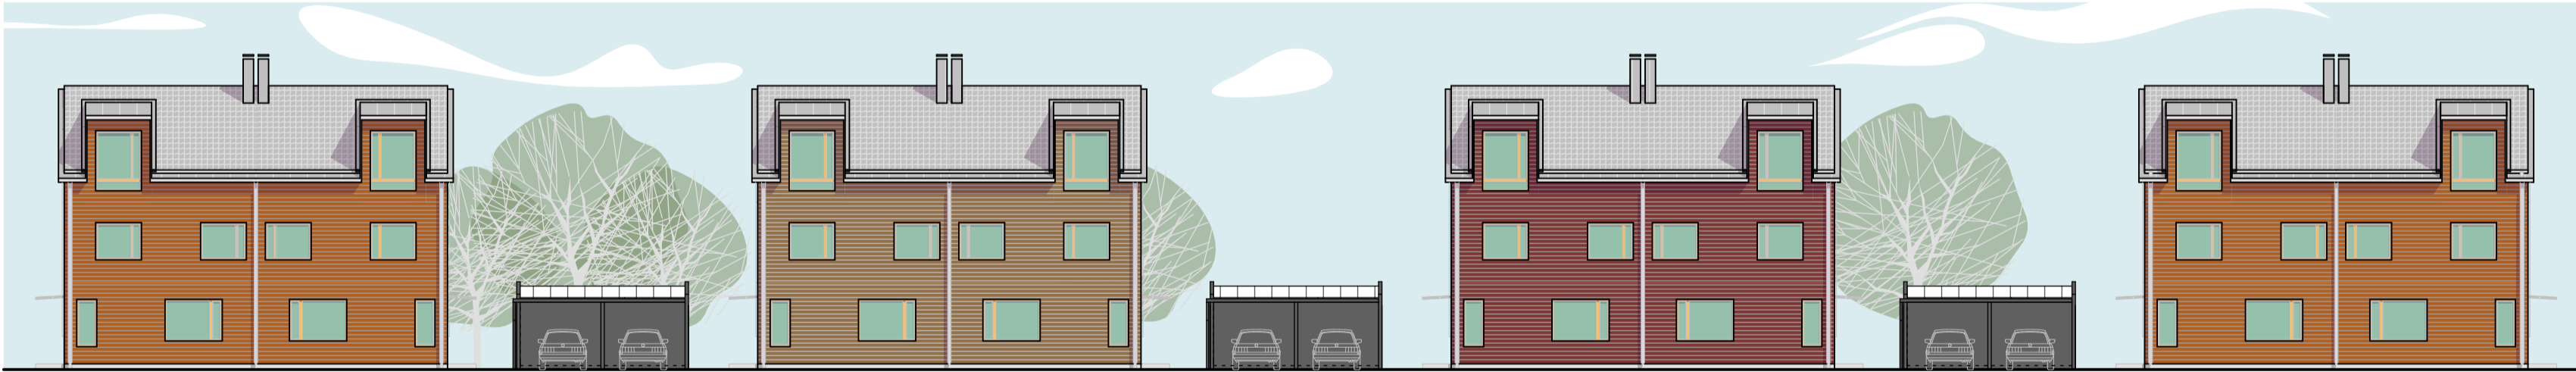

parhus, gatufasad



parhus, trädgårdsfasad



parhus, gavel a



parhus, gavel b

FÖRKLARING

Denna handling visar endast färgsättning!

FÖRKLARINGAR

FASADMATERIAL:
Liggande träpanel typ fjällpanel.
Kulörer se nedan.

FÖNSTERSNICKERIER:
Tackmålade aluminiumklädda träfönster.
Smygbräda/foder målas i samma kulör som fasadpanel.
Invändig kulör på bågar, poster och spröjsar NCS S 0502-Y.
Utvändiga kulörer se nedan.

FÖNSTERBLECK:
Kulör lika fönster se nedan.

RÄCKEN VID FRANSKA DÖRRAR:
Transparent kiarglas typ laminatglas
Balkongräckets aluminiumprofiler skall vara
fabriksmalade i fönsterkulör, se nedan.

HUSTAK OCH AVVATTNING:
Betongpanna slät grå btg-panna typ Minster Grafit,
alt. kupig panna typ Jonåker ytbehandlad mellangrå.
Taktot på samtliga hus samt tak och sidor på takkupor utförs
i plåt, aluzink/ alt. plåtkulör mörk silvermetalllic.
Takavvatning samt plåttäckning vid sockel,
aluzink/ alt. plåtkulör mörk silvermetalllic.

Taksäkerhet i takets kulör.

ENTRÉPARTIER:
Ävvikande träpanel målas i kulörer lika fönster se nedan.

YTTERDÖRRAR:
Kulör lika fönster och entréparti se nedan.

KOMPLEMENTBYGGNADER:
Träfasad av samma typ som bostadshus, smalare dimension.
Kulör se nedan.
TAK PÅ KOMPLEMENTBYGGNADER:
Papp skiffergrå.

FASADKULÖRER

HUS MED KUPOR (Länga D samt och Parhus)

KULÖR 1 (hus 31-32) mörkt rödbrun (bränd sienna)	NCS S 5040-Y80R
KULÖR 2, (hus 7, 27-28, 33-34) engelskt röd	NCS S 4040-Y70R
KULÖR 3, (hus 9, 29-30) mellanbrun (rå umbra)	NCS S 5020-Y60R
KULÖR 4, (hus 10) ljusgrå	NCS S 2005-Y20R
KULÖR 5, (hus 8) bruten vit	NCS S 1002-Y
KULÖR 6, sockelgrå	NCS S 4502-Y
KULÖR FÖNSTER, ENTRÉPARTI OCH ENTRÉDÖRR	
KULÖR 7, guldockra FÖNSTERBLECK kulör typ Plannja 14 gul el. likv.	NCS S 2040-Y20R

HUS UTAN KUPOR (Länga A, B, C, E)

KULÖR 4, (hus 1, 4, 13, 19, 22, 26) ljusgrå	NCS S 2005-Y20R
KULÖR 5, (hus 3, 6, 11, 16, 20, 23) bruten vit	NCS S 1002-Y
KULÖR 8, (hus 2, 14, 17, 21, 25) grön	NCS S 5020-G30Y
KULÖR 9, (hus 5, 12, 15, 18, 24) ljusgrön	NCS S 3010-G70Y
KULÖR 6, sockelgrå	NCS S 4502-Y
KULÖR FÖNSTER, ENTRÉPARTI OCH ENTRÉDÖRR	
KULÖR 5, mörkbrun FÖNSTERBLECK kulör typ Plannja 56 mörkbrun el. likv.	NCS S 6010-Y70R

KULÖR KOMPLEMENTBYGGNADER, plank i tomtgräns samt sopbehållare

KULÖR 11, TRÄPANEL	svart slamfärg
KULÖR 12, DÖRRAR, svart	NCS S 8500-N



BET	ANT	ÄNDRINGEN AVSER	DATUM	SIGN
RELATIONSHANDLING				
LÅNGBRODAL				
<div><div></div><div>NCC Construction Sverige AB Region Boende Stockholm 170 80 Solna (besök: Valgatan 3) tel 08-555 510 00 www.ncc.se</div></div>				
	Brunnberg & Forshed		Tel: 08-617 61 00 Fax: 08-650 19 81 e-post: n.n@brunnbergforshed.se	
	ÄWL		Tel: 08-555 786 37 Fax: e-post:	
	WSP		Tel: 08-545 228 09 Fax: e-post:	
	Briab		Tel: 010-510 102 58 Fax: e-post:	
	Ingemansson		Tel: 010-505 60 37 Fax: e-post:	
	Totalkonsult		Tel: 034-68 14 20 Fax: e-post:	
UPPDRAG NR	RITAD AV / KONSTR AV		HANDLÄGGARE	
NCCS 0135			IM	
DATUM	ANSVARIG			
111117	ANN-CHRISTIN OHLANDER			
Färgsättning länga E och Parhus				
SKALA A1	NUMMER			
1:200	A306-39			
		NUMMER		
		A306-39		