

FÖRKLARINGAR

GOLVBRUNN PLAC MED ÖK -20 MM U. ÖK PLATTA


FÖRESKRIFTER

FÖRESKRIFTER SE RITNING K300-0001


HÄNVISNINGAR


GRUNDSNITT SE RITNING K324-0111-0112

ARMERING SE RITNING K324-0102

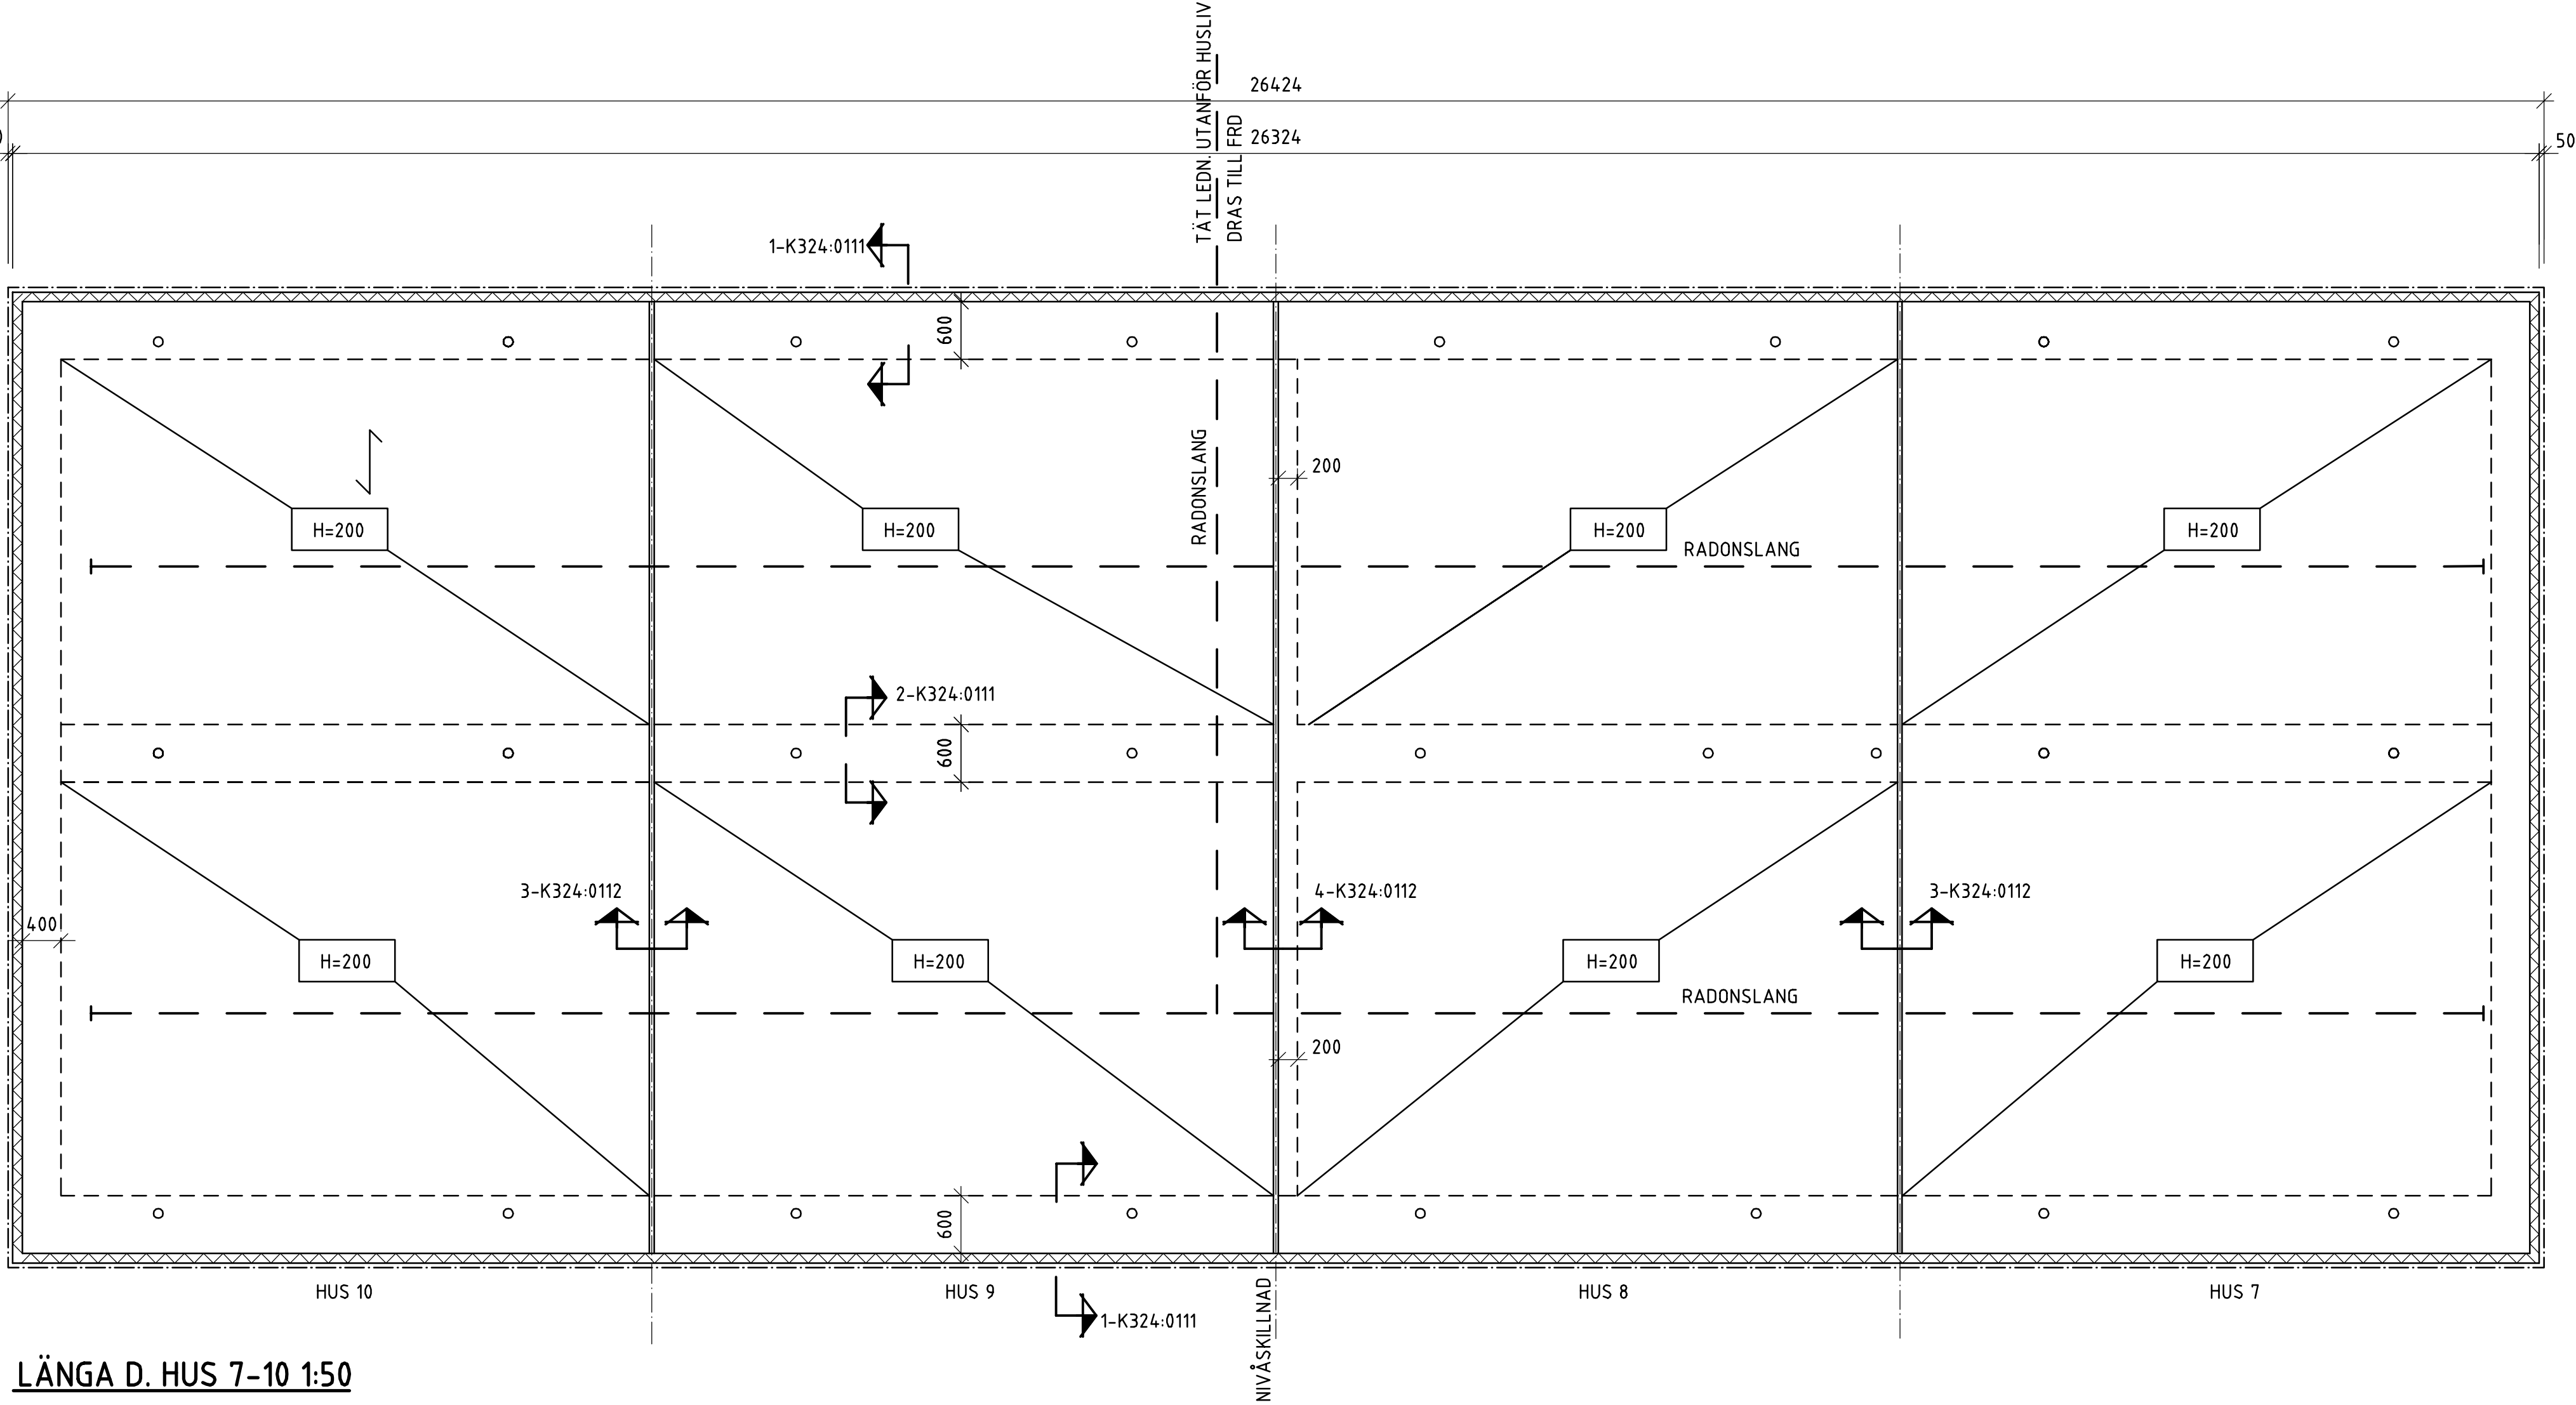

LÅNGA D. HUS 7-10 1:50

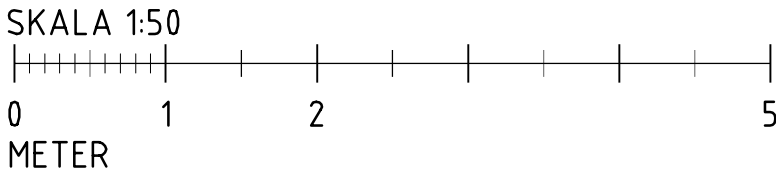

BET	ANT	ÄNDRINGEN AVSER	DATUM	SIGN
RELATIONSHANDLING 11-11-11				
LÅNGBRODAL				
<div><div></div><div><div>NCC Construction Sverige AB</div><div>Region Boende Stockholm</div><div>170 80 Solna (besök: Vallgatan 3)</div><div>tel 08-585 510 00</div><div>www.ncc.se</div></div></div>				
	Brunnberg & Forshed	Tel: 08-617 61 00 Fax: 08-650 19 81 e-post:		
	AWL	Tel: 08-555 786 37 Fax: e-post:		
	WSP Byggprojektering	Tel: 08-688 60 00 Fax: 08-688 69 25 e-post: n.n@wspgroup.se		
	Briab	Tel: 08-410 102 58 Fax: e-post:		
	Ingemansson	Tel: 010-505 60 37 Fax: e-post:		
	Totalkonsult	Tel: 034-68 14 20 Fax: e-post:		
UPPDRAG NR 10136729		RITAD AV HV /	KONSTR AV	UPPDRAGSLEDARE H.VANMAN
DATUM 2010-08-19		ANSVARIG L.HÄGGBOM		
HUS 7-10, LÅNGA D BOSTÄDER GRUNDPLANER. MÅTT				
SKALA A1: 1:50 A3: 1:100		NUMMER K324-0002		BET