

FÖRESKRIFTER

Installationerna skall utföras i enlighet med Elinstallationsreglerna SS 436 4:0 00 utgåva 2 och Svensk Standard SS 437 01 4:6. Krav på skyddsklass med hänsyn till placering inom zon skall beaktas. Gruppleddnings ledararea skall vara FK 15 mm2 om ej annat anges. Ledningar till armatur och uttag utomhus skall vara EKK. Armaturer enligt separat armaturförteckning. Där litzitering saknas monteras lampputtag.

Anslutning till yttre nät enligt anvisningar från el-leverantören. Vid inkoppling av tele/data/tv skall nätägarens anvisningar följas. Tomrör för ev. slavrättnetverk för varfemmatrare, lastomkoppling och dylikt enligt lokala föreskrifter. (Anges ej på ritning)

Tele/data/tv utföres som elnätstidsrihuerat system.

VP Frånluft/svämepump Comfortzone 50
Frånluft/svämepump inkopplas enligt tillverkarens anvisningar.

Golvvärme inkopplas enligt tillverkarens anvisningar.
Rörutlopp för golvvärmegävre: antal och placering enligt golvvärmeleverantören.

GC Gruppcentral, normcentral med ca 20 % reservplatser.
FM Fasadmåttarskåp för inbyggnad, med låda för tele-anslutning.
Huvudsäkring dimensioneras av el-installatör bl.a. med hänsyn till eventuell belastningsväkt.

V Belysning och uttag på vind.
1 Enkelt väguttag +1000 i samband med brytare.
Monteras i 2-facksram.
- Dubbelt väguttag +200 där ej annat anges.


4. Trevägsuttag i hörnbox.
11 Tvåvägsuttag +1150 mm över golv.
12 Envägsuttag +1200 mm över golv.
13 Tomrör och dosor för framtida markis. Utvändig rörutlopp placeras i nivå med fönstrets överkant. Tomrör drages från kopplingsdosor till GC.
14. Envägsuttag +1300 mm över golv.

I lägenhetsskiltjände väggar skall brandkladdade dosor användas.
Utomhusbelysning monteras generellt +1900 mm i förhållande till golv.

Bokstav "a, b, c..." anger samband mellan strömförlare och belysningsarmatur eller uttag.

Siffror i ringar hänvisar till säkringsgrupp placerad i GC.
Se enlinjeschema ritning E63:01.

I övrigt gäller BBR.

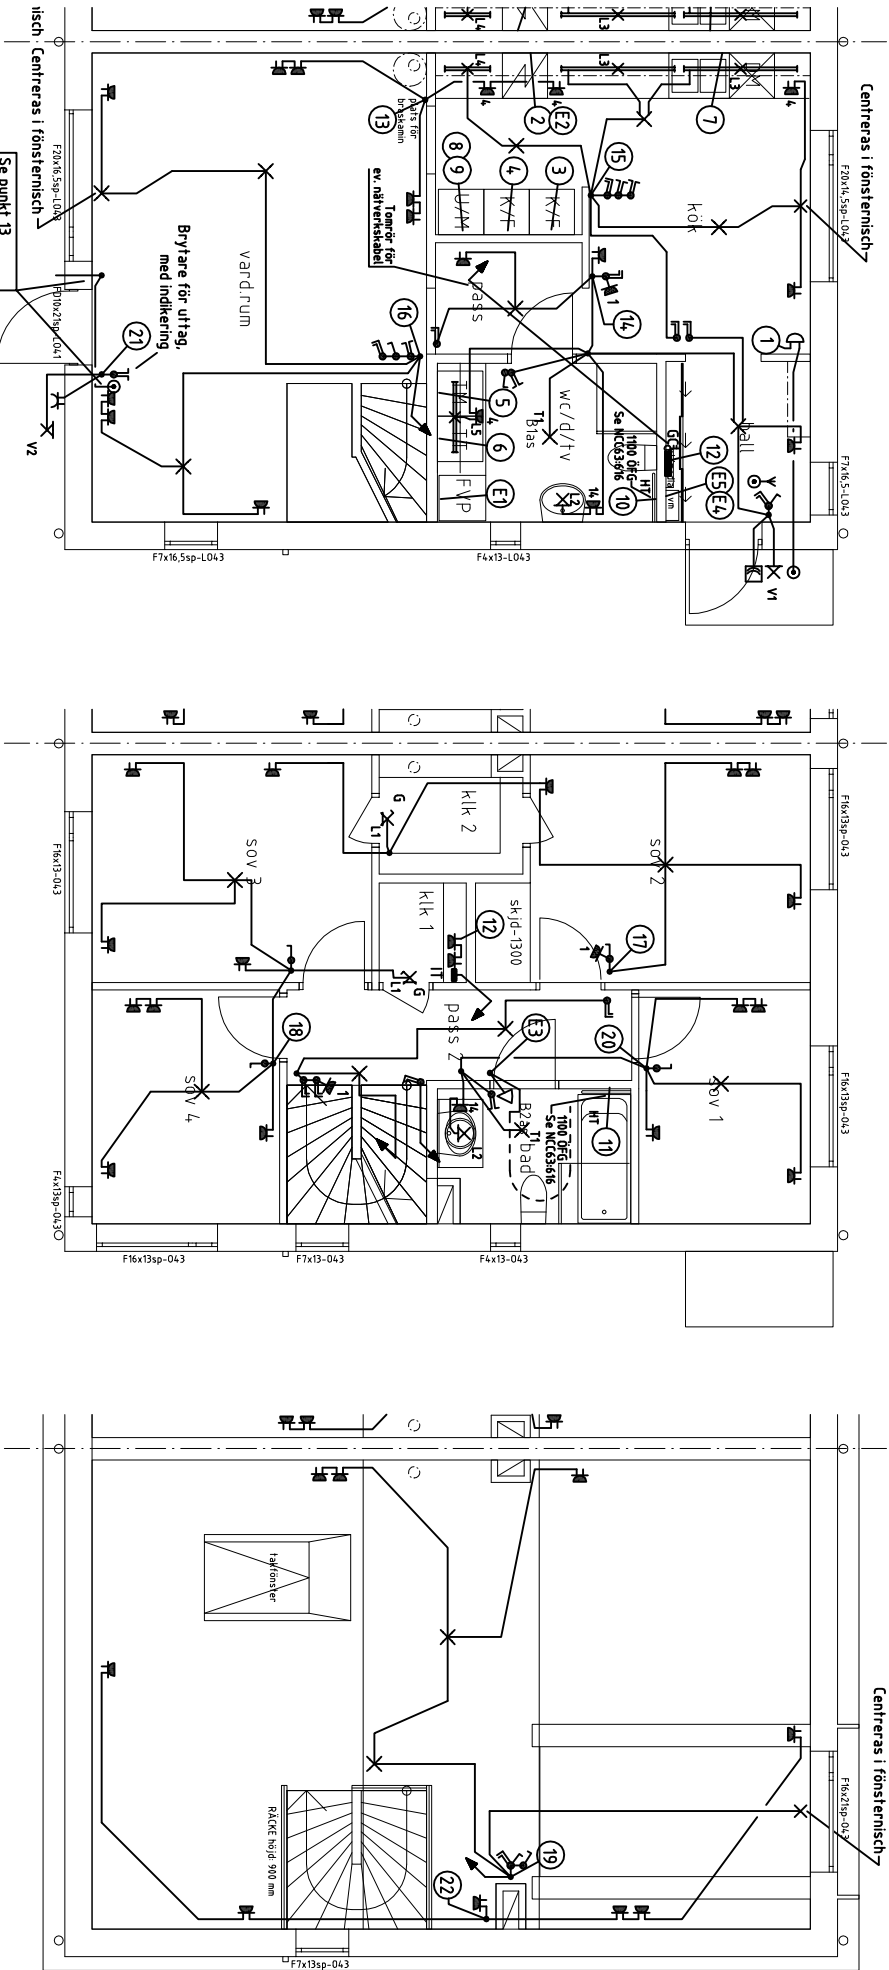

- 6

✕

Garderobsbelysning

▽

Temperaturgivare.

✕

Rumstermostat anslutnes till golvvärmecentral enligt golvvärmeleverantörens anvisningar.

✕

Armatur på vägg

✕

Armatur i tak

⌞

Lampputtag på vägg

⏏

Rörelsedetektor
- ⌞

Brytare

⌞

Dubbel brytare

⌞

Trappomkastare

⌞

Väguttag med dubbla uttag

⌞

Återfjädrande tryckknapp

⌞

Trådlös tryckknapp Eljo Connect E 17 007 01

⌞

Enkelt RJ45-uttag.

För lägenheter med alternativ planlösning
på plan 2 och/eller plan 3, se E63:13.

BET	ANT	ÄNDRIKEN AVSR	DATUM	SIGN
RH RELATIONSHANDLING				
LÅNGBRODAL				
NCC				
NCC Construction Sverige AB Region Boreas Stockholm 710 80 Sofia (Borås, Vällingby 3) Tel 08-585 510 00 www.ncc.se				
		Brunberg & Fenshed	Tel: 08-677 61 00 Fax: 08-650 19 81 e-post: n@brunbergfenshed.se	
UPDRAG NR		RITAD AV / KONSTR AV	Fredrik Östman	HANDLAGARE
DATUM	2011-12-06	ANSVARIG	HA	
Lägenhet: 28, 30, 32, 34 EL-INSTALLATIONER				
SKALA	A1: 1:50 A3: 1:100	NUMMER	E63:02	BET