


Kopplings- och anslutningsledningars dimension om inget annat anges på ritning:
FVP KV: 22, VV: 22
B21 S: 75
B28 S: 50
B27 S: 75
B26 S: 50
B29 S: 75
DK KV: 16, VV: 16 S: 75
TS KV: 16, VV: 16, S: 50 (S:75 i bjälklag och under btrg-platta)
VK KV: 16, S: 110
DB KV: 16, VV: 16, S: 75
VUK73 KV: 15

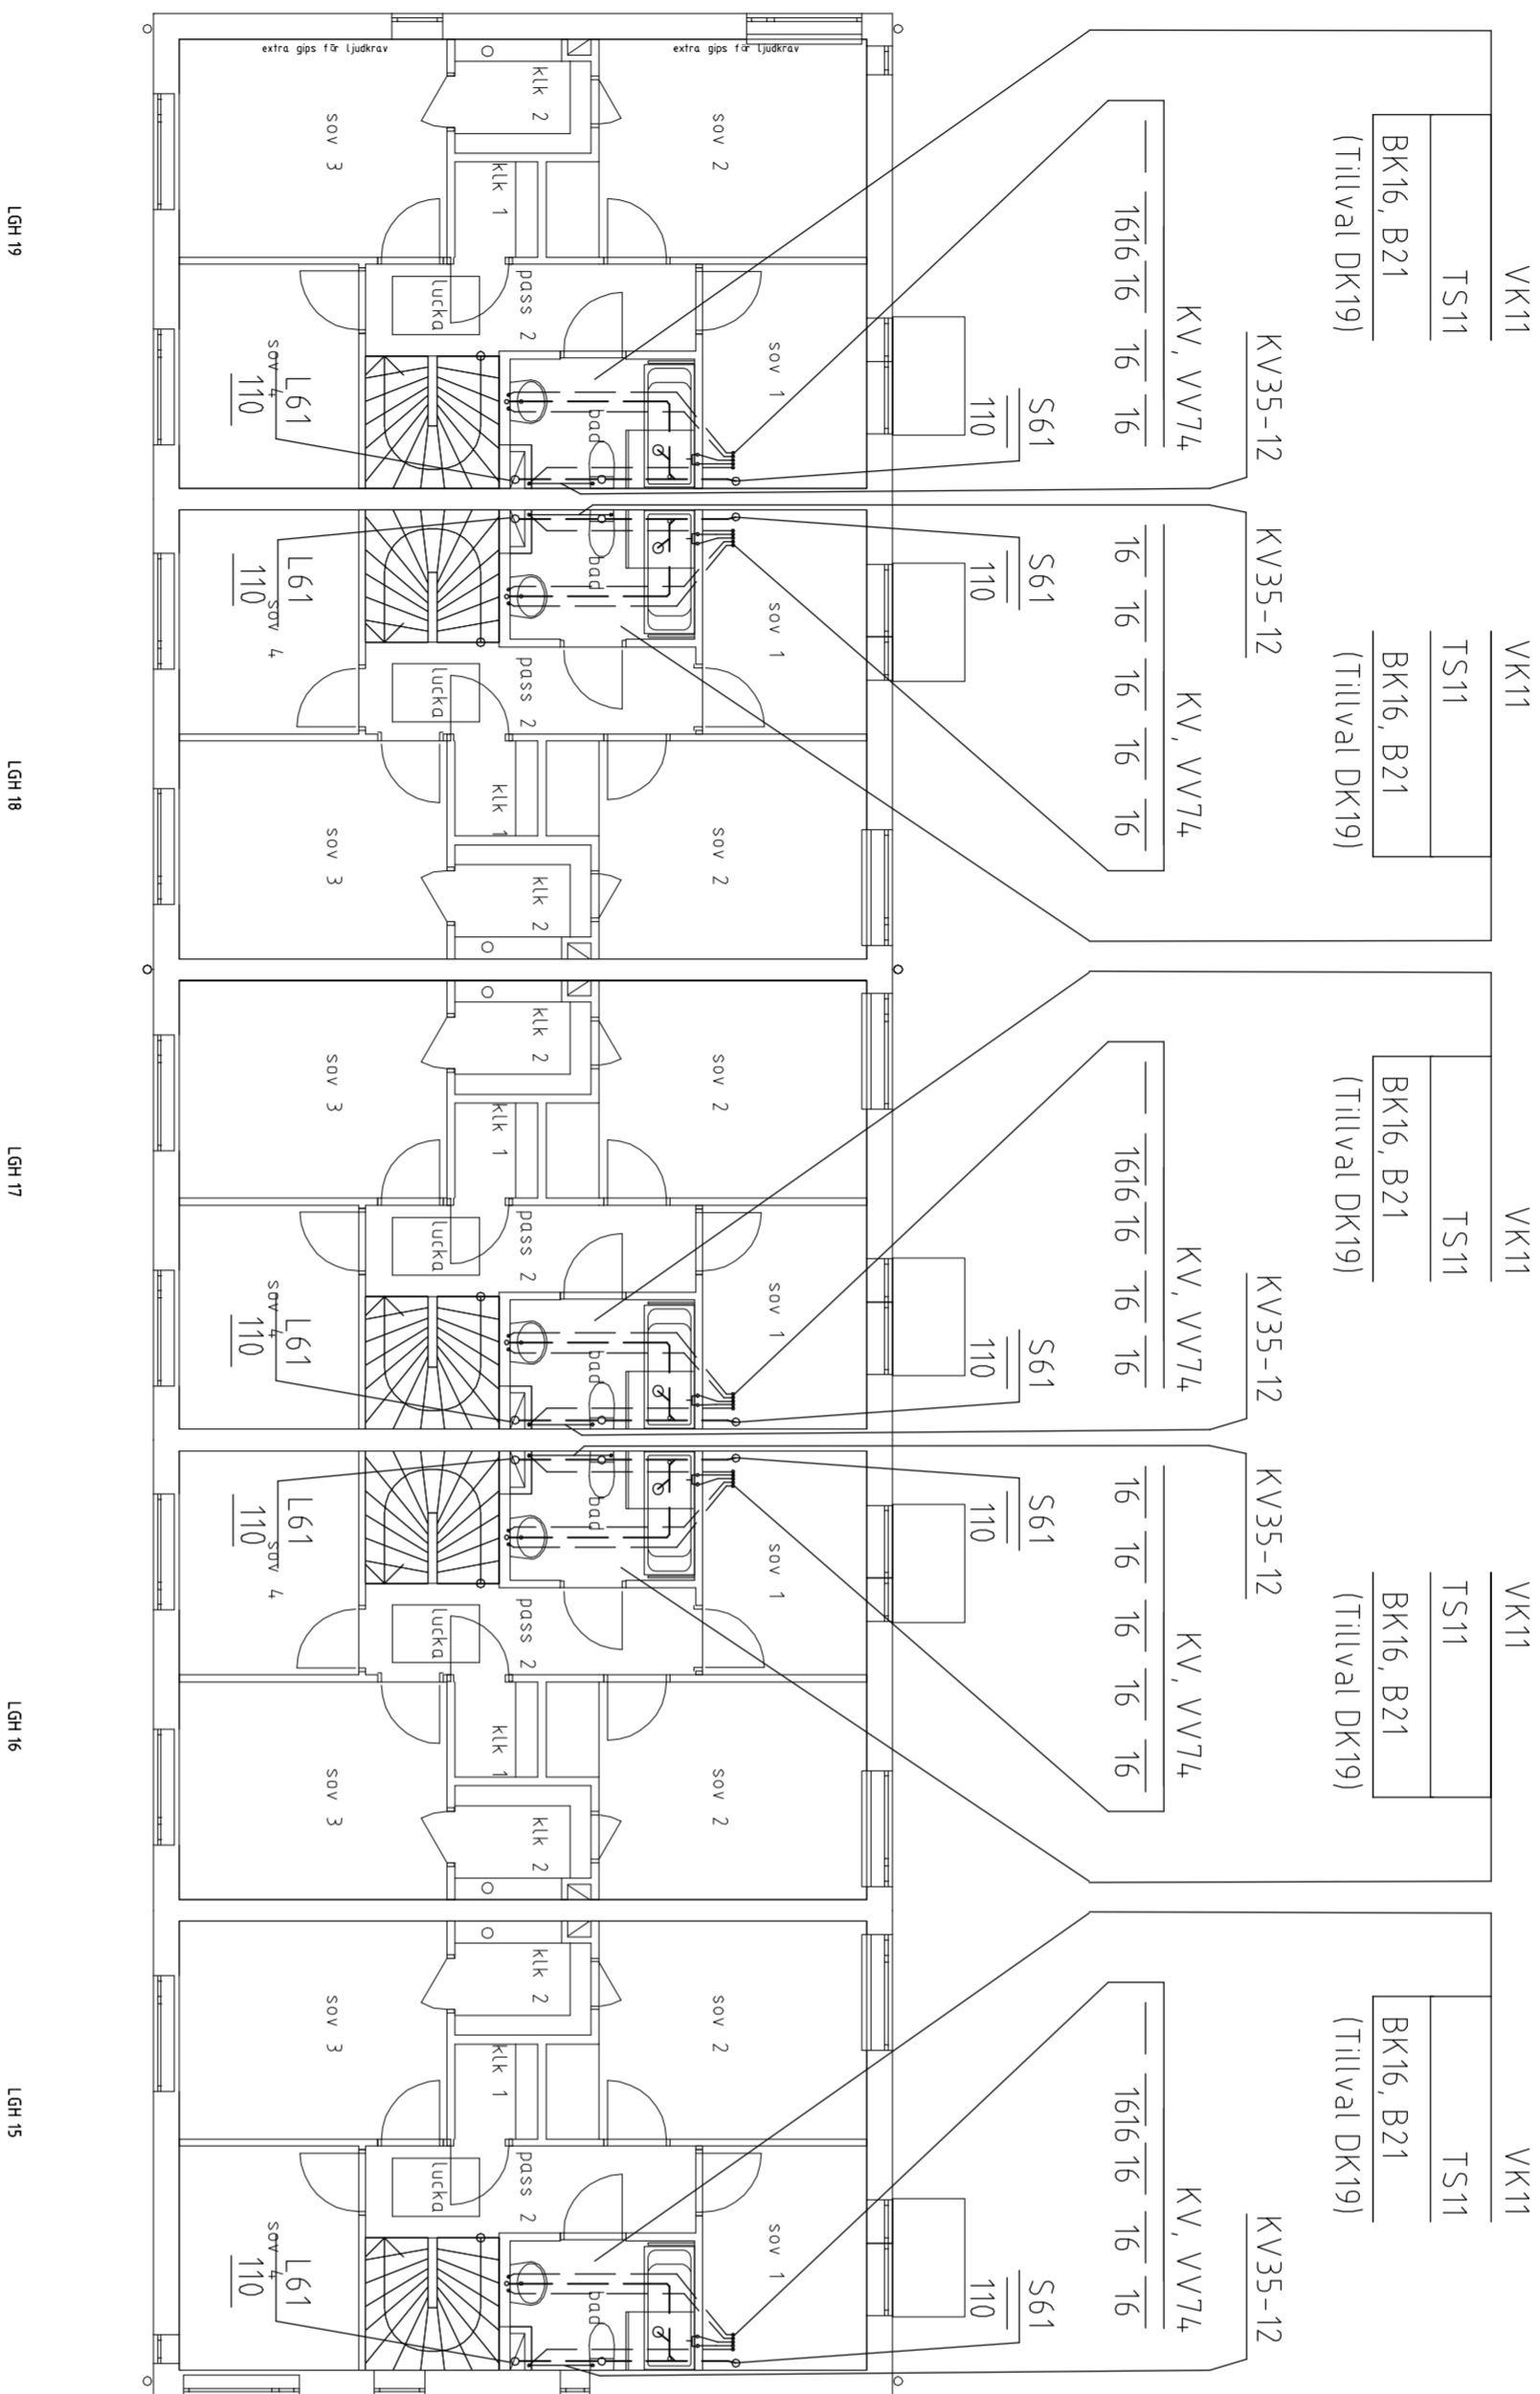

FÖRESKRIFTER

Samtliga kopplingar skall utföras med typgodkända detaljer och metoder. Vattenrör som fördrägges dolt utföres som PEX Rör i Rör. Frånluftvärmepump inkopplas enligt tillverkarens anvisningar. För att undvika att kallvatten blir för varmt, fördrägges KV under markisolering för bottenplattan.

Alla synliga isolerade KV- och VV-rör skall vara vita kompositrör. Förging med vit mekanisk koppling. Ledningar monteras med hänsyn till expansion. Dräneringsledning levereras och monteras av ME.

D71 Dagvattenledning redovisas på sep. utv. VA-ritning. SR71 Markavloppsrör för bevattningsslang med draglina, 4,5 graders böjlar och demonterbara fäclöck.

S61 Splitvattenledning PP-rör med gumminingsfogning. S71 Splitvattenledning PP Markavlopp med gumminingsfogning. L61 Luftningsledning PP-rör med gumminingsfogning.

SA71 110 Stuprörsanslutning ansl. av ME.

KV, VV32 Kopparrör. Isolerad Serie 4.2 Paroc 733-00.

KV, VV35 Kopparrör, hårdad - kromade.

KV, VV52 Kompositrör, vita.

KV, VV74, PEX-rör Rör i Rör.

KV61 Plaströr pe/pn 10. Fördrägges i skyddsror under byggnad.

Skyddsror = PP Markavloppsrör Ø110.

ME11 Vattenmätarkonsol med ventiler. Bäckventil monteras efter mätare.

VUK73 Väggevattenutkastare.

TV73 Tapptventil med återvinningskydd och slangförskruvning.

TV73 Tapptventil med återvinningskydd och slangförskruvning.

