VÄXTFÖRTECKNING

NR	ART	SV. NAMN	ANTAL	KVAL.
	FRUKTTRÄD			A. LÅGSTAM. OMPLANT.
1	SIGNE TILLISCH	ÄPPLE	7	— " —
2	TRANSPARENT BLANCHE	ÄPPLE	6	— " —
3	CLARA FRIES	PÄRON	4	— " —
4	ESPERENS HERRE	PÄRON	5	— " —
5	GÅRDEBO	SÖTKÖRSBÄR	5	— " —
6	SAM	SÖTKÖRSBÄR	5	— " —
			32	
	TRÄD			SO
10	ACER PLATANOIDES	SKOGSLÖNN	9	12–14
11	PRUNUS AVIUM PLENA	FÅGELBÄR	1	12–14
12	QUERCUS ROBUR FASTIGATA	PELAREK	2	200–250
13	MALUS HOPA	PTYDNADSAPEL	10	110
			22	

▲=VÄXTSORT/ANTAL

BUSKAR–HÄCK			PLANTAVST.	
20	AMELANCHIER ALNIFOLIA	HÄGGMISPEL	120 BUSK	1.0
21	LIGUSTRUM VULGARIS ATROVIRENS	VINTERGRÖN LIGUSTER	2398 HÄCK	0.3
22	RIBES ALPINUM SCHMIDT	MÅBÄR	412 HÄCK	0.3
23	HYDRANGEA MACROPHYLLA–THE BRIDE	TRÄDGÅRDSHORTENSIA VIT	7 BUSK	0.6
			2937	

PERENNER		
JÄTTEPRÄSTKRAGE	LEUCANTHEUM SUPERBUM–MAIKÖNIGIN.	12 ST (2.5M2)
HÖSTFLOX VITA	PHLOX PANICULATA–DAVID.	12 ST (2.5M2)

GRÄSYTOR

G1: TORVLÄGGNING – VÄXTBÄDD TYP 1

GRÄSTORV	30 MM
VÄXTJORD	70 MM
FUKTH. LAGER	200 MM

PLANTERINGSYTOR

BUSKAR – VÄXTBÄDD TYP 1, 600 MM

TRÄD – VÄXTBÄDD TYP 1, 600 MM
PLANTERINGSSTÖD TYP 1

VÄXTJORD SKALL UTGÖRAS AV 300 MM MATJORD, SAMT 300 MM FUKTH.

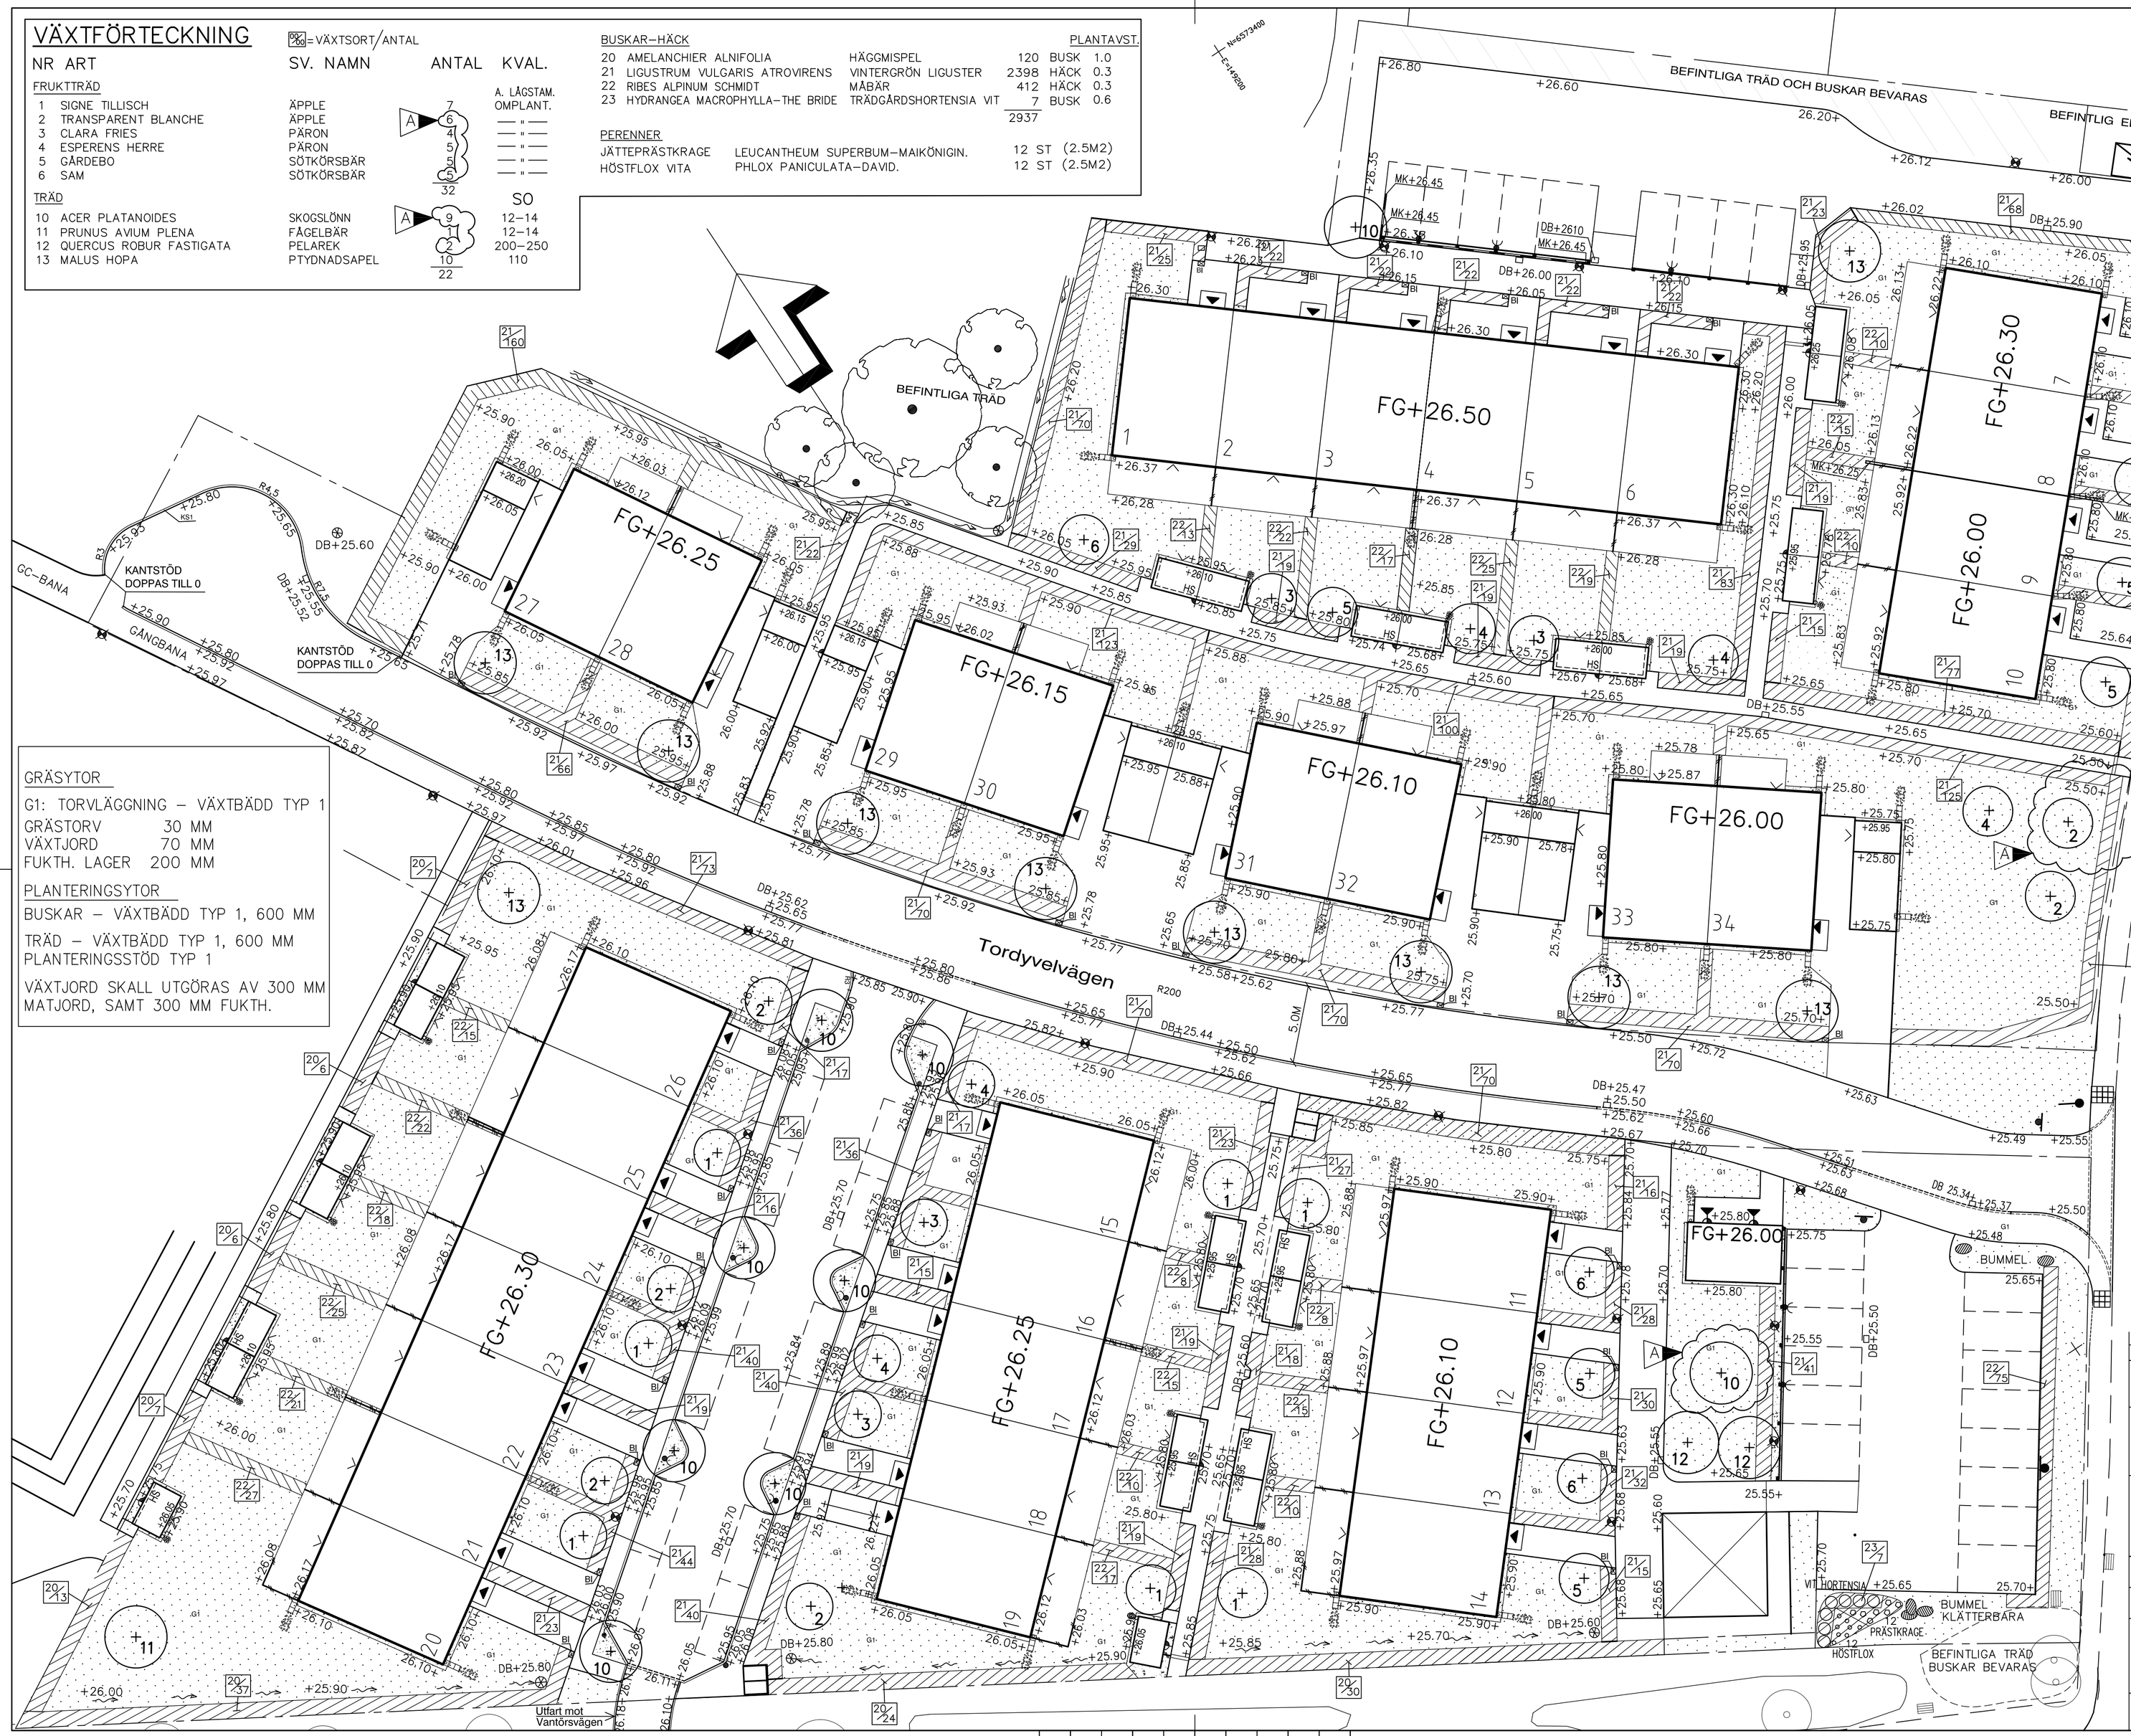

RELATIONSHANDLING
Stockholm 2011–11–15

Jan–Olof Frölinger
NCC MARK

BET	ANT	ÄNDRINGEN AVSER	DATUM	SIGN
A		TRÄDSORT, ANTAL.	11.12.20	SPÅ

RELATIONSHANDLING

NCC Construction Sverige AB
Region Boende Stockholm
170 80 Solna (besök: Vallgatan 3)
tel 08-585 510 00, fax 08-585 525 06
www.ncc.se

SPÅNGBERG KONSULT
Rådgivande Ingenjörer • Bygg - Mark - VA
OLOF PALMES GATA 20A • 111 37 STOCKHOLM
TEL. 08–676 09 08 • FAX. 08–676 09 11 • e–mail:post@spangbergkonsult.se

UPPDRAG NR	RITAD/KONSTRUERAD AV	HANDLÄGGARE
10505	SPÅ	SPÅ
DATUM	ANSVARIG	
2010.03.22	LARS SPÅNGBERG	

LÅNGBRODAL

PLANTERING / VÄXTFÖRTECKNING
PLAN

SKALA A1/A3	NUMMER	BET
1:200/1:400	M16–10–04	A

L Spångberg Konsult AB/AUTOCAD LT Drawing/LÅNGBRODAL/RELATION