LÄTTA INNERDÖRRAR

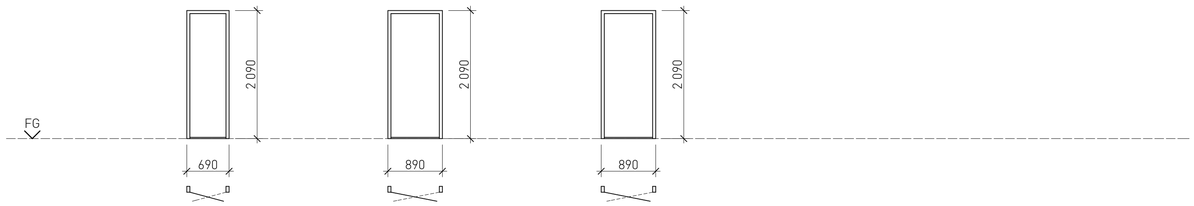

D7 KLK

ANTAL: 16 v, 18 h

KARM: 1

TRÖSKEL: 1

BESLAG: 1

KULÖR: 1

D9 SOV

ANTAL: 68 v, 68 h

KARM: 1

TRÖSKEL: 1

BESLAG: 1

KULÖR: 1

DT9 WC/D/TV/BAD

ANTAL: 32 v, 36 h

KARM: 2

TRÖSKEL: 2

BESLAG: 2

KULÖR: 1

D7a KLK

ANTAL: 16 v, 18 h

KARM: 2

TRÖSKEL: 1

BESLAG: 1

KULÖR: 1

YTTERDÖRR

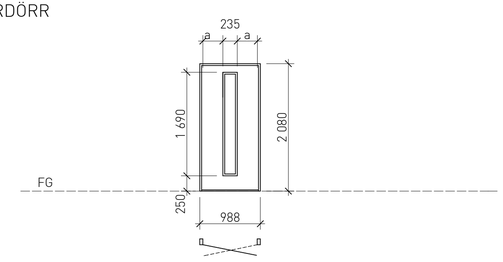

TYP Sweedoor W69 EL. LIKV.

YD1-O ENTRÉ hus 7-10, 27-34

ANTAL: 4v och 8h

KARM: ENL.TILLV.STAND.

TRÖSKEL: ENL. TILLV. STAND.

BESLAG: 3

GLASNING: GLASTYP-OCH TJOCKLEK
ENL. TILLV. STAND, GLASNINGSLIST LIKA KULÖR
GLASÖPPNING ENL. FIGUR

KULÖR:

-O = OCKRA NCS S 2040-Y20R
-B = BRUN NCS S 6010-Y70R

YD1-B ENTRÉ hus 1-6, 11-26

ANTAL: 12v och 10h

DÖRRAR I FÖRRÅD

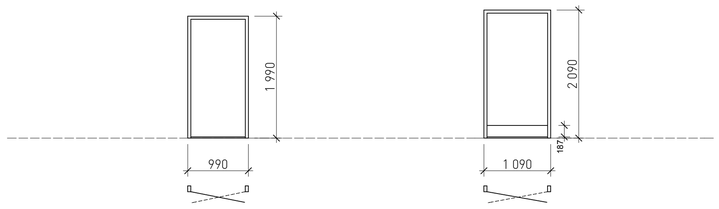

YD2 FRD

ANTAL: 17 v, 17h

KARM: 3

TRÖSKEL: 3

BESLAG: 4

KULÖR:
SVART NCS 8500-N

YD3 TEKNIK, GROVSOP

ANTAL: 2h

KARM: 3

TRÖSKEL: 3

BESLAG: 4

KULÖR:
SVART NCS 8500-N

FÖRKLARINGAR

DÖRRTYP
D= Trädörr
DT= Trädörr till bad, wc/dusch
ÖK= Öppningskarm
YD= Ytterdörr

KARMDJUP/MATERIAL

1= 96 mm trä, standard (foder båda sidor)
2= 108 mm trä, standard (foder båda sidor)
3= 96 mm trä, standard (foder enligt Plusshus)

TRÖSKELTYP/MATERIAL

ventilation i uk >75 cm²

1= B (8mm slät tröskel) ek
2= V (25 mm falsad tröskel för våtrum med urtag för ventilation) ek
3= U utan tröskel

BESLAGSKOMBINATION

1= Mellandörrlås Boda 2014,
Trycke: Randi R7021+ Nyckelskylt: Randi R7140
M23, rostfritt stål, borstad från Byggbeslag.

2= Mellandörrlås Boda 2014,
Trycke: Randi R7021+ Wcbehör: Randi R7140
TG23, rostfritt stål, borstad från Byggbeslag.

3=Ytterdörrlås ASSA 2002.
Trycke Randi 7021 inkl fyrkantspinne 82616
(58-82 mm)
Rostfritt stål, borstad (Kod 23)

4=Ytterdörrlås ASSA 1560.
Trycke Randi 7021 inkl fyrkantspinne 82616
(58-82 mm)
Rostfritt stål, borstad (Kod 23)

KULÖR

1= Industriellt lackade, kulör NCS S 0502-Y, glans 30-35 vit slät

2 = Industriellt lackade, kulör se kulörbeskrivn.glans 30-35 slät

TILLÄGGSLITTERA

-v= vänsterhängd
-h= högerhängd

FÖRESKRIFTER

ALLMÄNT
Mått skall kontrolleras på plats.
Samtliga enheter skall märkas med littera enligt denna ritning.
Tillverkningsritningar och kulörprov skall granskas av beställaren före tillverkningen.

KRAV
Tillgänglighet: passagemått i dörr min 800 mm vid 90 grader uppställning, fasad tröskel, höjd max 25 mm.
Ytterdörrar i säkerhetsklass 2.
Generellt: Dörrarna utföres till full funktion enl tillverkarens standard där inget annat framgår av denna ritning.

MATERIAL
Lätta innerdörrar av trä, trösklar av ek.
Ytterdörrar av trä, trösklar av ek.

UTFÖRANDE
Inner-och ytterdörrar: typ Jeld- Wen eller likv.
Trösklar enl SS 81 73 04
Foder 9,5 x 43 och ev Smyglist 8 x 21 av trä, industriellt lackade kulör lika karm (glans 45)
Dörrar till teknik och grovsoprum med sparklist av rostfri plåt på både ut- och insida.

YTBEHANDLING
Trädörrar lackeras inustriellt enligt tillverkares standard . Klass T3C

BESLAGNING
Komplett beslagning enligt ritning i övrigt till full funktion enl tillverkares standard.
Beslag som förutses att beröras av användare ska vara Miraloy behandlade eller rostfria.

HÄNVISNINGAR

A306-01 - 15 Planer
A306-31 - 37 Fasader
Illustration A306-39

BET	ANT	ÄNDRINGEN AVSER	DATUM	SIGN

RELATIONSHANDLING

LÅNGBRODAL

NCC Construction Sverige AB
Region Boende Stockholm
170 80 Solna (besök: Vallgatan 3)
tel 08-585 510 00
www.ncc.se

Brunnberg & Forshed	Tel: 08-617 61 00 Fax:08-650 19 81 e-post: n.n@brunnbergoforshed.se
ÅWL	Tel: 08-555 786 37 Fax: e-post:
WSP	Tel: 08-545 228 09 Fax: e-post:
Briab	Tel: 08-410 102 58 Fax: e-post:
Ingemansson	Tel: 010-505 60 37 Fax: e-post:
Totalkonsult	Tel: 034-68 14 20 Fax: e-post:

UPPDRAG NR	RITAD AV / KONSTR AV	HANDLÄGGARE
NCCS 0135	LH /	IM

DATUM	ANSVARIG
111117	ANN-CHRISTIN OHLANDER

Dörrar av trä

SKALA A1	NUMMER	BET
1:50	A365-31	

PLO: 2011-11-17 1:04