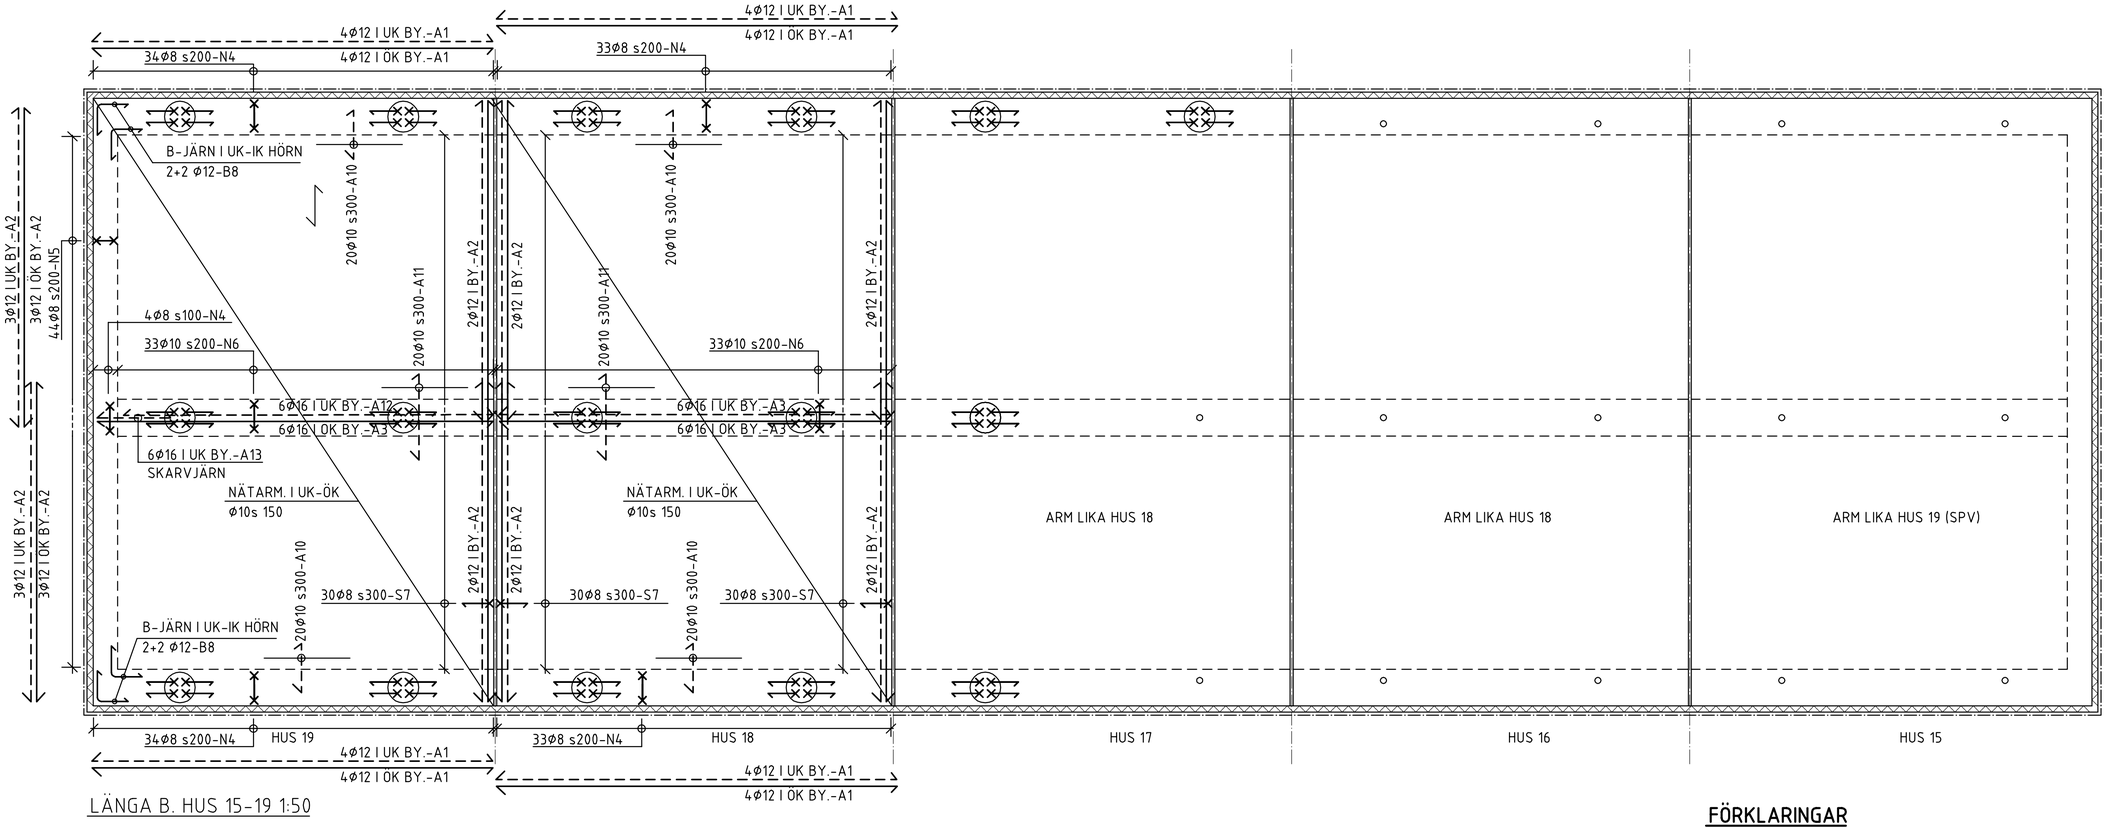

LÄNGA B. HUS 15-19 1:50

FÖRKLARINGAR

FÖRESKRIFTER

FÖRESKRIFTER SE RITNING K300-0001

HÄNVISNINGAR

GRUNDPLAN SE RITNING K324-0004
ARM. SPEC NR A-03-04

SKALA 1:50
0 1 2 5
METER

BET	ANT	ÄNDRINGEN AVSER	DATUM	SIGN

RELATIONSHANDLING 11-11-11

LÅNGBRODAL

NCC Construction Sverige AB
Region Boende Stockholm
170 80 Solna (besök: Vallgatan 3)
tel 08-585 510 00
www.ncc.se

	Brunnberg & Forshed	Tel: 08-617 61 00 Fax: 08-650 19 81 e-post:
	ÅWL	Tel: 08-555 786 37 Fax: e-post:
■	WSP Byggprojektering	Tel: 08-688 60 00 Fax: 08-688 69 25 e-post: n.n@wspgroup.se
	Briab	Tel: 08-410 102 58 Fax: e-post:
	Ingemansson	Tel: 010-505 60 37 Fax: e-post:
	Totalkonsult	Tel: 034-68 14 20 Fax: e-post:

UPPDRAG NR	RITAD AV / KONSTR AV	UPPDRAGSLEDARE
10136729	HV /	H.VÄNMAN

DATUM 2010-08-20 ANSVARIG L.HÄGGBOM

HUS 15-19, LÄNGA B
BOSTÄDER
GRUNDPLANER. ARMERING

SKALA	NUMMER	BET
A1: 1:50 A3: 1:100	K324-0104	