B1

Antal: 11 st

LGH:
8,9,10
12,13,14
16,18
20,22,24

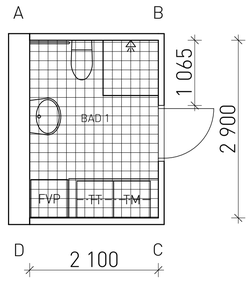

PLAN kakel/klinker:
6,1 m²

VYER

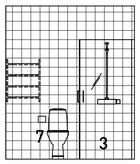

A-B 5,3 m²

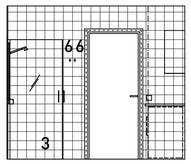

B-C 5,2 m²

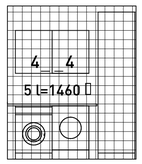

C-D 5,3 m²

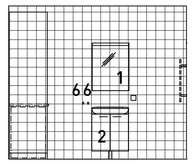

D-A 7,3 m²

B1a

Antal: 7 st

LGH:
7,11,26
28,30,32,34

fönster i gavelvägg

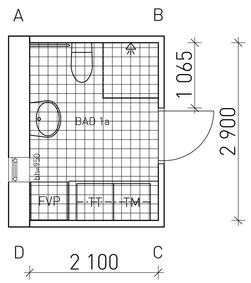

PLAN kakel/klinker:
6,1 m²

VYER

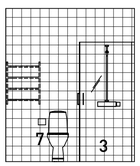

A-B 5,3 m²

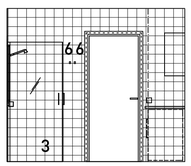

B-C 5,2 m²

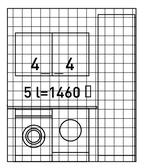

C-D 5,3 m²

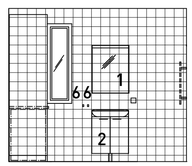

D-A 6,7 m²

B2

Antal: 11 st

LGH:
8,9,10
12,13,14
16,18
20,22,24

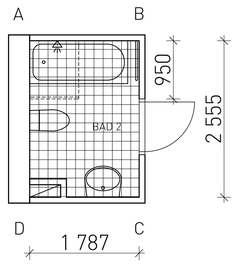

PLAN kakel/klinker:
4,5 m²

VYER

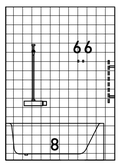

A-B 4,5 m²

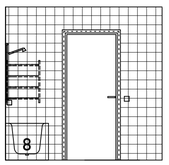

B-C 4,4 m²

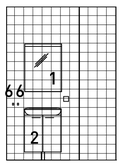

C-D 4,5 m²

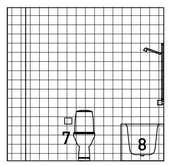

D-A 6,4 m²

B2a

Antal: 7 st

LGH:
7,11,26
28,30,32,34

fönster i gavelvägg

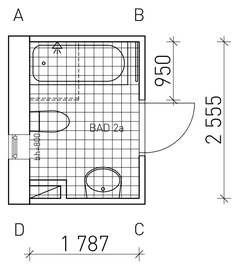

PLAN kakel/klinker:
4,5 m²

VYER

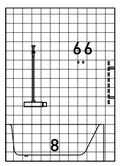

A-B 4,5 m²

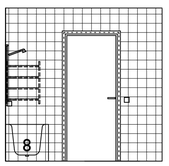

B-C 4,4 m²

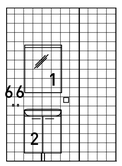

C-D 4,5 m²

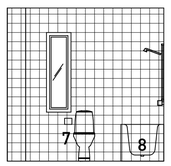

D-A 5,9 m²

B1s

Antal: 10 st

LGH:
1,2,3,4,5
17,19
21,23,25

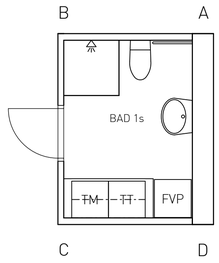

PLAN

B1as

Antal: 6 st

LGH:
6,15
27,29,31,33

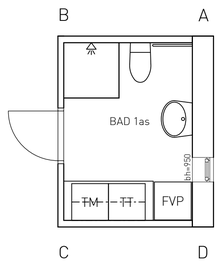

fönster i gavelvägg

PLAN

B2s

Antal: 10 st

LGH:
1,2,3,4,5
17,19
21,23,25

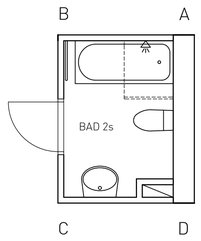

PLAN

B2as

Antal: 6 st

LGH:
6,15
27,29,31,33

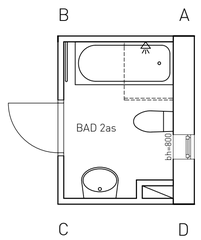

fönster i gavelvägg

PLAN

FÖRKLARINGAR

Samtliga mått i millimeter.

UTRUSTNING I BADRUM OCH WC I LÄGENHETER

1. Överdel: Svedbergs, Bianca 60 "D-light" spegelskåp med lyrörsbelysning. 721060, 1100 mm öfg.

2. Tvättställskommod: Svedbergs Bianca underdel, vit, slät 706021, med handtag Svedbergs nr. 3, mattkrom.

3. Duschhörna: Svedbergs Entré, 900x900 silver/klarglas, 67905. Handtag nr2 (krom) 6006.

4: Väggskåp över TM/TT: Myresjö Saltö uk.1400mm öfg, med handtag TH103, 128 mm monteras liggande, .

5. Bänkskiva: Myresjö Virrvarr, 6945 Antracit enl uppställning. Levereras med övermått för tillkapning på plats. Djup 650 mm

6. Handdukshängare: Byggbeslag BB75123 900 mm öfg. resp 1600 mm öfg.

7. Toalettpappershållare: Byggbeslag BB74023 ök 700 mm öfg.

8. Badkar: Emalj, 1200, hel front, 1600x700 Svedbergs

HÄNVISNINGAR

A306-01 - 15 Planer

BET	ANT	ÄNDRINGEN AVSER	DATUM	SIGN

RELATIONSHANDLING

LÅNGBRODAL

NCC Construction Sverige AB
Region Boende Stockholm
170 80 Solna (besök: Vallgatan 3)
tel 08-585 510 00
www.ncc.se

Brunnberg & Forshed	Tel: 08-617 61 00 Fax:08-650 19 81 e-post: n.n@brunnbergoforshed.se
ÅWL	Tel: 08-555 786 37 Fax: e-post:
WSP	Tel: 08-545 228 09 Fax: e-post:
Briab	Tel: 08-410 102 58 Fax: e-post:
Ingemansson	Tel: 010-505 60 37 Fax: e-post:
Totalkonsult	Tel: 034-68 14 20 Fax: e-post:

UPPDRAG NR	RITAD AV / KONSTR AV	HANDLÄGGARE
NCCS 0135	LH /	IM

DATUM	ANSVARIG
111117	ANN-CHRISTIN OHLANDER

Badrum, wc-dusch

SKALA A1	NUMMER	BET
1:50	A375-11	

PLO: 2011-11-17 1:04