KANALERS HÖJDLÄGE I PLANRITNING

symbol	illustration	läge
═ : ═ : ═		Ovan resp. mellan tak–bjälkar
═ : ═ : ═		Under tak
═══		Ovan golv
= = = = = =		I golvbjälklag

FRÅNLUFT ALT 3:1			
Rum	Flöde l/s	Flöde m³/h	Don
TV/WC/D	11		FD1
KÖK	10		"
BAD	15		"
KLK2	6		"
ALLRUM 2	10		
KLK 4	5		
KLK 3	5		
SUMMA	42/60		

Uteluftsventiler

UD1 →	EV22–500 med kanalgenomföring och ytterväggsgaller
UD2 →	CASAMJA OMEGA MAX55
UD3 →	FRESH 90
UD4 →	EV21–500 med kanalgenomföring och ytterväggsgaller
UD5 →	EV11–500 med kanalgenomföring och ytterväggsgaller
UD6 →	EV11–300 med kanalgenomföring och ytterväggsgaller

OBS! SAMTLIGA UTELUFTSVENTILER SKALL VARA ÖPPNA FÖR ATT ERFORDERLIG LUFTOMSÄTTNING SKALL ERHÅLLAS I HUSET.

Överluft

→

ÖVERLUFT VIA DÖRR. REKOMMENDERAD MINSTA AREA: 75 cm²

MÄTT COMFORTZONE CE50

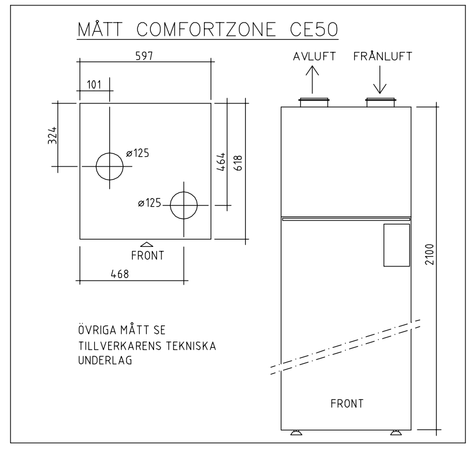

ÖVRIGA MÅTT SE TILLVERKARENS TEKNISKA UNDERLAG

BRASKAMIN OCH LIKNANDE SKALL FÖRSES MED TÄTSLUTANDE LUCKOR OCH ANORDNING FÖR SEPARAT FÖRBRÄNNINGSLUFT. (SE TILLVERKARENS INSTALLATIONSANVISNINGAR)

OBS!
Omfattningen och utformningen av utrustning för rensning med erforderliga tillträdes–anordningar skall beslutas i samråd med behörig skorstensfejare.

ILLUSTRATION	POS	DIMENSION
		T–RÖR
	4	100–80
	1	100–100
	55	125–80
	2	125–100
	3	125–125
	100	160–100
	56	160–125
	57	160–160
		DIM.ÄNDR
	30	100–80
	5	125–100
	48	160–100
	89	160–125
	50	200–160
		NIPPEL
	31	80
	7	100
	8	125
	41	160
	68	200
		MUFF
	32	80
	9	100
	10	125
	42	160
		BÖJ
	33	90–80
	34	45–80
	35	30–80
	11	90–100
	12	45–100
	13	30–100
	103	15–100
	14	90–125
	15	45–125
	16	30–125
	104	15–125
	43	90–160
	44	45–160
	45	30–160
	66	90–100 KORTBÖJ
	67	90–125 KORTBÖJ
		BÖJ MED RENS
	21	125
		ÄNDLOCK
	17	100
	47	80
	18	125
	58	160
		RENSLUCKA
	19	100
	20	125
	94	A60 100
	36	A60 125
	61	160
	62	A60 160
		RENSLUCKEDON
	101	100
	102	125
		SLANG
	52	AL 125
	39	FE 125
	95	KOND 125
	25	SPISFL. 125
	63	AL 160
	64	FE 160
	65	SPISFL. 160

GRUNDBETECKNINGAR OCH FÖRKORTNINGAR

- FF1 = Frånluftsvärmepump ComfortZone CE50–BBR med 3 kW tillskottsvärme.
- FF3 = Spisfläkt med backspjäll
- TG1 = Takgenomföring
- F = Frånluftskanal spiralfalsad med gummirings–tätning dim 100 och 125
- FD1 = Frånluftsdon med fästram dim 100 typ Fläktwood VEF–10
- FD1 = Frånluftsdon med fästram dim 100 typ Fläktwood VEF–10
- FD3 = Frånluftsdon med forcering, med fästram dim 100 typ Fläktwood VEL–10 med timer
- RL = Renslucka dim 100 alt 125. OBS! Monteras åt–komligt samt synligt för rensning och insp.

FÖRKORTNINGAR

Ventilationskanal (spirorör) försedd med typgod–kända gummitätningar

- F = Frånluftskanal
- A = Avluftskanal
- F1 = Kanal ø 100 oisolerad
- F2 = Kanal ø 125 oisolerad
- F3 = Kanal ø 100 plac i lösullsisolering (isol min 150 över kanal)
- F4 = Kanal ø 125 plac i lösullsisolering
- F5 = Kanal ø 100 isol med 80 mm värmeisolering
- F6 = Kanal ø 125 isol med 80 mm värmeisolering
- F7 = Kanal ø 125 imkanal isol med 30 mm nätmatta i hela sin längd (brandklass EI15)
- A1 = Kanal ø 125 isol med 50 mm diffusionstät isoleringsstrumpa i hela sin längd

Planlösningsalternativ för plan 2 och 3 i radhus och parhus, jämför även med aktuell standardhusritning V57:01R - V57:06R alternativt V57:07P eller V57:08P. Lägenhet kan förekomma i rätt- eller spegelvänd version.

PLAN 1 INGEN FÖRÄNDRING; SE STANDARDRITNING

ALT 2:1 (plan 2)

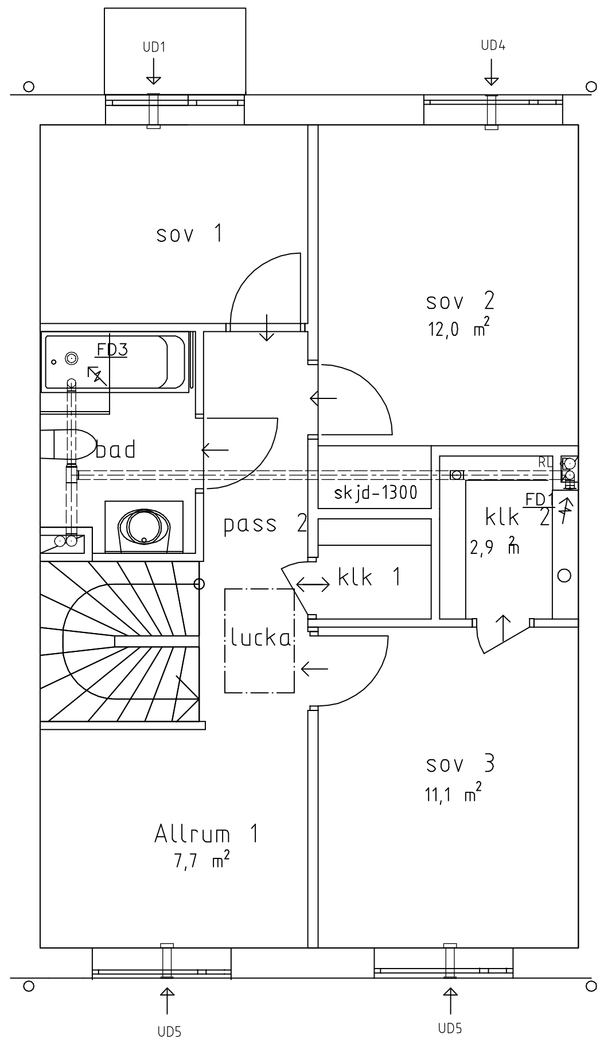

ALT 3:1 (plan 3)

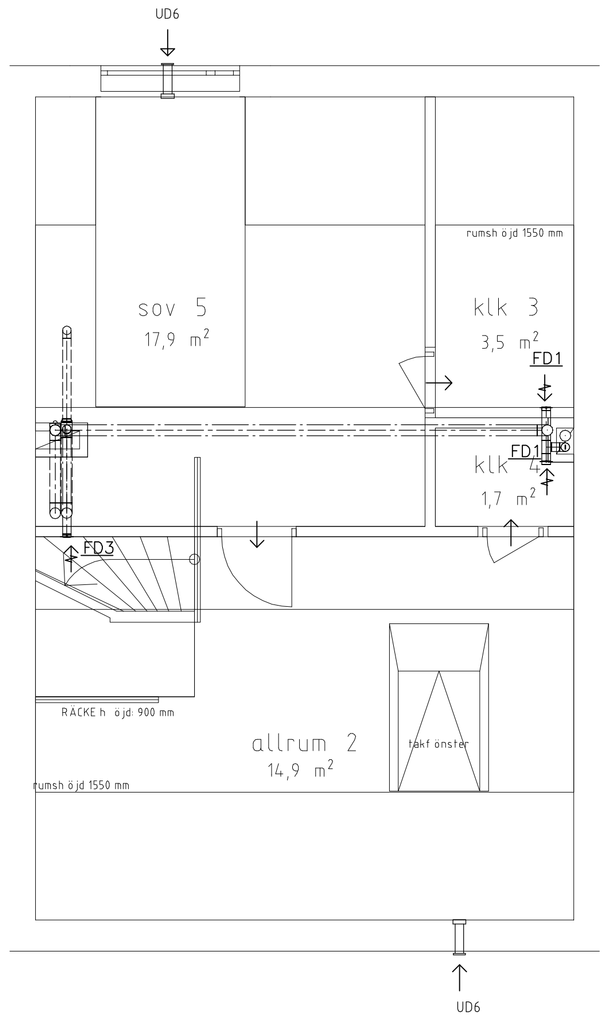

PERSPEKTIVSKISS
EJ SKALENLIG

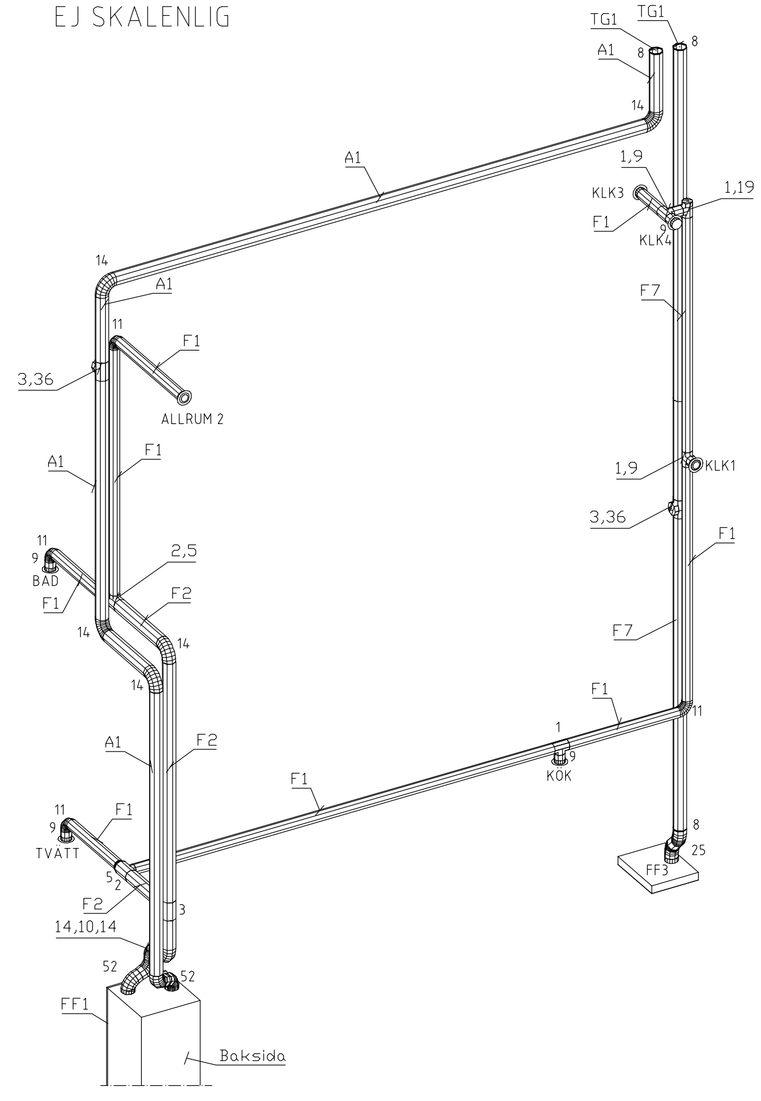

BET	ANT	ÄNDRINGEN AVSER	DATUM	SIGN

RH RELATIONSHANDLING

LÅNGBRODAL

NCC Construction Sverige AB
Region Boende Stockholm
170 80 Solna (besök: Vallgatan 3)
tel 08–585 510 00
www.ncc.se

	Brunnberg & Forshed	Tel: 08–617 61 00 Fax:08–650 19 81 e–post: n.n@brunnbergoforshed.se
	AWL	Tel: 08–555 786 37 Fax: e–post:
	SZ Konsult	Tel: 08–545 228 09 Fax: e–post:
	Briab	Tel: 08–410 102 58 Fax: e–post:
	Ingemansson	Tel: 010–505 60 37 Fax: e–post:
X	Totalkonsult	Tel: 0150–48 22 67 Fax: e–post: borje@totalkonsult.com

UPPDRAG NR	RITAD AV / KONSTR AV	HANDLÄGGARE
2584	BM/KA	
DATUM	ANSVARIG	
2011-12-01	Heimer Andersson	

VENTILATION
ALTERNATIV PLANLÖSNING RADHUS OCH PARHUS
PLAN 2 och 3, MITTLÄGENHET VISAD

SKALA	NUMMER	BET
A1:50 A3:100	57:09	

DENNA RITNING ÄR VÅR EGENDOM OCH FÅR EJ UTAN VÅRT MEDGIVANDE KOPIERAS, DISPONERAS ELLER PÅVISAS PÅ ANNAT SÄTT.