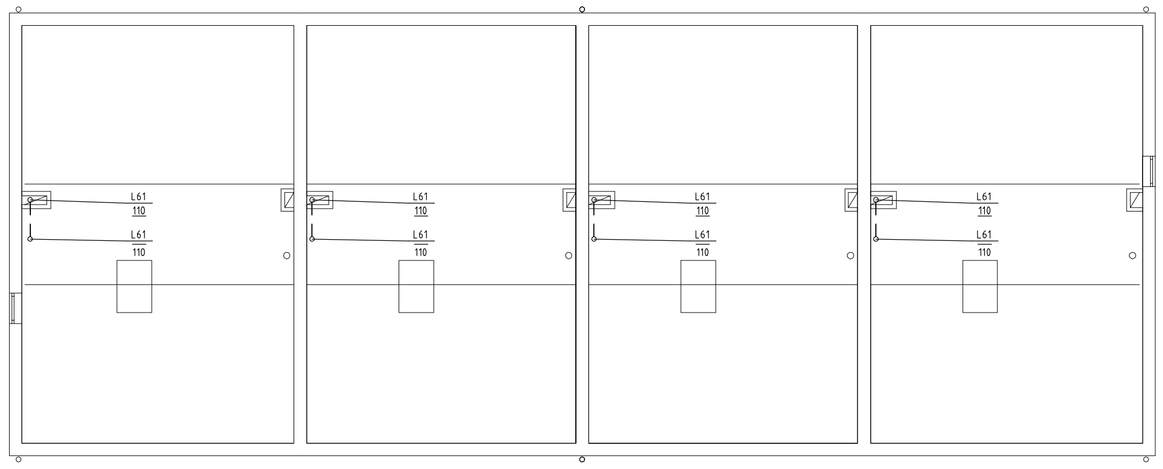

FÖRESKRIFTER

Samtliga kopplingar skall utföras med typgodkända detaljer och metoder.
Vattenrör som förlägges dolt utföres som PEX Rör i Rör.

Frånluftvärmepump inkopplas enligt tillverkarens anvisningar.

För att undvika att kallvatten blir för varmt, förlägges KV under markisolering för bottenplattan.

Alla synliga oisolerade KV- och VV-rör skall vara vita kompositrör.
Fogning med vit mekanisk koppling.
Ledningar monteras med hänsyn till expansion.
Dräneringsledning levereras och monteras av ME.

D71 Dagvattenledning redovisas på sep. utv. VA-ritning.

SR71 Markavloppsrör för bevattningsslang med draglina, 45 graders böjar och demonterbara täcklock.

S61 Spillvattenledning PP-rör med gummiringsfogning.

S71 Spillvattenledning PP Markavlopp med gummiringsfogning.

L61 Luftningsledning PP-rör med gummiringsfogning.

SA71 110 Stuprörsanslutning ansl. av ME.

KV, VV32 Kopparrör, Isolerad Serie 42 Paroc 733-00.
KV, VV52 Kompositrör, vita.
KV, VV74 PEX-rör Rör i Rör.

KV61 Plaströr pe/pn 10. Förlägges i skyddsrör under byggnad.
Skyddsrör = PP Markavloppsrör Ø110.

MF11 Vattenmätarkonsol med ventiler. Backventil monteras efter mätare.

FR11 Fördelningsrör KV, VV.

VUK73 Väggvattenutkastare

TV73 Tappventil med återsugningsskydd och slangförskruvning .
Tvättmaskin anslutes.

DB11 Diskbänk med blandare med avstängning för diskmaskin. Diskmaskin anslutes.

BK16 Badkar med blandare och duschanordning (tillval).

DK19 Duschplats med blandare och duschanordning.

TS11 Tvättställ med blandare.

VK11 Toalettstol golvmonterad.

B21 Golvbrunn Purus ODEN alt. BRAGE eller likvärdigt.

B27 Golvbrunn Purus ODEN alt. BRAGE. med vattenlås Purus NOOD eller likvärdigt.

B28 Golvbrunn Prevent med vattenlås eller likvärdigt.

B29 Golvvattenlås. Med anslutningsrör och spilltratt. Tvättmaskin anslutes.

B26 Spygatt Purus MiniMax 50 eller likvärdigt.

B22 Golvbrunn Purus VÅKE alt. VÅGE med sidoinlopp eller likvärdigt.

RB21 Rensbrunn 110.

FVP47 Frånluftsvärmepump Comfort Zone typ CE50. Elpatron-effekt 3,0 kW, med förstärkt cirk.pump för 0,24 l/s vid 20 kPa.

Allt material och komponenter skall vara typgodkända och vanligen förekommande på den svenska marknaden.
I övrigt gäller BBR.

BET	ANT	ÄNDRINGEN AVSER	DATUM	SIGN

RH RELATIONSHANDLING

LÅNGBRODAL

NCC Construction Sverige AB
Region Boende Stockholm
170 80 Solna (besök: Vallgatan 3)
Tel 08-585 510 00
www.ncc.se

	Brunnberg & Forshed	Tel: 08-617 61 00 Fax 08-650 19 81 e-post: n.n@brunnbergoforshed.se
	ÅWL	Tel: 08-555 786 37 Fax: e-post:
	SZ Konsult	Tel: 08-545 228 09 Fax: e-post:
	Briab	Tel: 08-410 102 58 Fax: e-post:
	Ingemansson	Tel: 010-505 60 37 Fax: e-post:
X	Totalkonsult	Tel: 0346-814 20 Fax: 0346-814 05 e-post: heimer@totalkonsult.com

UPPDRAG NR	RITAD AV / KONSTR AV	HANDLÄGGARE
	Kjell Arfvidson	
DATUM	ANSVARIG	
2011-12-01	Heimer Andersson	

RADHUS typ 1 LÄNGA A lgh 11-14 plan 3
VA-INSTALLATIONER

SKALA	NUMMER	BET
A1: 1:100 A3: 1:200	V52:09R	

DENNA RITNING ÄR VÅR EGENDOM OCH FÅR EJ UTAN VÅRT MEDGIVANDE KOPIERAS, FÖREVISAS ELLER ANVÄNDAS PÅ ANNAT SÄTT.